



ÚTLIT AUSTUR MKV. 1:100

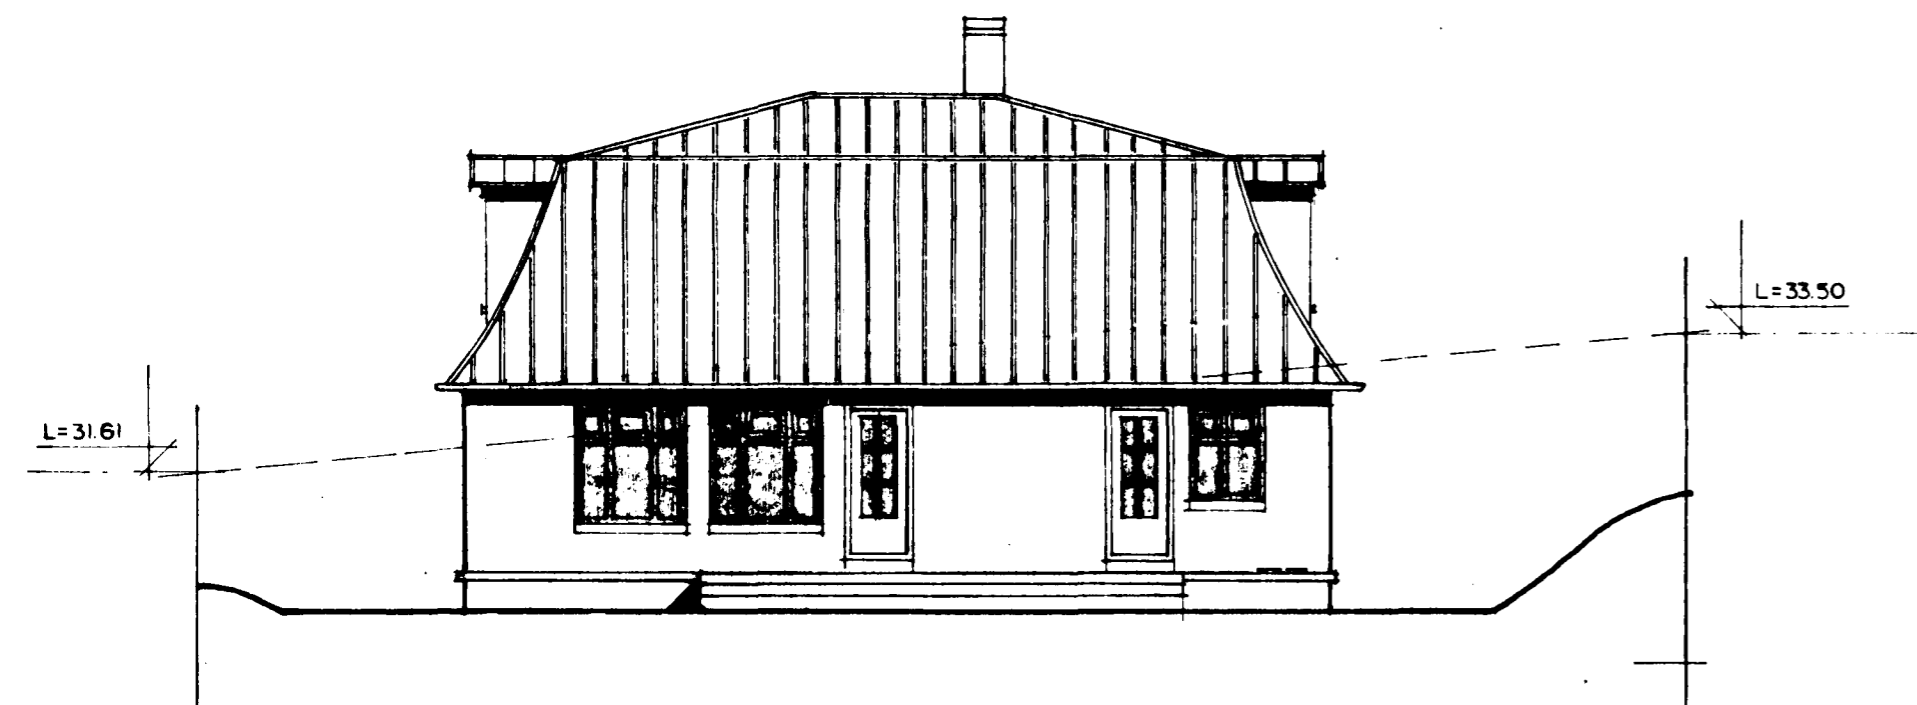

ÚTLIT SUÐUR MKV. 1:100

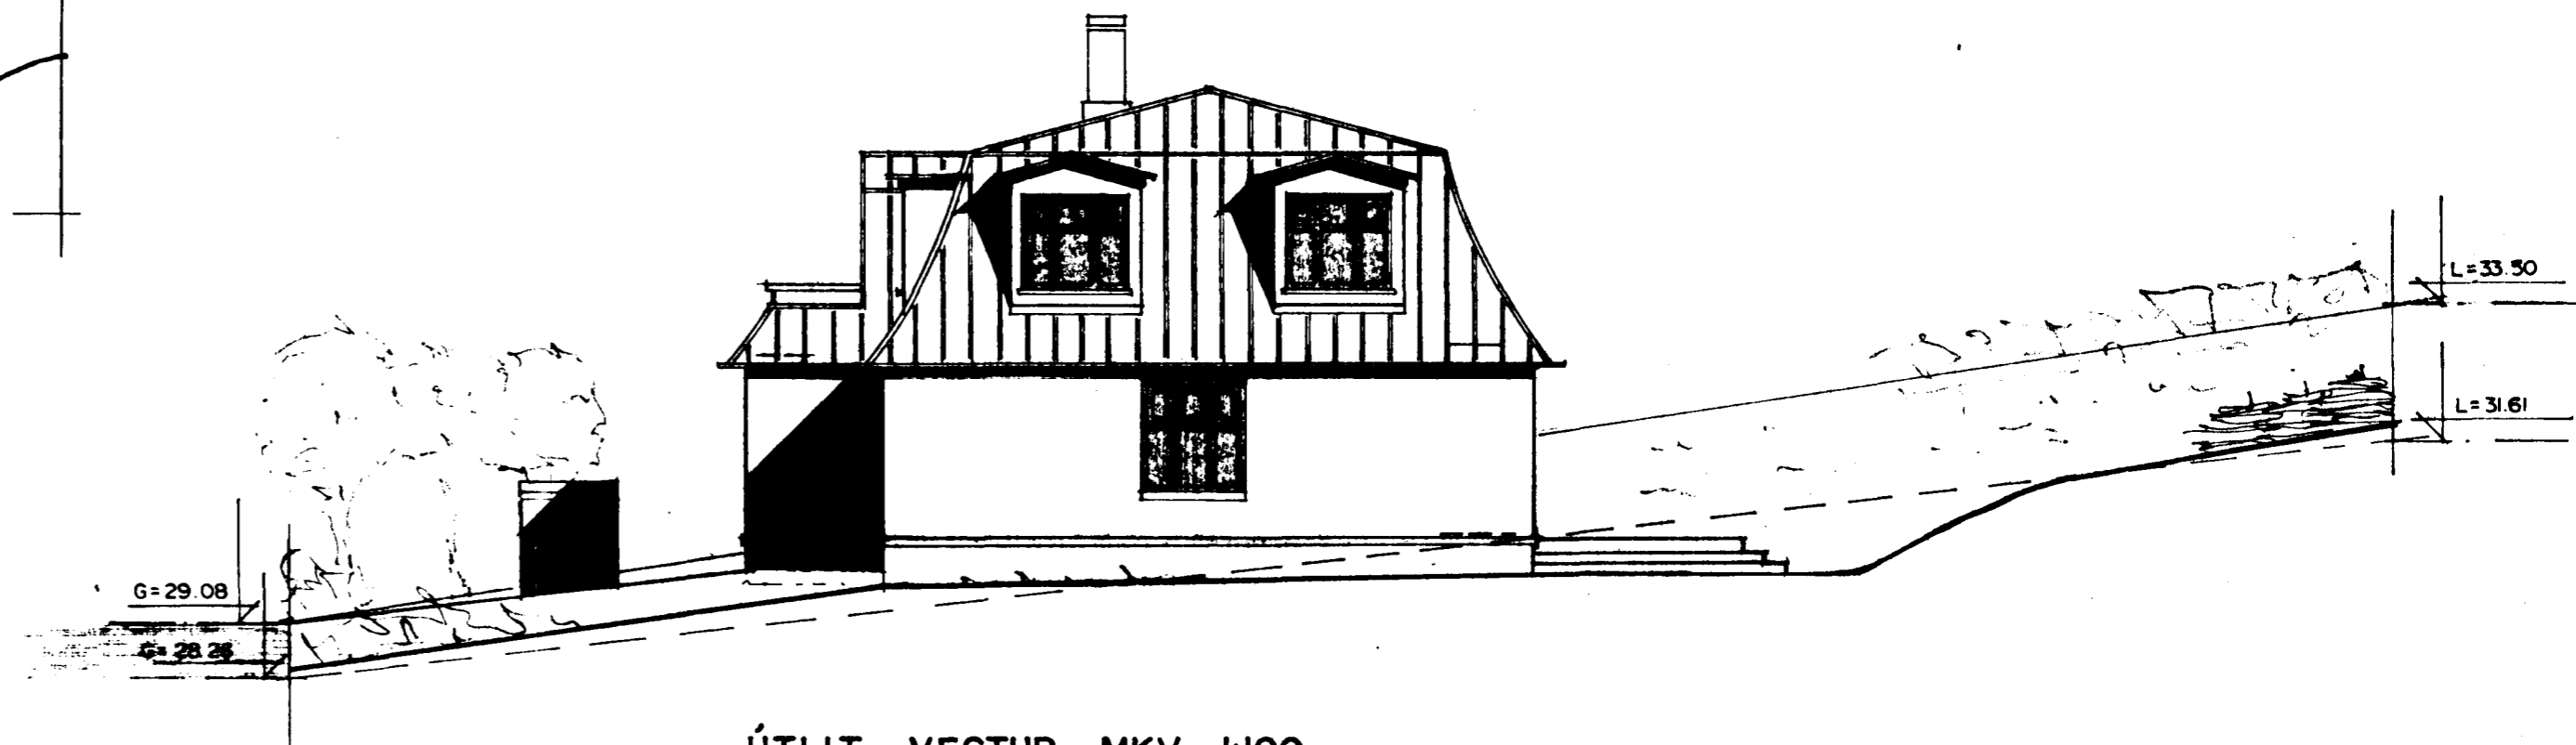

ÚTLIT VESTUR MKV. 1:100

BREYTT Í JÚNÍ 1991

*Sigurður Þorvarðarson*