


GRUNNMYND I. HÆÐ MKV. 1:100

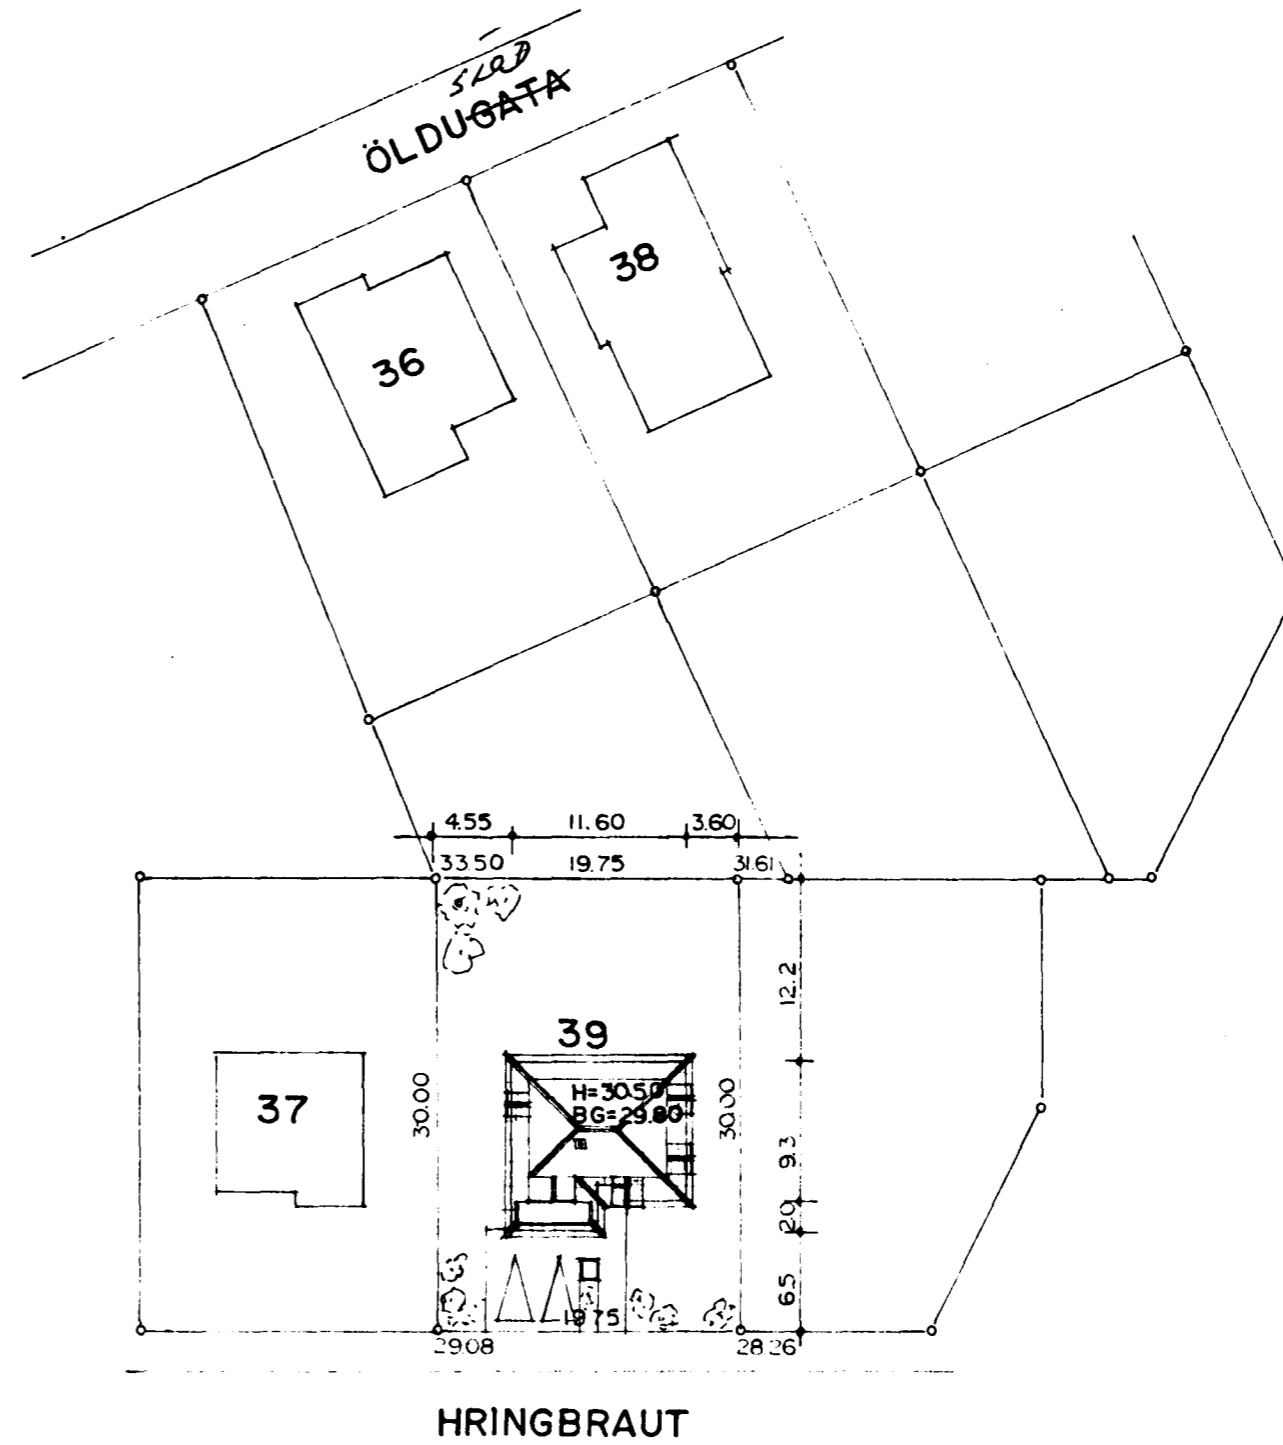

AFSTÖÐUMYND MKV. 1:500


STÆRÐIR HÚSSINS NR. 39 VÍÐ HRINGBRAUT HAFNARFIRÐI.

1. HÆÐ:	117.3 M2 BR.
ÞAK AF BILGEYMSLA OG GEYMSLA:	35.7 M2 BR.
2. HÆÐ:	81.0 M2 BR.
HEILDAR GÓLFFLATARMÁL:	198.3 M2 BR.
RÚMMÁL HÚSS:	630.5 M3 BR.
FLATARMÁL LÓÐAR:	592.5 M2

BYGGINGARLÝSING:
 HÚSIÐ ER STAÐSTEYPT Á HEFÐBUNDINN HÁTT MEÐ STÁLKLÆDDU ÞAKI. UNDIRSTÖÐUR OG BOTNPLATA ERU STAÐSTEYPTAR Á KLÖPP. ÚTVEGGIR STAÐSTEYPTIR 20 SM. EINANGRUN 10 SM. MÚRHÚÐ 2 SM. ÞAK: HEILKLETT 1"x6" BOREVIÐ, ÞAKPAPPI OG ÞAKSTÁL, ÞAKEINANGRUN 20 SM. STEINULL. LOFTAKLÆDNING: 16 MM. SPÓNAPLÖTUR, MÁLADAR. KÖLNUNARTÖLUR EINSTAKRA BYGGINGAHLUTA SKULU VERA Í SAMREMI VÍÐ ÍST.66.

Samþykkt á fundi bygginga-
 nefndar þ. 12 / 6 / 1991
 BYGGINGAFULLTRÚINN
 Í HAFNARFIRÐI

BLAÐ 1/3

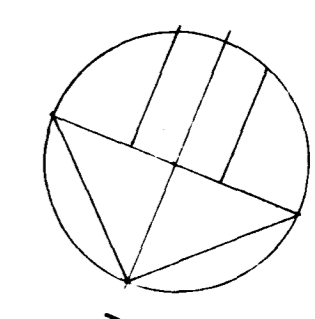

BREYTT Í JÚNÍ 1991

Sigurður Þorvarðarson