
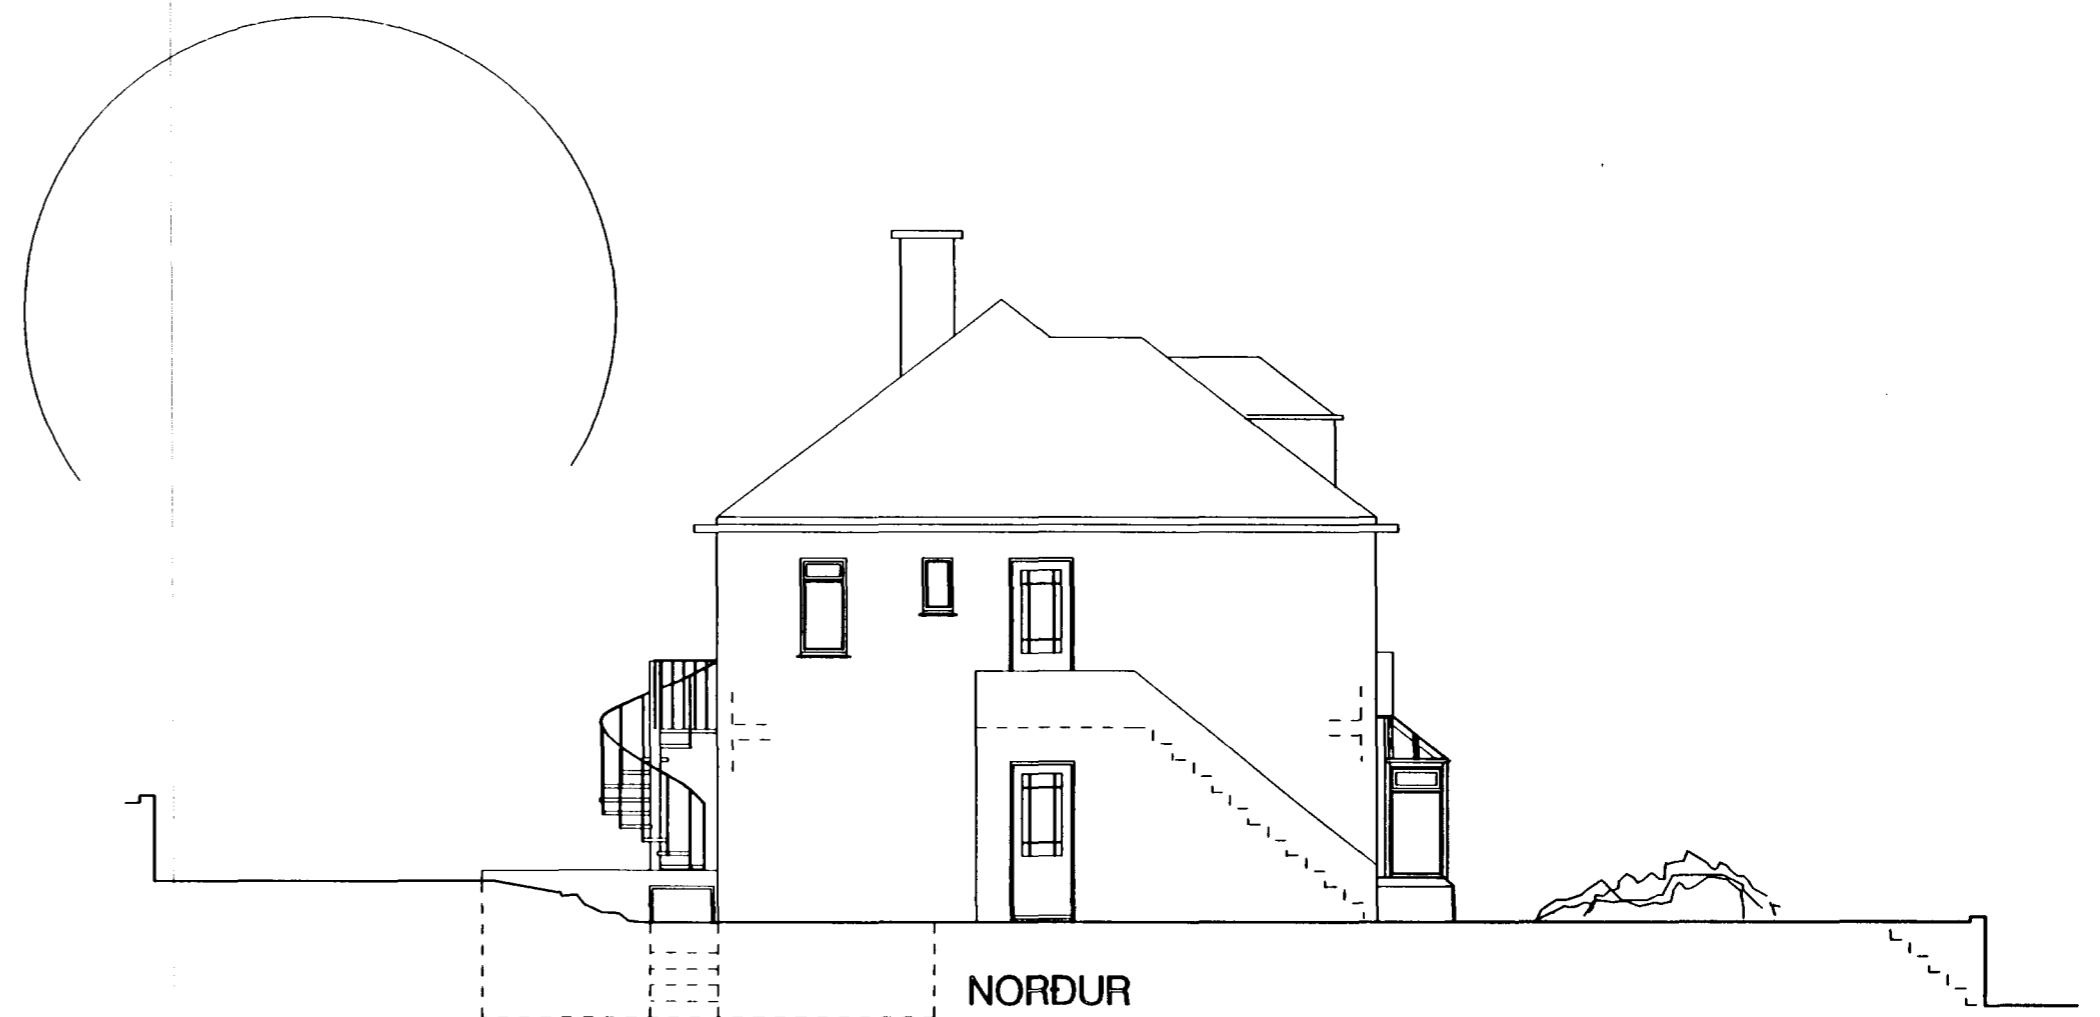
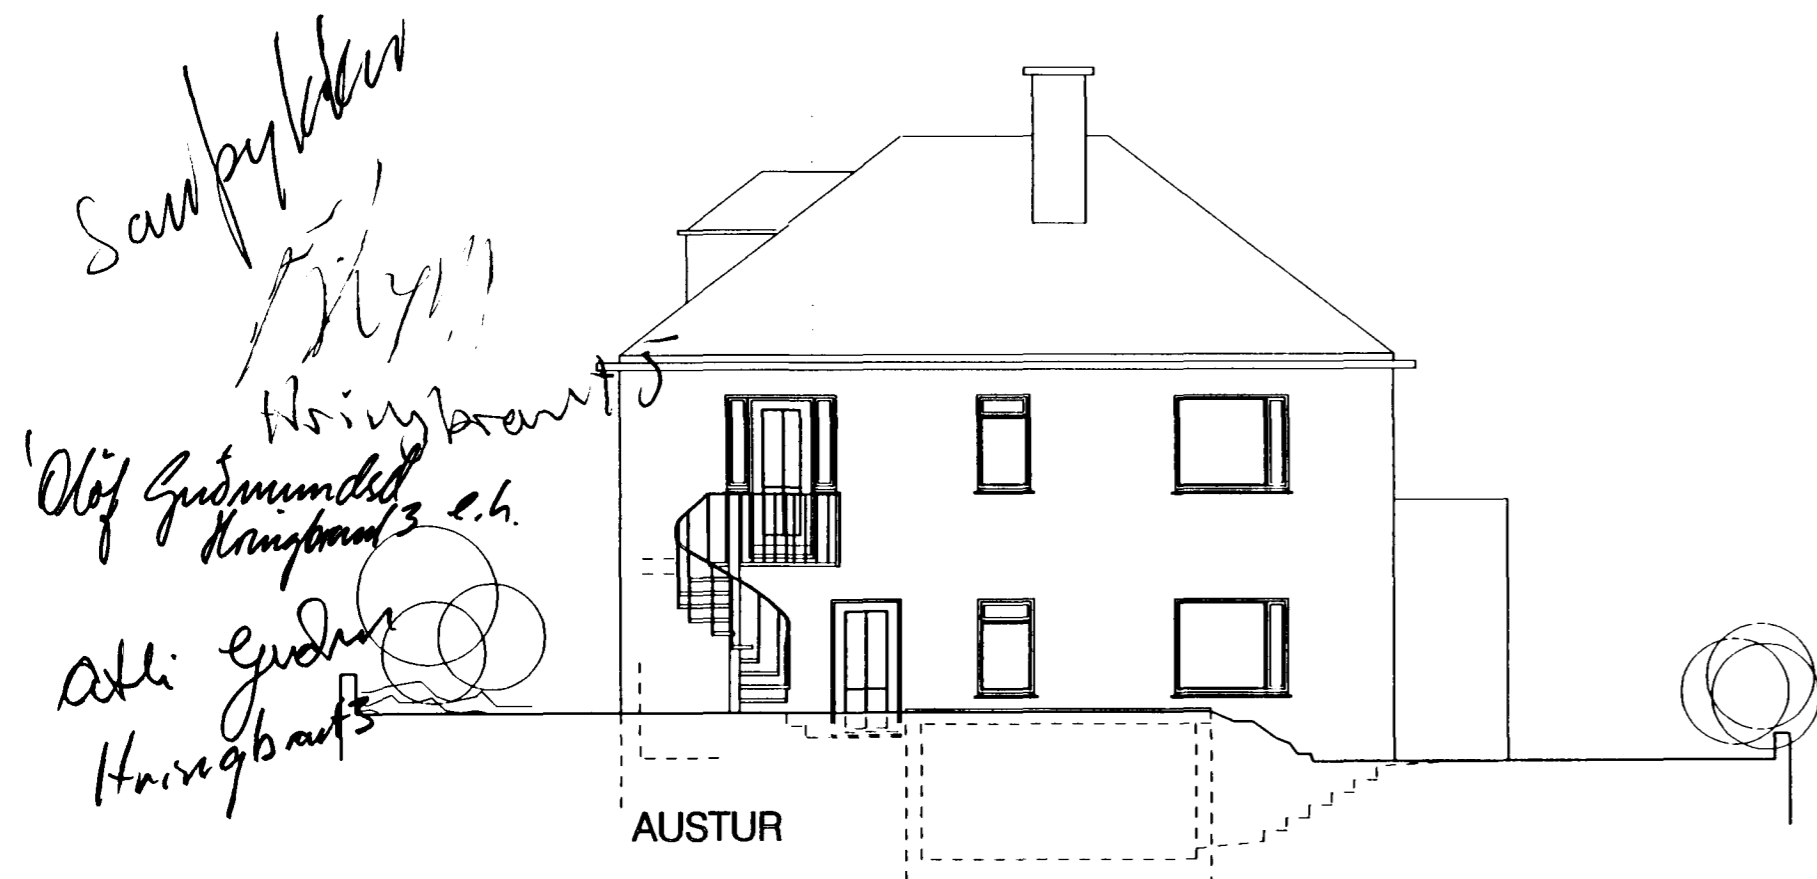


HP

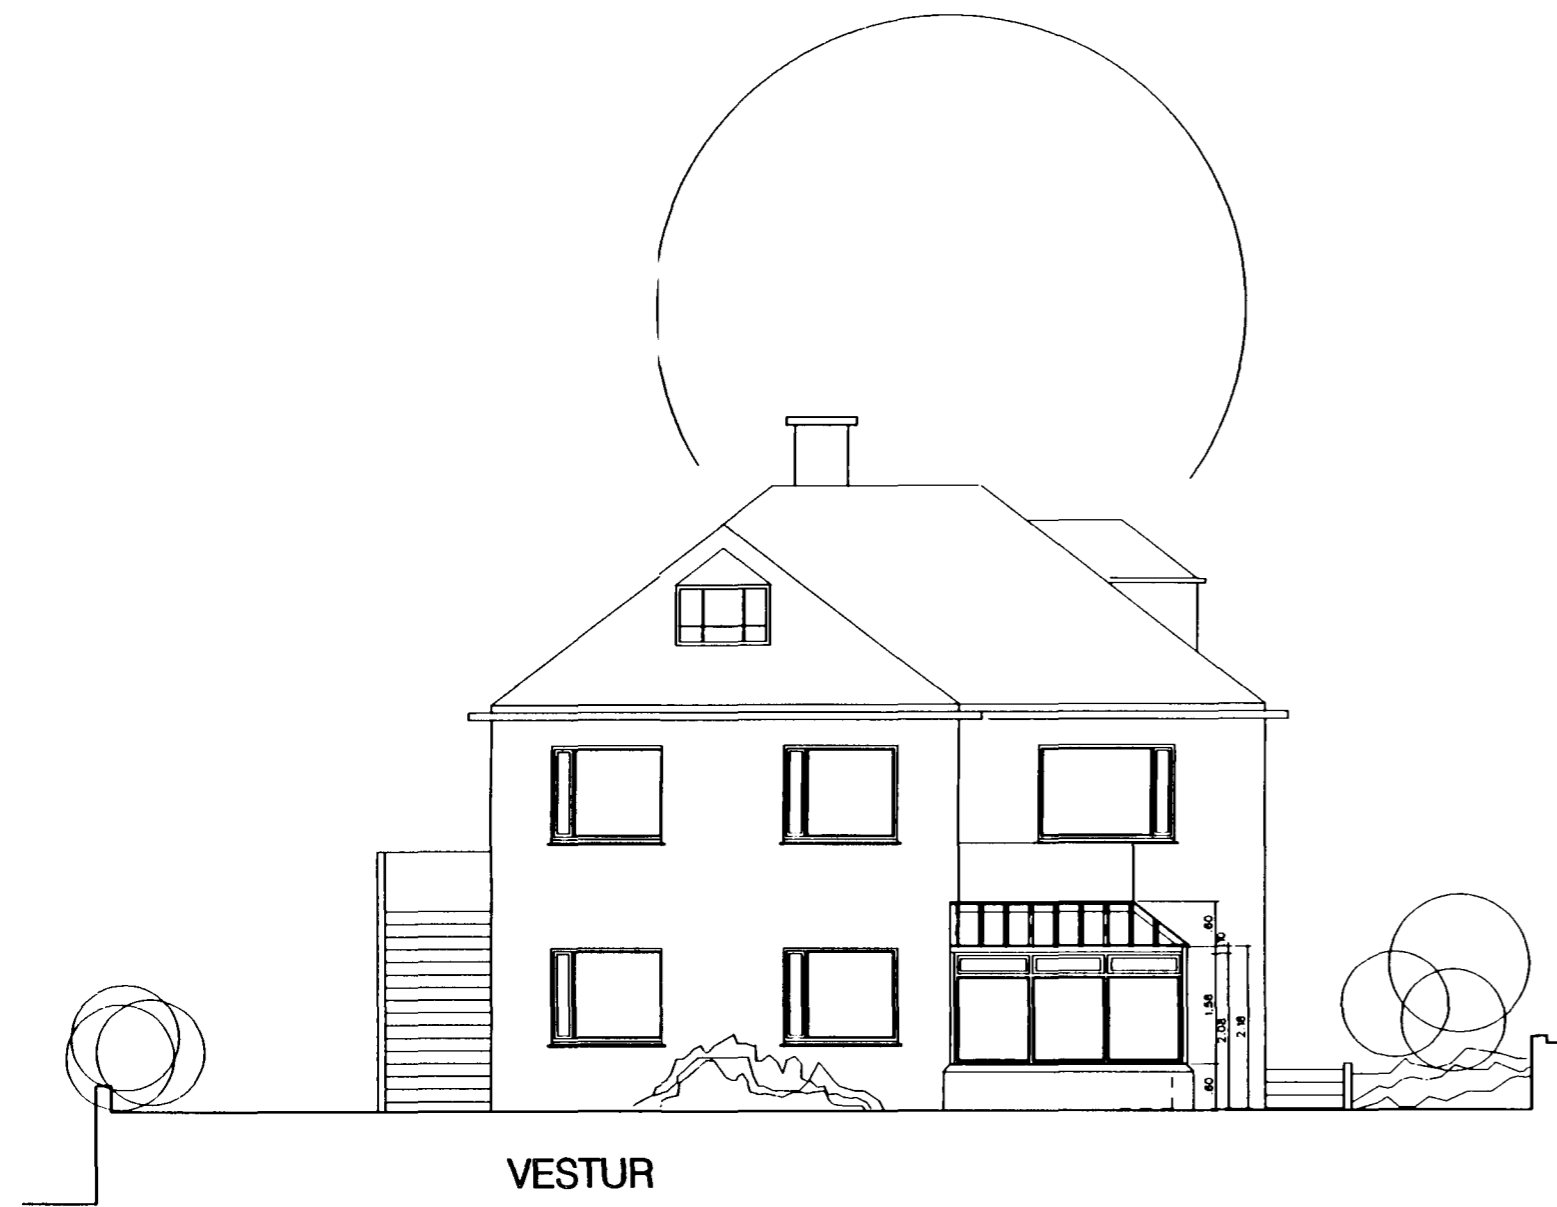

UPPDRETTIR ERU UNNIR EFTIR SAMÞYKKTUM FRUMUPPDRETTUM OG MELINGUM Á STADNUM.  
INNRETTINGU 2. HEDAR OG FISHEDAR, ANNAST GUÐRÚN MARGRÉT ÓLAFSDÓTTIR, INNANHÚSSARKITEKT

HRINGBRAUT 3 HAFNARFIRÐI

verð: (627)  
efni: ÚTLIT

kvæði: 1:100  
teiknad: SS  
dagaett: 12.06.96

a: b: c:

*Sigrún Sigrúnardóttir*

arkitektar félag  
hróbjartur hróbjartsson  
ríchard ólafur breim  
sigríður elgþórsdóttir  
sigríður björgvallsdóttir  
vinnustofa arkitekta  
skólavörðustíg 12  
101 reykjavík  
sími 266999