

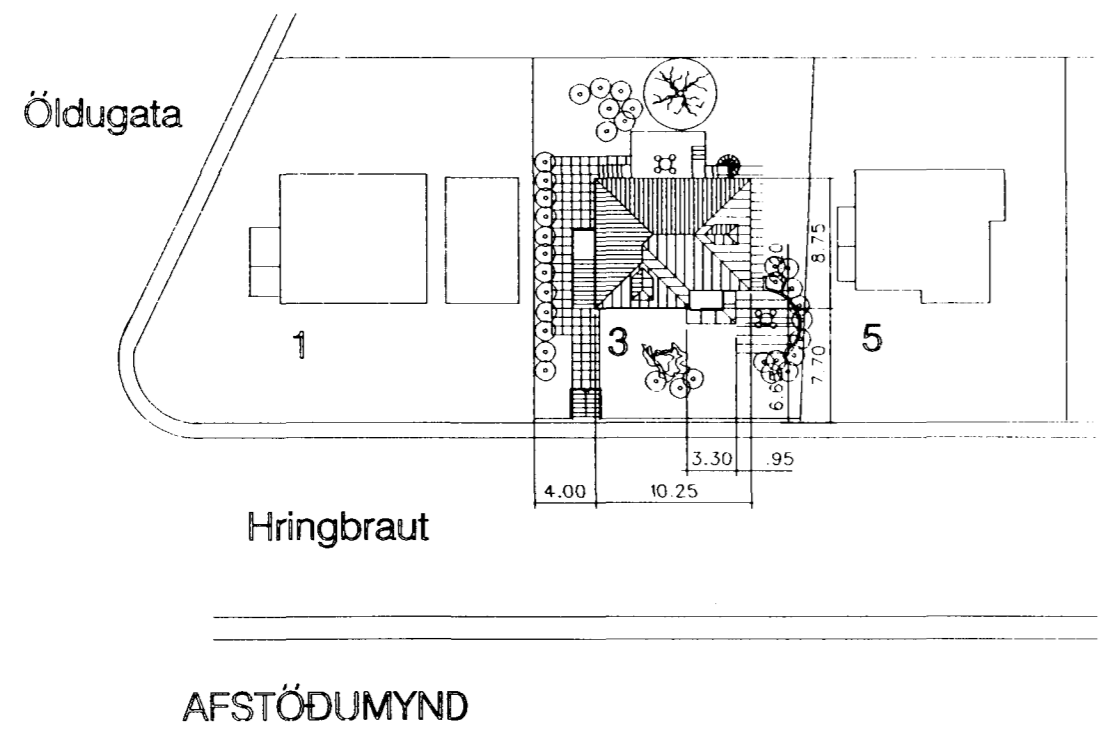


HA

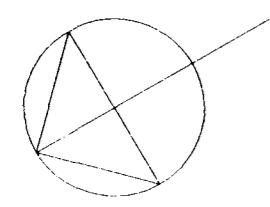

AFSTÖDUMYND

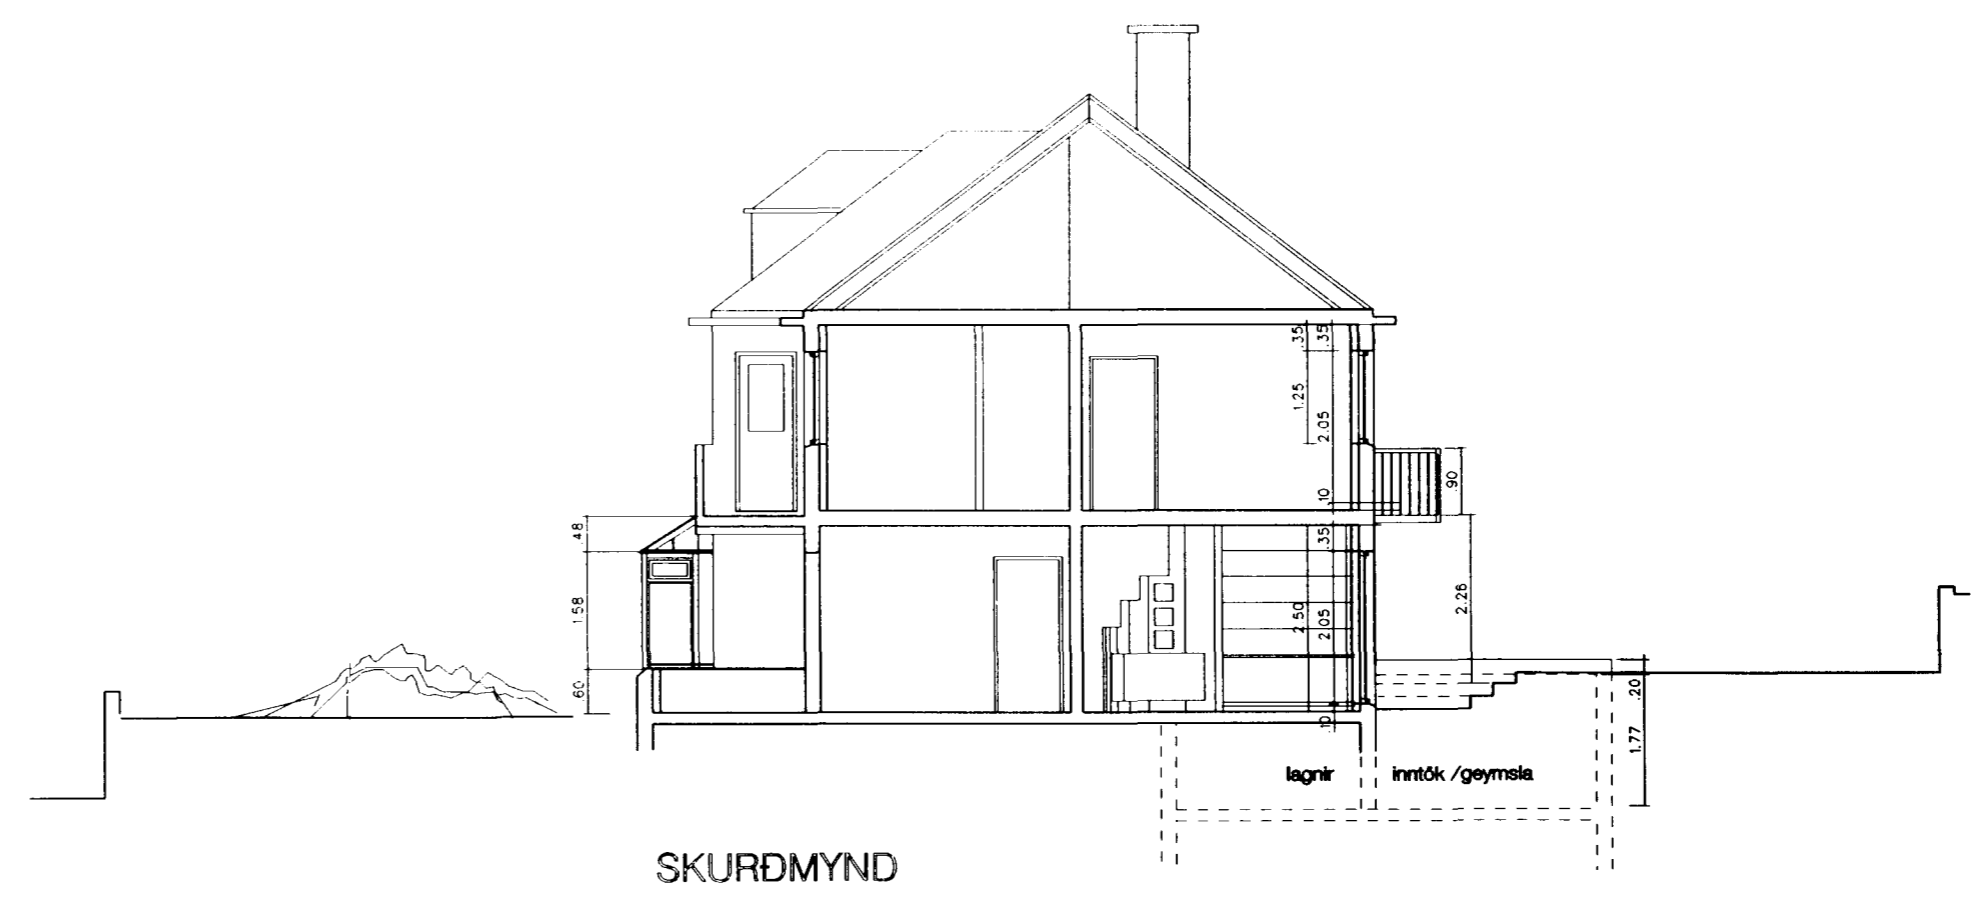

SKURDMYND

Samþykktar Tökuingur

Finnur Þynnur Halldason Hringbraut 5 N.H.
 Ólaf Guðmundsd m. fjárinna um breytingu á garði
 aðli Guðrún Hringbraut 3

UPPDRETTIR ERU UNNIR EFTIR SAMÞYKKTUM FRUMUPPDRETTUM OG MELINGUM Á STAÐNUM.
 INNRETTINGU 2. HEDAR OG RIS, ANNAST GUÐRÚN MARGRÉT ÓLAFSDÓTTIR, INNANHÚSARKRTEKT

HRINGBRAUT 3 HAFNARFIRÐI

verk: (627)
 efni: AFSTÖDUMYND, SKURDMYND

kvardt: 1:100, 1:500
 telknad: SS
 dagsett: 26.06.96

Sigrúnur Sigrúnardóttir

arkitektar fal
 hróbjartur hróbjartsson
 richard Ólafur bræim
 sigríður sigrúnardóttir
 sigríður björgvífsson
 vinnustofa arkitekta
 skólavörðustíg 12
 101 Reykjavík
 sími 26999