Sampykkt á fundi bygginga-
nefndar þ. 18/5 1989

BYGGINGAFULLTRÚINN
Í HAFNARFIRÐI

Hringbraut 40 Hafnarfirði

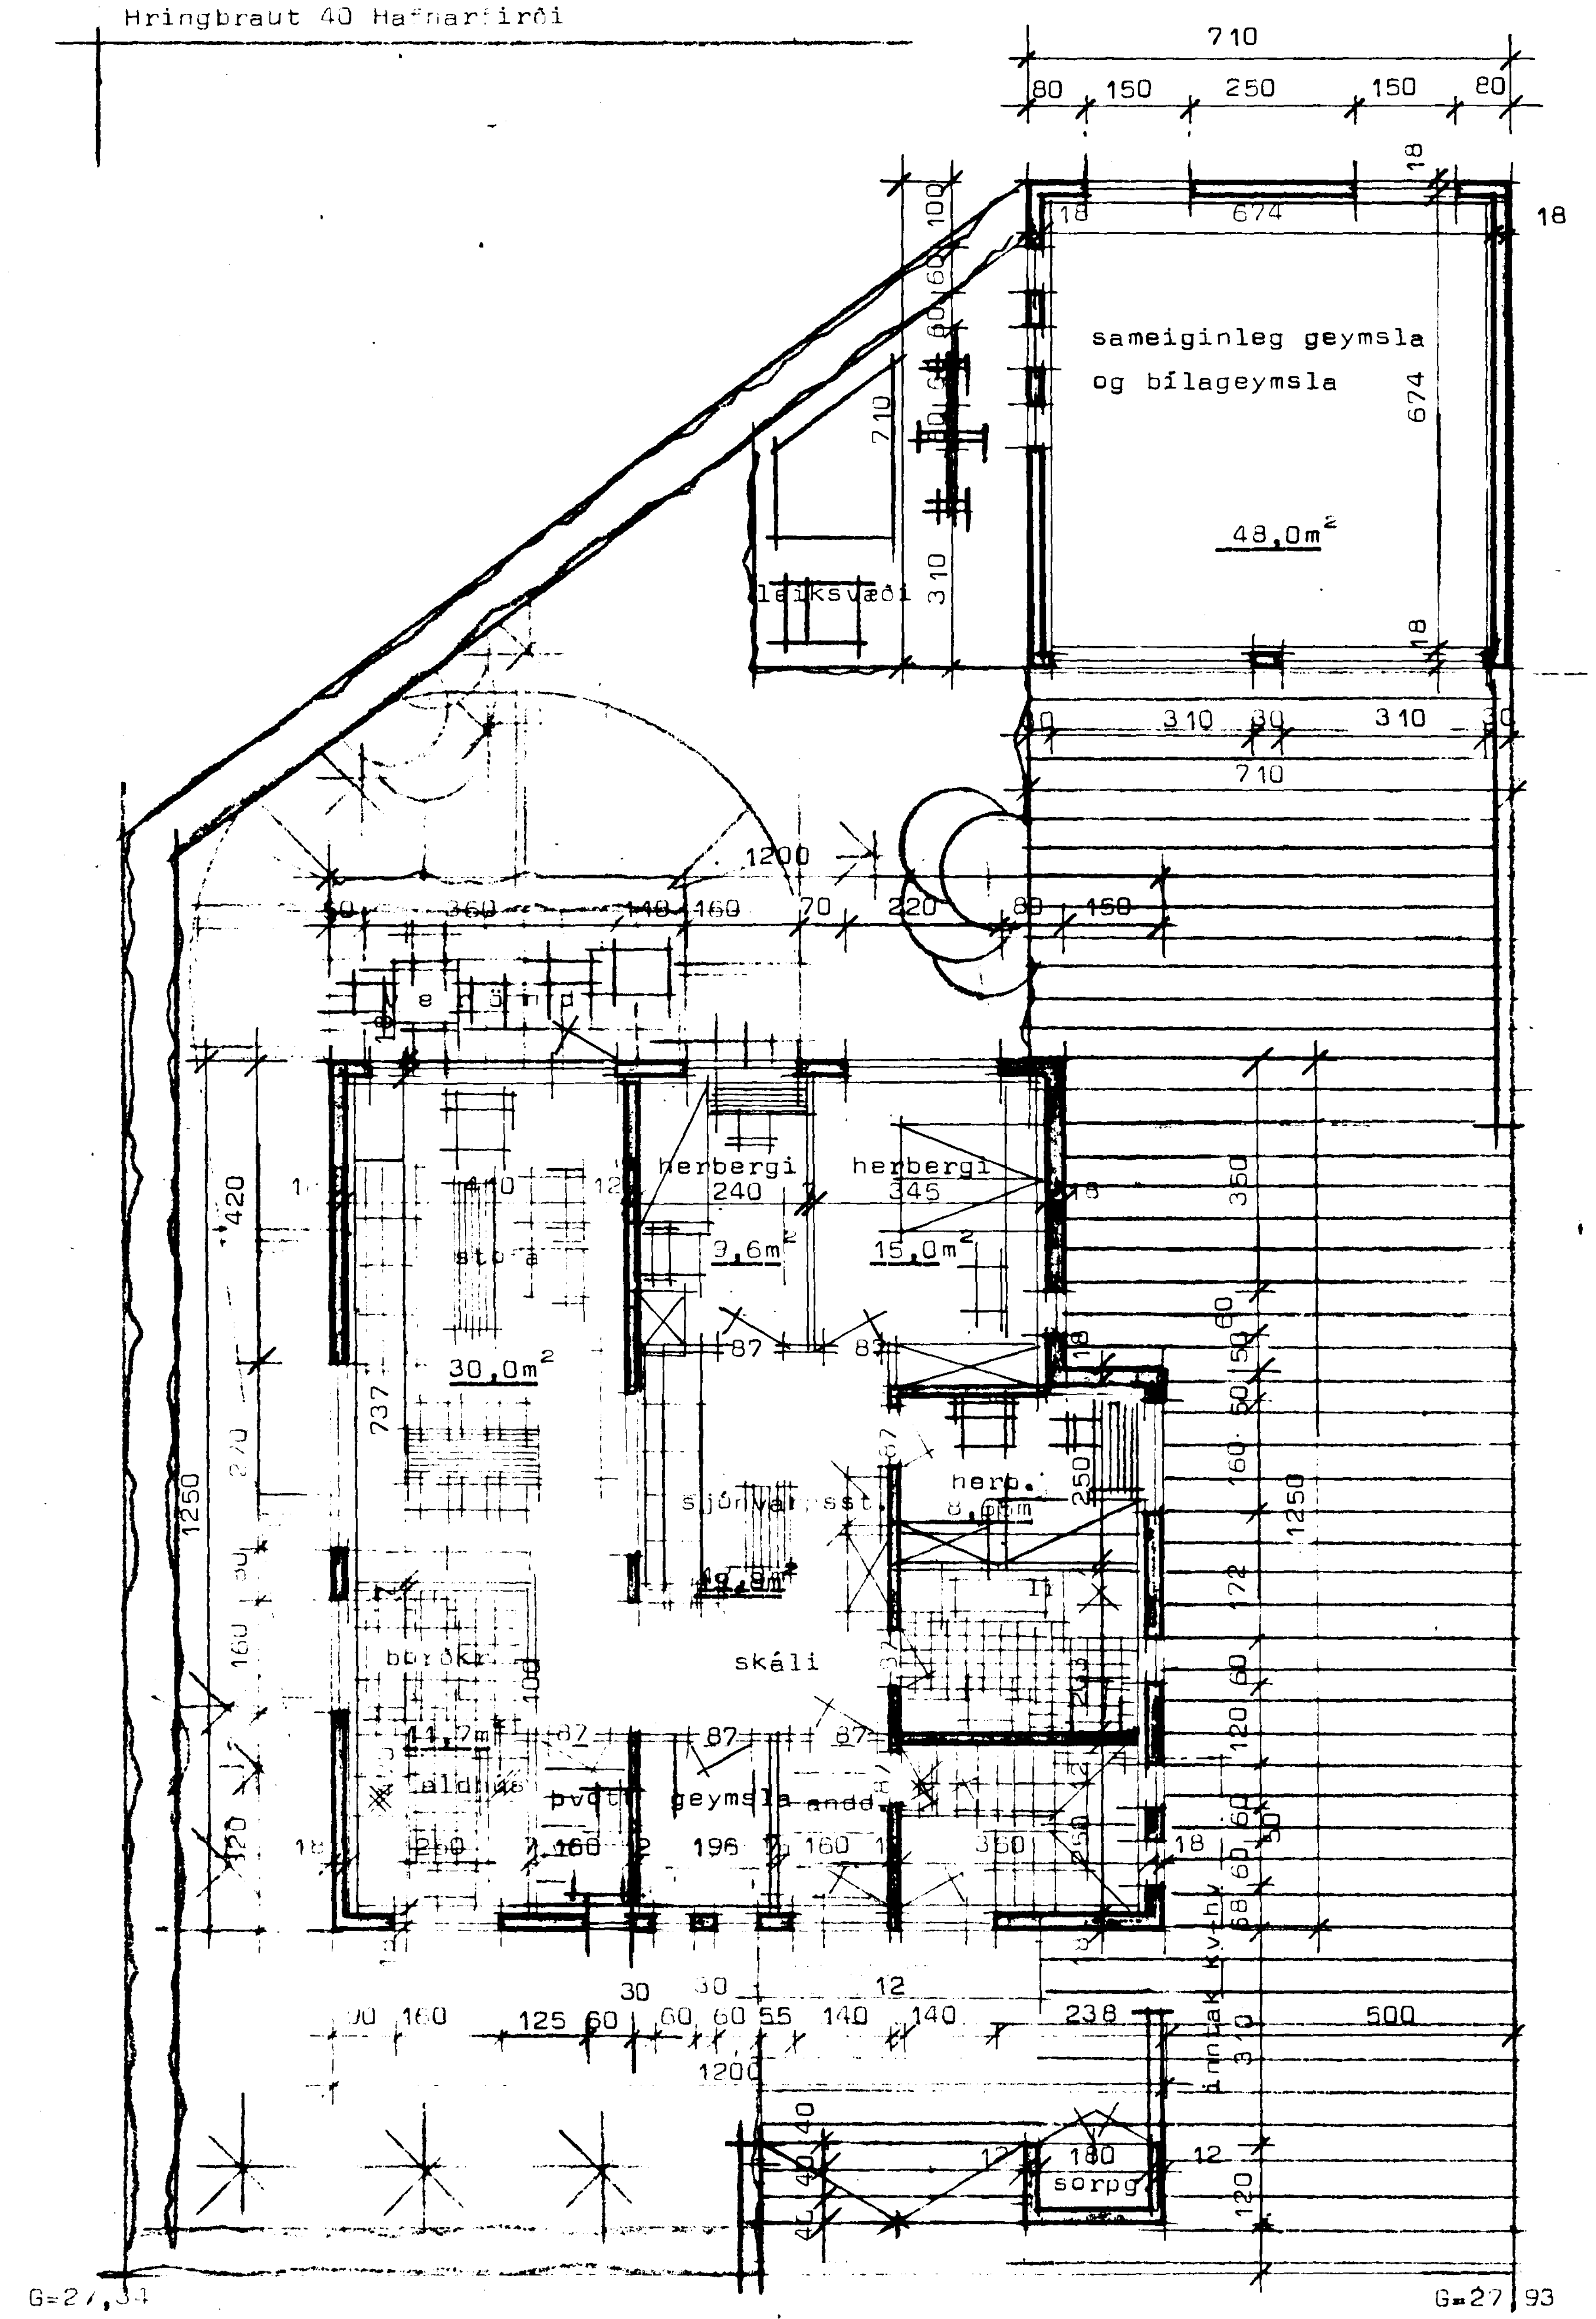

Grunnmynd neðri hæðar

HRINGBRAUT

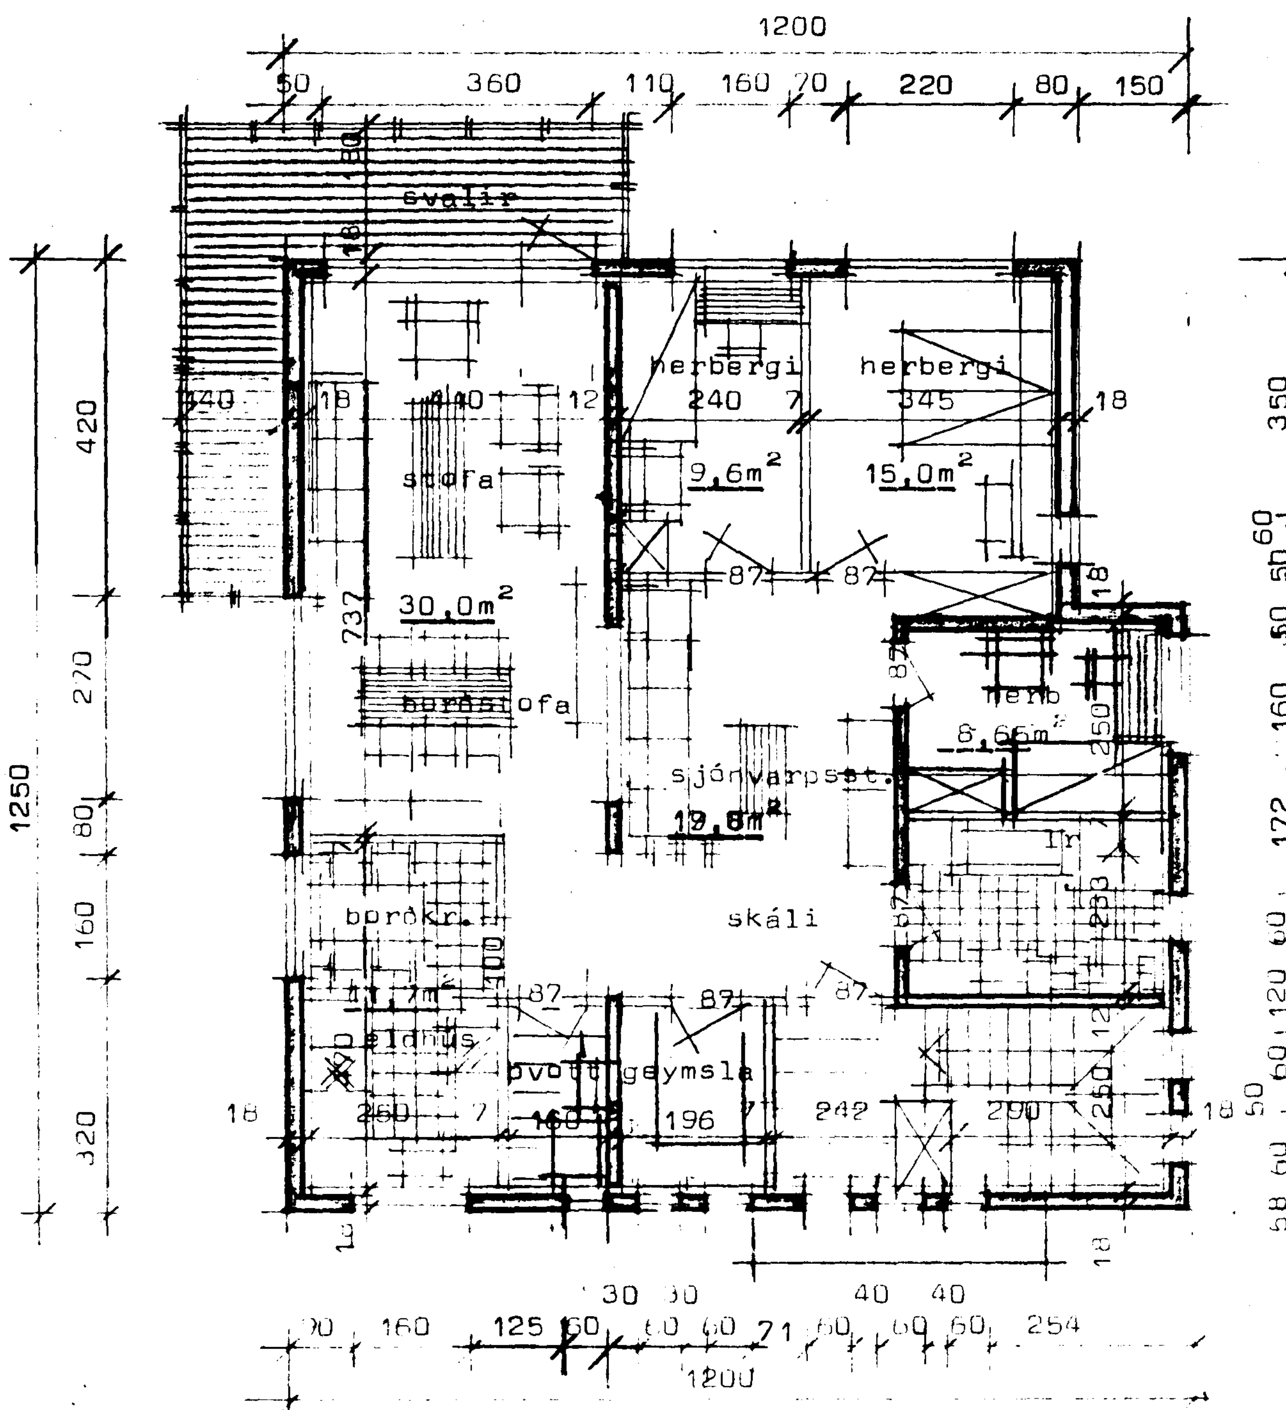

Grunnmynd efri hæðar

norður

Flatarmál neðri hæðar ...	143,0m²
Flatarmál efri hæðar	143,0m²
Flatarmál bílg.	[illegible]
Heildarflatarmál	336,6 ~~341,41~~m²
Rúmmál húss+bílg	1005,1m³
Nýtingarhlutfall	[illegible]

Varmaeinangrun: [illegible]

Dak .... 0,20 w/m²C°
Bólf ....0,30 w/m²C°
Ótvegg .. 0,80 w/m²C°

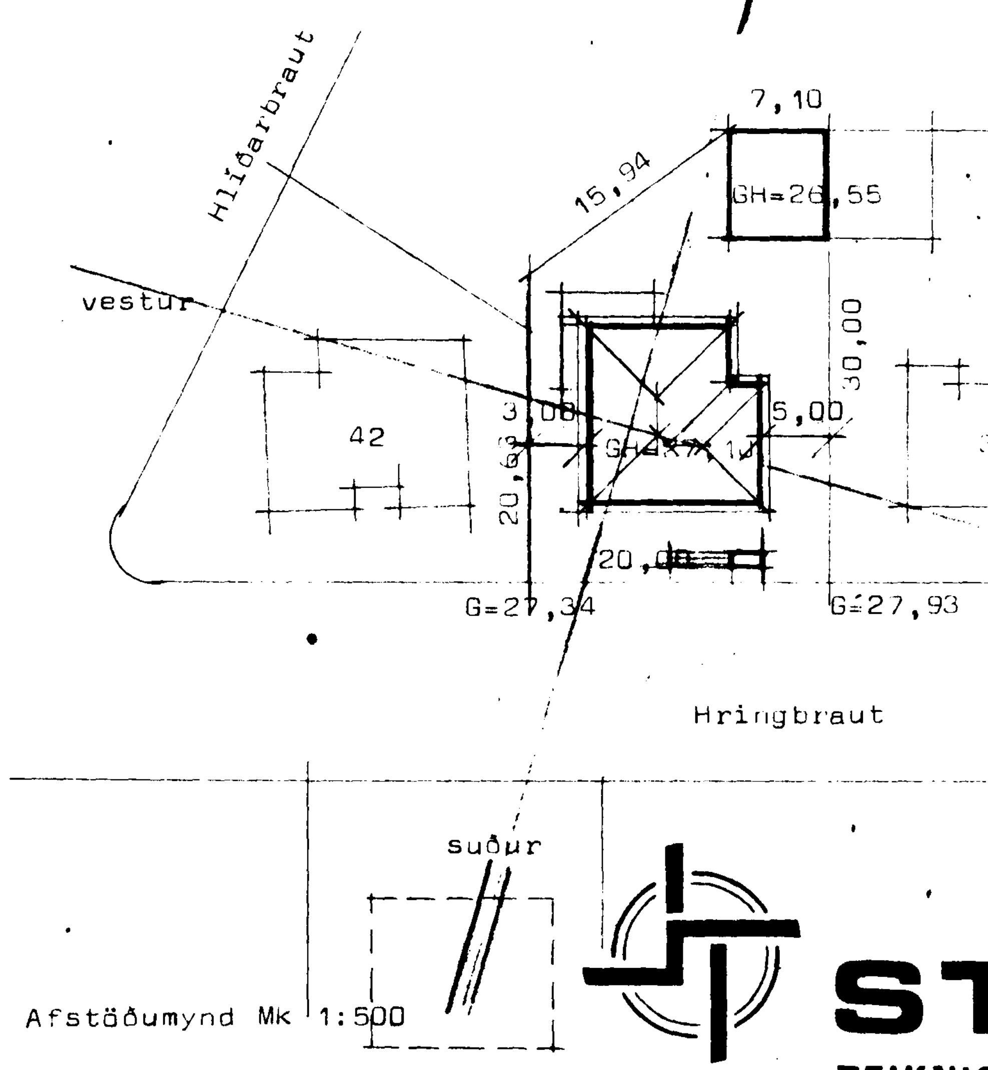

Afstöðumynd Mk 1:500

STAÐALHÚS SF
TEIKNISTOFA SÍÐUMÚLA 31 SÍMI 83141

VERKEFNI	DAGS. 1987	VERK NR
Grunnmyndir og afstöðumynd	MKV. 1:100 1:500	87-02
Hringbraut 40 Hafnarfirði	BR. maí 89 SG	
	BLAÐ NR 1,01	

SIGURÐUR GUÐMUNDSSON SIGURÐUR P KRISTJÁNSSON FTFÍ