



13

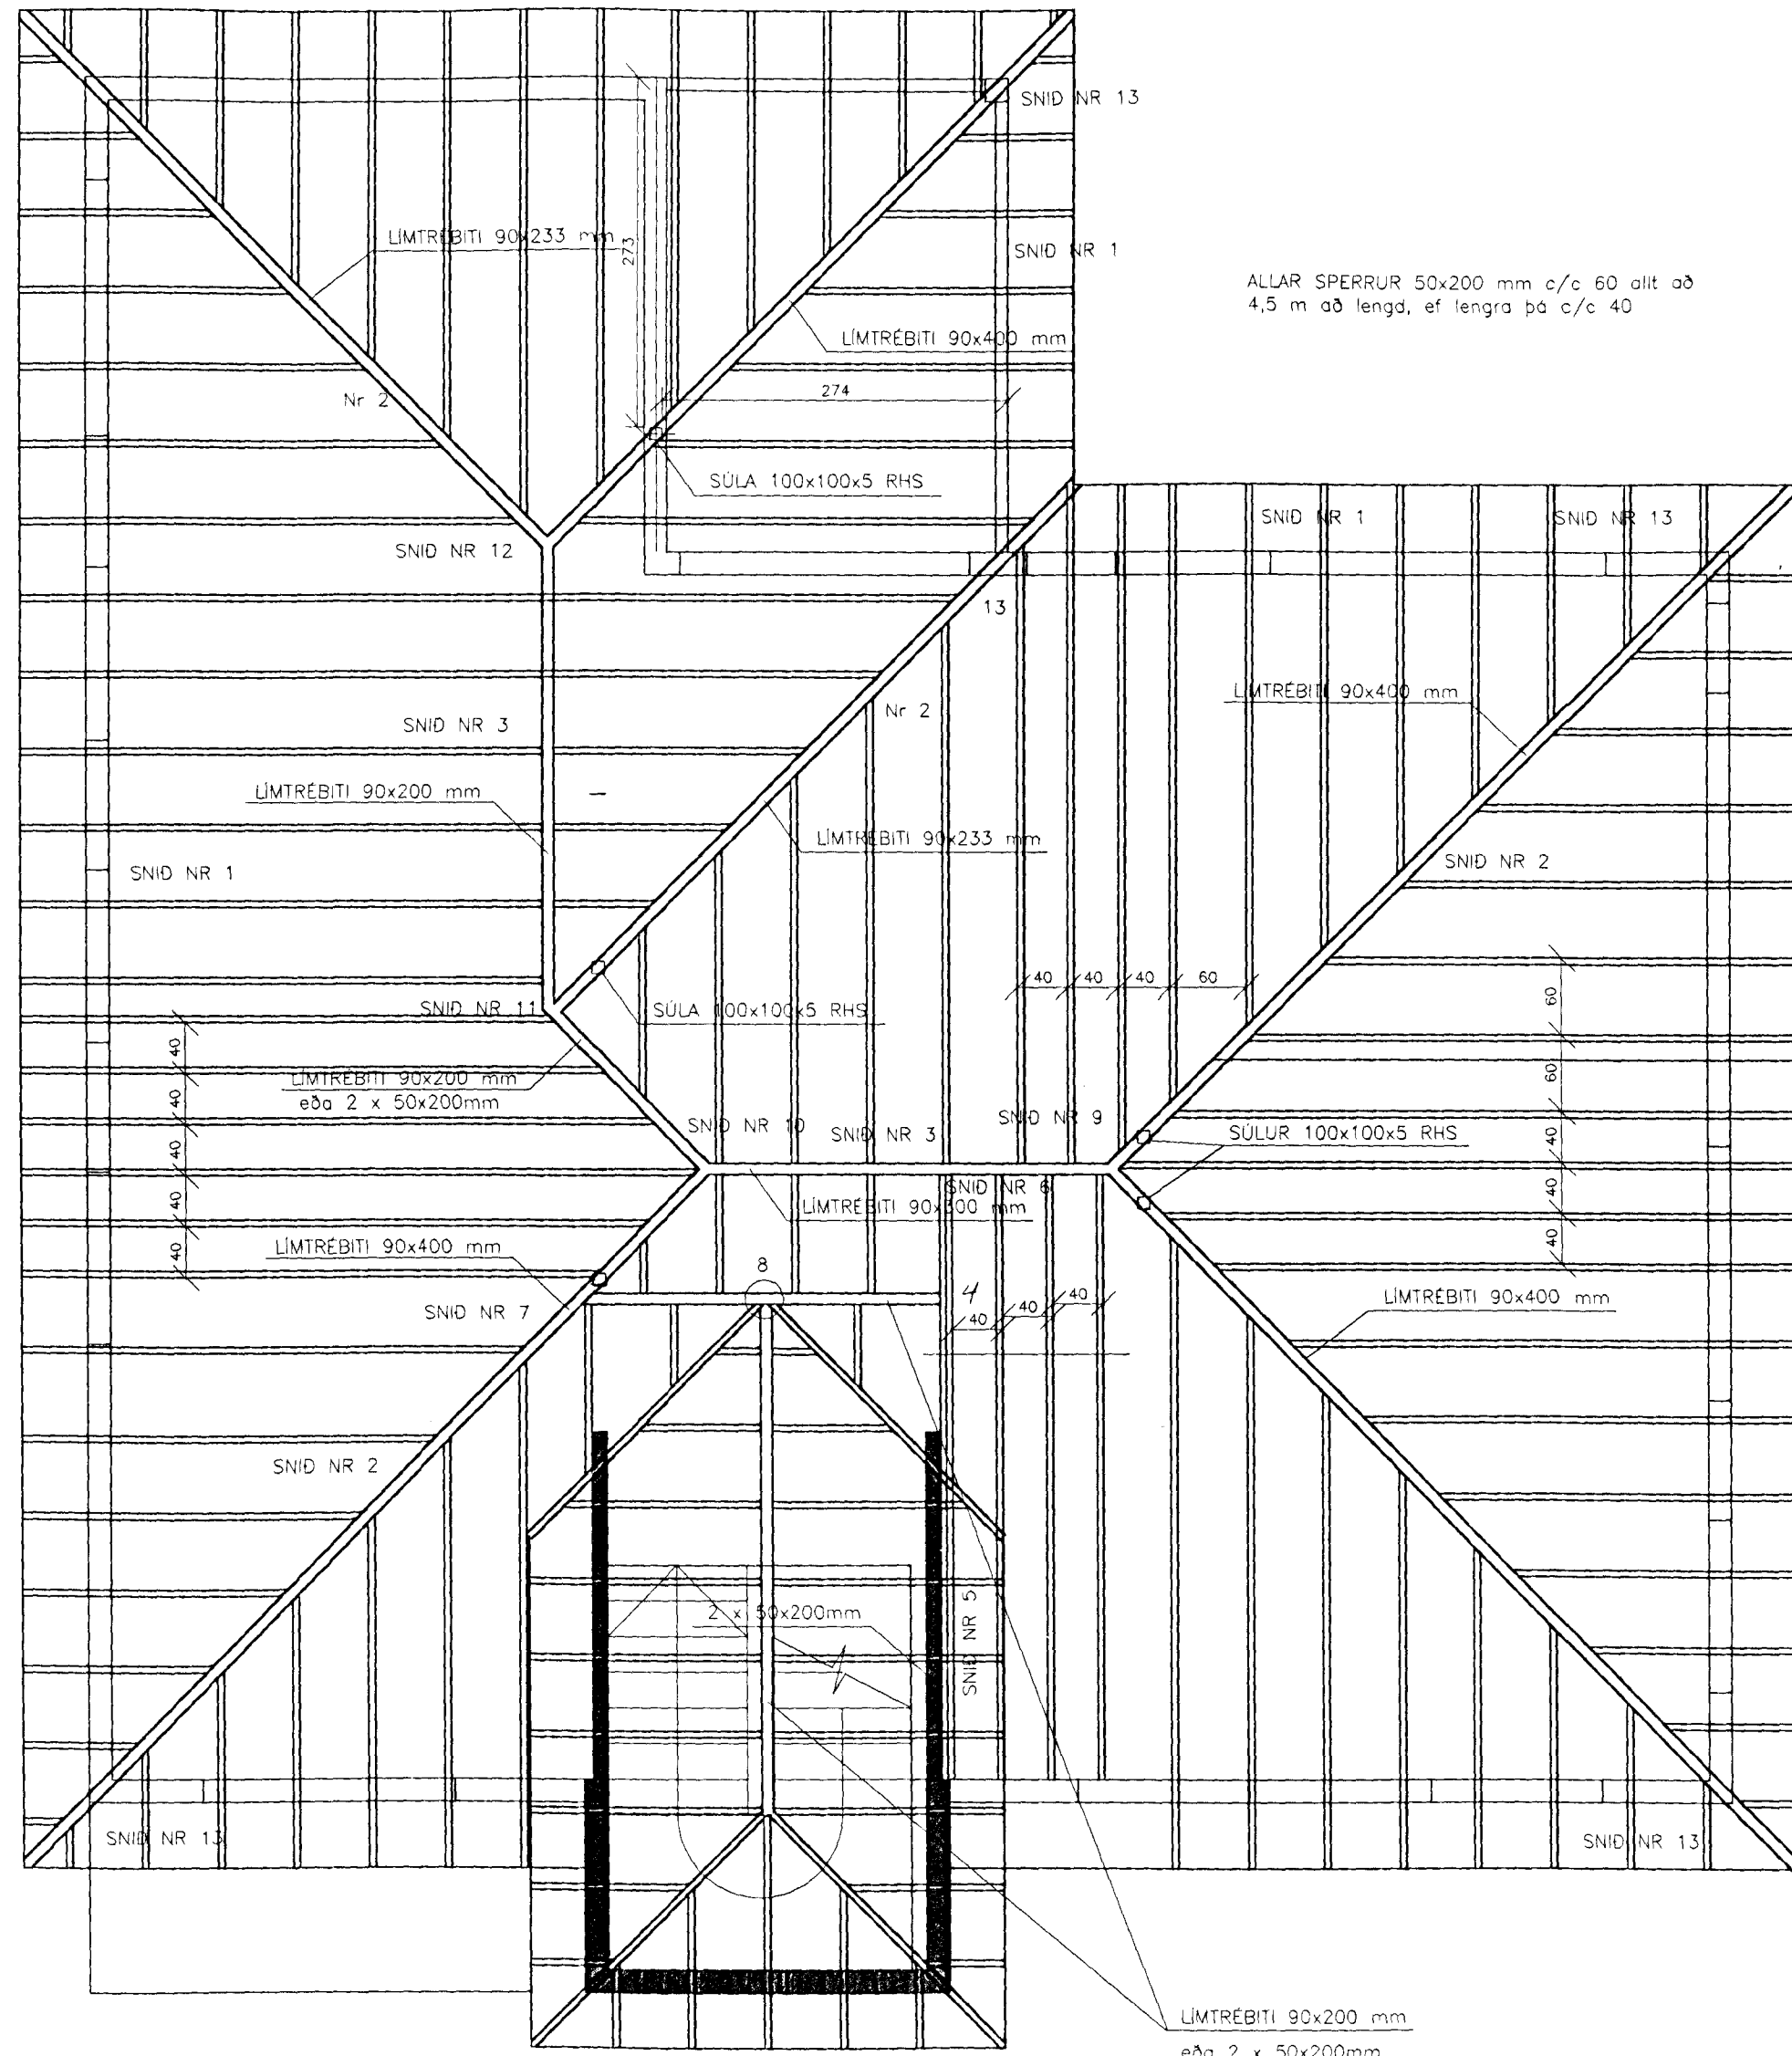

ÞAKVIRKI 1:50

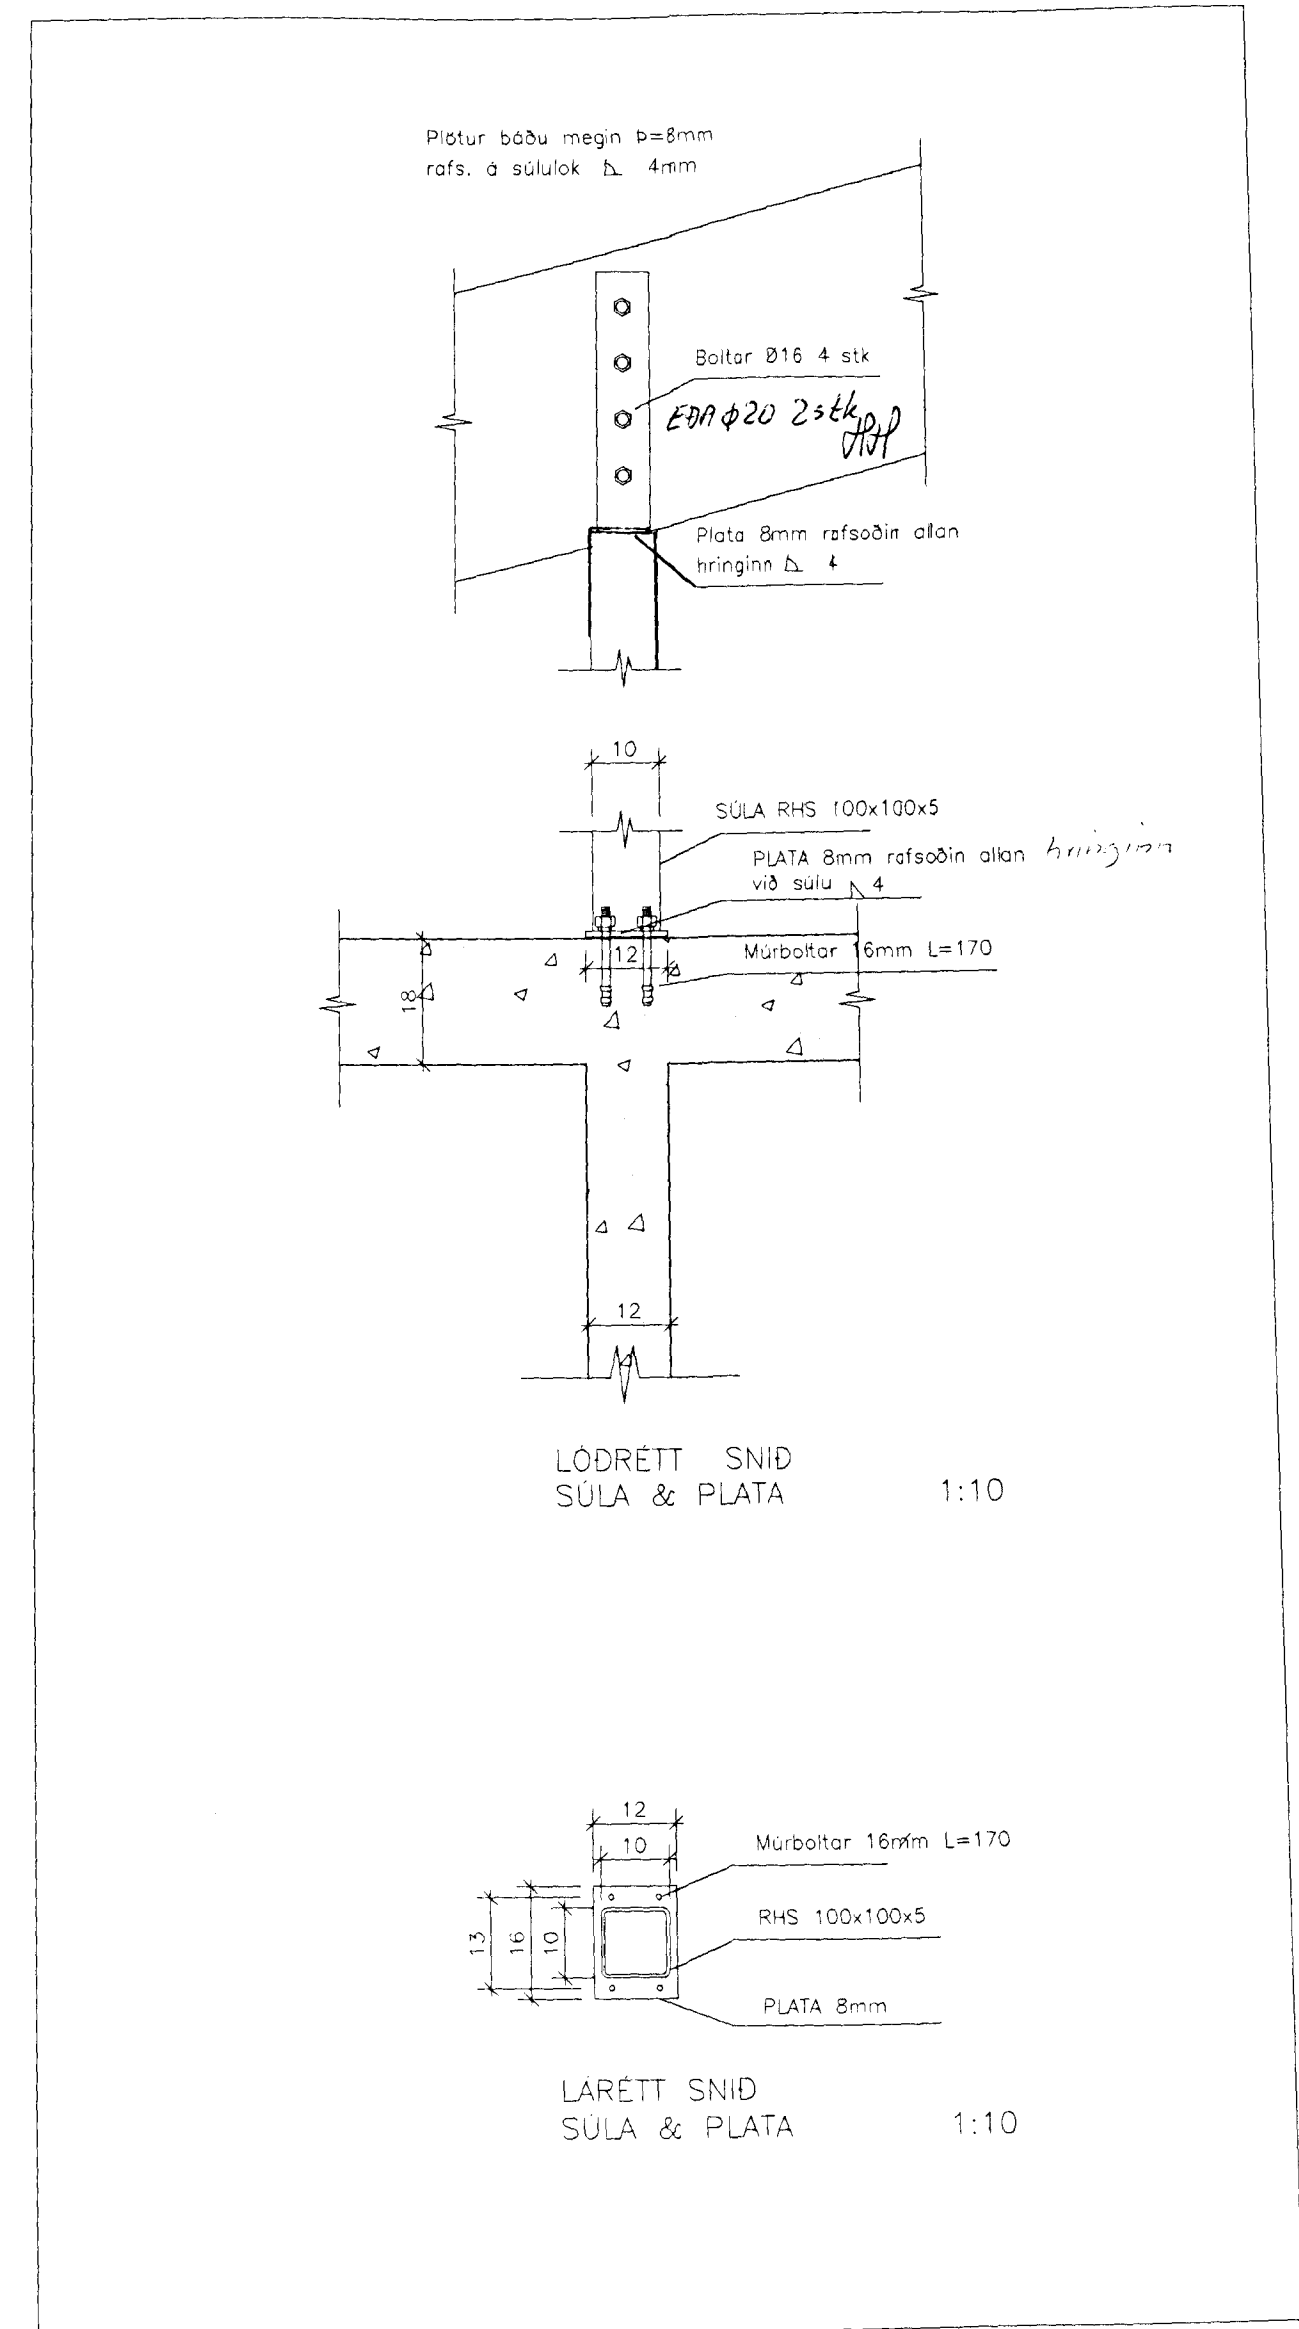

Byggingafrútrútt Hafnarfjarðar
Algreitt þann
2-2 APR. 1996
Stigurbjartur Halldórsson
Stigurbjartur Halldórsson

VERKFRÆÐISTOFA HALLDÓRS HANDESSONAR, S. 583-4306
DALSHRAUN 13, 220 HAFNARFJÖRÐUR

HRINGBRAUT 41, HAFNARFIRÐI
BURÐARVIRKI
ÞAKVIRKI
Grunnmynd og sölur
Halldórs Hannesson 19/4/96

MIKJ.: 1:50, 1:10
REKJAN: EH
TEIKNAN: FVB
YFIRF.: EH

VERK: HLAÐ: 1.08 DAGS: 09.01 1996