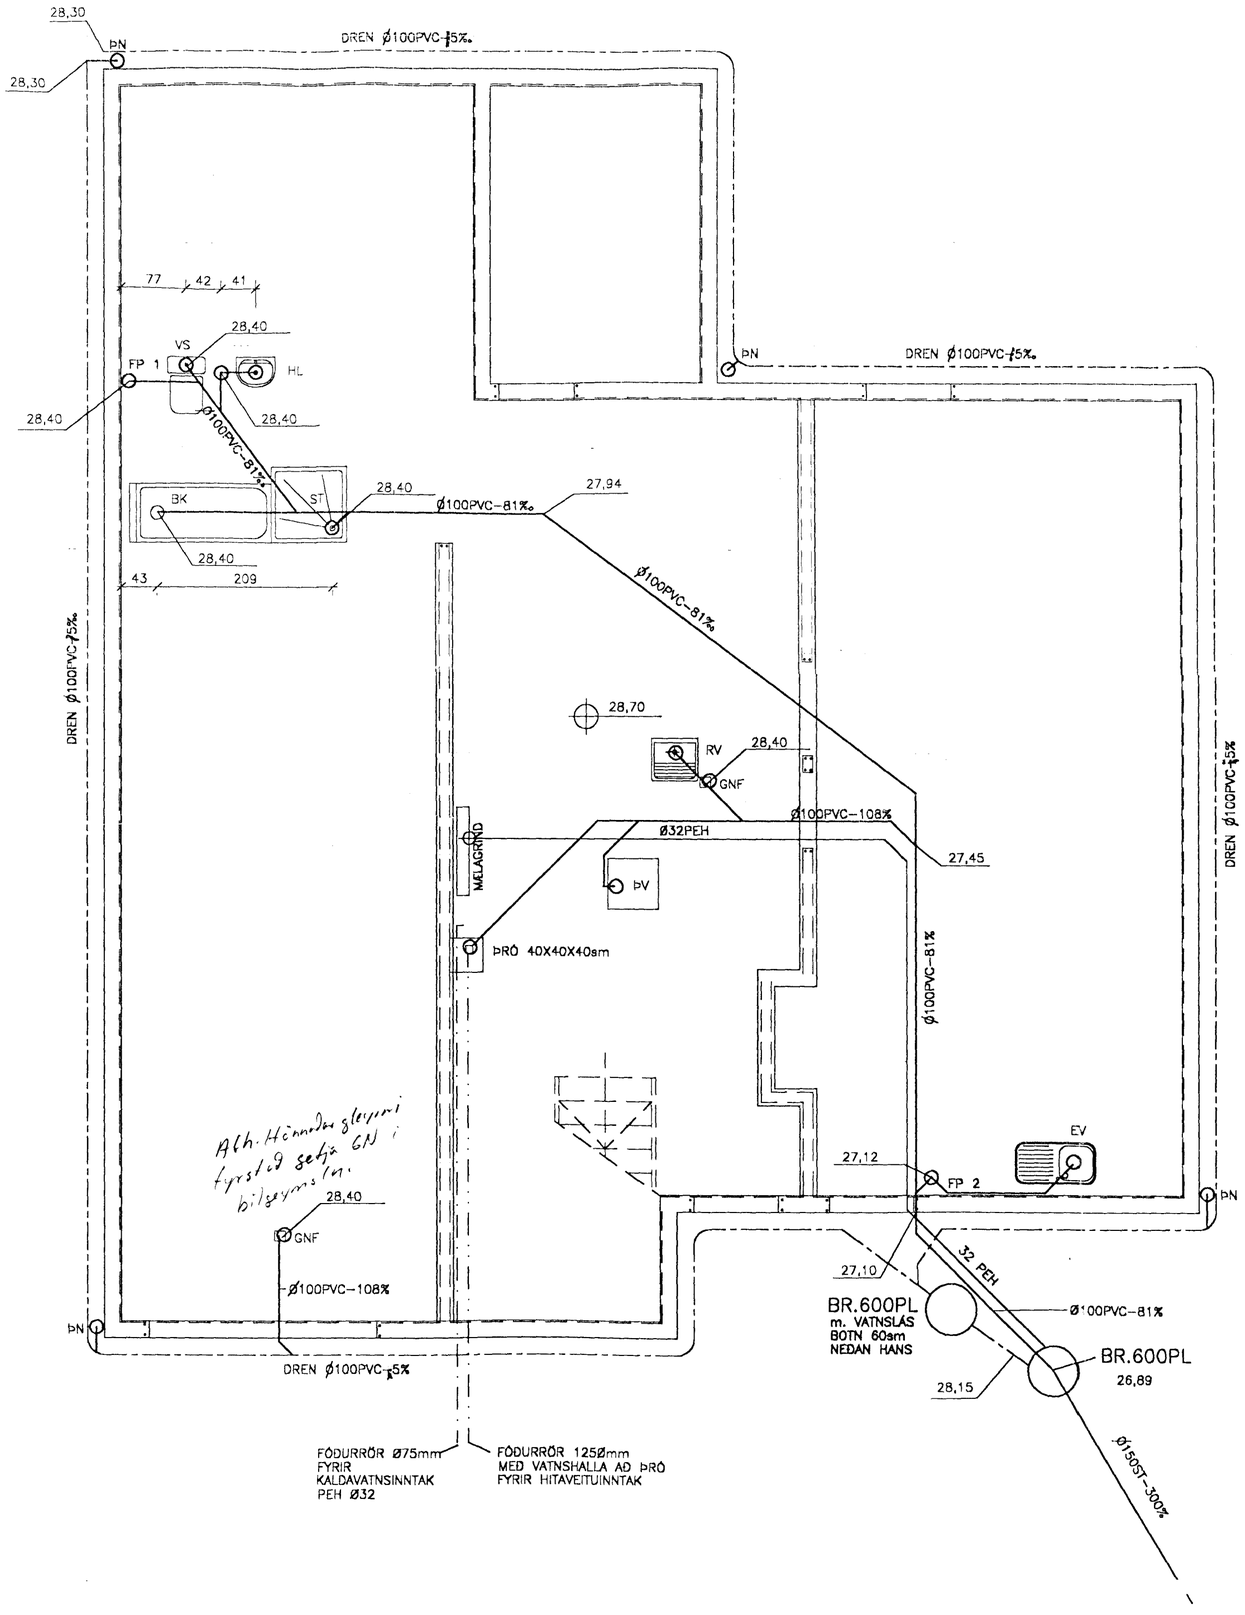

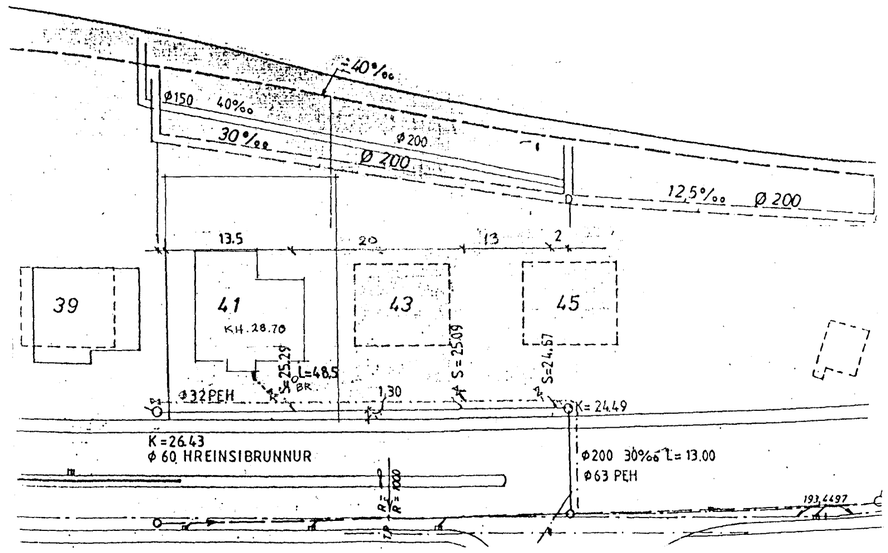

AFSTÖÐUMYND 1:500

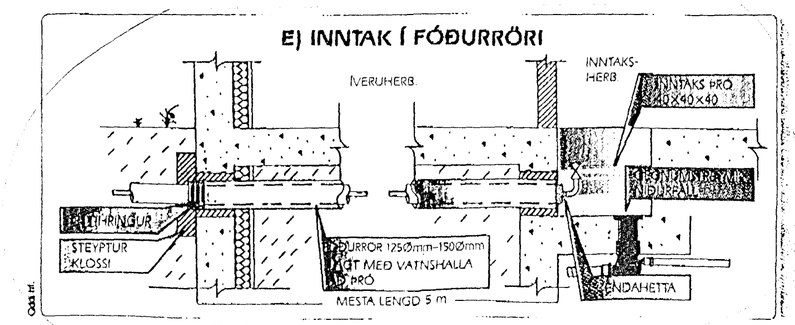

26 OKT. 1995

HAFNARFJARÐARBÆR
BYGGINGAFULLTRÚINN

VERKFRÆÐISTOFA

HALLDÓRS HANNESSONAR, S. 565-4355
DALSHRAUNI 13, 220 HAFNARFJÖRÐUR

HRINGBRAUT 41, HAFNARFIRÐI
FRÁRENNSLISLAGNIR
LAGNIR Í JÖRÐ

MKV.: 1:50
REIKNAÐ: HH
TEIKNAÐ: PVB
YFIRF.: HH

VERK:
BLAÐ: 2.01
DAGS: 17.09.1995