
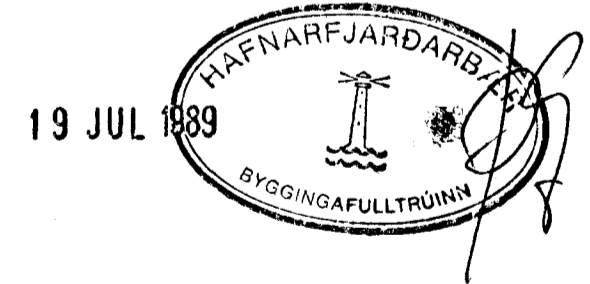


AFSTÖÐUMYND 1:500

GRUNNMYND 1:50

INN TAK VATN 32 PEH

100 P 10%

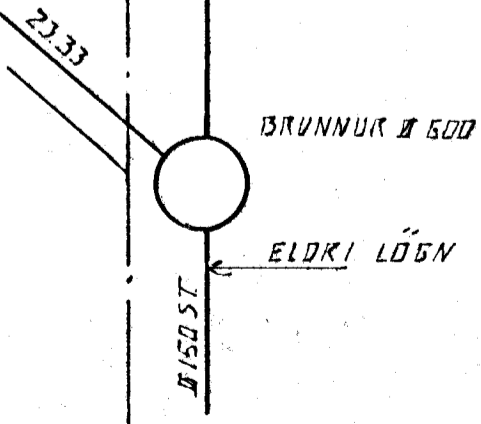

BR.NR.	DAGS	LEGD LAGNA Breytt	SIGN.
1	17.10.87		4.21
HRINGBRAUT 42 HAFNARFIRÐI			DAGS. OKT. '87
GRUNNLAGNIR: GRUNNMYND - AFSTÖÐUMYND.			HANNAÐ 4.21
MELIKV. 1:50 + 1:500			TEKNAÐ 4.21
SIGURÐUR ÞORLEIFSSON TEKNIFRÆÐINGUR F.T.F.I.			VERK NR. 8936
STRANDGÖTU 11 HAFNARFIRÐI SÍMI 54751			BLADNR. 2-01A