

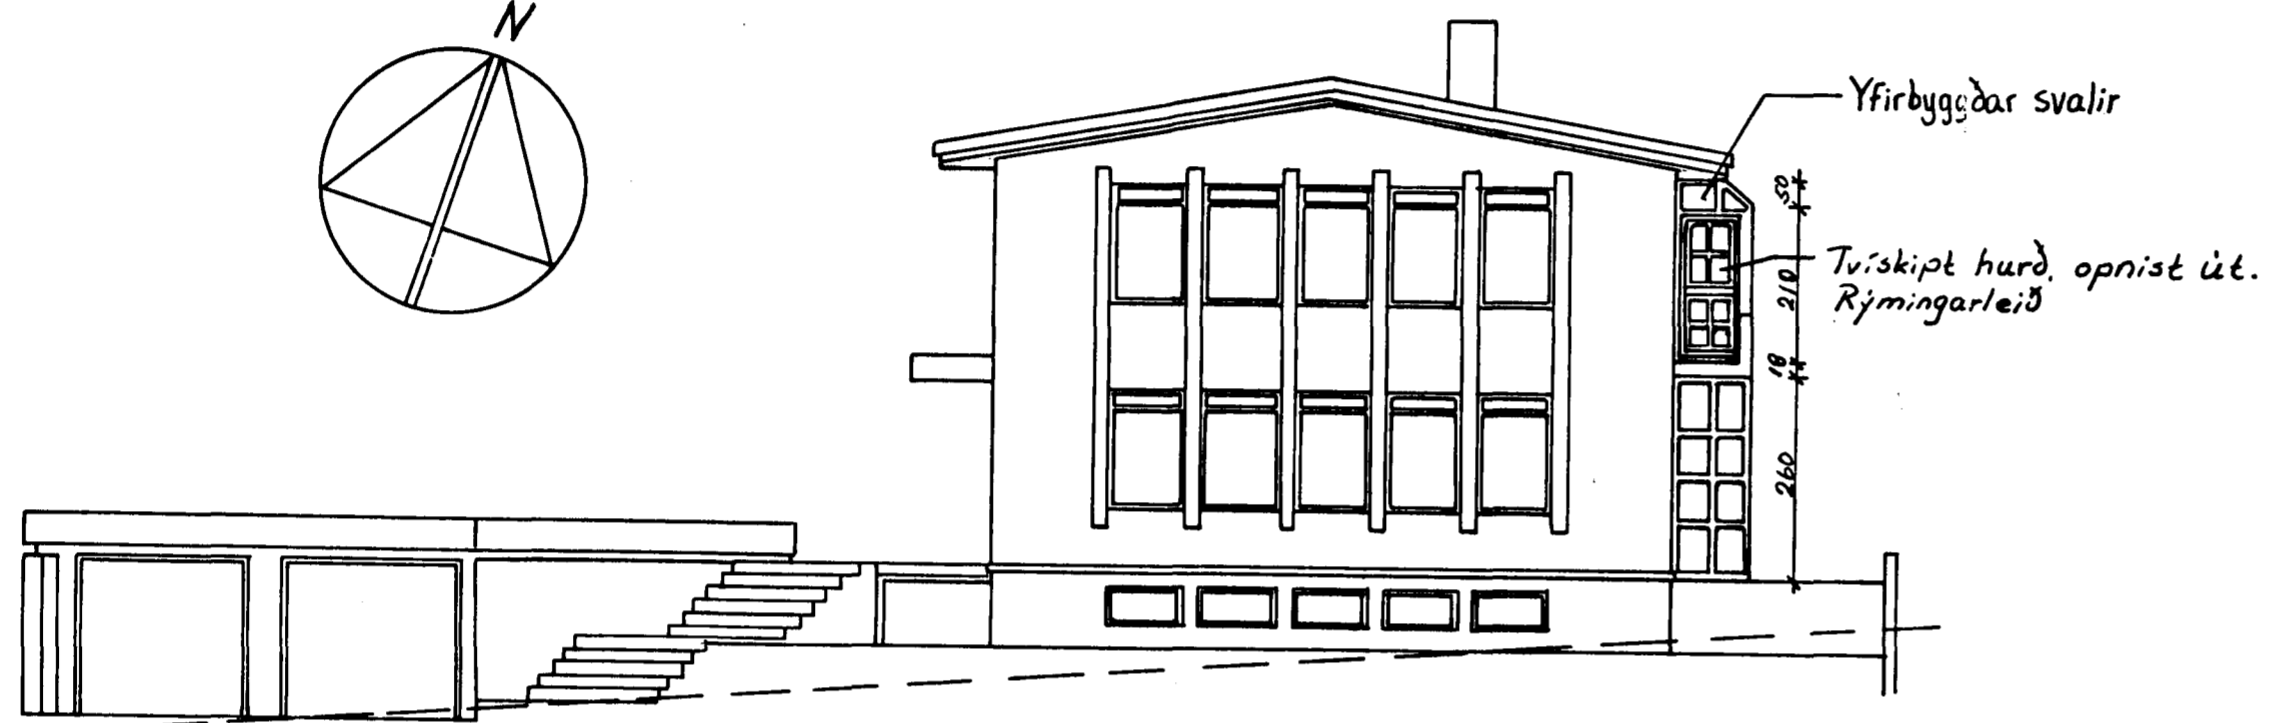



Afstöðumynd 1:500

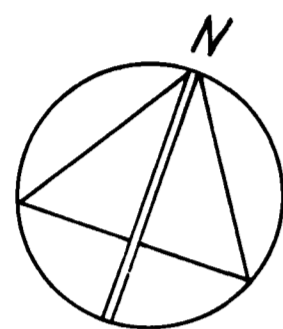


Vestur

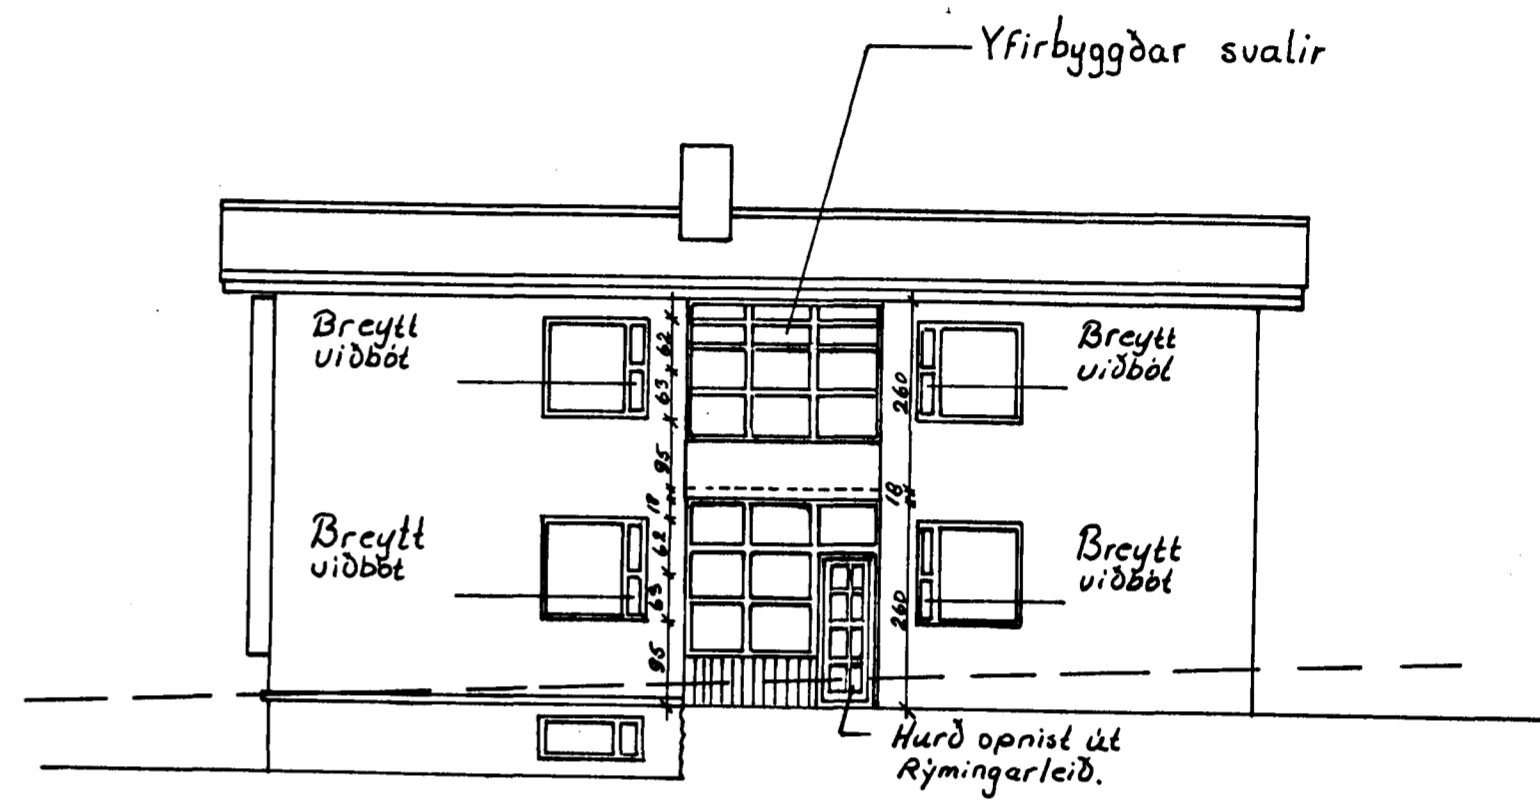

Suður

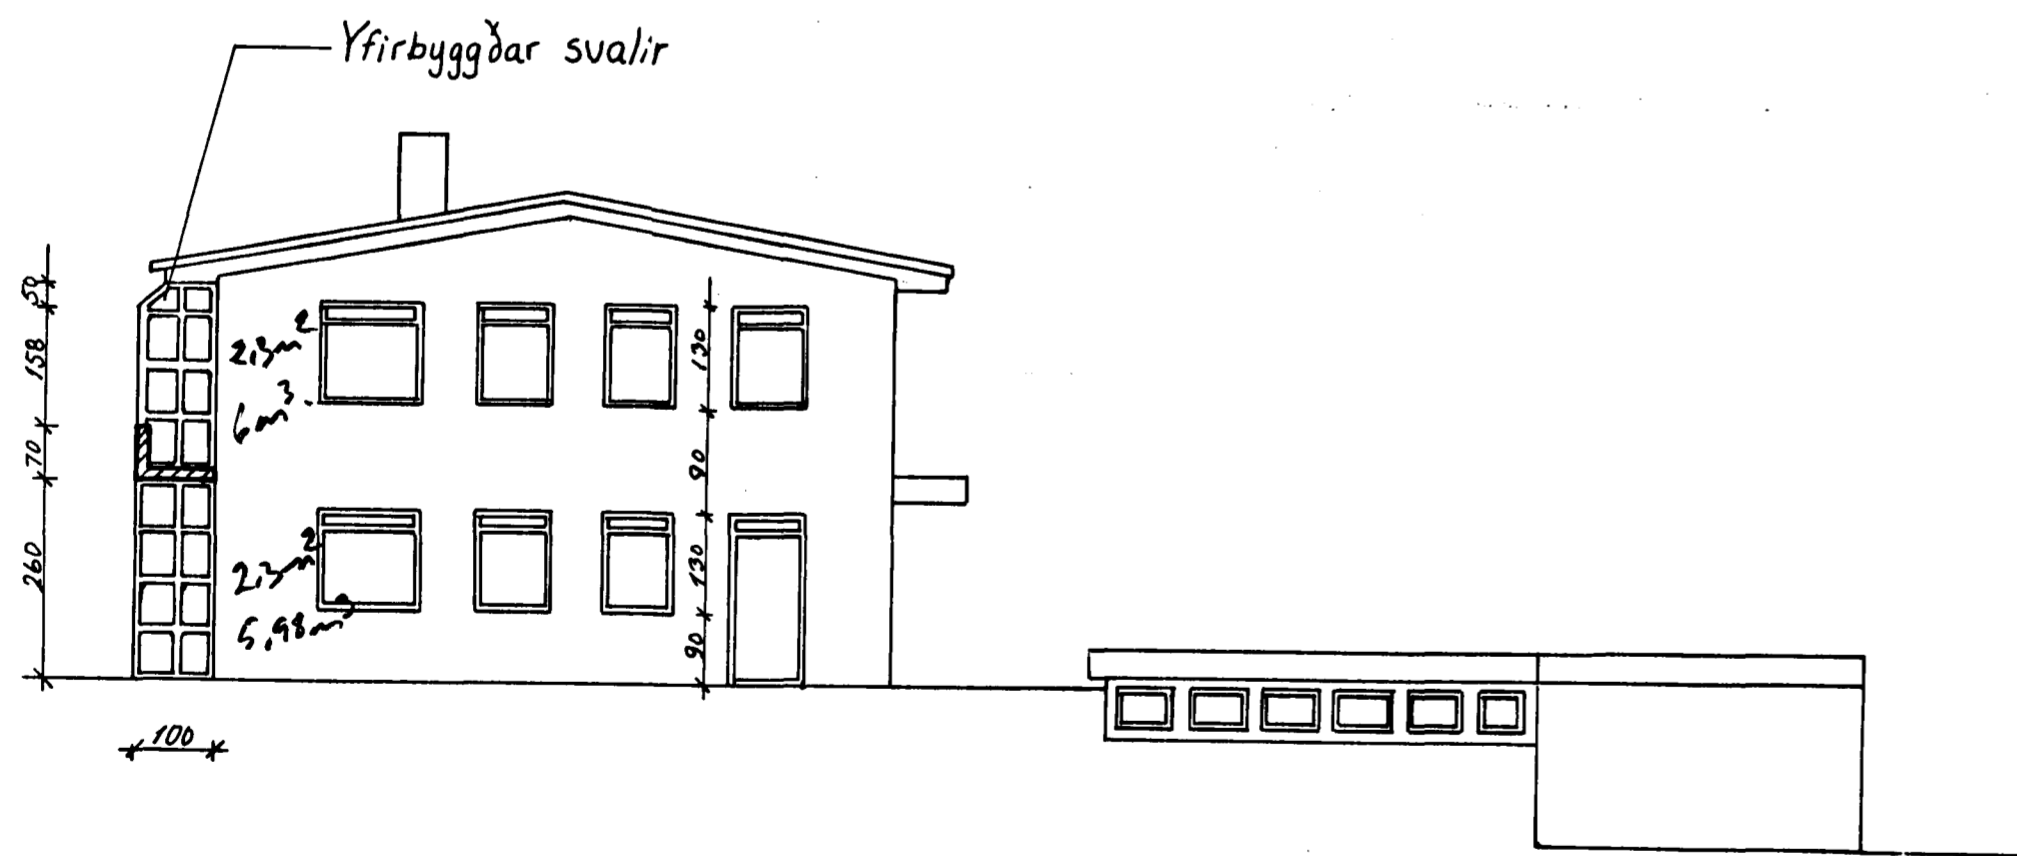

Austur

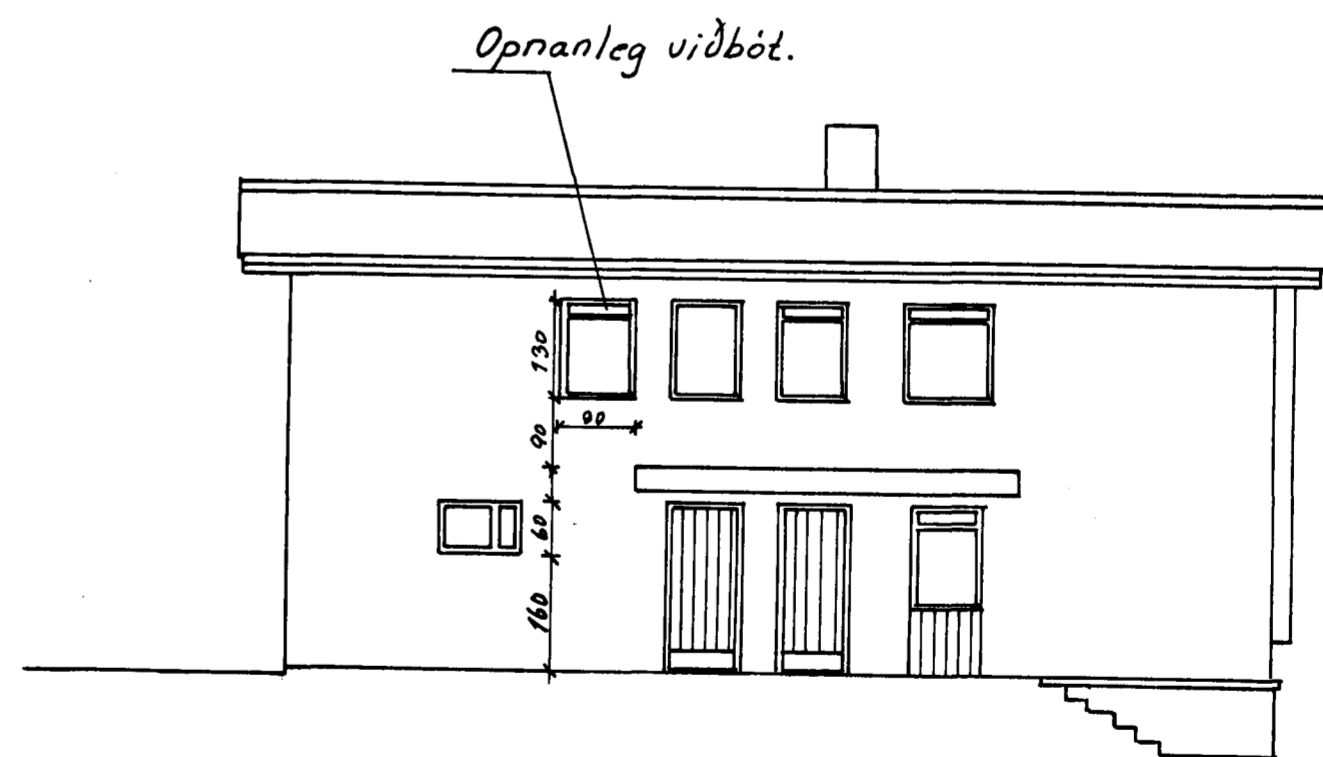

Norður

		Sölskalar byggðir yfir svalir.	
		Breyting á gluggum á suðurhlíð.	
		Opnanlegur gluggi bætist við á norðurhlíð.	
BR.NR	DAGS	EPLI BÆYTINGAR	SIGN
		Hringbraut 42, Hafnarfirði	DAGS Júlí, 1924
		útlit	HANNAÞÓR ÞÓRVALD ÞÓRVALDSSON
		Mku. 1:100, 1:500	TEIKNAR ETHE
			VERK NR
			BLAD NR.

Samþykkt á fundi bygginga-  
nefndar 10.8.1924  
BYGGINGAFULLTRÚINN  
I HAFNARFIRÐI  
Sigurjón Halldór