



HRINGBRAUT NR 45 HAFNARFIRÐI GRUNNMYND 1 OG 2 HÆÐAR M. 1:100

Samþykkt þann
08 DES. 1998
Byggingafulltrúinn í Hafnarfirði
Erlendur Hjálmarsson

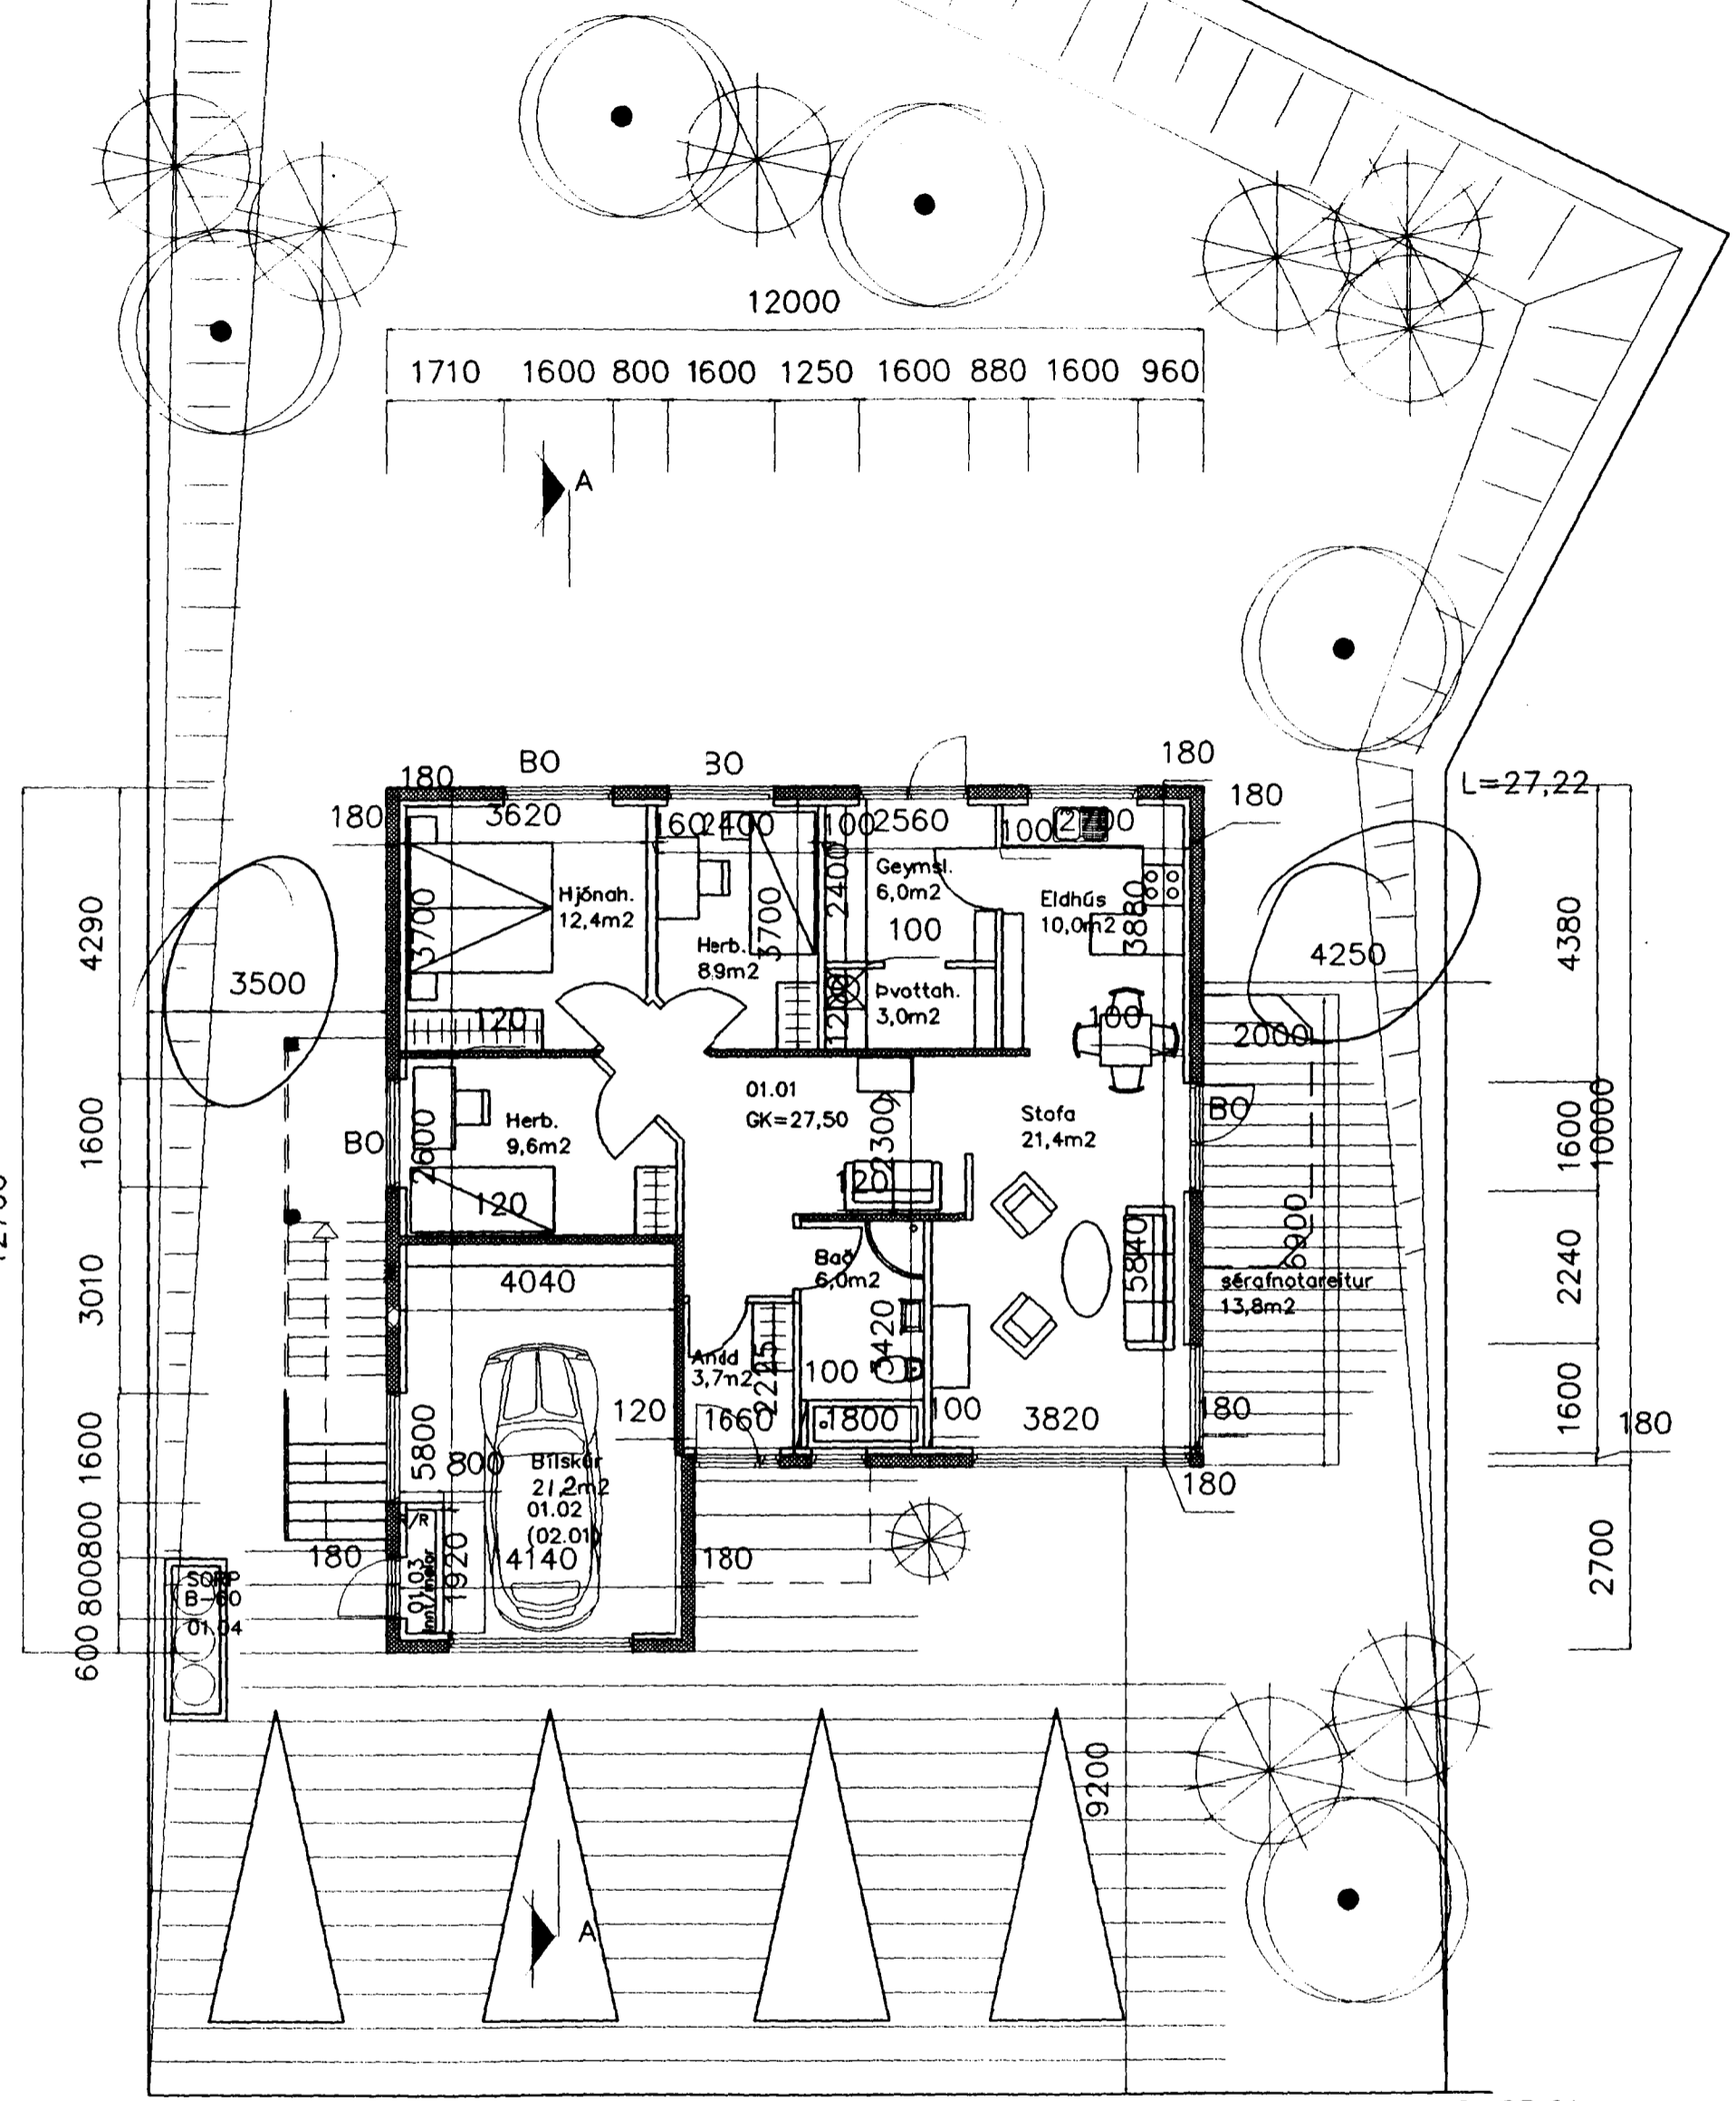

L=27,22

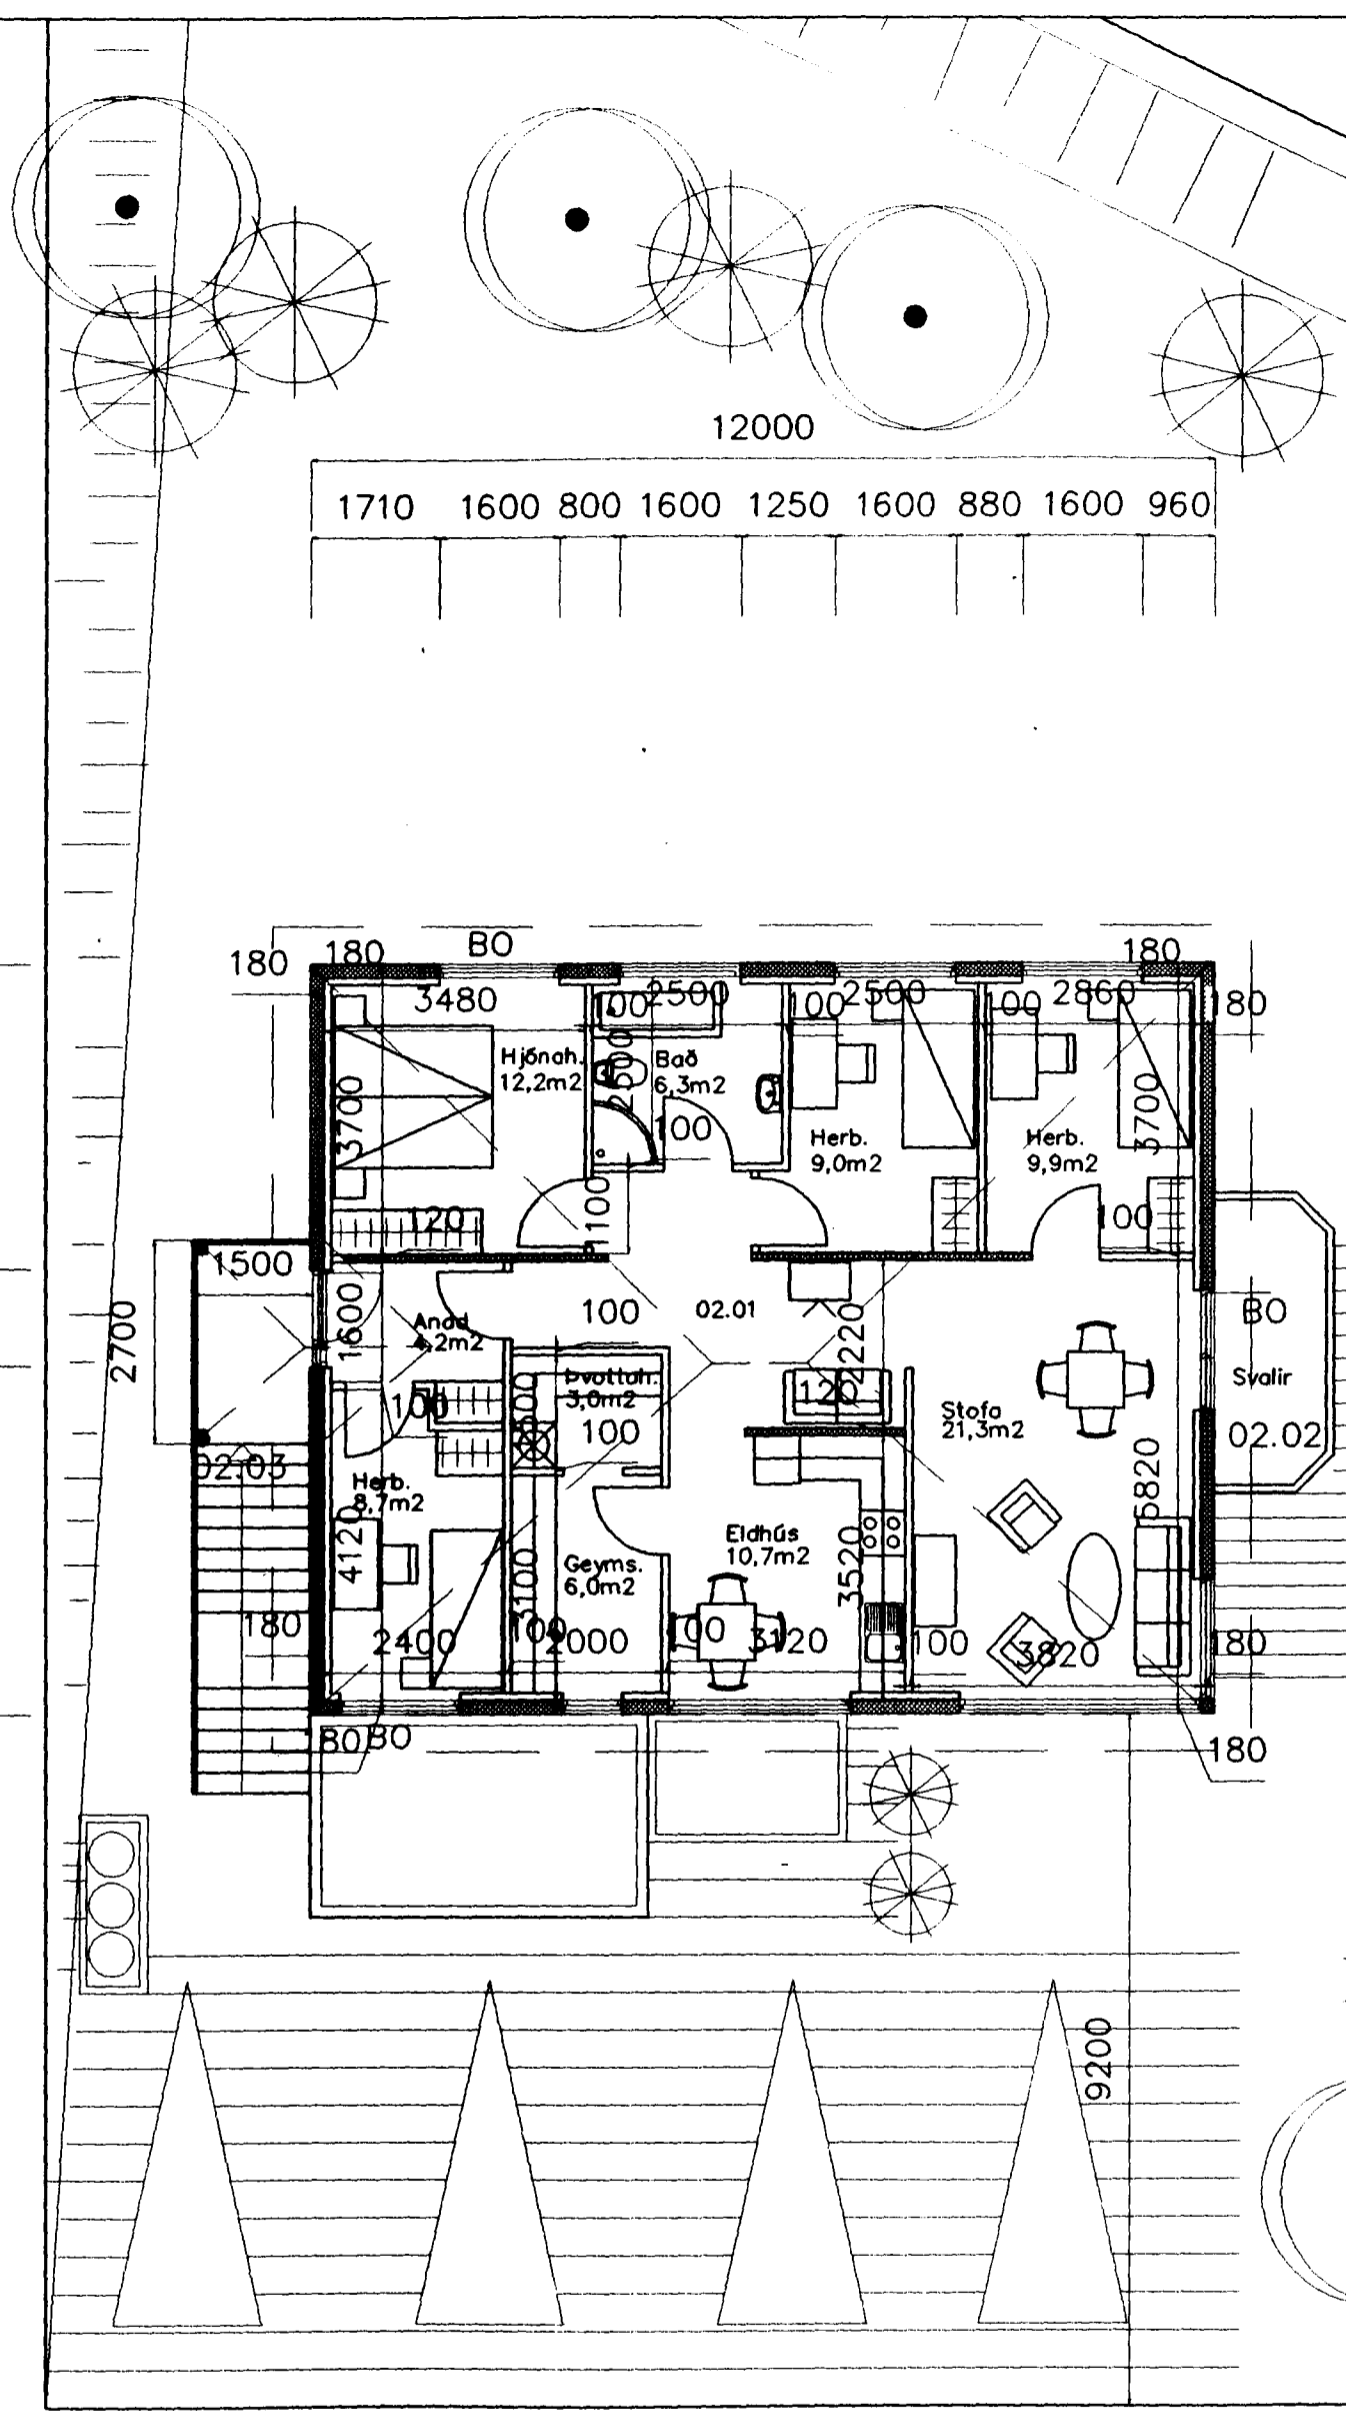

Blað nr 2

L=27,22


G=26,50

G=25,91

GRUNNMYND 1 HÆÐAR

GRUNNMYND 2 HÆÐAR

BO = BJÖRGUNAROP

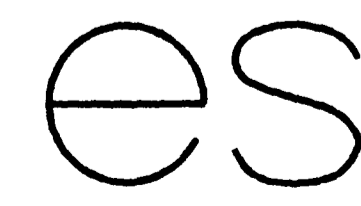

TEIKNISTOFAN Suðurlandsbraut 48 Sími 5887344 Fax 5887343
VERKHEITI HRINGBRAUT NR 45 GRUNNMYND
MÁL 1:100 BLAÐ 2
DAGS. 03.12 1998
BREYTT.
SIGURÐUR KJARTANSSON kt. 090246-2839