




GRUNNMYND EFRI HÆÐAR.

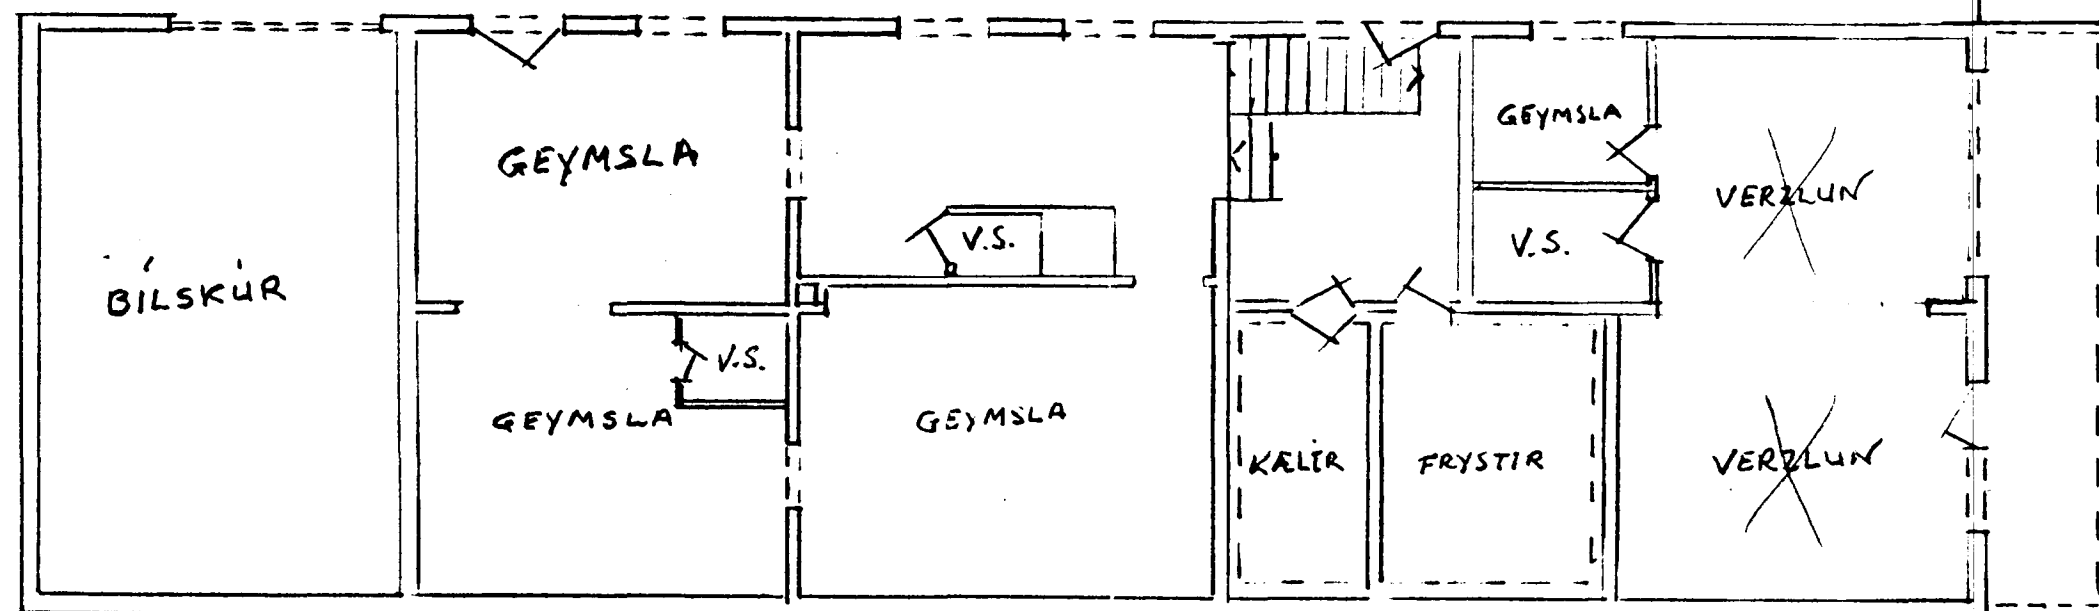


GRUNNMYND NEDRI HÆÐAR.

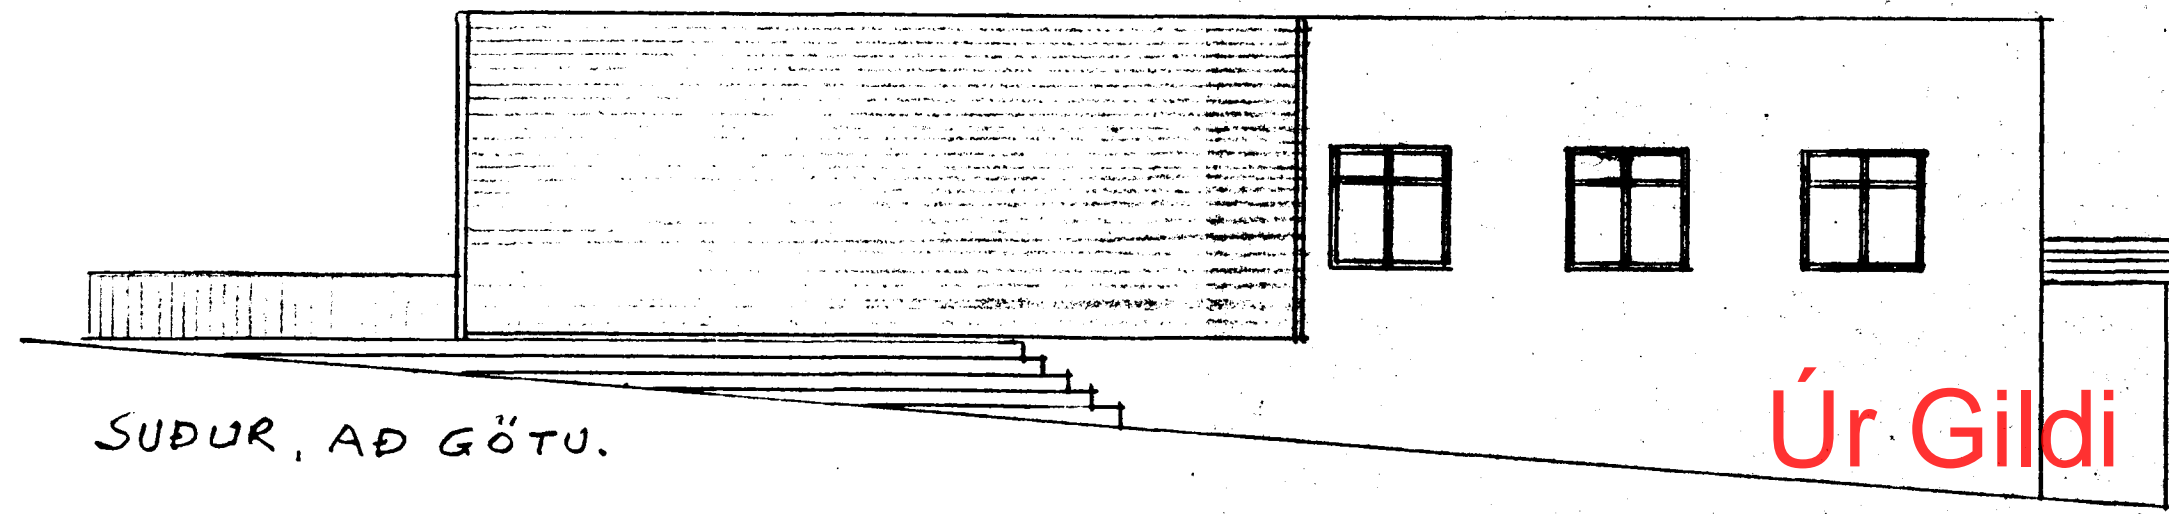


Úr Gildi

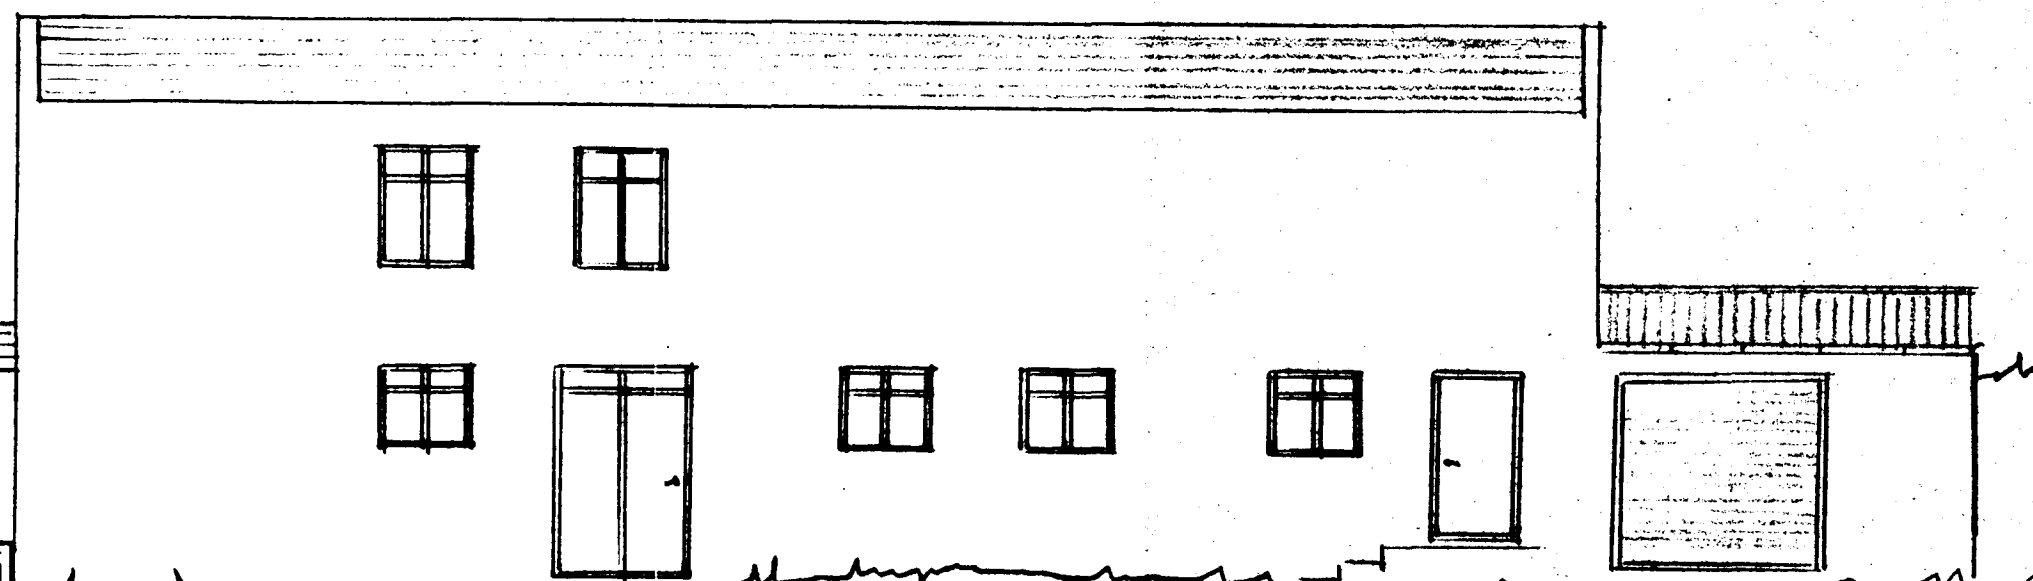

NORÐUR

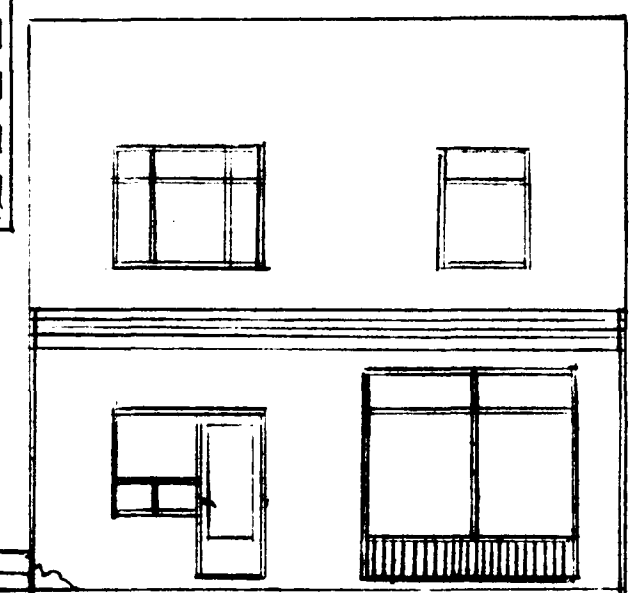

AUSTUR

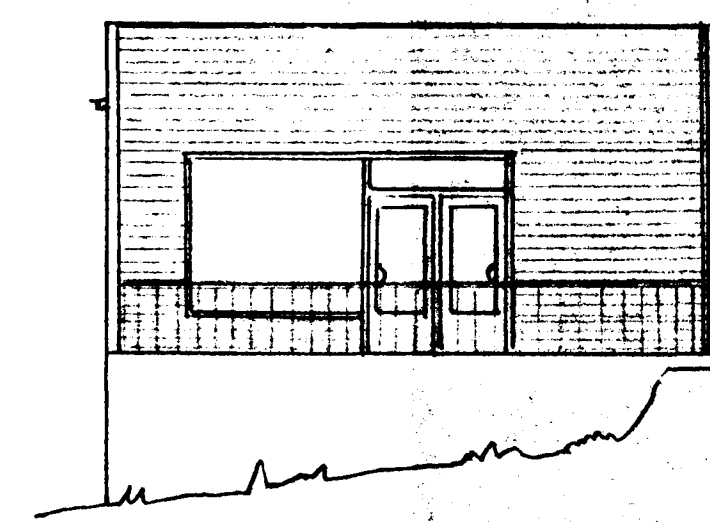

VESTUR

Guggabreyting á austur.
Safli Krallinn
Samþykkt á fundi bygginga-
nefndar þ. 27/7 1980
BYGGINGAFULLTRÚINN
Í HAFNARFIRÐI

HRINGBRAUT 4. HAEN.
ÚTLITSBREYTING o.þ.
MÁL 1:100
DAGS. 16. 7. 1980.
TEIKN. R. Afalinn.
EIGANDI: GRENSÁS H.F.