


GRUNNMYND 1. HÆÐAR

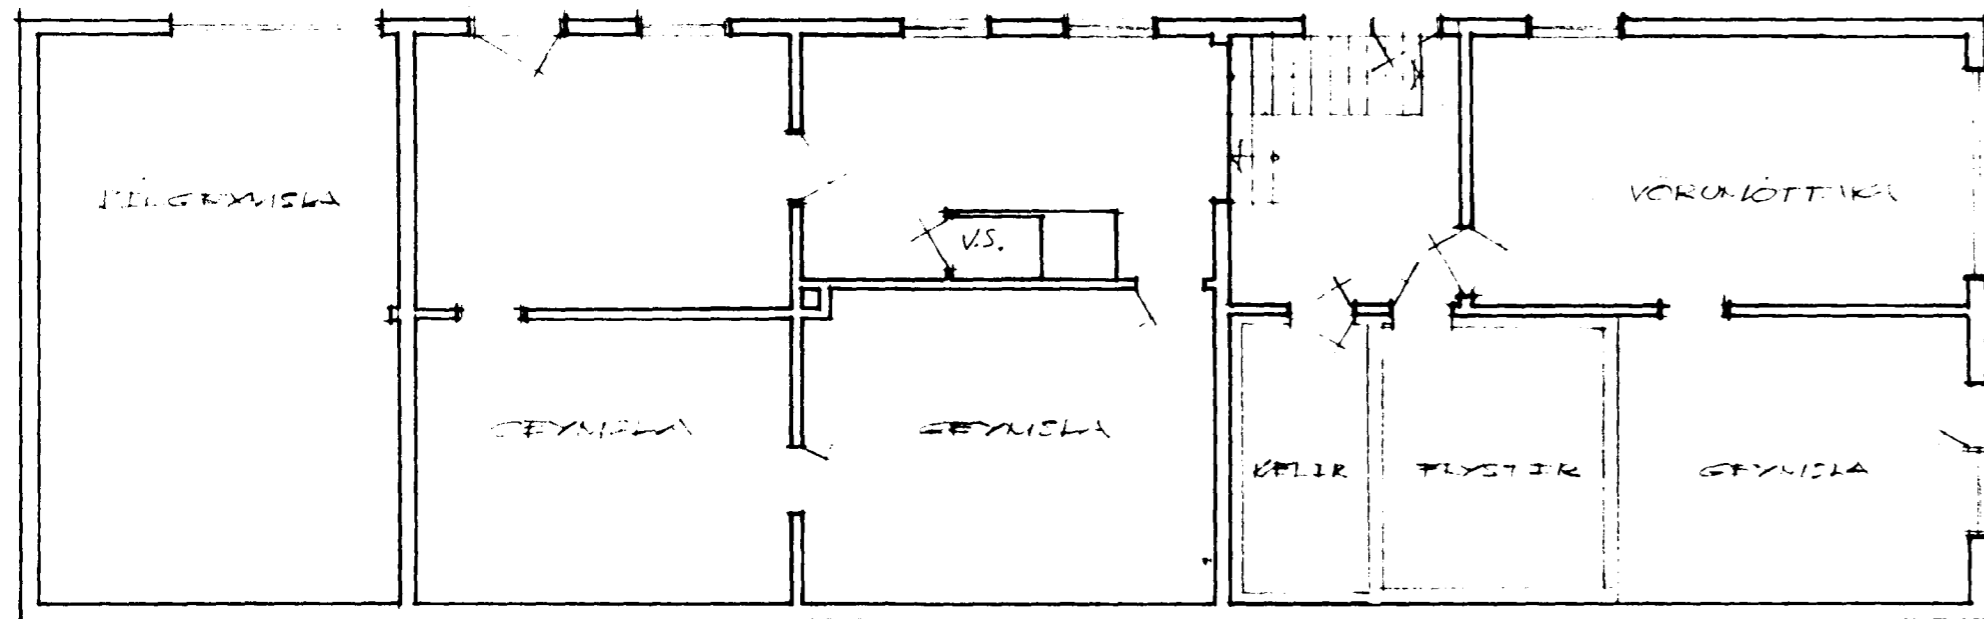

GRUNNMYND KJALLARA

SUNDGATA 20-21

LEIUVÖLLUR




HRINGBRAUT


SANGSTÍGUR




AFSIÐEUMYND 1:500

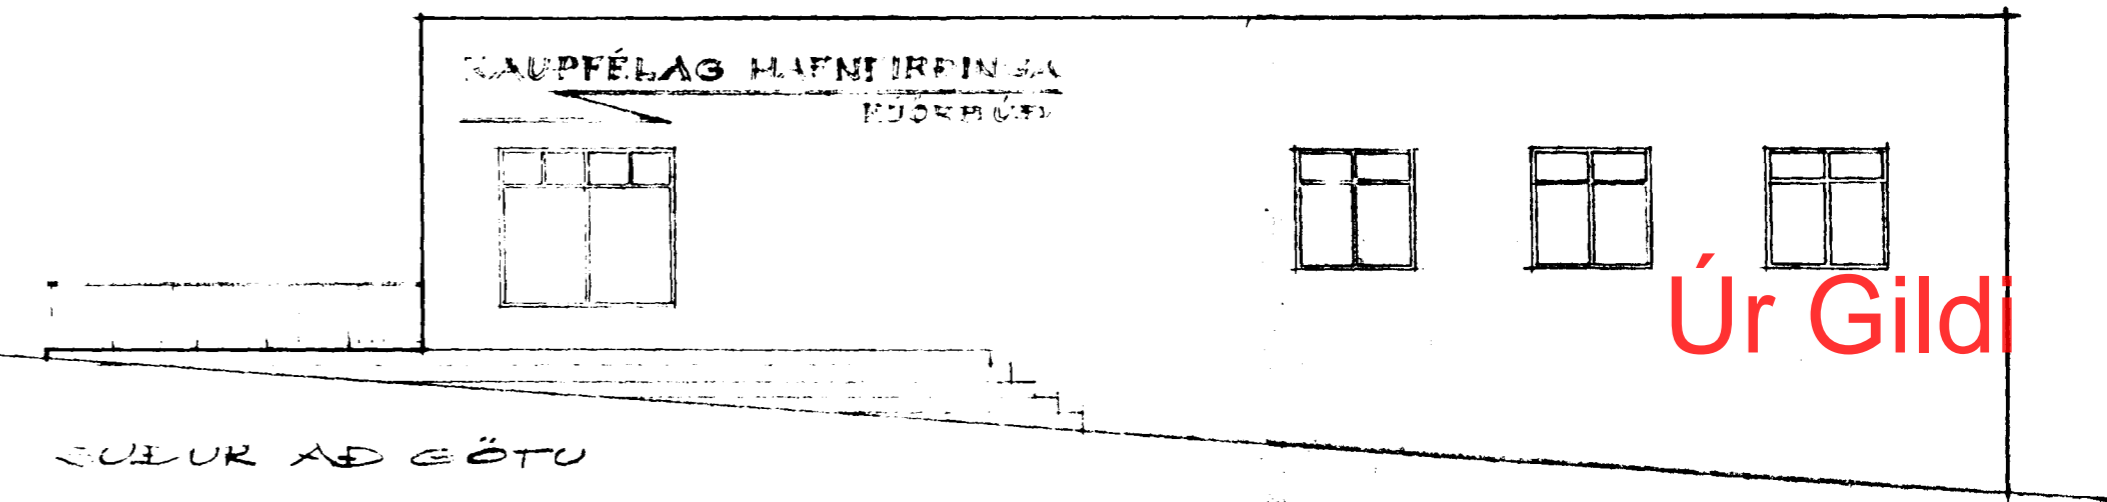


Úr Gildi

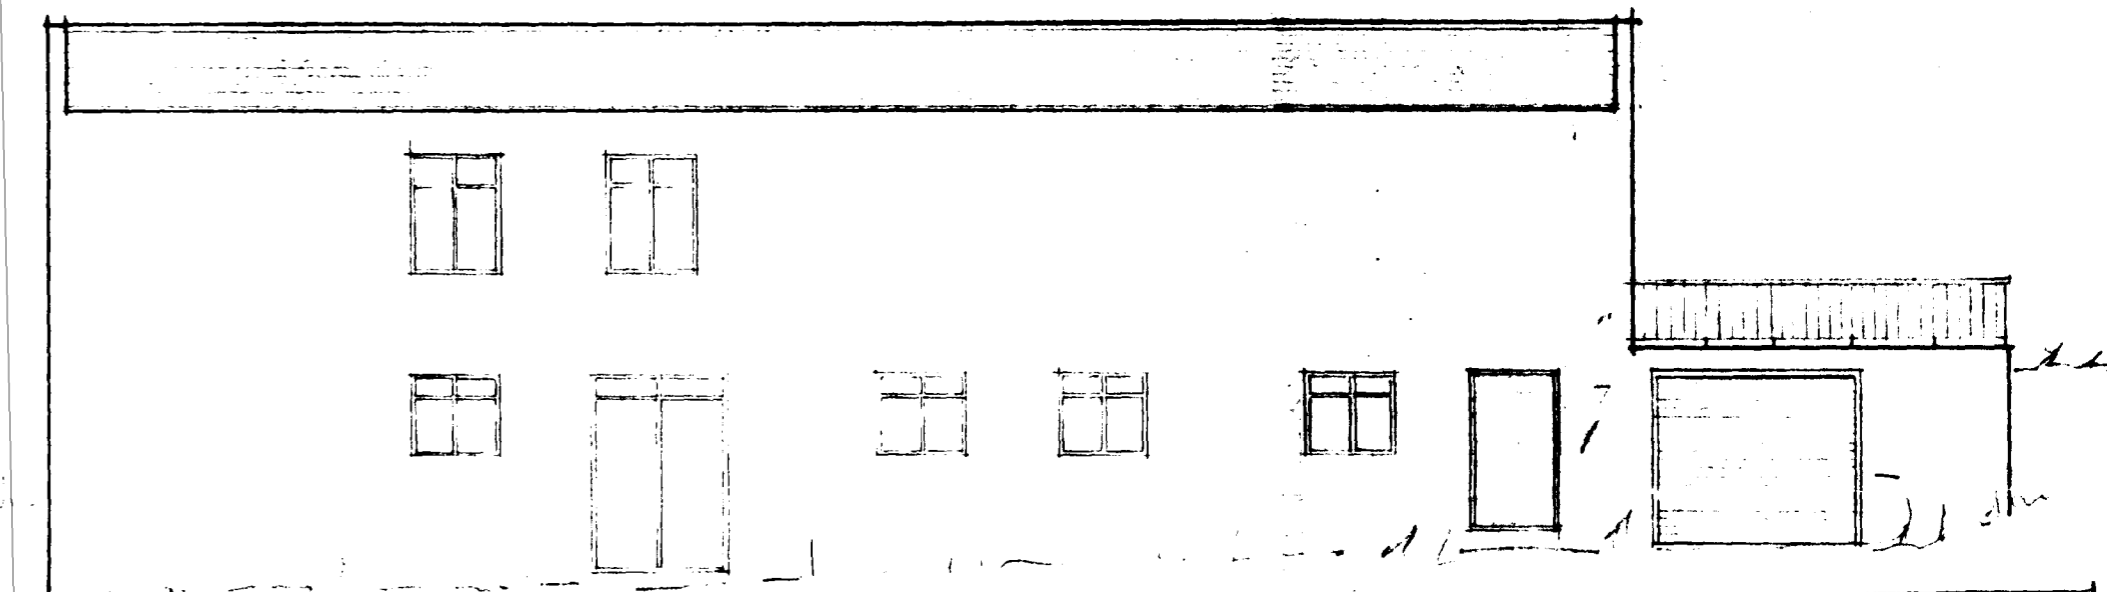

NORÐUR

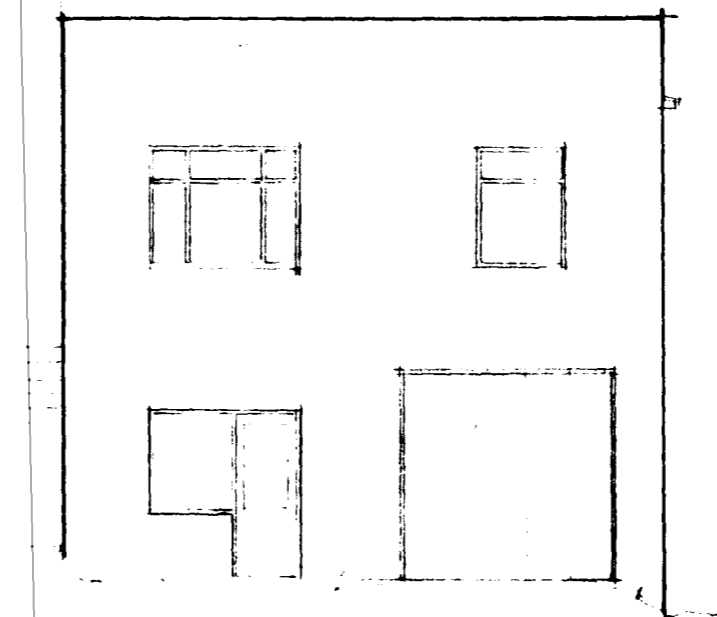

AUSTUR

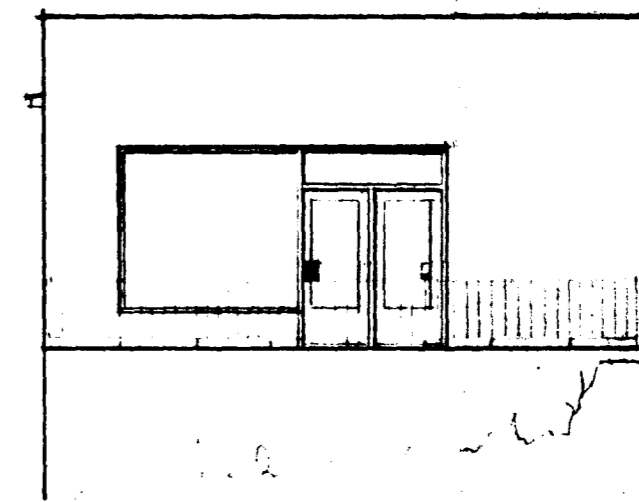

VESTUR

Samþykkt á fundi bygginga-nefndar þ. 23.10.1988

BYGGINGAFULLTRÚINN  
I HAFNARFIRÐI

*J. R.*

húsi 209 m<sup>2</sup> - 1176 m<sup>2</sup>

lot 1159,5 m<sup>2</sup>

KF. HAFNARFIRÐINGA		<b>A</b>
HRINGBRAUT 4		
ÚTLITSBREYTING o.fl.		
V. U. 3004		
Mál. 1:100	Dags. 9.10.88	
Teikn. Karlán		
Teiknistofa S.Í.S.		