



Samþykkt á fundi
byggingarnefndar þann
25 AUG. 1999
Byggingafulltrúinn í Hafnarfirði
Erlendur Hjálmarsson

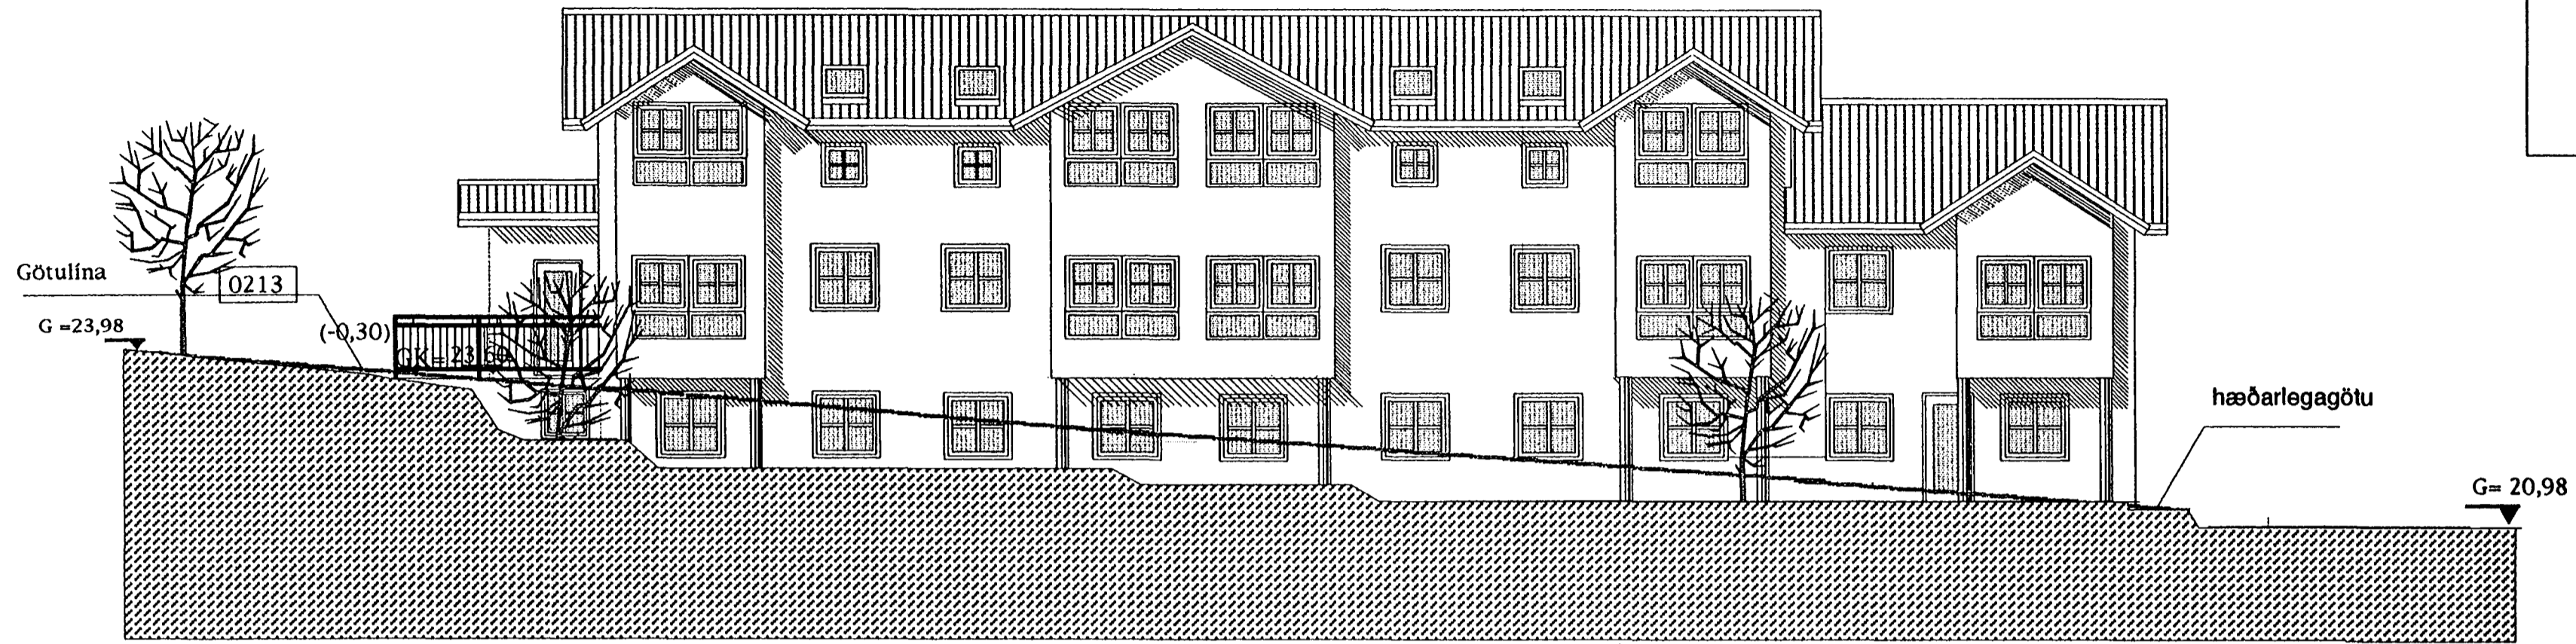

Suður Austur

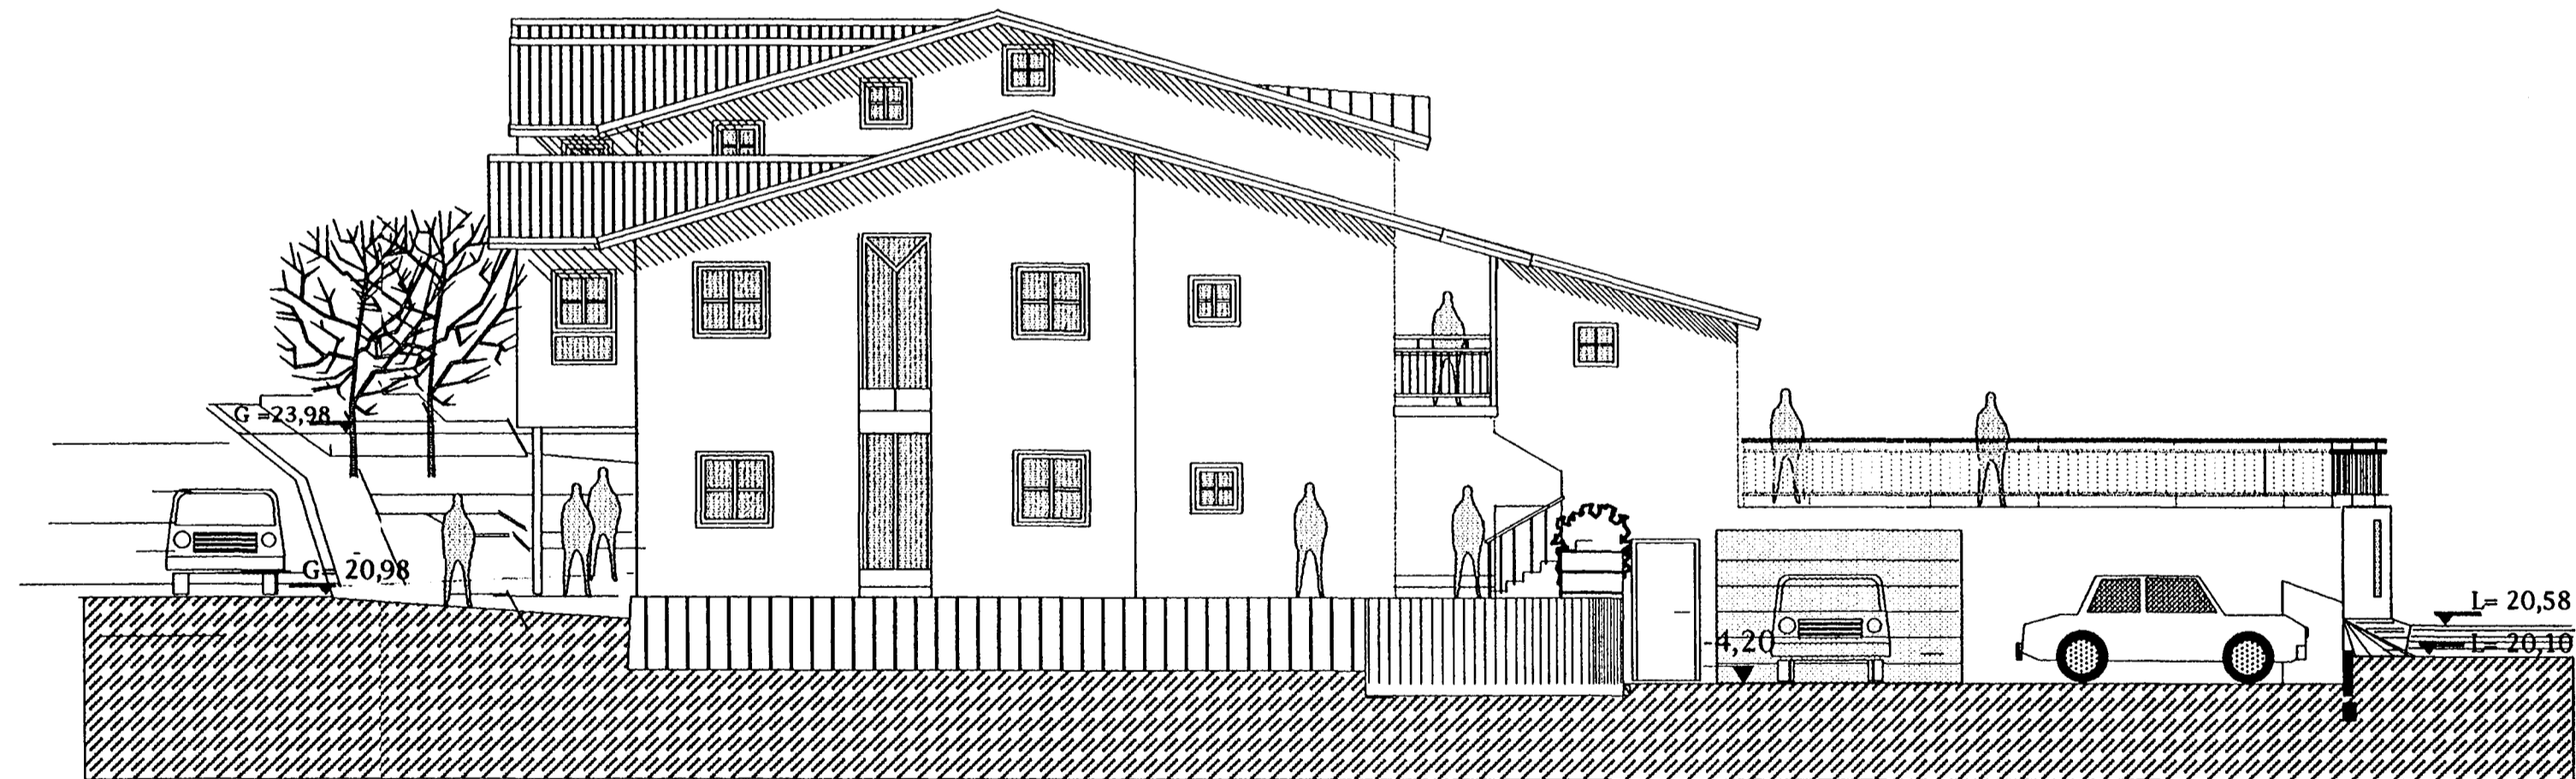

Norður Austur

Breytt 13.8.1999
Samræming á hæðarkvótum
frá 0,00 -0,30
Breytt 8.6.1999
Breytt 8,3, 1999
Breytt 19 - 2 -99

Húsið teiknað af Birni Einarssyni og Glísla Gunnarssyni
og samþykkt í byggingarnefnd 17.3.1999

Heiti Hringbraut 4	kvarði 1:100	nr. 1012
	dags. 10 -1 - 99	týpa nr.
Verkefni Útlitsmyndir	hönnun B E & G G	teikn. nr. A - 4
	teikn B E	

Hönnun
Björn Einarsson & Trausti Leósson kt 310846 - 3769
Innanhúsaarkitekt Byggingarfræðingur
587 - 8933 882 - 9623