


Norður Vestur

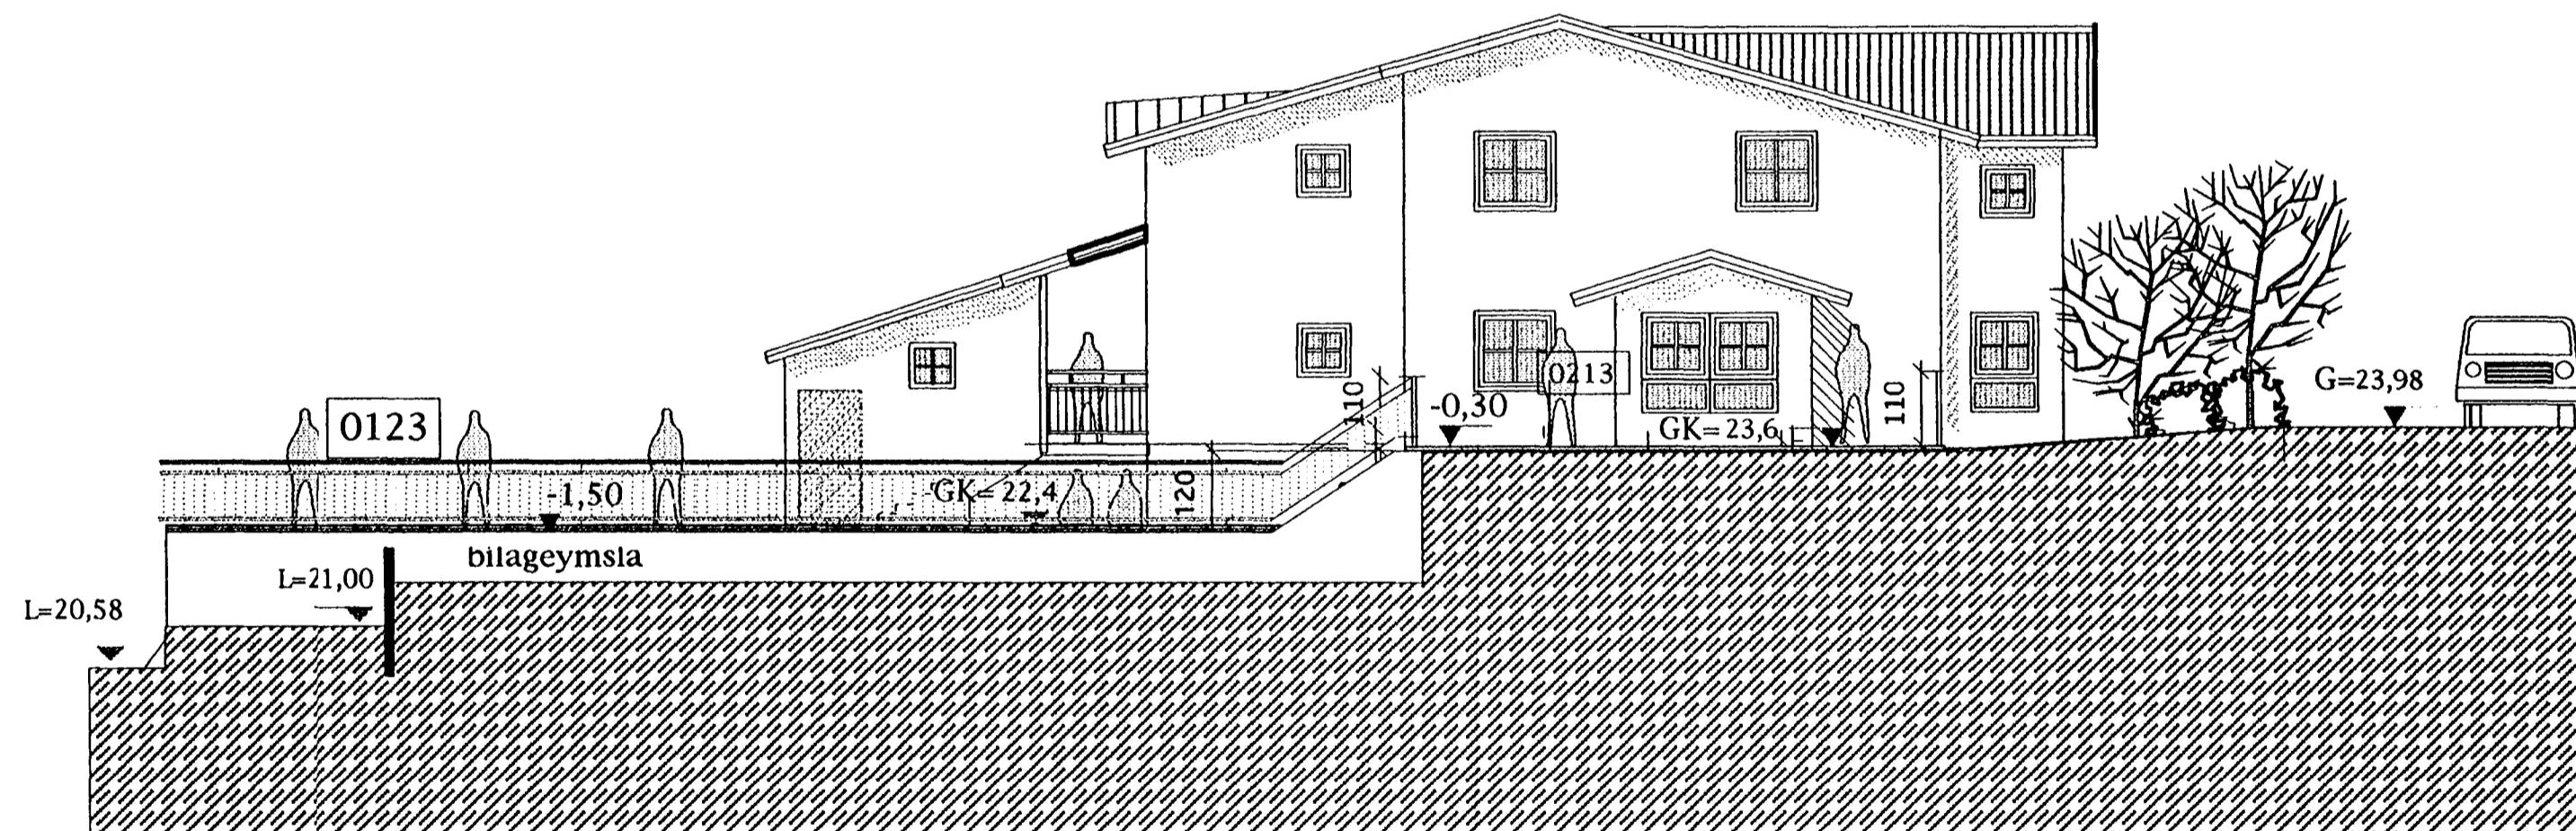

Breytt 13.8.1999
Samræming á hæðarkvótum
frá 0,00 -0,30
Breytt 8.6..1999
Breytt 8.3.1999
Breytt 19.2.1999

Suð - Vestur

veggur á milli lóða Öldugötu 21 og 19

Heiti	Hringbraut 4	kvarði	1:100	nr.	1012
dags.	10-1-99			týpa nr.	
Verkefni	Útlitsmyndir	hönnun	B E & GG	teikn. nr.	
		teikn	B E	A - 6	

Hönnun
Björn Einarsson & Trausti Leósson kt 310846 - 3769
Innhássarkitekt Byggingarfreeslingur
567 - 8933 862 - 9623