



Samþykkt á fundi byggingarnefndar þann
 25 AUG. 1999
 Byggingafulltrúinn í Hafnarfirði
 Erlendur Hjálmarsson

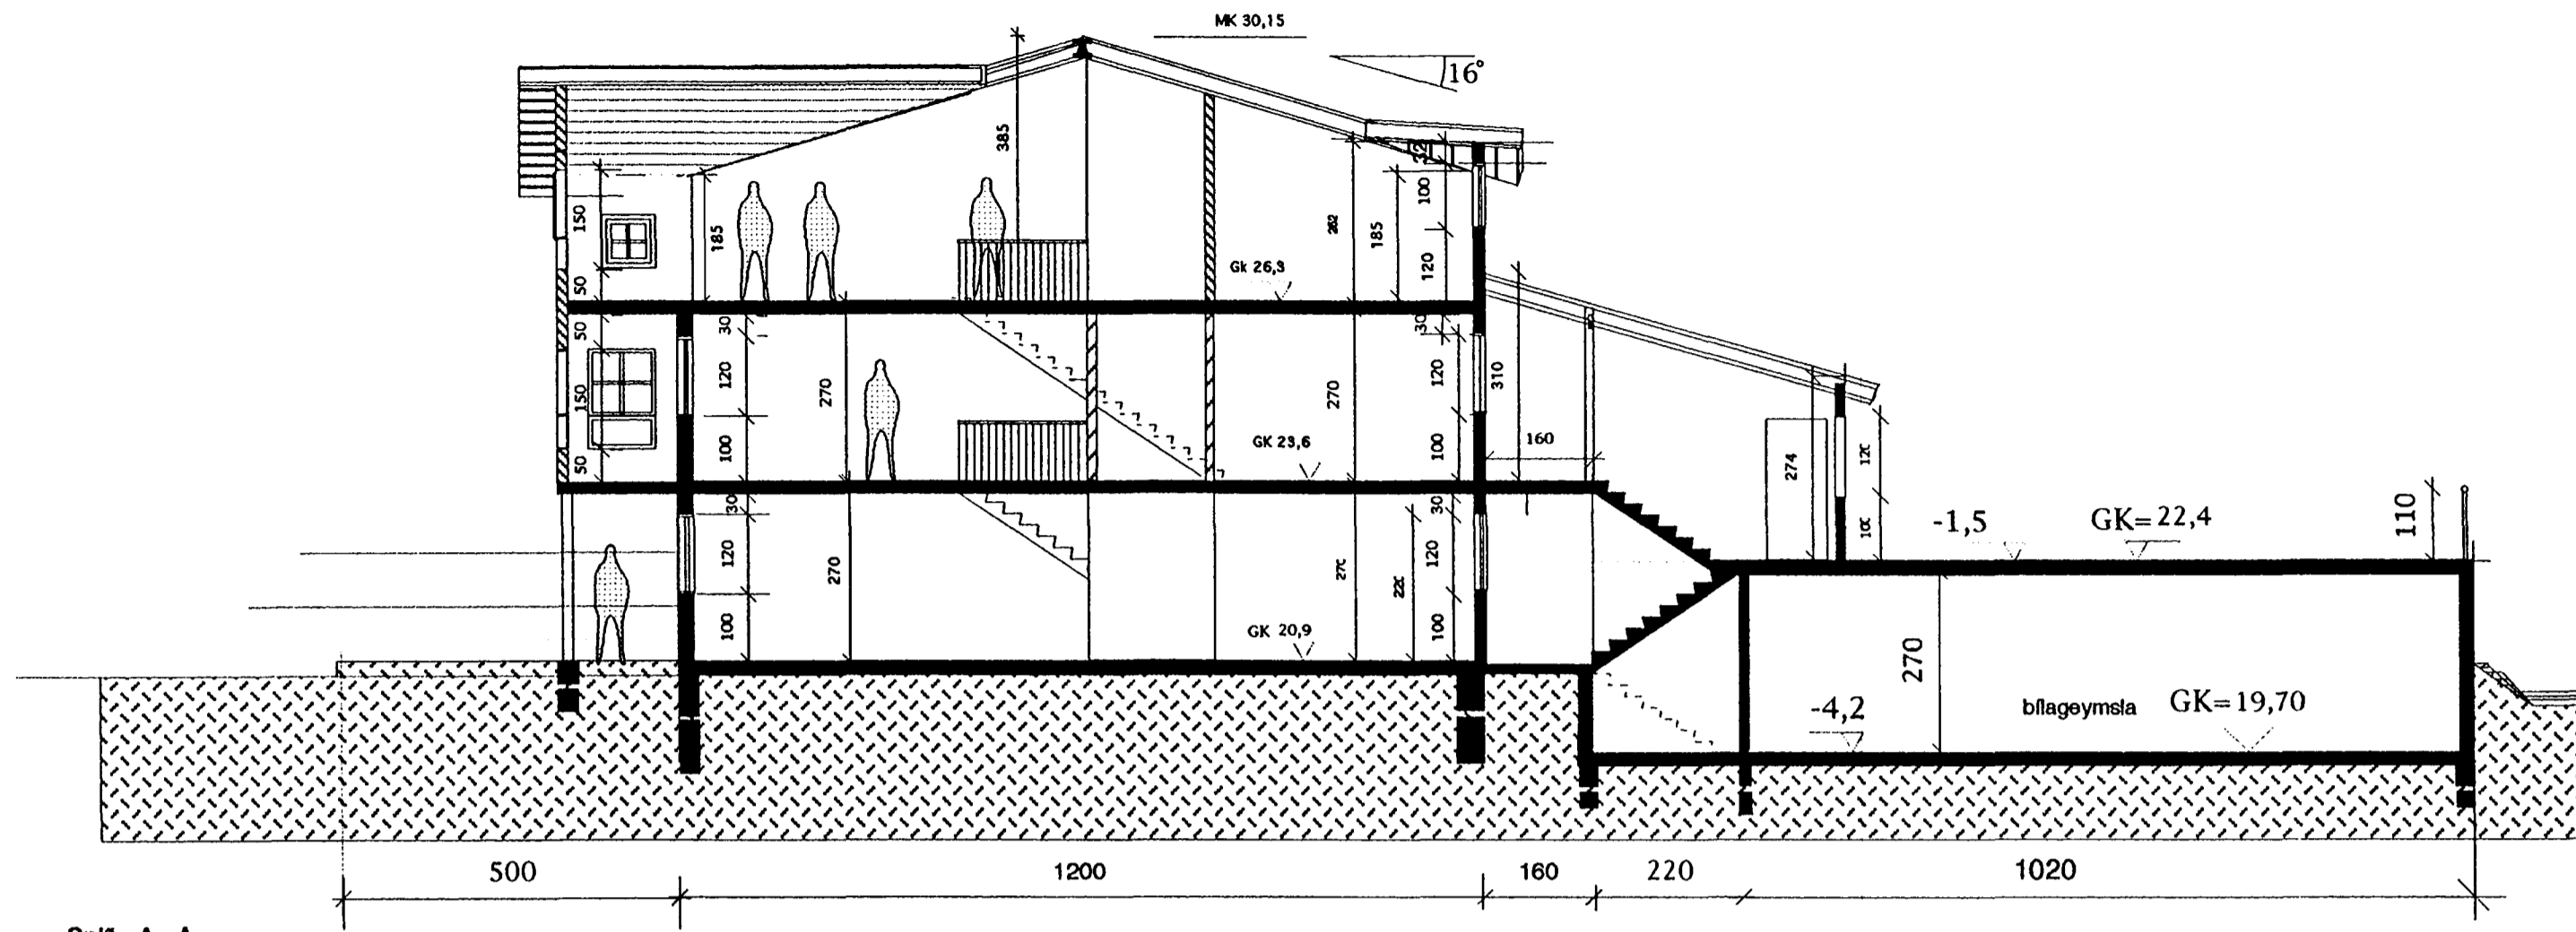

Sníð A - A

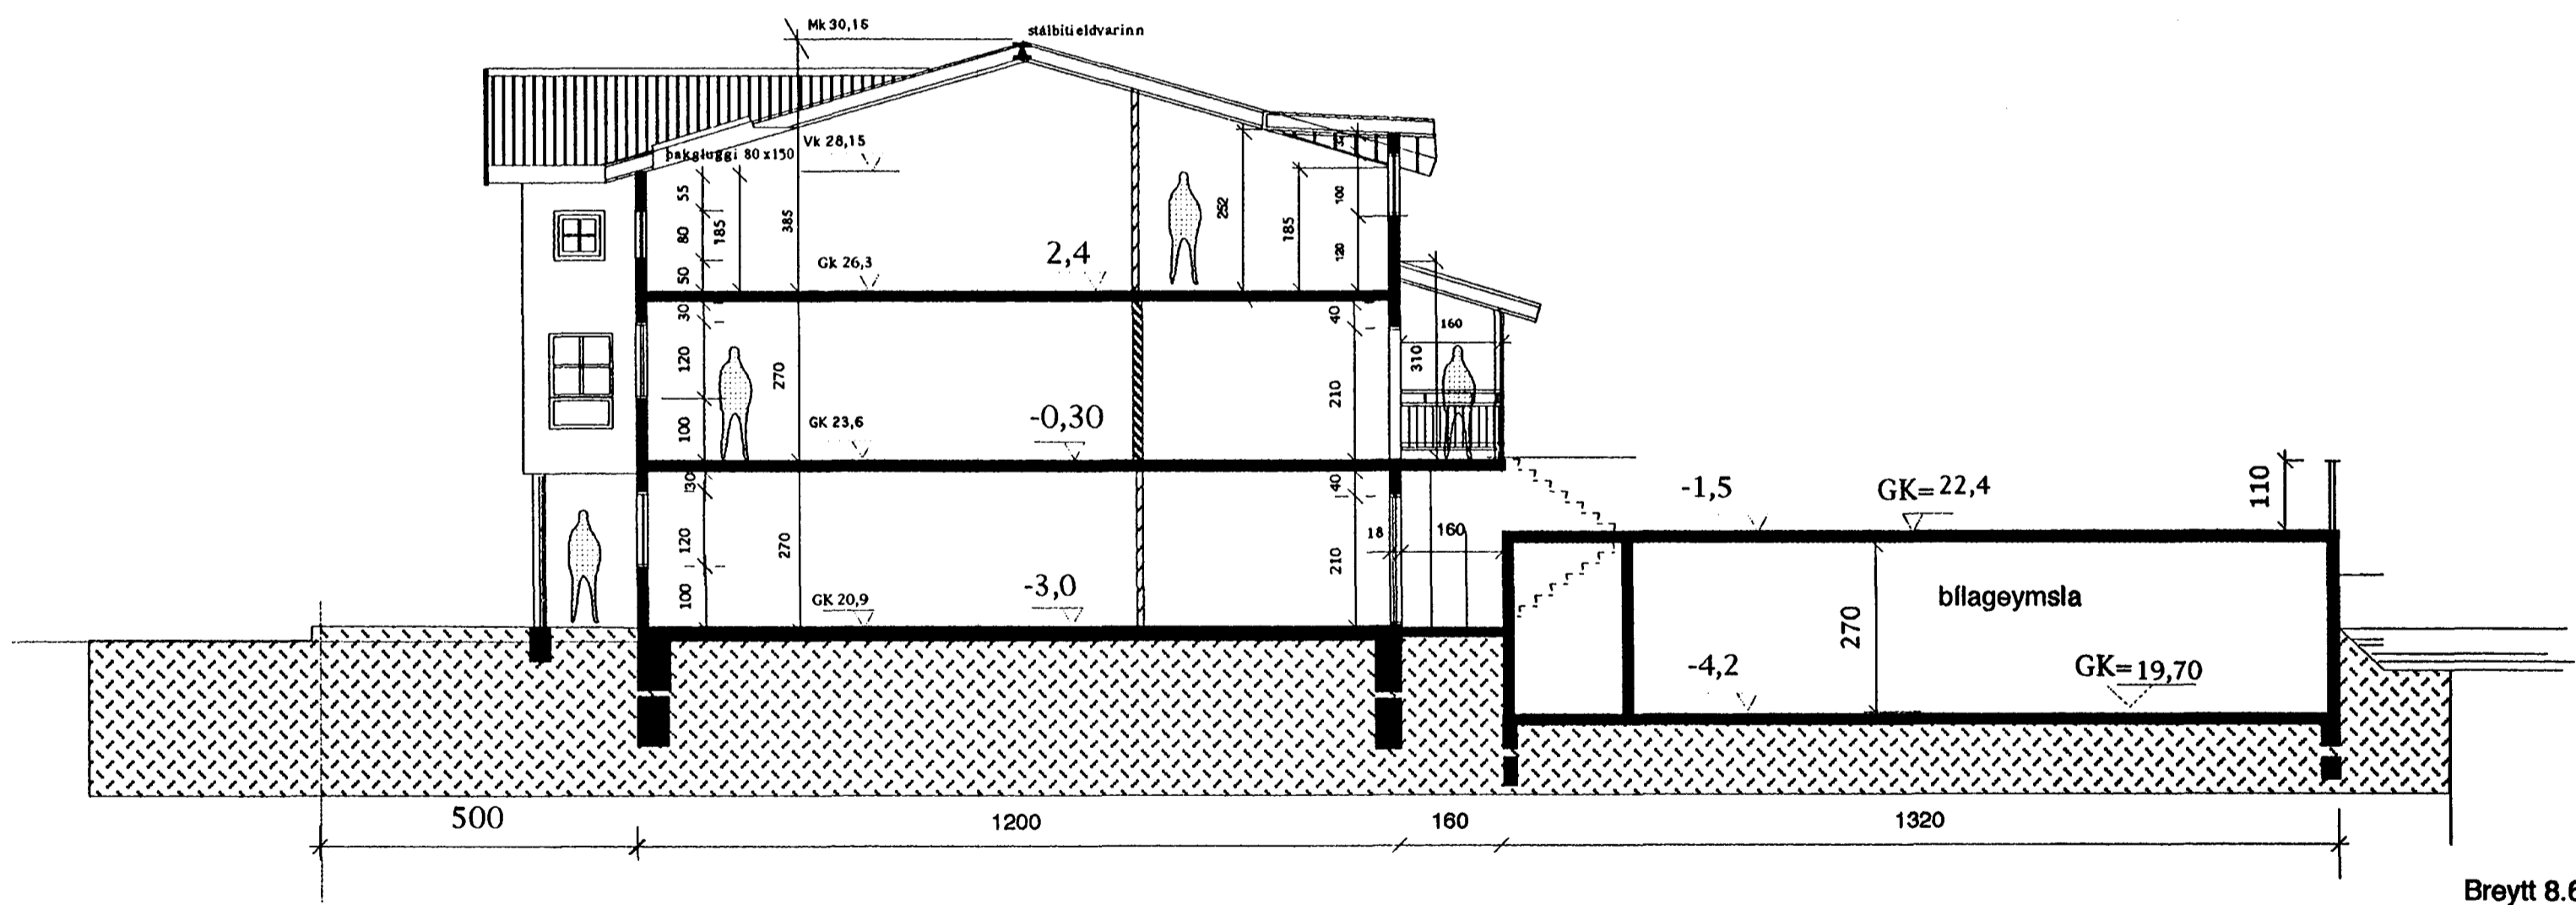

Sníð B - B

Húsið telnað af Birni Einarssyni og Gísla Gunnarssyni og samþykkt í byggingarnefnd 17.3.1999

Breytt 8.6.1999
 Breytt 13.8.1999
 Hæðarkvótar

Heiti Hringbraut 4	kvarði	1 : 100	nr.	1012
	dags.	3 - 5 - 99		
Verkefni Sníð AA & BB	hönnun	B E & GG	telkn. nr.	A - 7
	telkn	B E		

Hönnun
 Björn Einarsson & Trausti Leósson kt 310846 - 3769
 Innanhúsaarkitekt Byggingarfræðingur
 567 - 6933 662 - 6623