



Samþykkt á fundi byggingarnefndar þann
25 AUG. 1999
 Byggingafulltrúinn í Hafnarfirði
 Erlendur Hjálmarsson

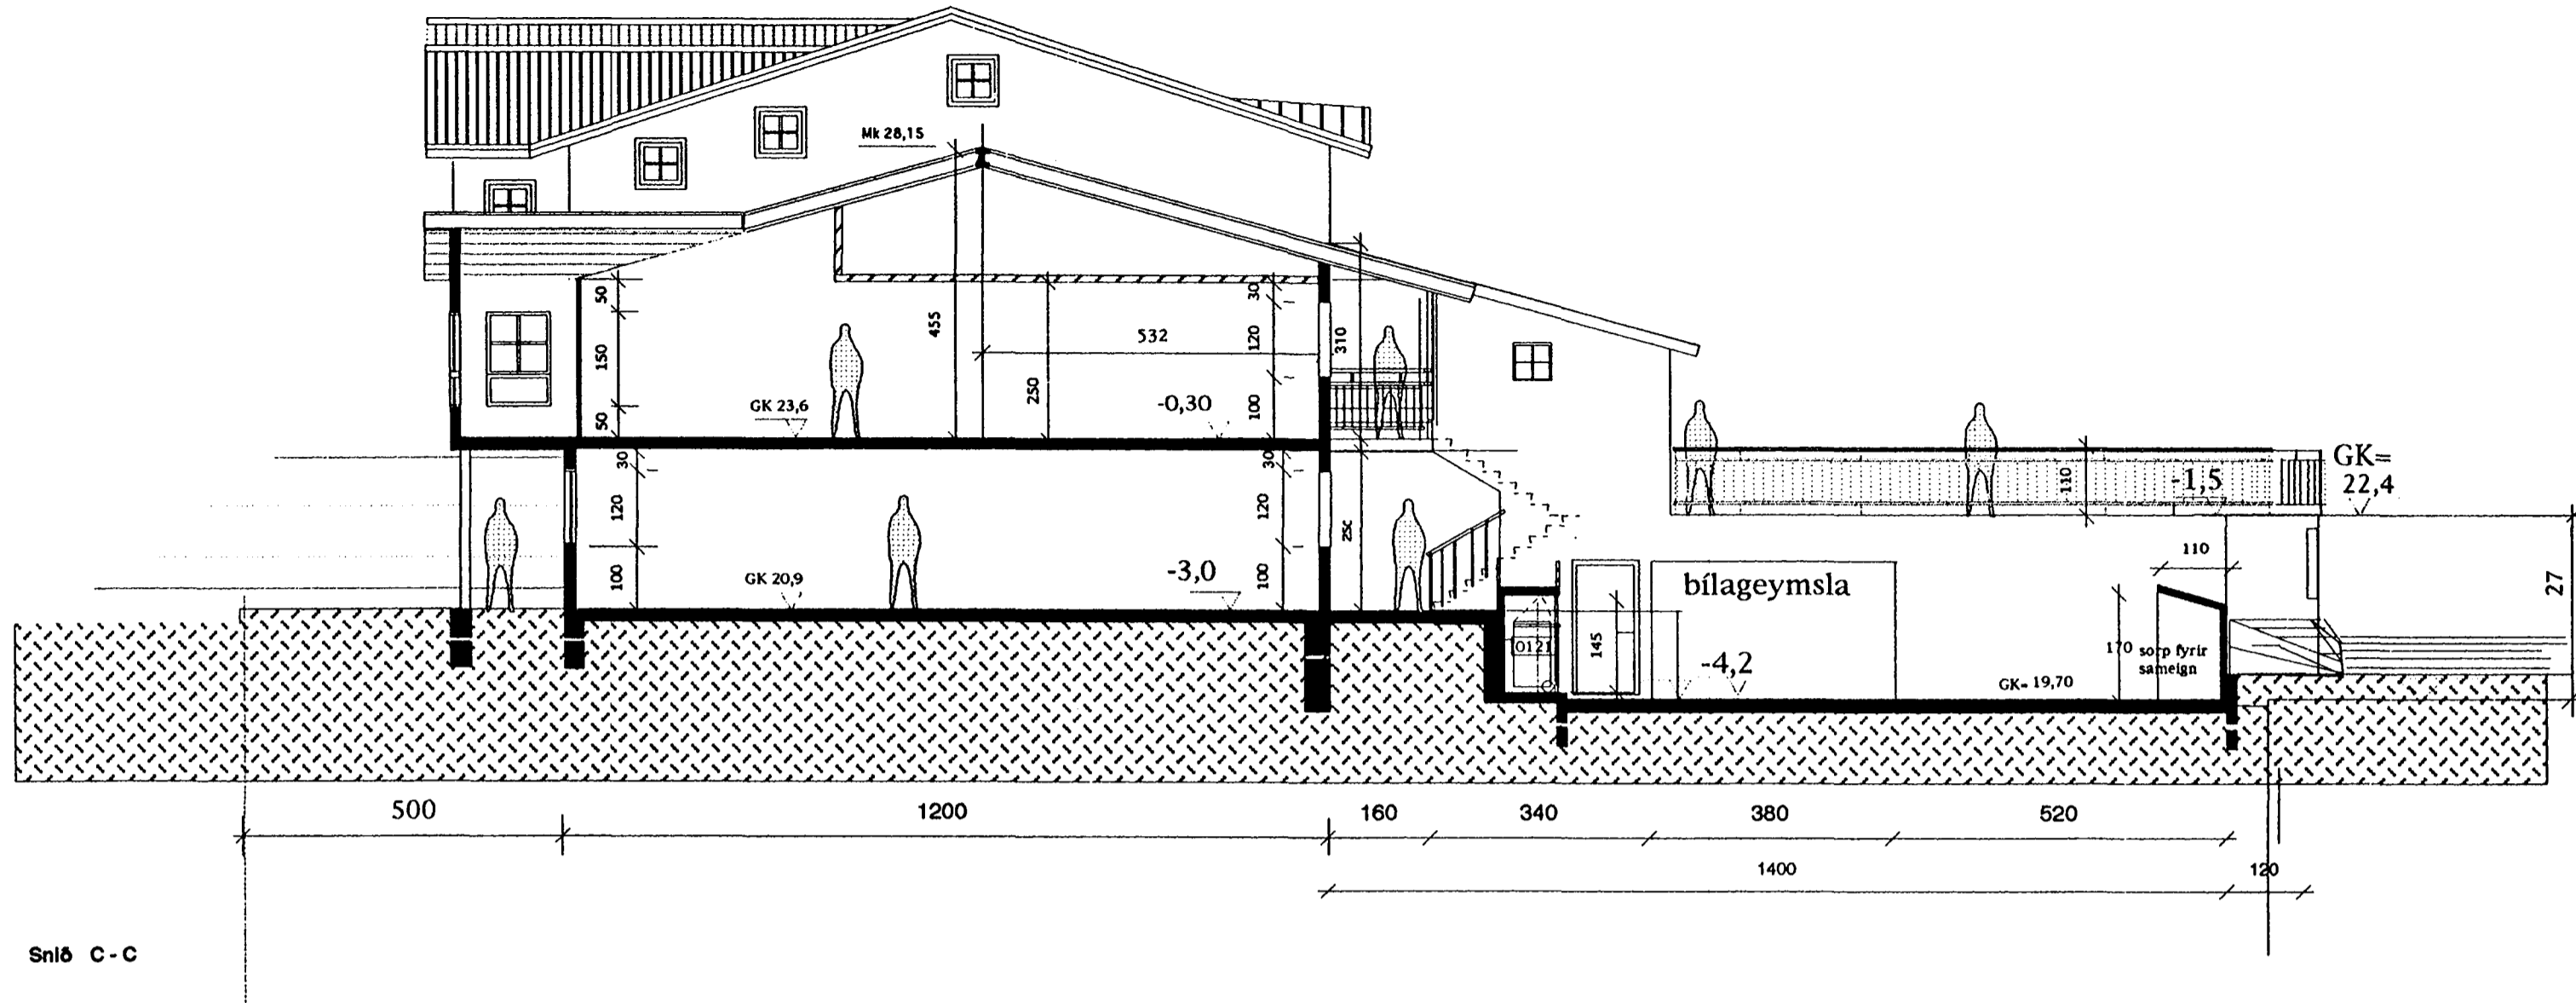

Snið C-C

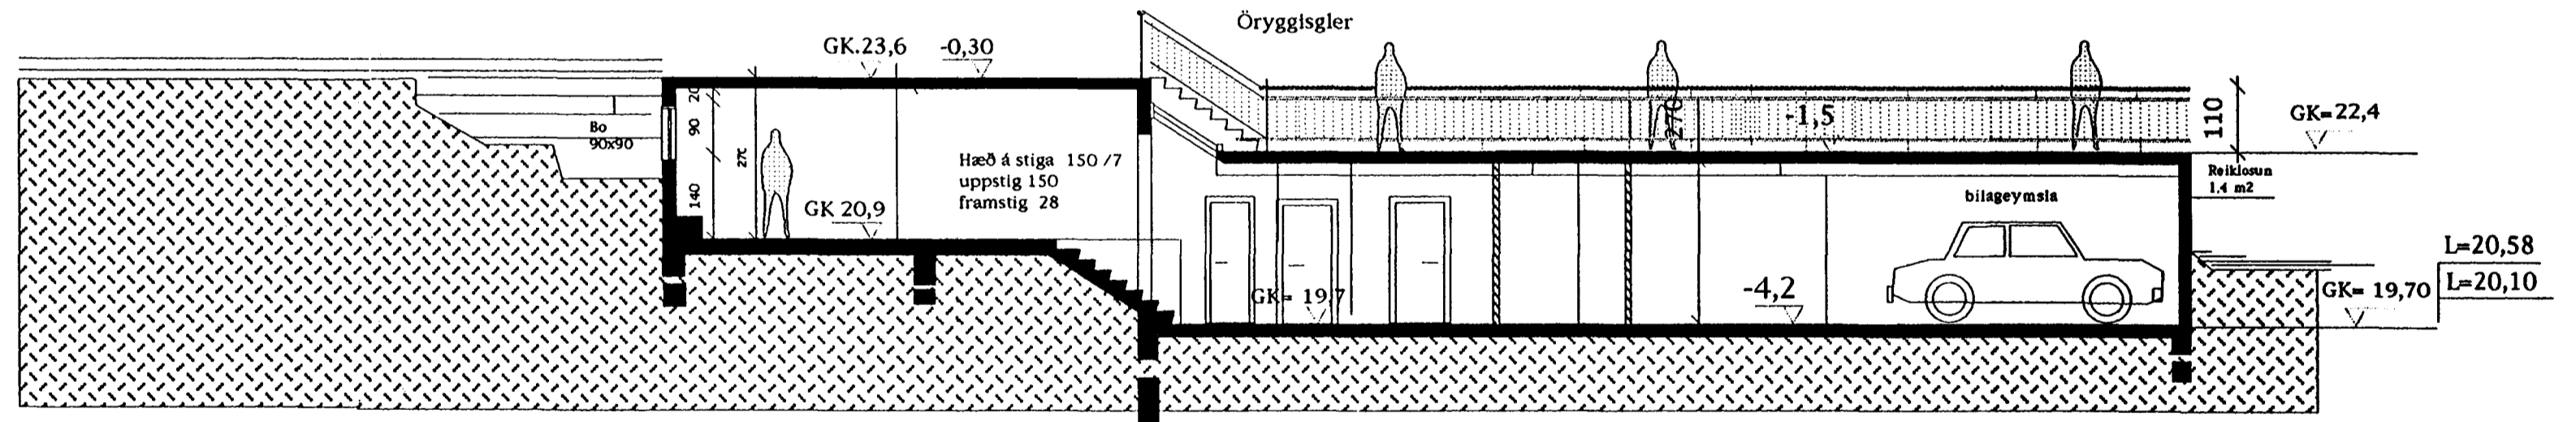

Snið D-D

Breytt 8.6.1999
 Breytt 13.8.1999
 Hæðarkvótar

Húsið teiknað af Birmi Einarssyni og Gísla Gunnarsyni
 og samþykkt í byggingarnefnd 17.3.1999

Heiti Hringbraut 4	kvarði 1 : 100	nr. 1012
	daga. 2 - 5 - 99	
Verkefni Snið CC & DD	hönnun B E & GG	teikn. nr. A - 8
	teikn B E	

Hönnun
 Björn Einarsson & Trausti Leósson kt 310846 - 3769
 Innanhúesarkitekt Byggingarfræðingur
 667 - 8933 862 - 9623