

Samþykkt á fundi bygginga-  
nefndar þ. 1/6 1983  
BYGGINGAFULLTRÚINN  
Í HAFNARFIRÐI


*[Signature]*



NORÐUR



VESTUR

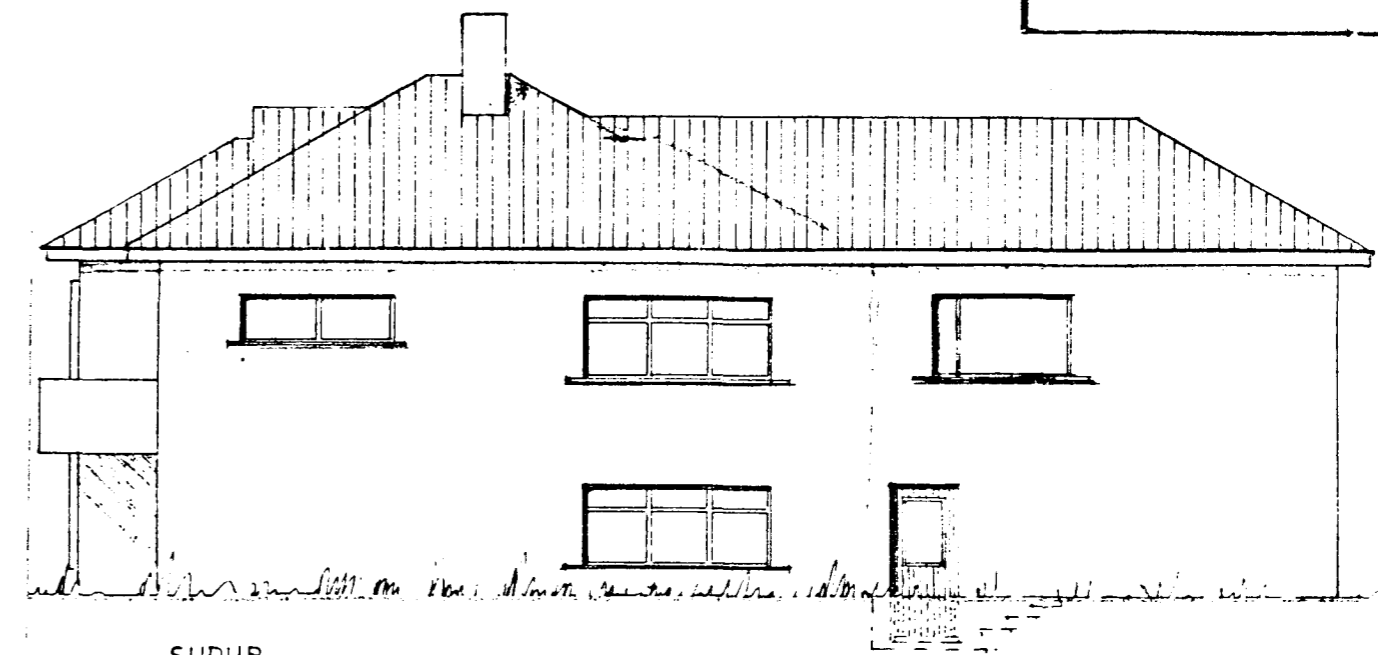

SUÐUR


FYRIR BREYTINGU  
EFTIR BREYTINGU



NORÐUR



VESTUR

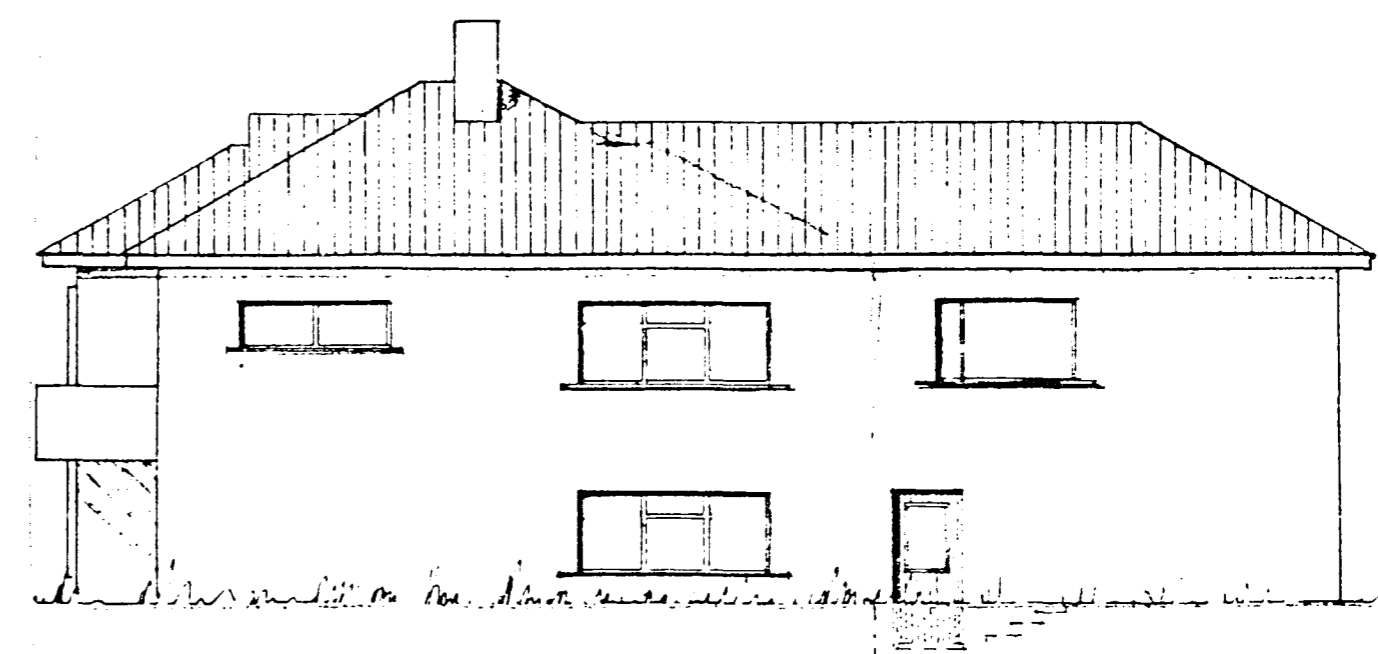

SUÐUR

HRINGBRAUT NR 55

GLUGGABREYTING

1 : 100

Hafnarfirði í maí 1983  
*[Signature]*