157

Stigi:

——— Írishæð

- - - - af 1. hæð á II. hæð

1:20

Ötl mát í mm

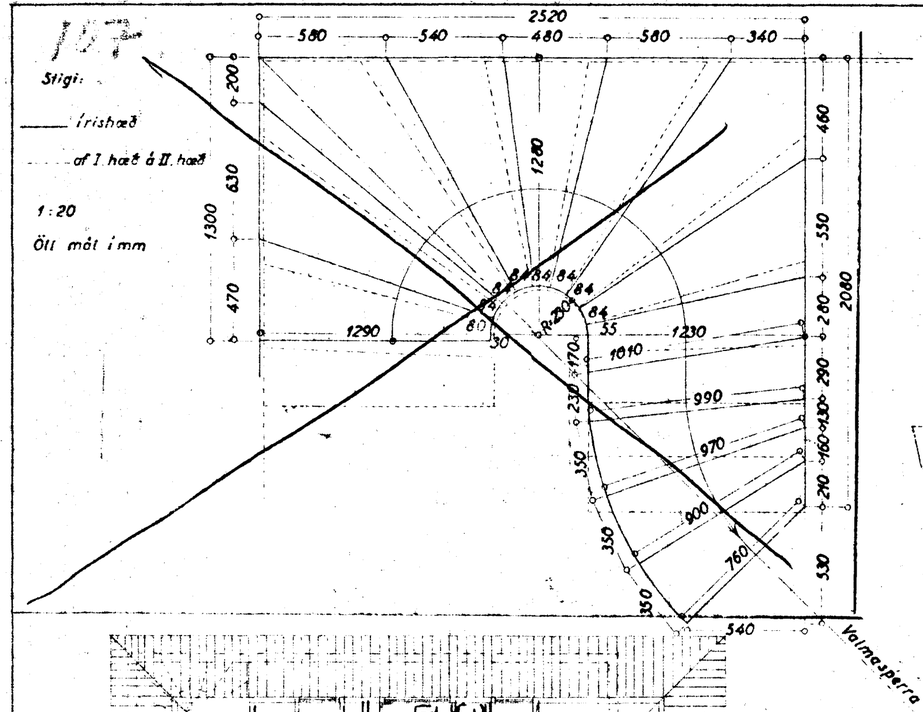


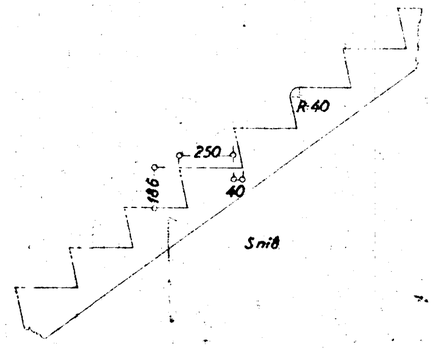


Eig:

Bessi Gíslason

Hringbraut nr. 57

Breyting á þaki

1:100

Samþykkt á fundi byggingarnefndar þ. 27/3 1990

BYGGINGAFULLTRÚINN Í HAFNARFIRÐI

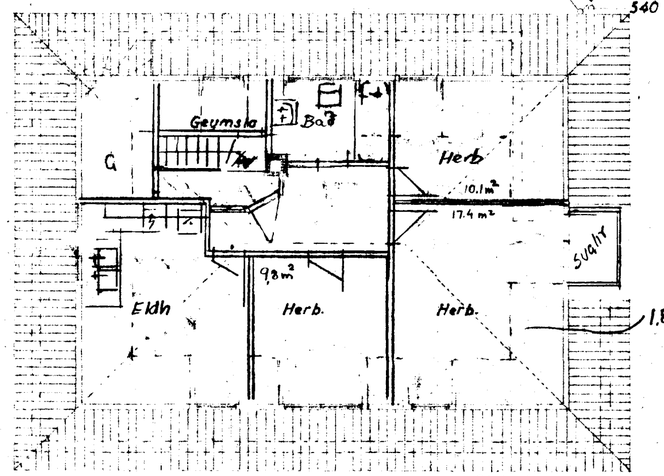


Rishæð

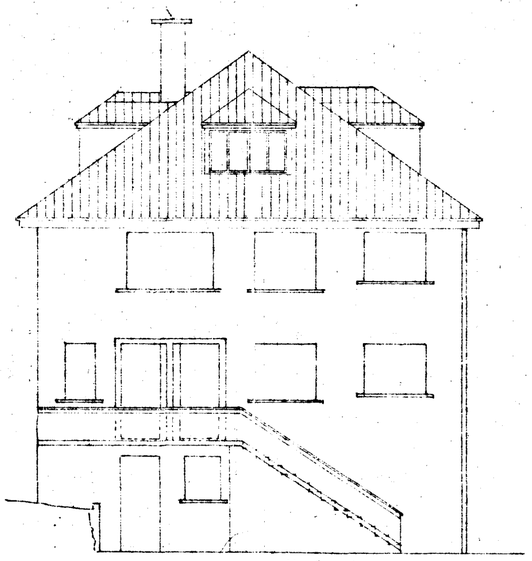

Norðaustur

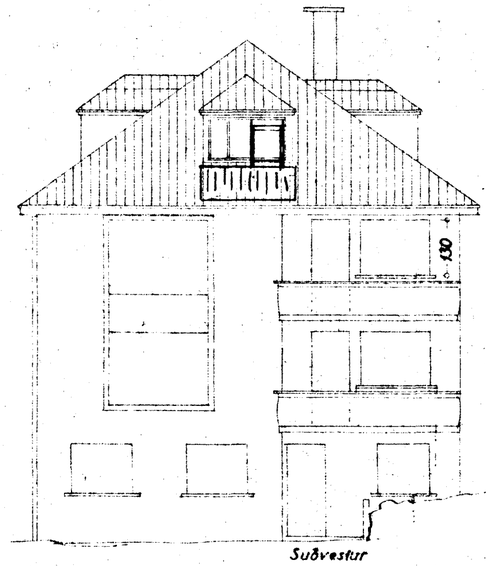


Suðvestur

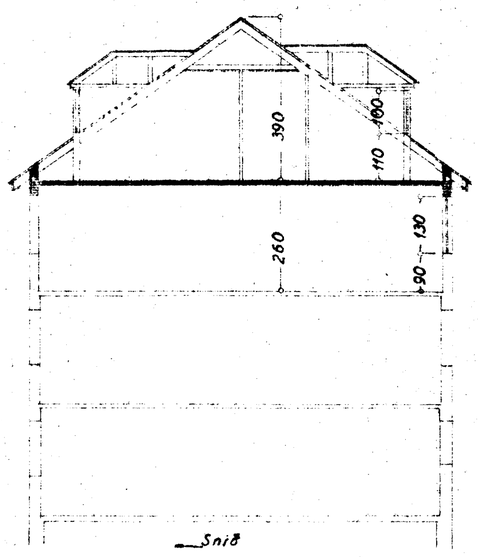


Snið

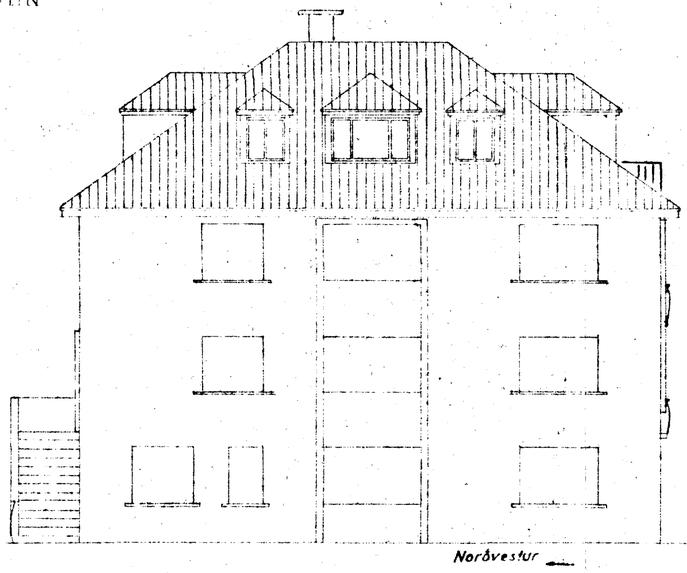

Norðvestur

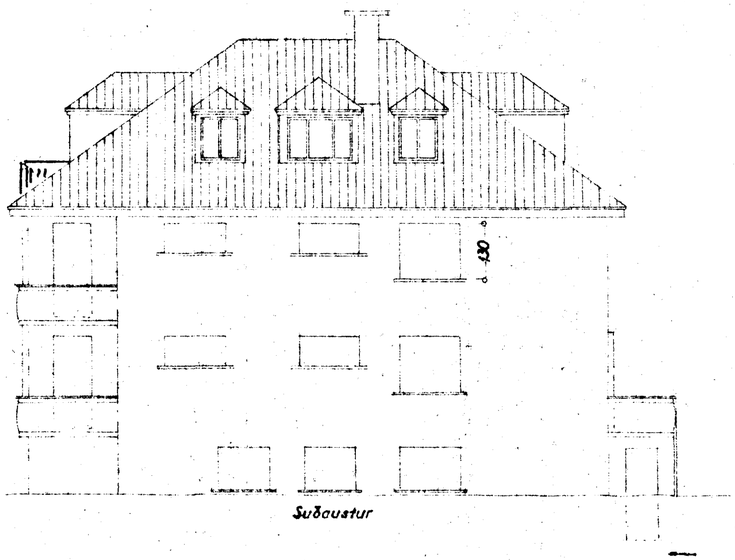


Suðaustur

Mælikvarði

Breytt 12/3'90 F.h.

Hafnarfirði 2. sept. 55

F. Sigurðsson