


Eig:
Bessi Gislason
Hringbraut nr. 57

1:100

STÆRÐI
hússi: 121,7 m²
1423,3 m²
löðum: 653,1 m²




AFSTÖÐUMYND

1:500

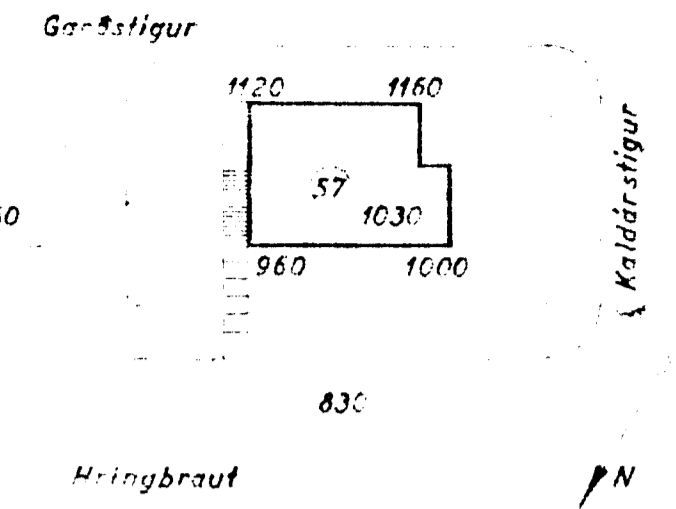

Samþykkt á fundi bygginga-
nefndar þ. 29/3 1990
BYGGINGAUFULLTRÚINN
Í HAUFNARFIRÐI

TRÉSMÍÐAMEISTARI
MÓRARAMEISTARI

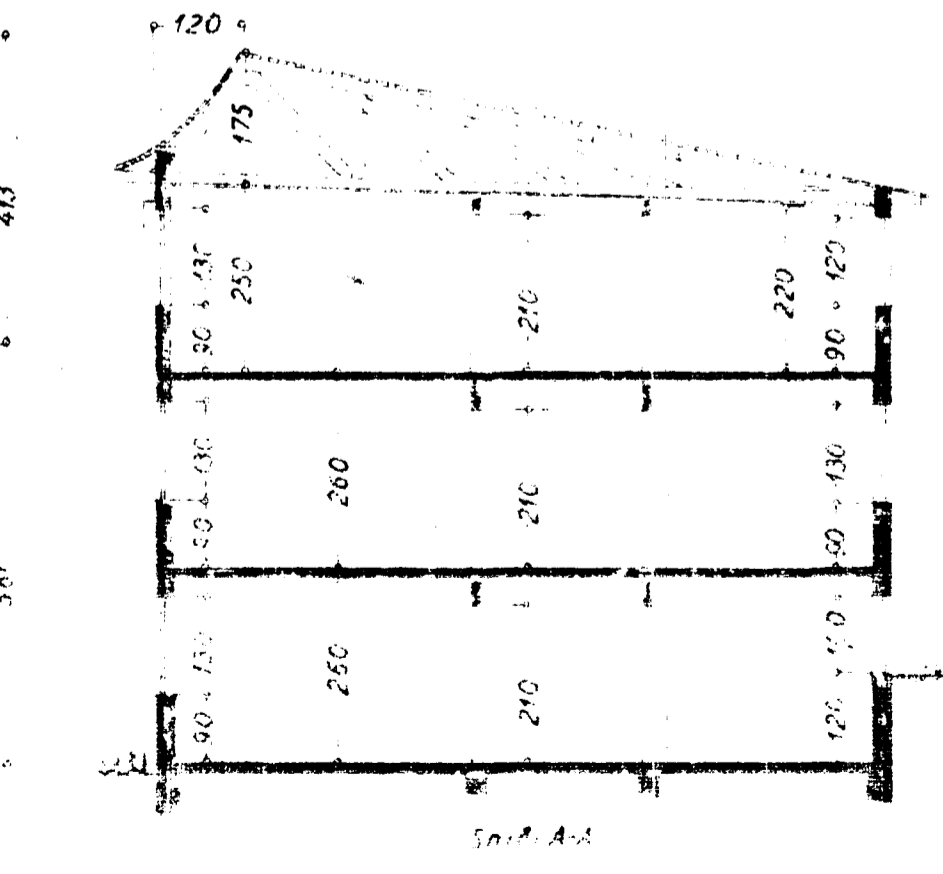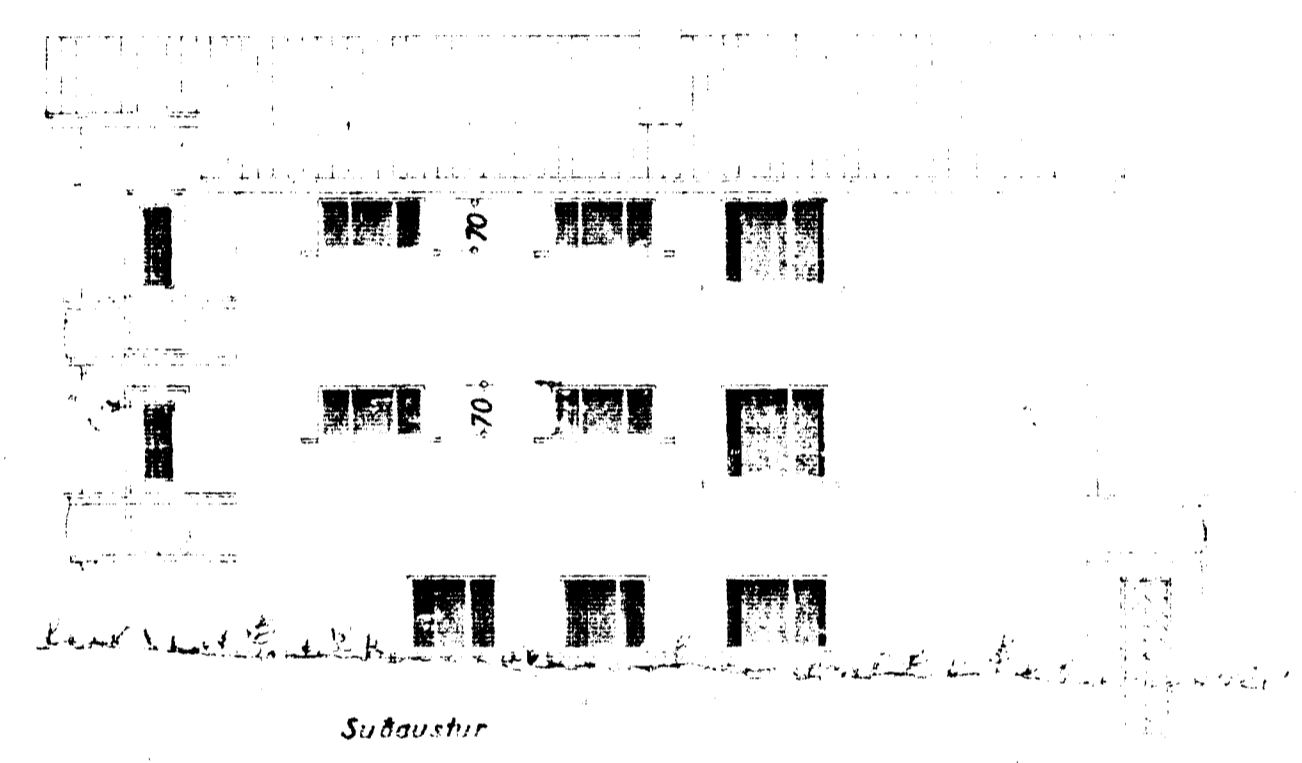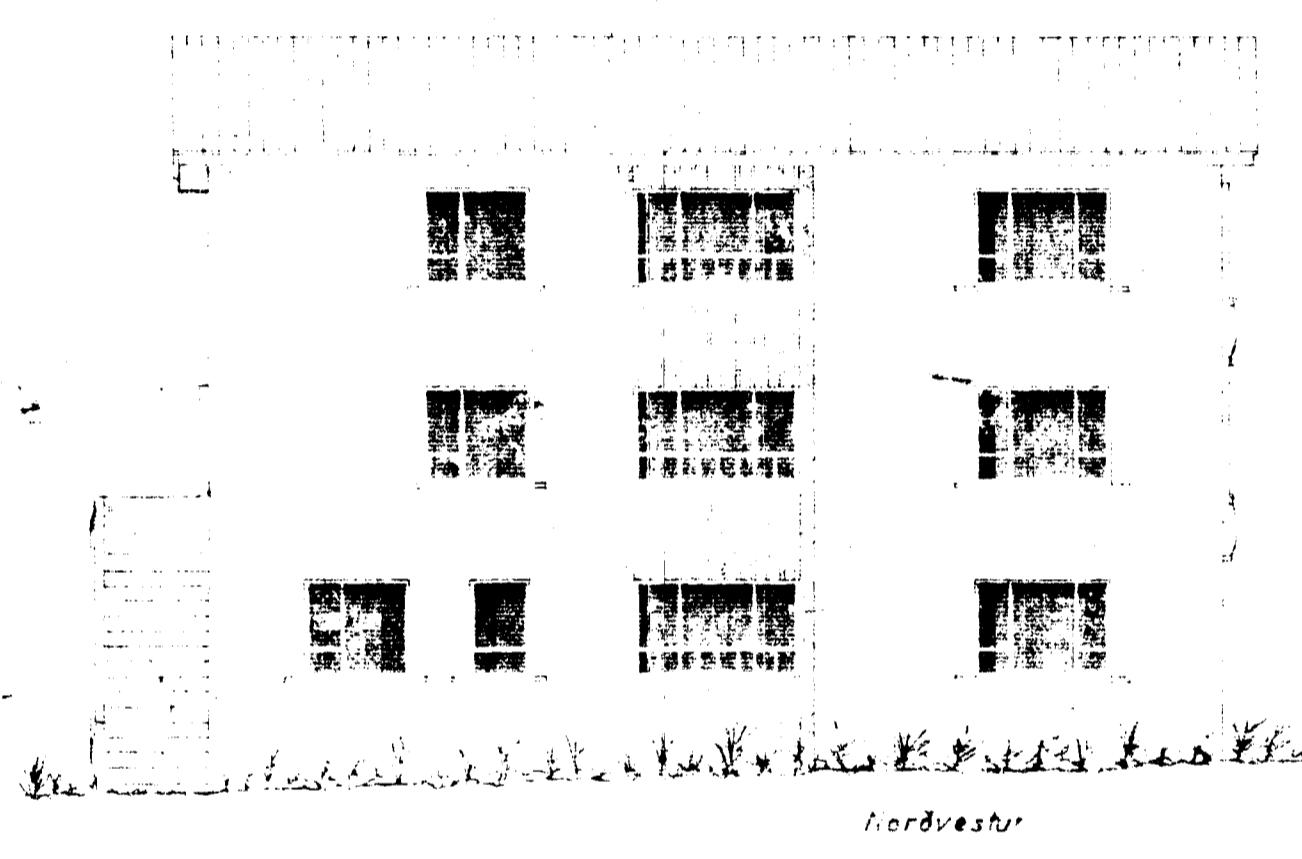

stigi í rísh
Breytt 10/90
FSG