

Samþykkt á fundi bygginga-  
nefndar þ. 17. 5. 1995

BYGGINGAFULLTRÚINN  
F.H. HAFNARFIRÐI


*Christján Þóro*




SUÐVESTUR  
FYRIR BREYTINGU



SUÐVESTUR  
EFTIR BREYTINGU

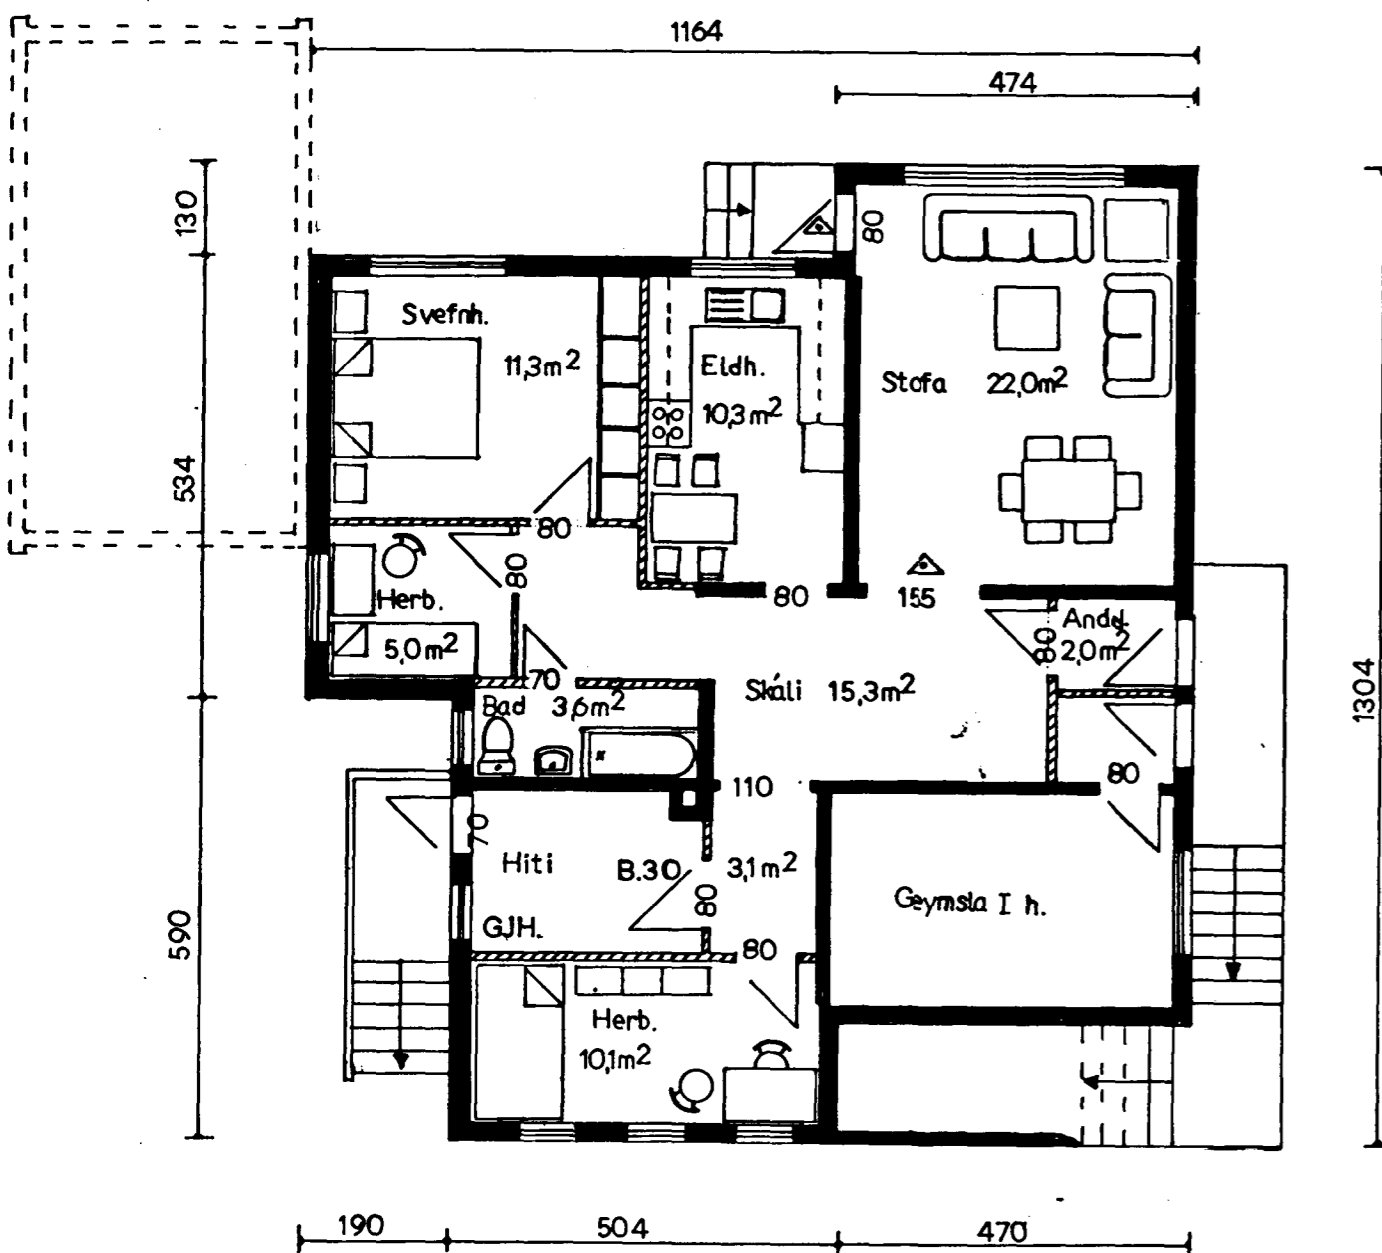

GRUNNMYND  
JARDHÆÐ

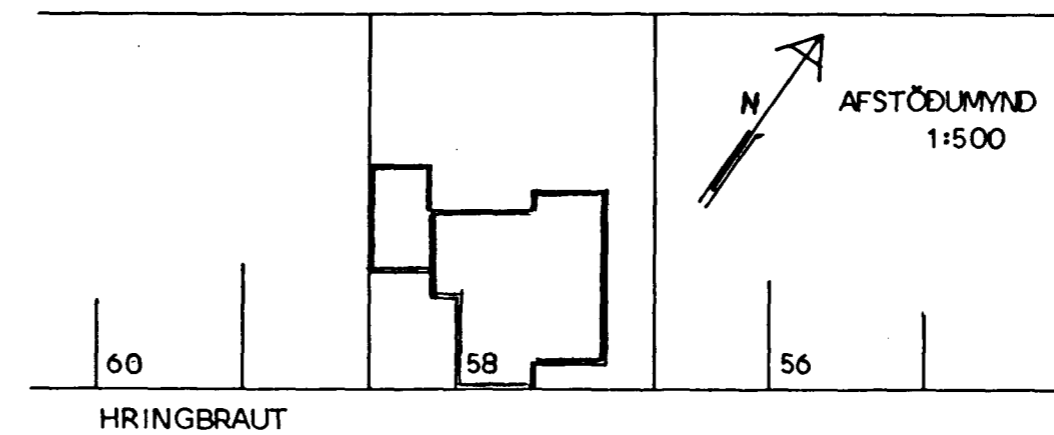

BREYTING Á INNRA OG YTRA SKIPLAGI  
JARDHÆÐ

HRINGBRAUT NR. 58

ÚTLÍT 1:100  
GRUNNMYND 1:100  
AFSTÖÐUMYND 1:500

GEYMSLA II. HÆÐAR ER Í RÍSI

HAFNARFIRÐI í MAÍ 1995.

*F. Jónsson / Anna Þorvaldsson*