


Eig:
Helgi S. Guðmundsson
Hringbraut nr. 58


1:100

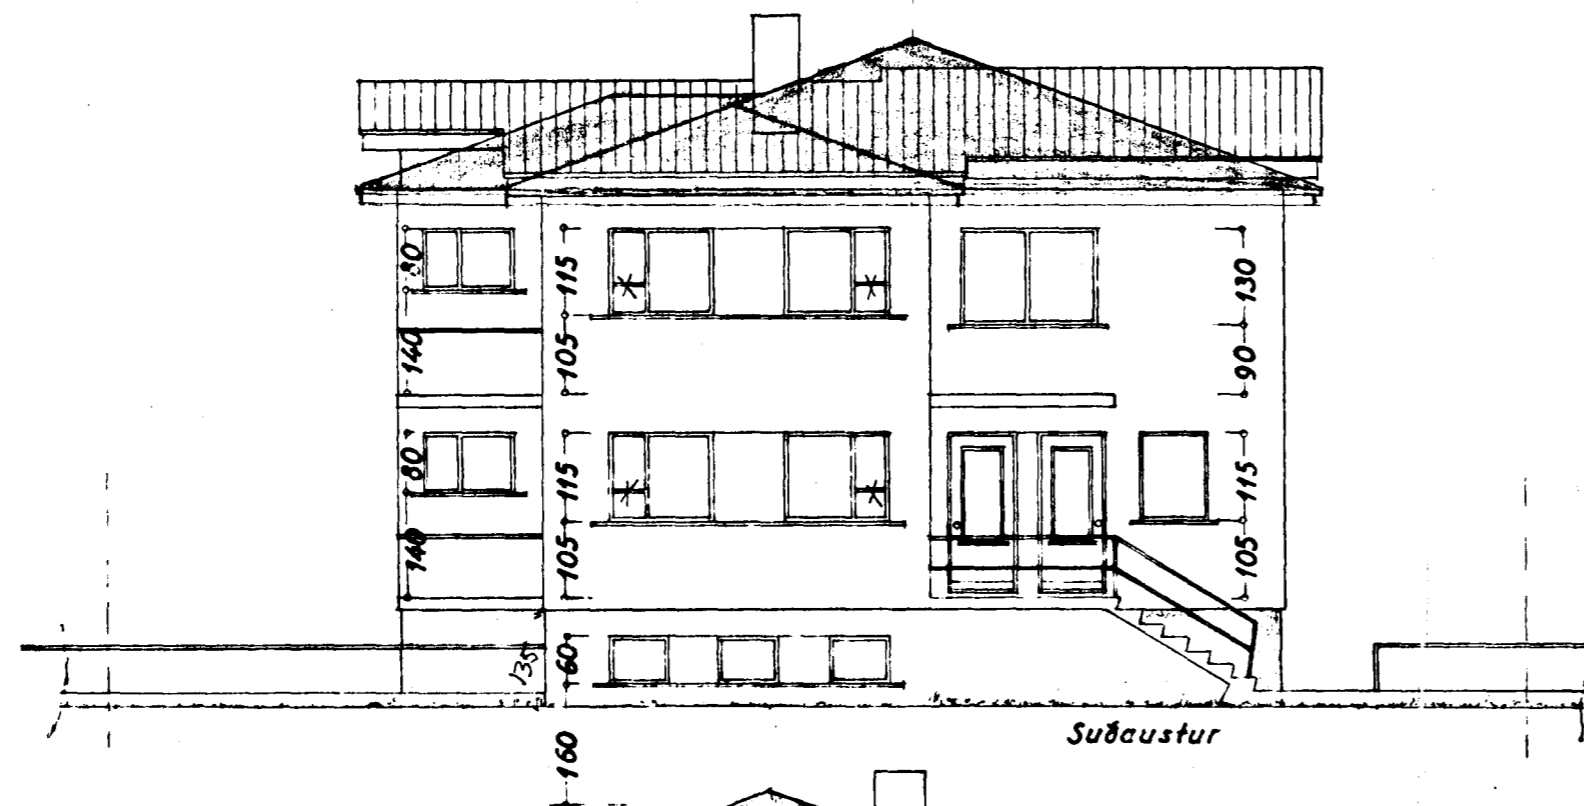

AFSTÖÐUMYND


1:500

Starf húss:
125,57 m²
1.105,00 m³

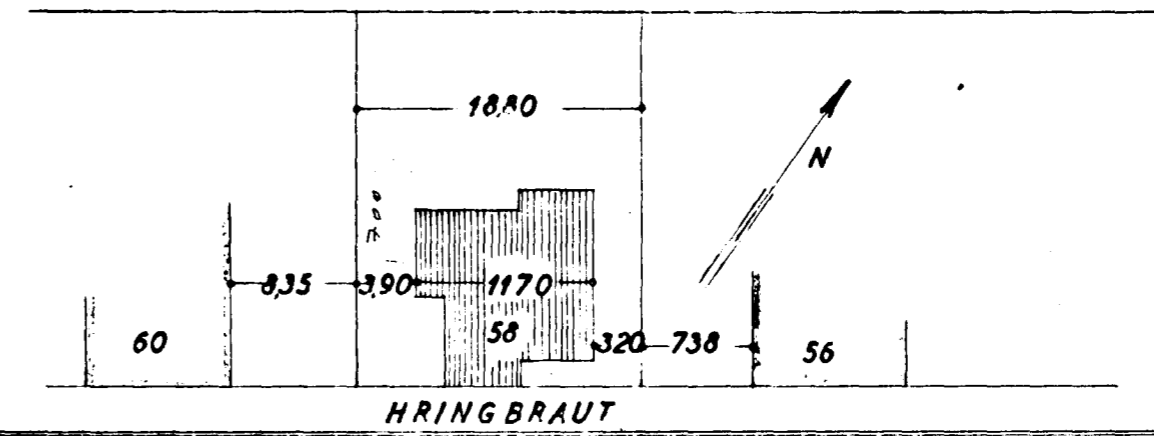


HÚSAMÍÐA MEISTARI:
Bjarni Þorlends
MÚRARAMEISTARI:


GUÐNI STEINGRÍMSSON.

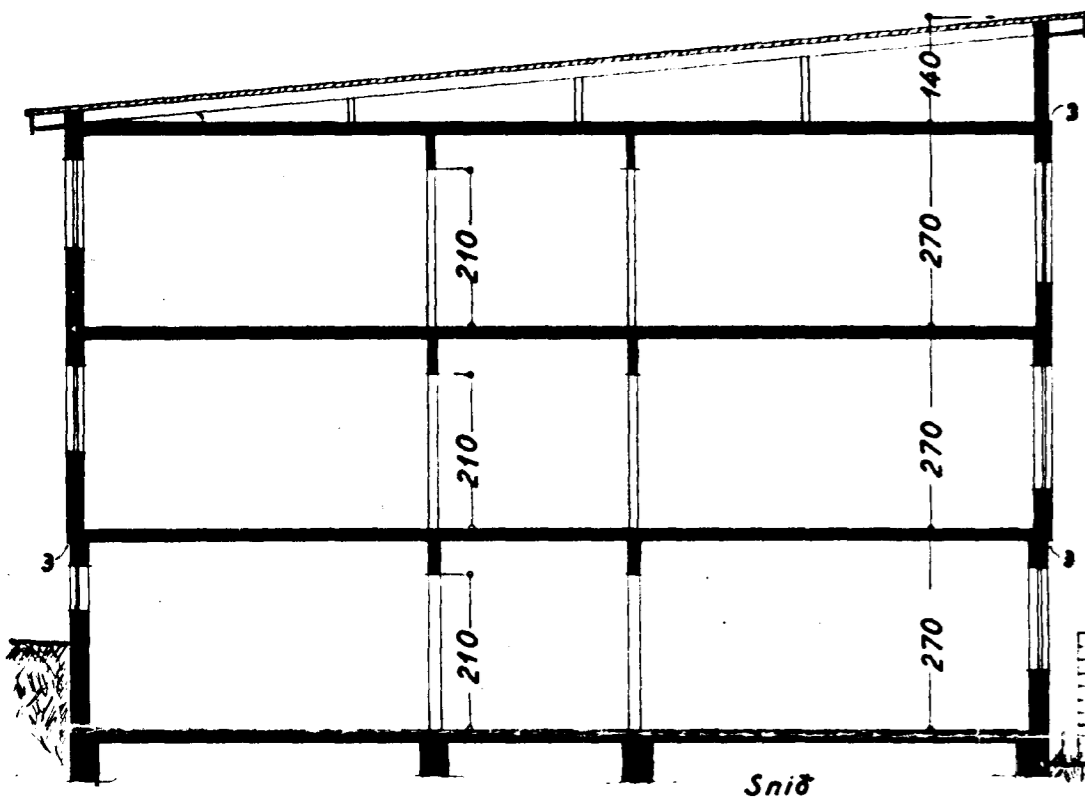


Snið

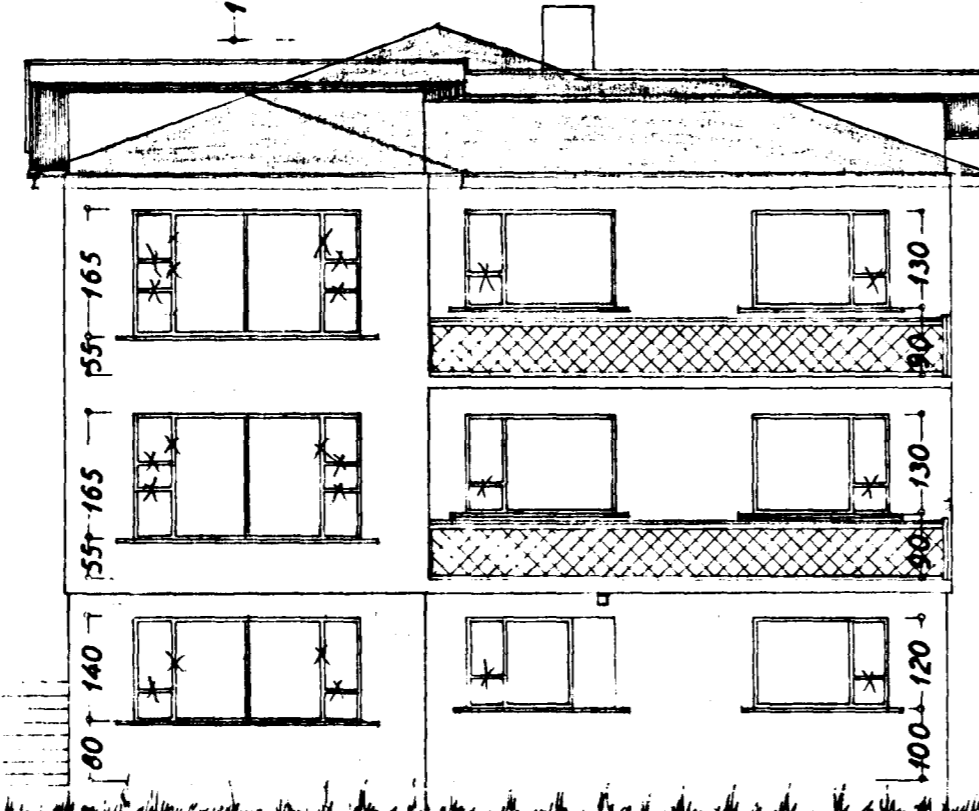


Norðvestur

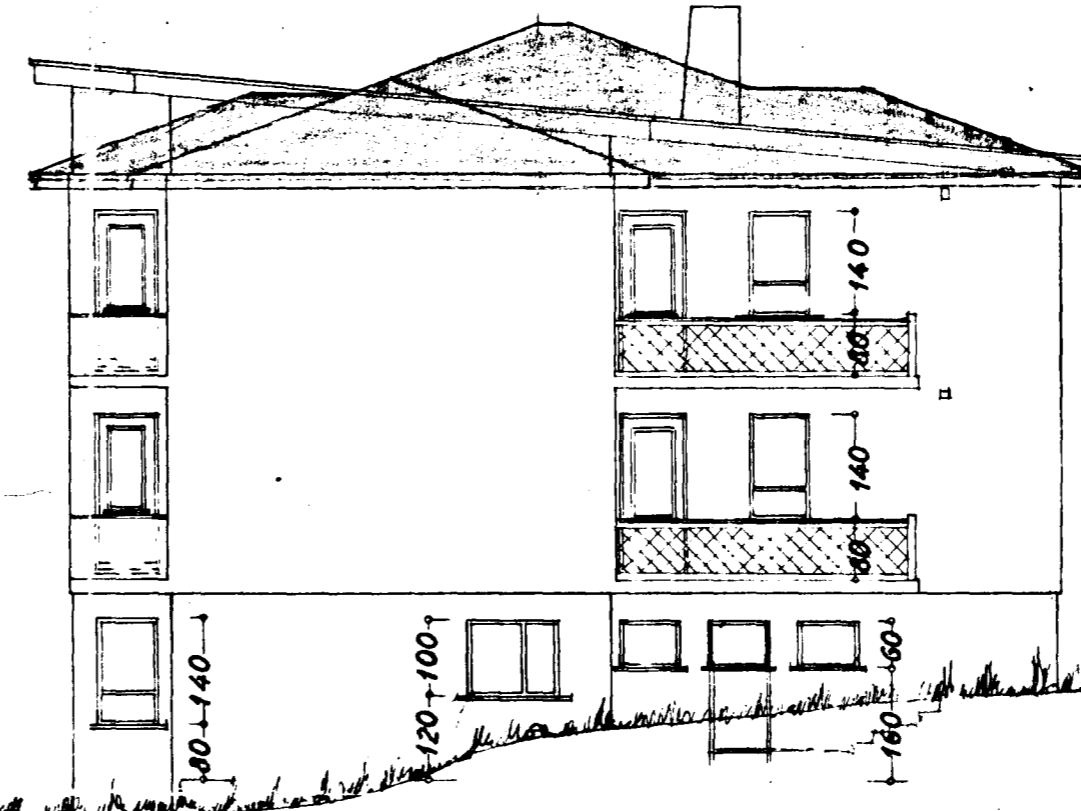


Súðvestur

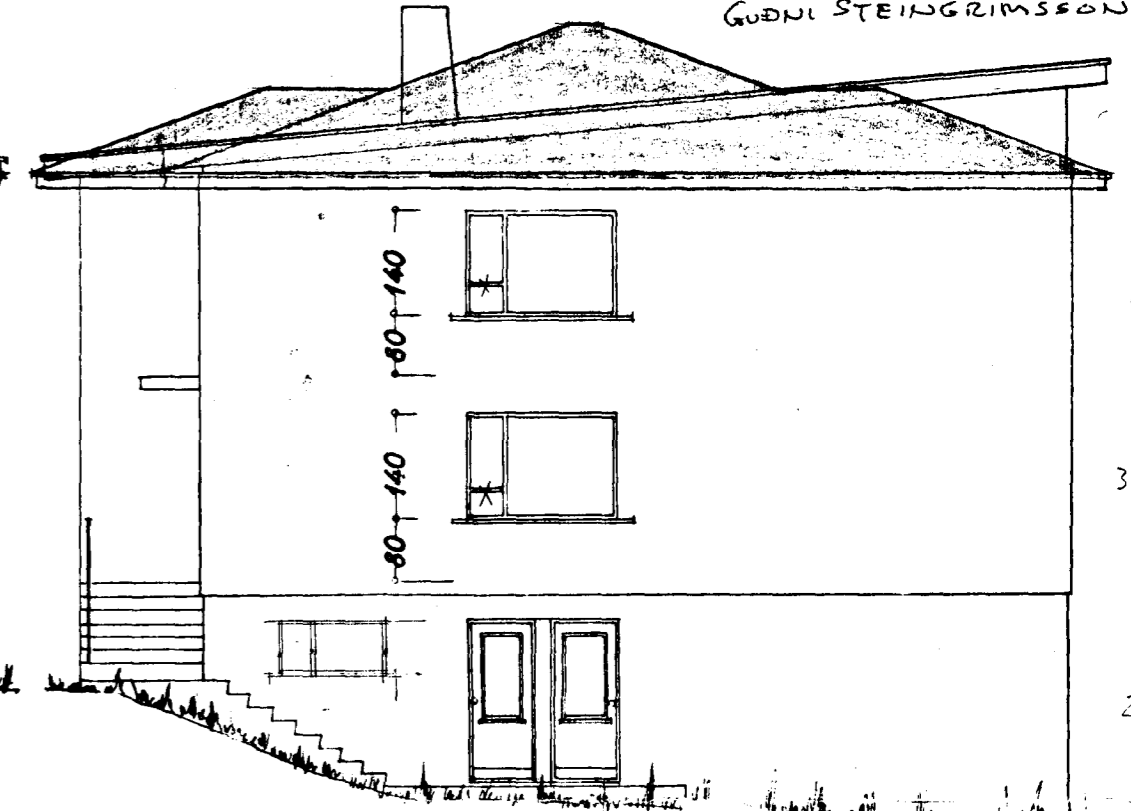


Norðaustur

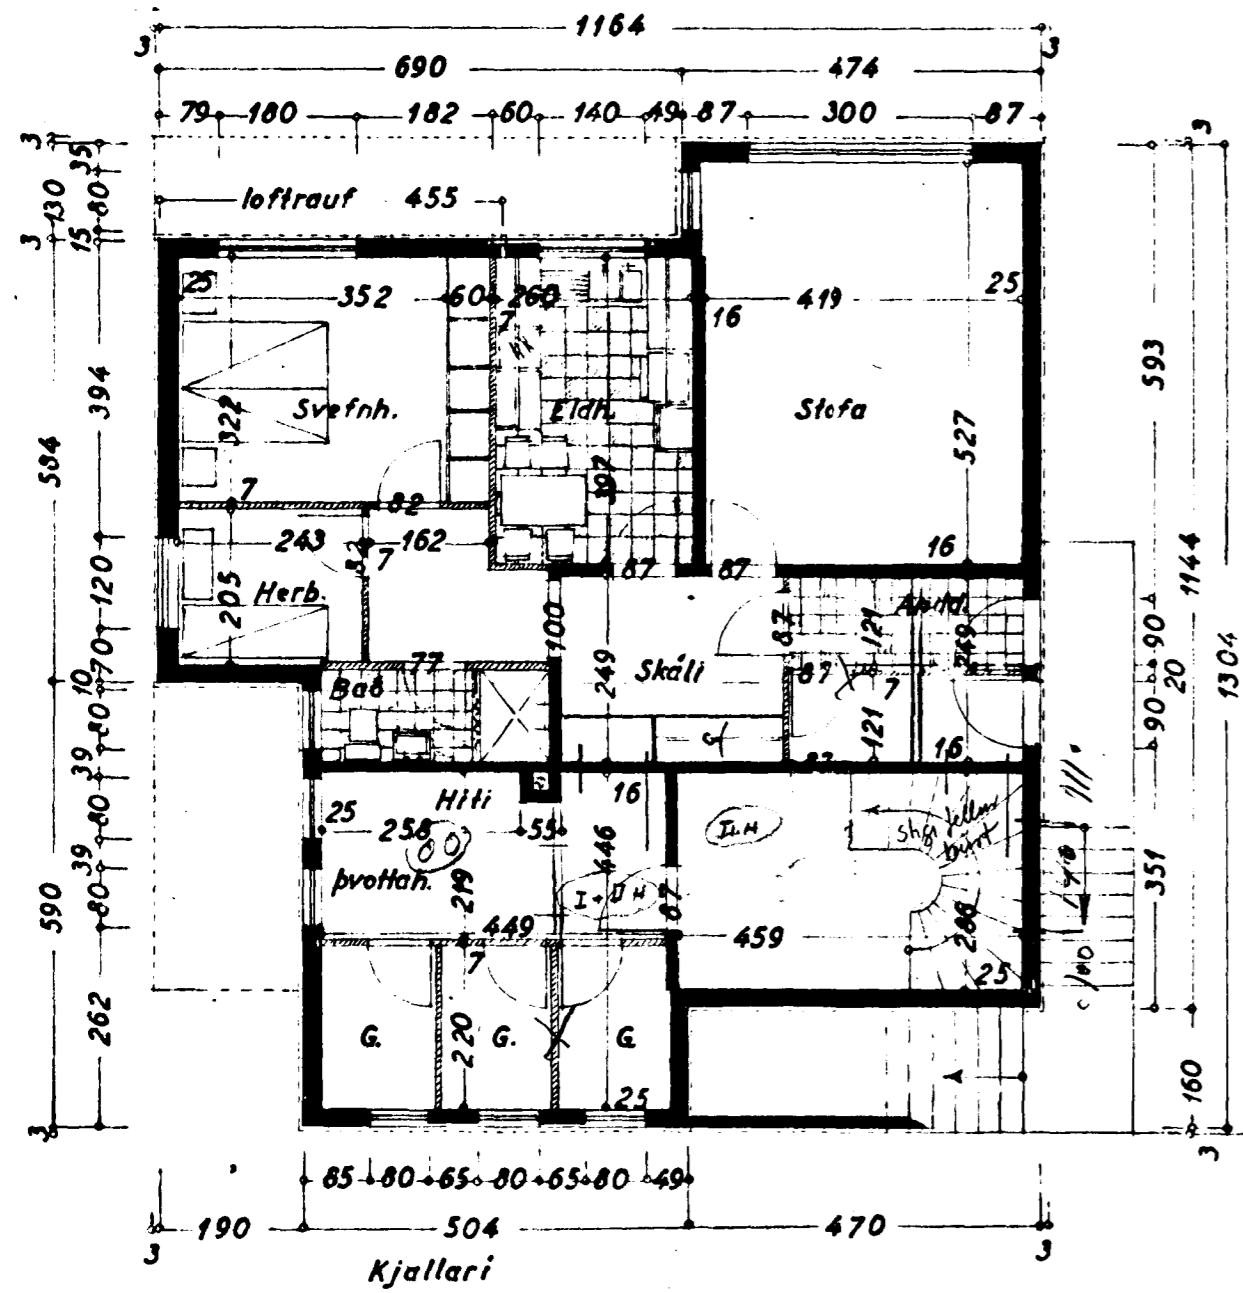


Kjallari

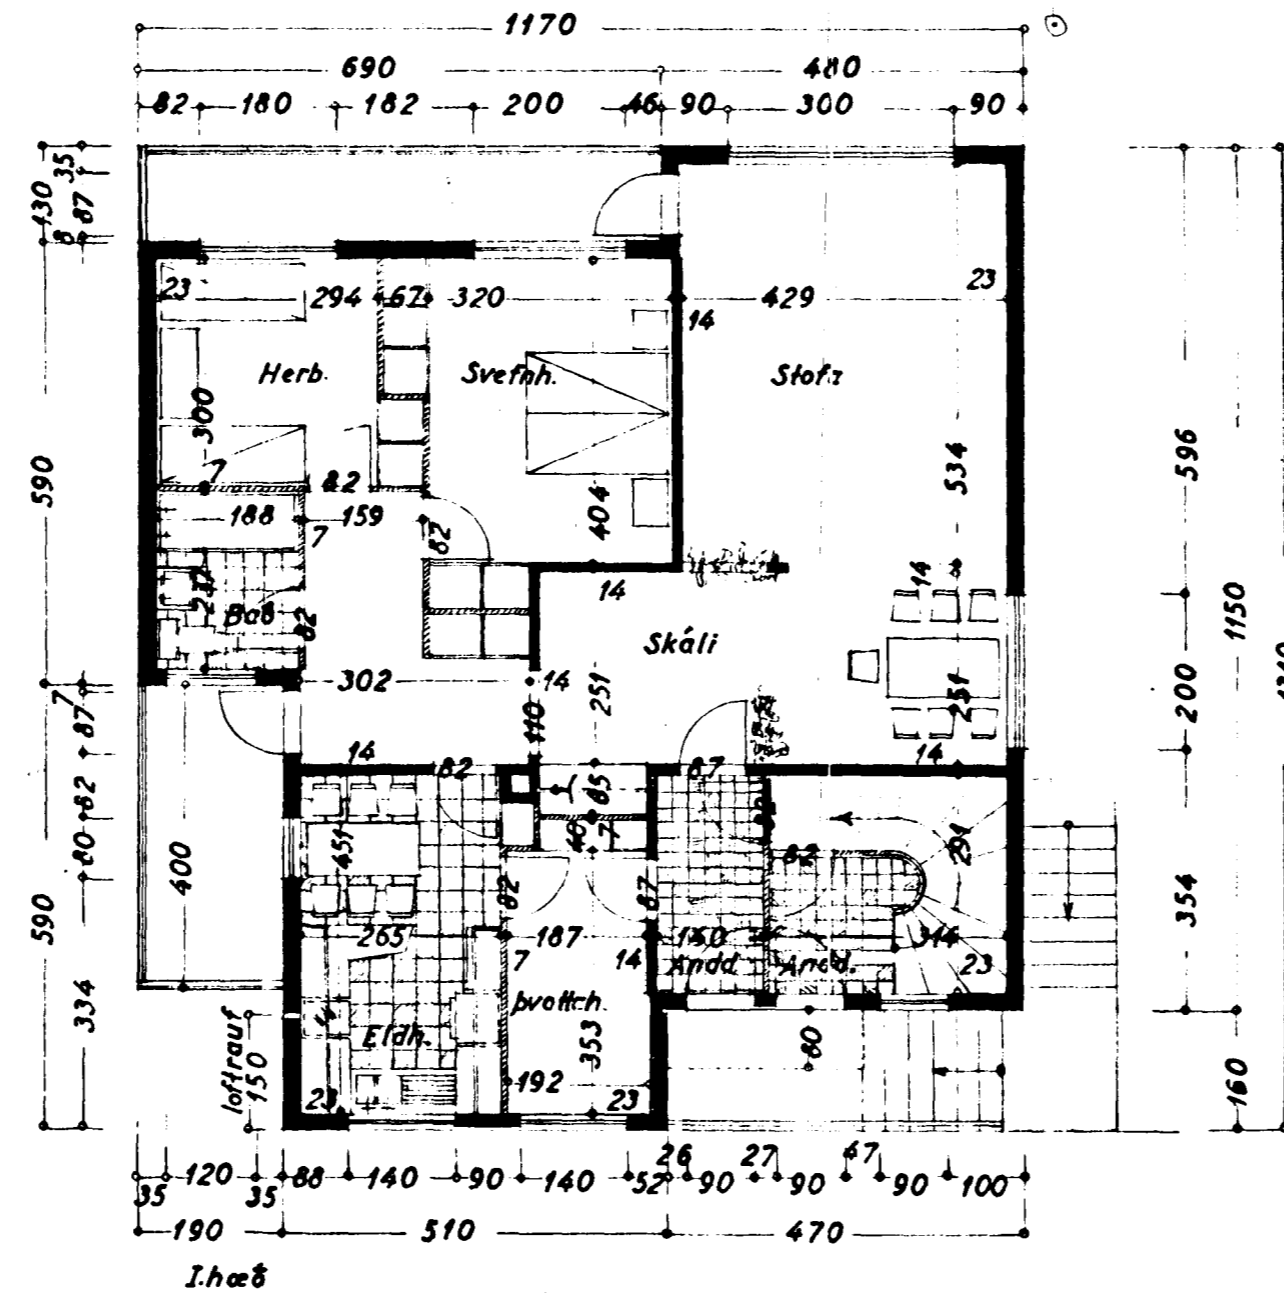

I hæð

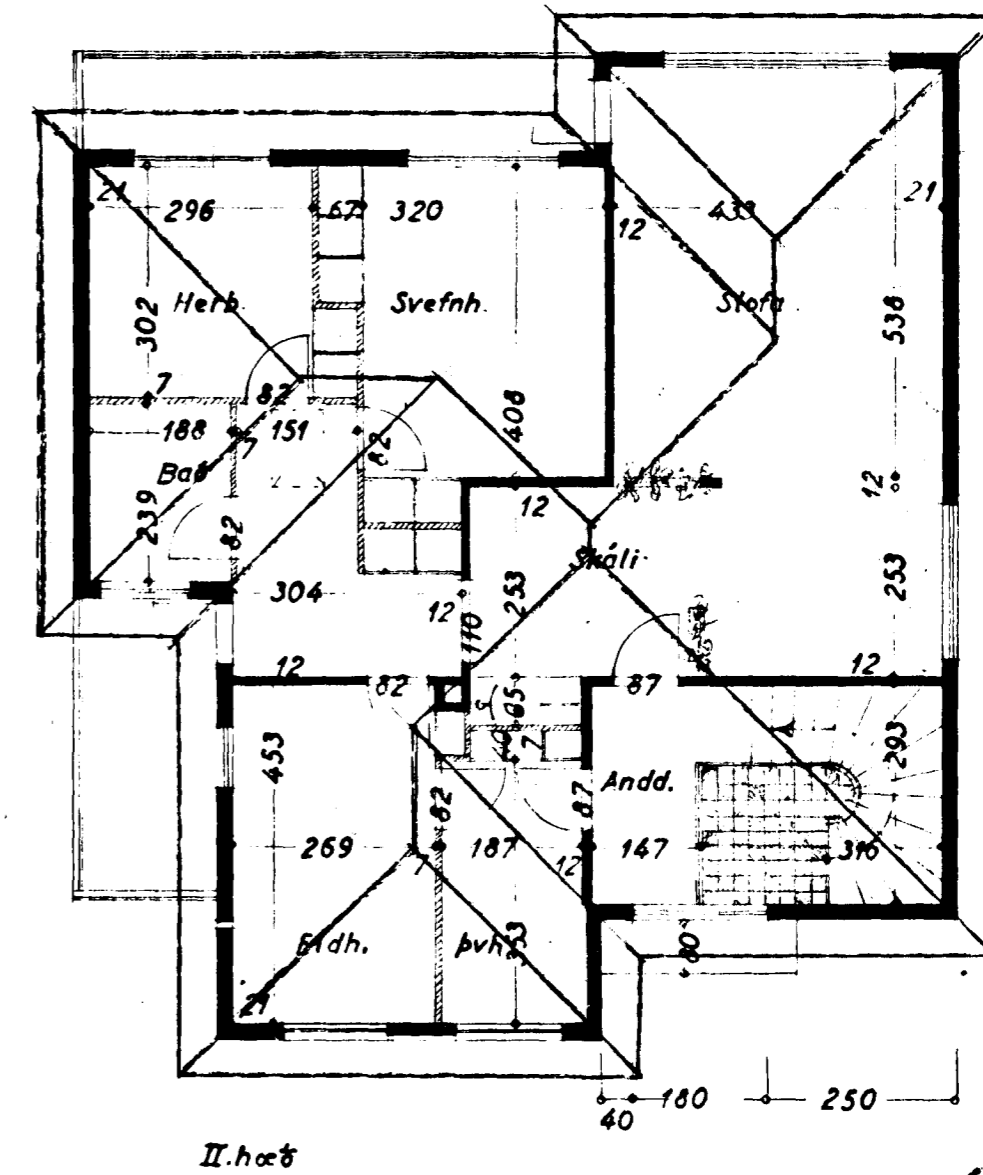

II hæð

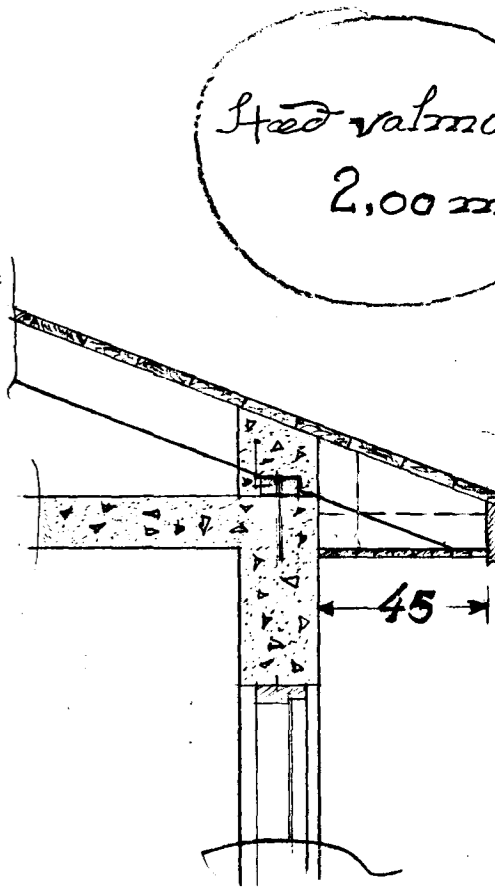

Stað valma
2,00 m

Stafnarfirdi i maí 1960

F. Sigurðsson