

BÍFRÉIÐASKILI VIÐ HÚSIÐ HÁINGBRAUT 60 HAFNARFIRÐI.

M=1:100

Samþykkt á fundi bygginga-
nefndar þ. 23/8 1967


BYGGINGAFULLTRÚINN
Í HAFNARFIRÐI

[Signature]

Fjatl. geymslurum þrjú gólu
verði ákveðin í samræmi
við byggingafallnis.




SÚÐAUSTUR.

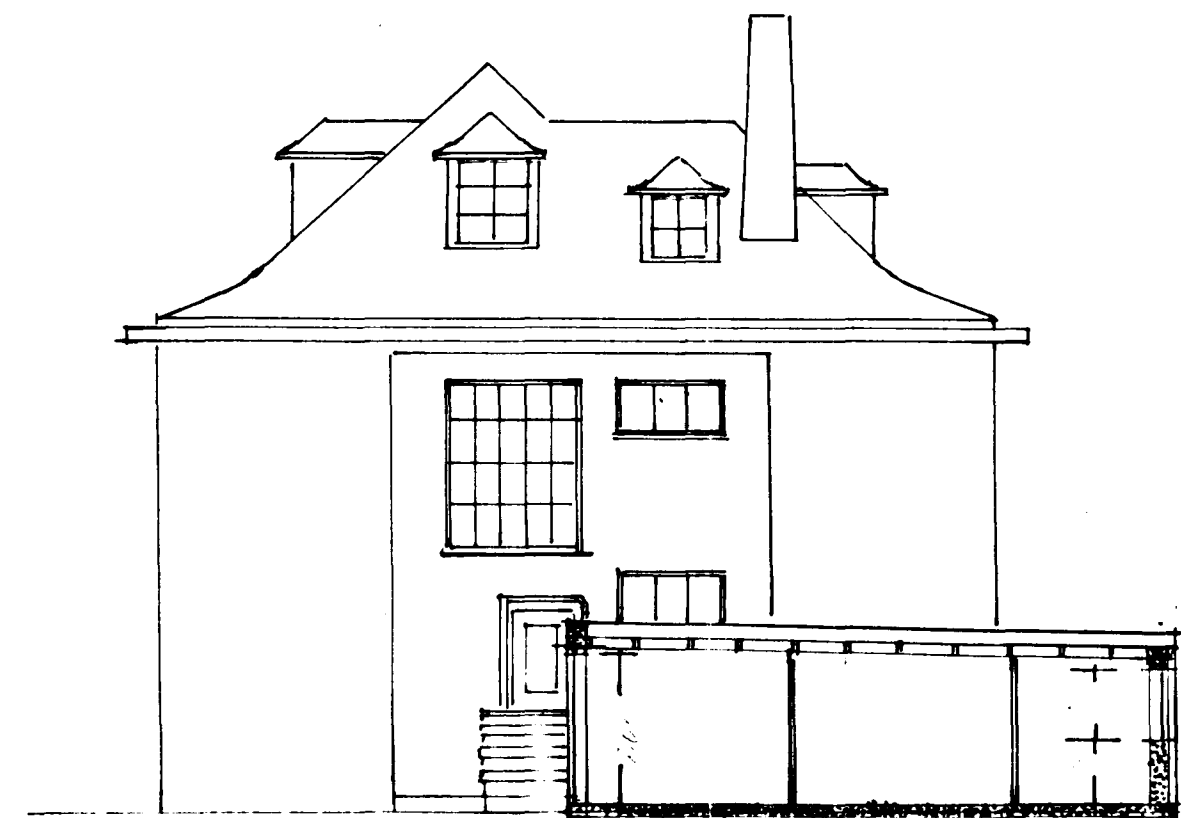


SKURÐUR.



NORÐVÆSTUR.

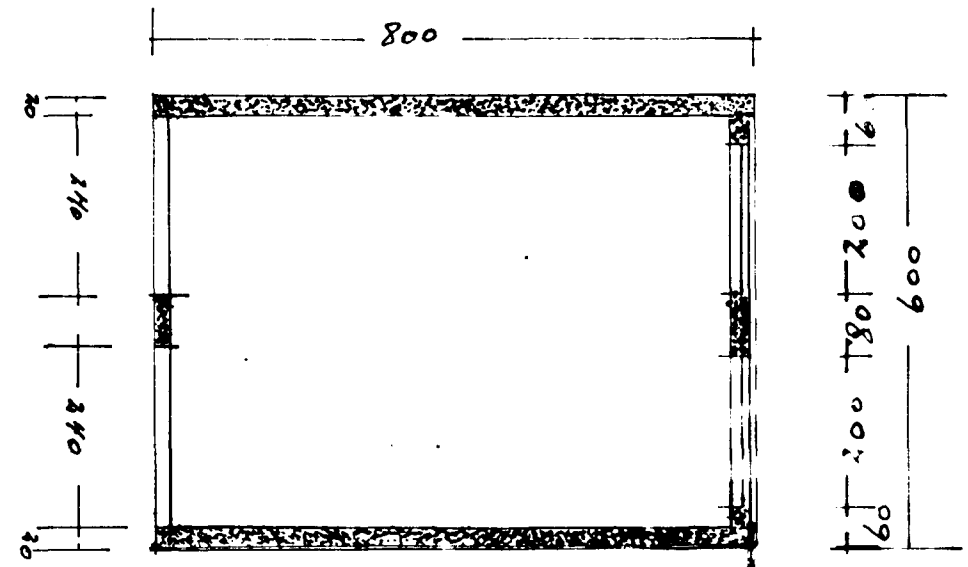


GRUNNMYND.

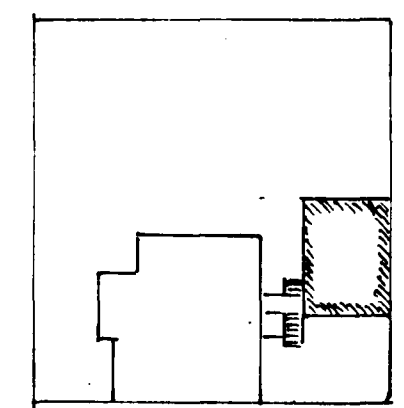

1:500

ÆFSTÖÐUMYND.

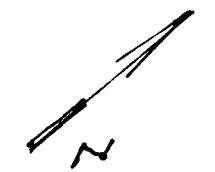

Hafnarfirti maí 1967.

Ósli Pétursson