


Sambútt á fundi byggingar-  
nefndar þ. 12/1 1983  
BYGGINGAFLURJAN  
Í HAFNARFIRDI  
Helgi K. Pálsson



SÚÐAUSTUR




NORÐAUSTUR

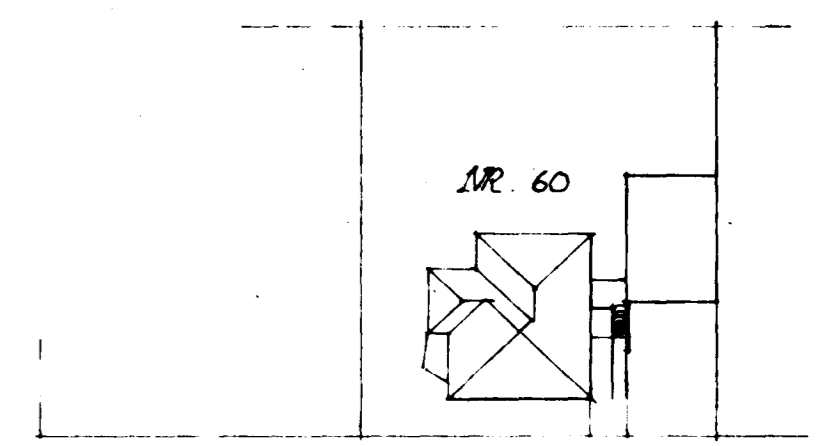

HRINGBRAUT

NYJ. STEYPT HANDBÍÐ

AFSTÖÐUMYND 1:500

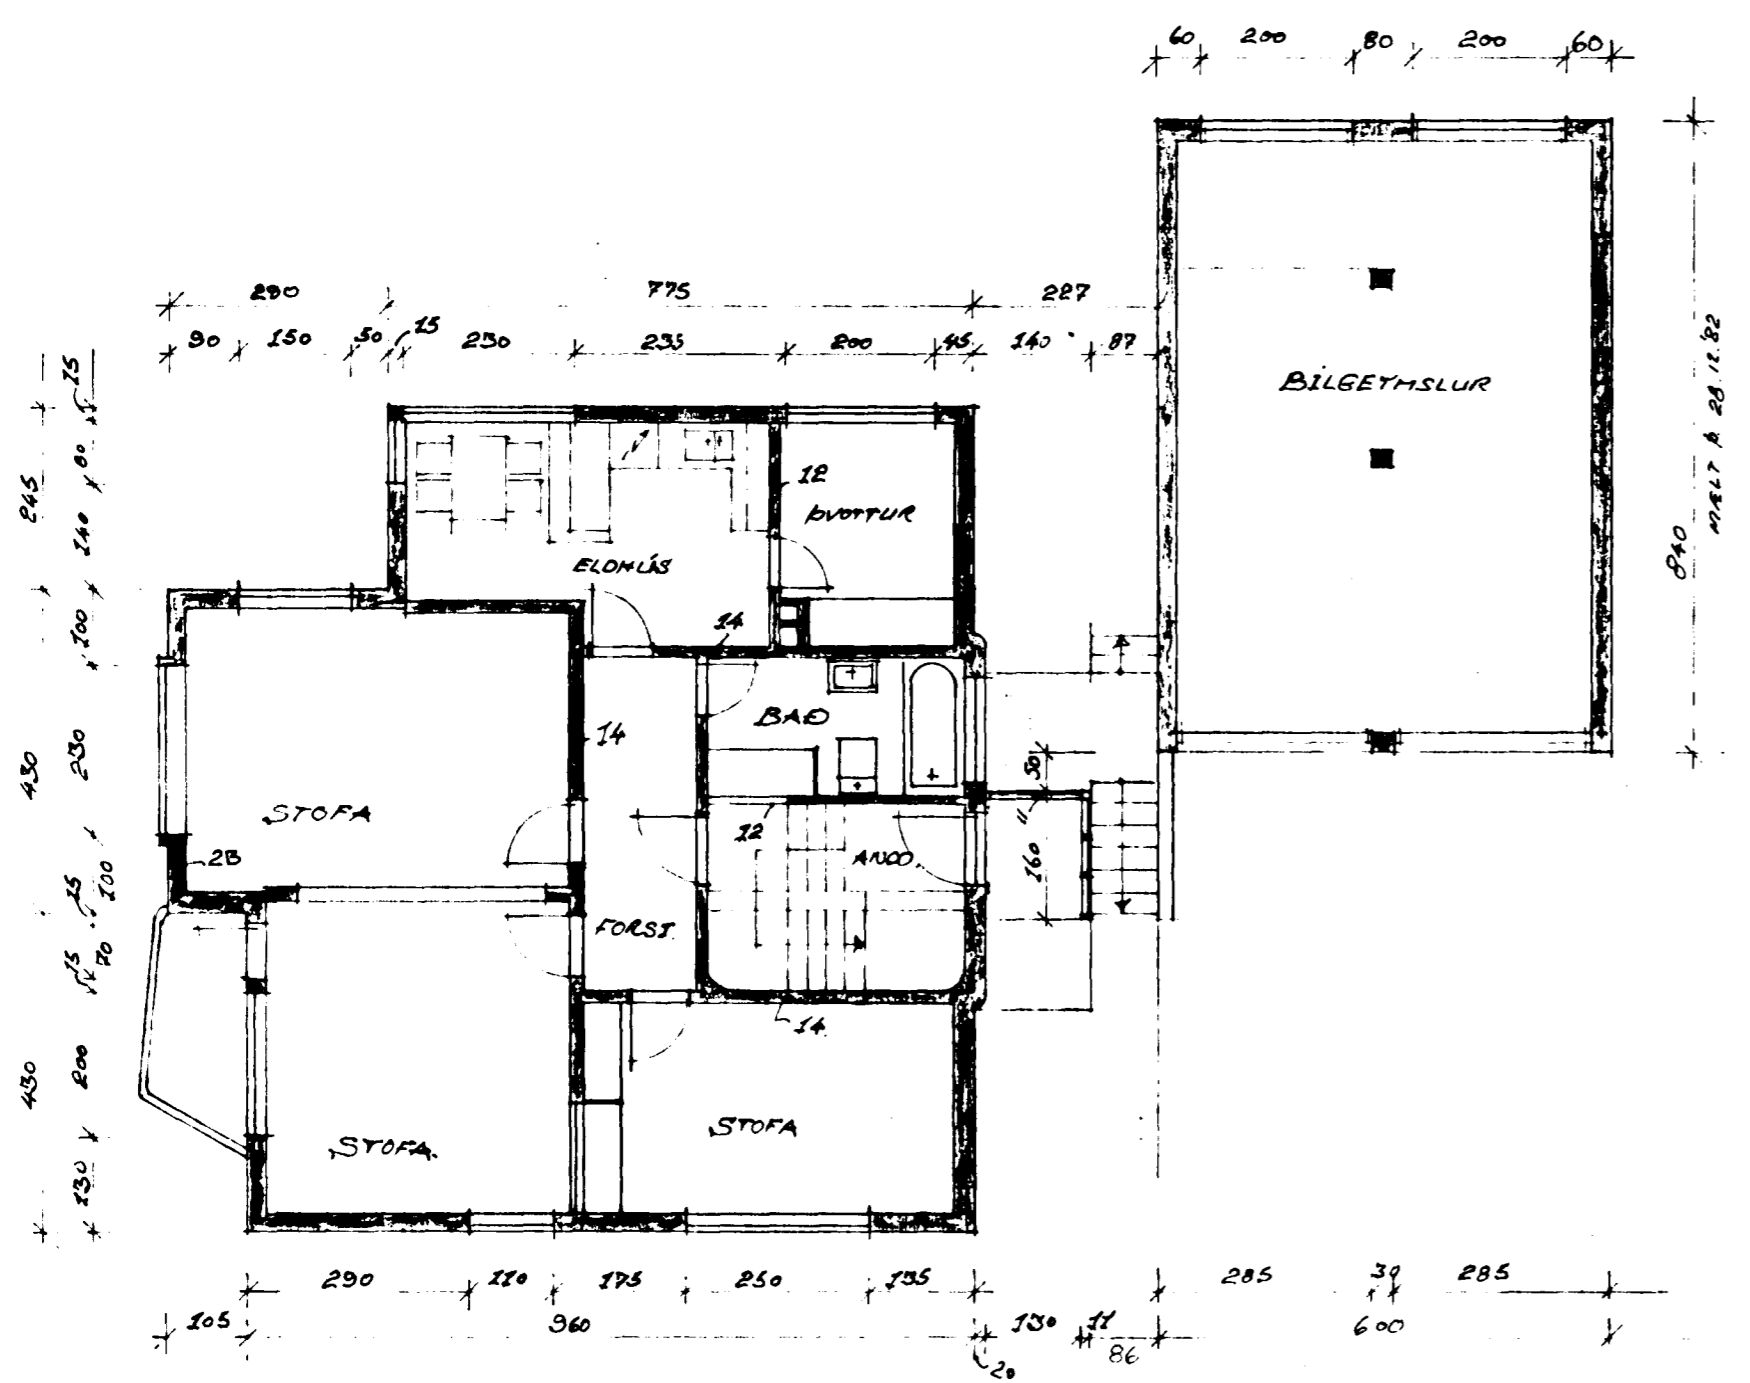

GRUNNMYND GÖTUHÆÐ 1:100



NORÐVESTUR



TEIKNISTOFA  
DALSHRAUNI 13  
220 HAFNARFIRDI

Verkefni.  
HRINGBRAUT 60. HAFNARFIRDI.  
SKYLI ULD INNGANGS GÖTUHÆÐAR.

Verk nr. 8231	Mætkv. 1:100, 1:500
Daga. DES. 1982	Teikn. nr.
Teikn. HKP	I-01.

Helgi K. Pálsson

HELGI K. PÁLSSON Innviðsarkitekt FHI

sími (91) 5 22 35