



ÞVERSNIÐ
BÍLGEYMSLA
MHL 02
0101

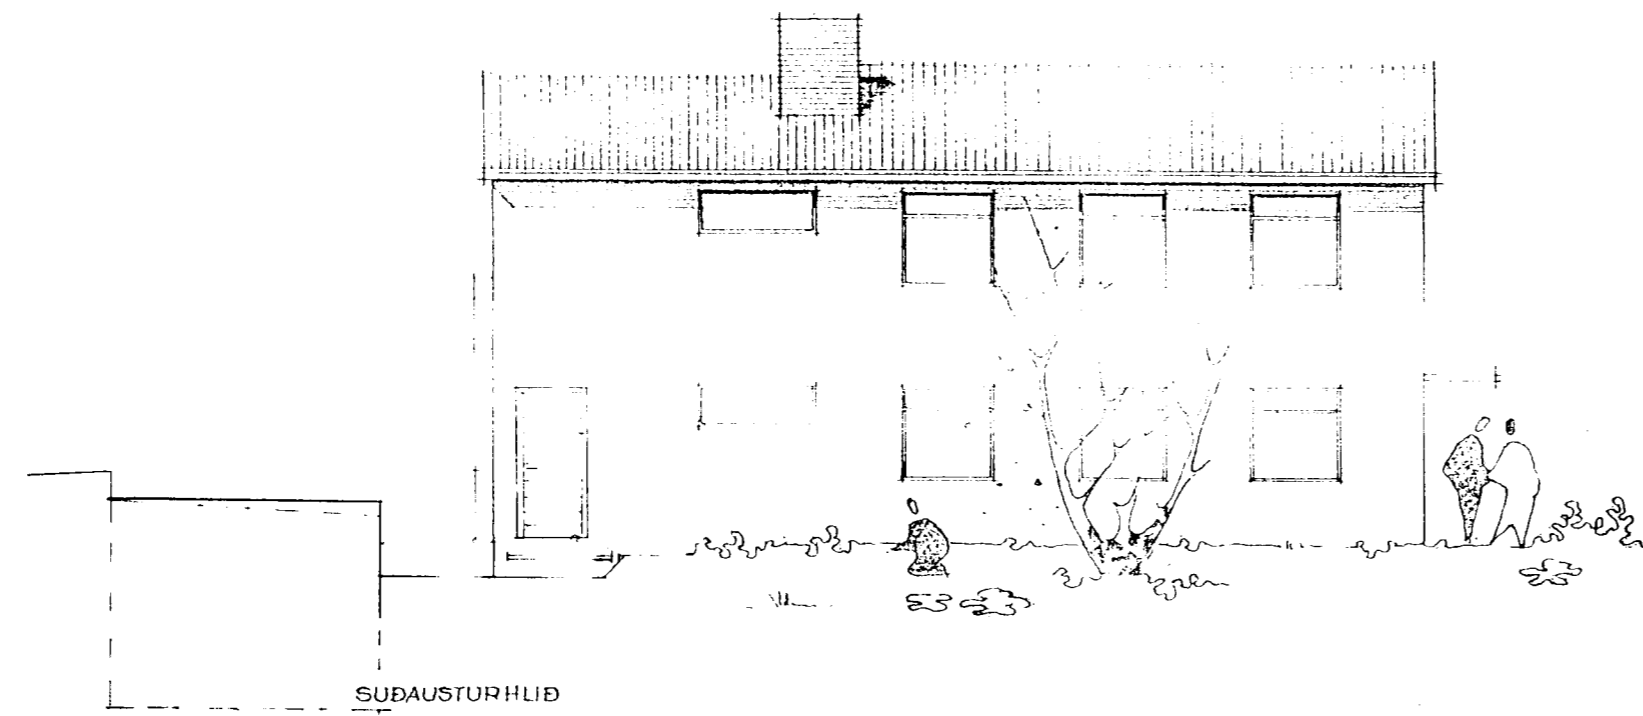


SÚÐAUSTURHLÍÐ


 **Byggingarfulltrúi
samþykkir erindið.**
15 JUNI 2004
Bent skal á að samþykki þessi verður ekki virk,
því en eftir þinglýsingu eignaskiptaþyríðsingar-
innar og skráningu hennar hjá Fasteignamatari ríkisins.
Byggingarfulltrúinn í Hafnarfirði
Fh. Kristján Þórarinnsson

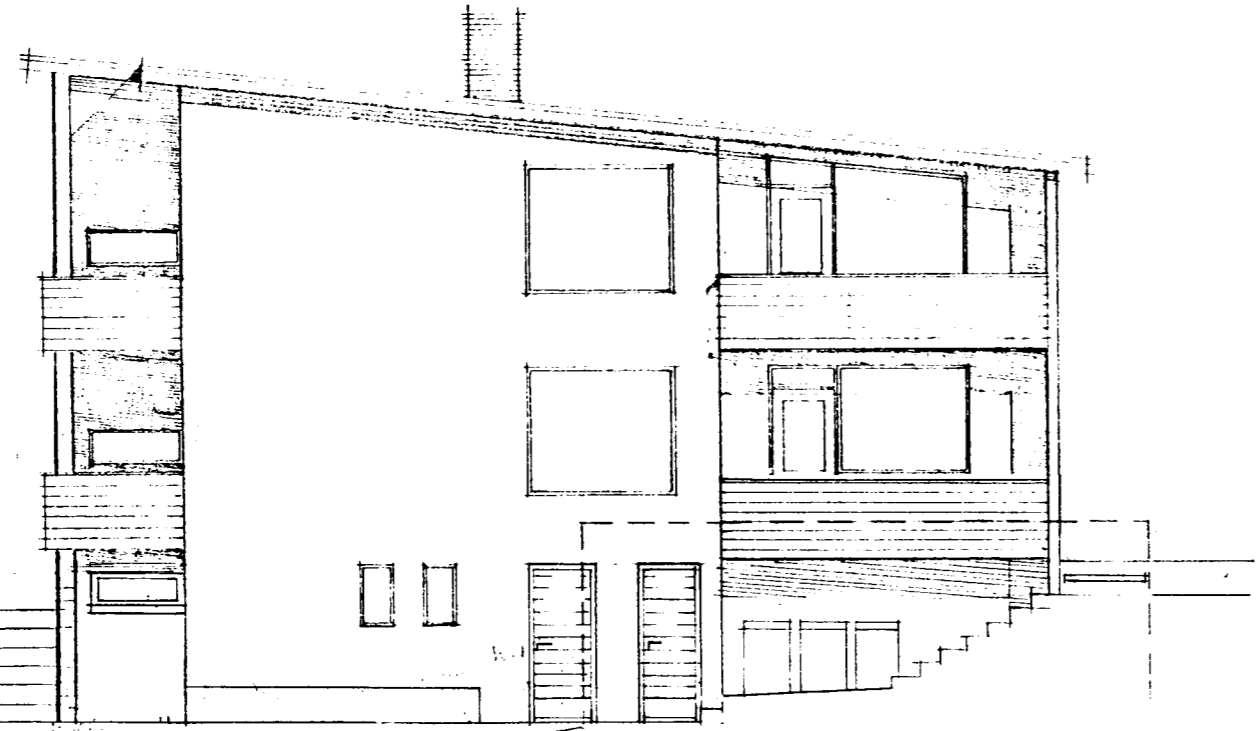

SÚÐVESTURGAFL

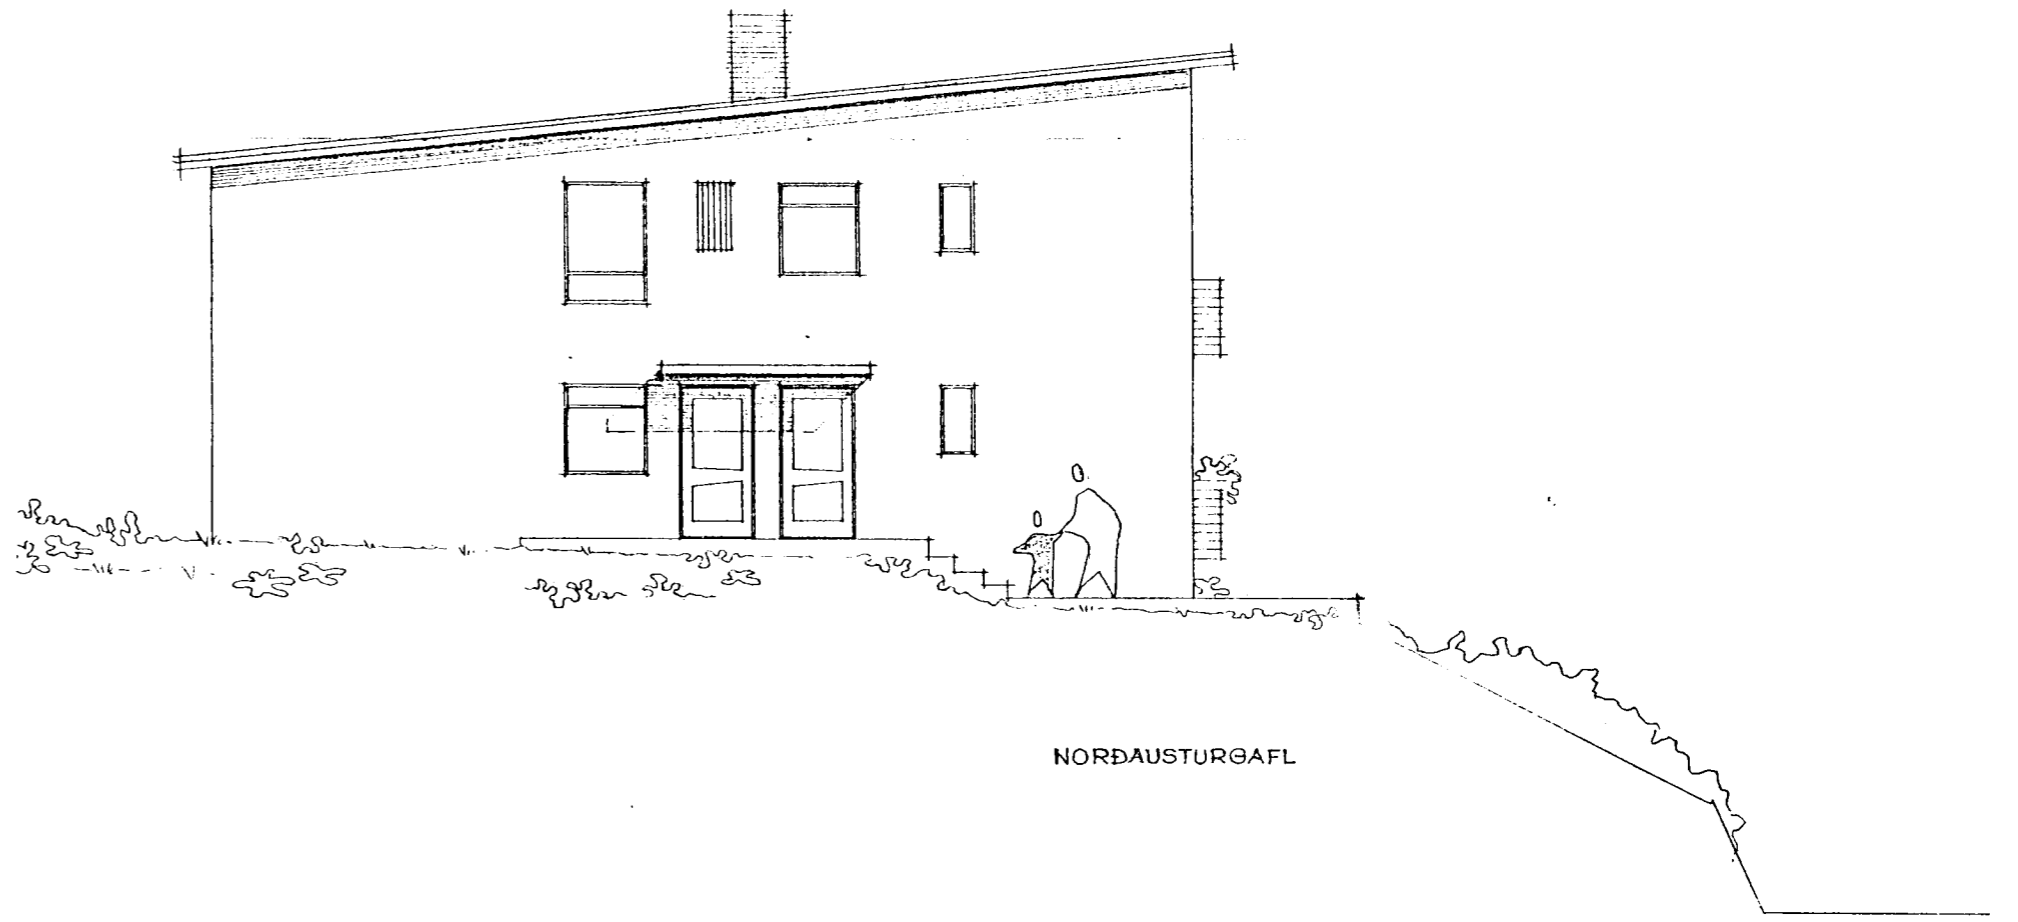

NORÐAUSTURGAFL

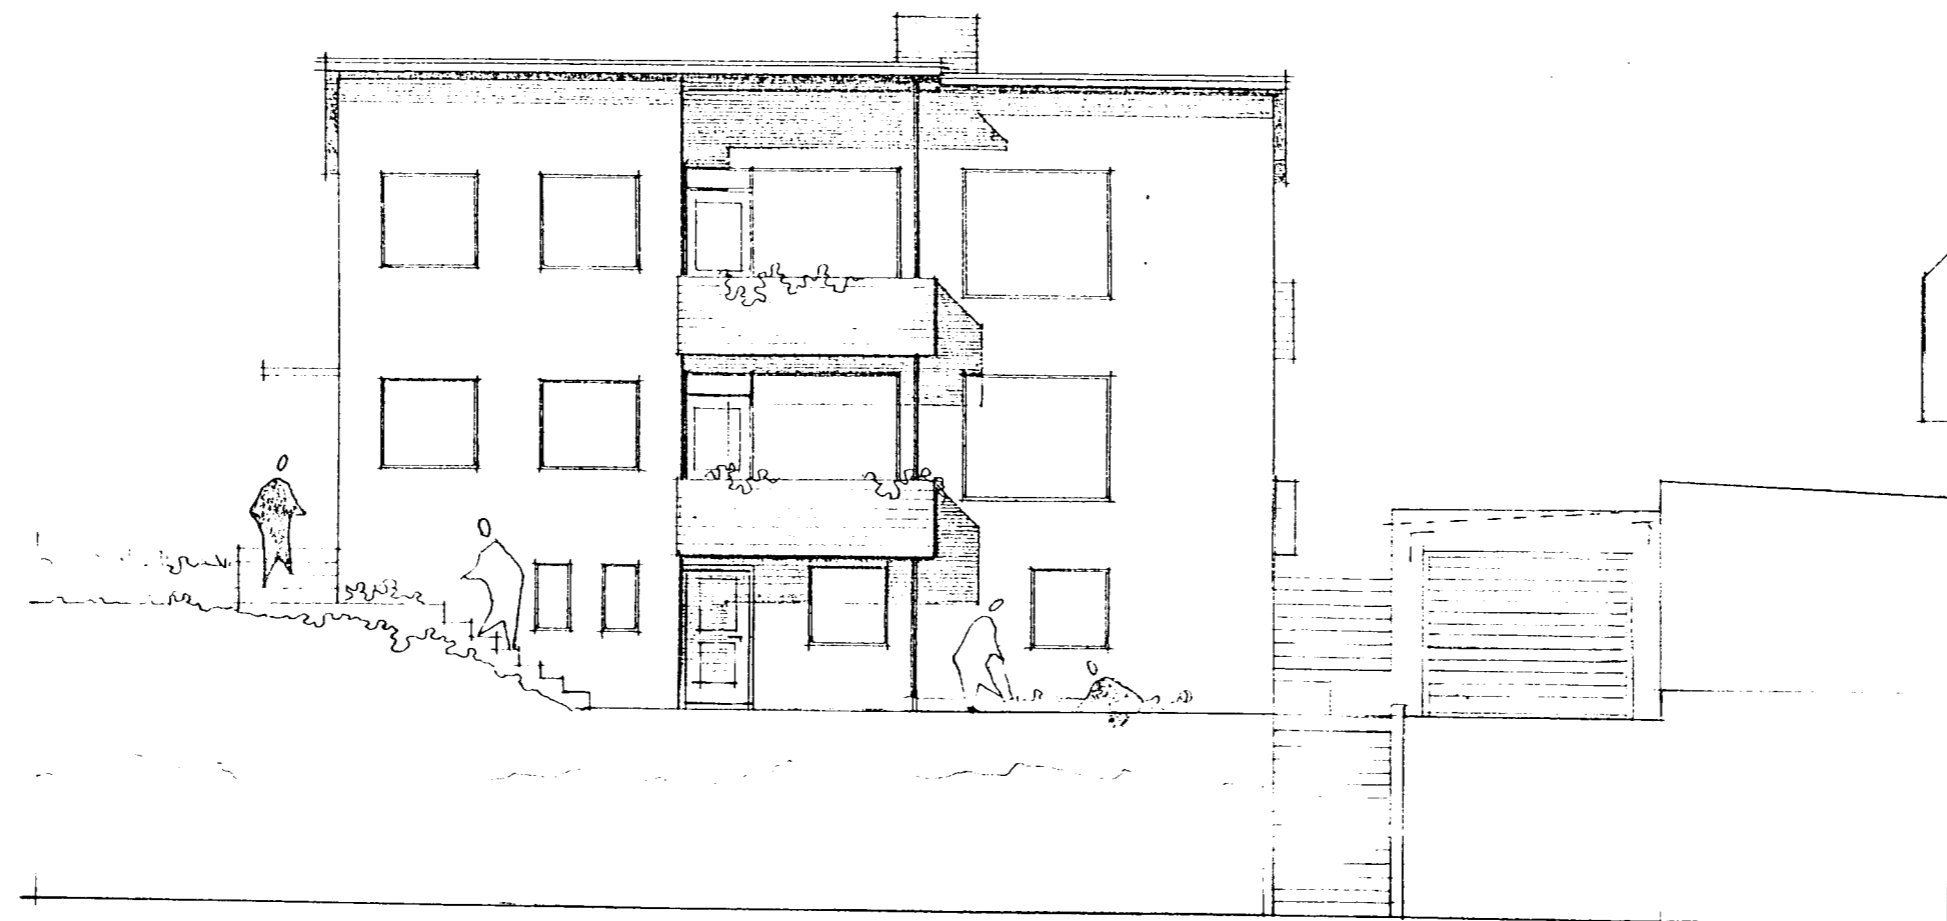

Br. 03. 06. 2004: NÝ GRUNNMYND KJALLARA, NÝ SKIPTING KJALLARA, 2 NÝJAR
HURÐIR (GEY. INNT.) INNGANGUR FÆRÐUR, GARDHURÐ AF SVÖLUM 1. HÆÐAR

Sigurþór Adalsteinsson
HRINGBRAUT 61, HAFNARF. BL-02


BREYTT:	DAGS:	LÝSING:

Upphaflega upprætti teiknuðu Guðmundur Kr. Kristinsson og Hörður Björnsson
í júní 1954, samþ. í byggingarnefnd 9. 7. '54.
Afstöðumynd teiknaði F. Sigurðsson í nóv. '54

Reyndarteikningu 15.11.2001 vann Sigurþór Adalsteinsson á þann hátt
að teikna nýjar grunnmyndir og snið eftir eigin mælingum, en færa
bílgæmslur inn á ljósrit af frumteikningum útlita og afstöðumyndar.



ÞRIÐJA HÆÐIN, ARKITEKTAR – SIGURÞÓR ADALSTEINSSON FAI
ÚTLIT – AFSTÖÐUMYND

HANNAÐ: TEIKNAD: SA DAGS: 15.11.2001 MKV: 1:100, 1:500 VERKNR: 

STRANDGÖTU 28 220 HAFNARFIRÐI
SÍMI: 555 46 10 FAX: 565 48 31
KT: 250144-3939