


Samþykkt á fundi bygginga-  
nefndar þ. 28/1 1976  
BYGGINGAFULLTRÚINN  
Í HAFNARFIRDI  
*[Signature]*




Norður

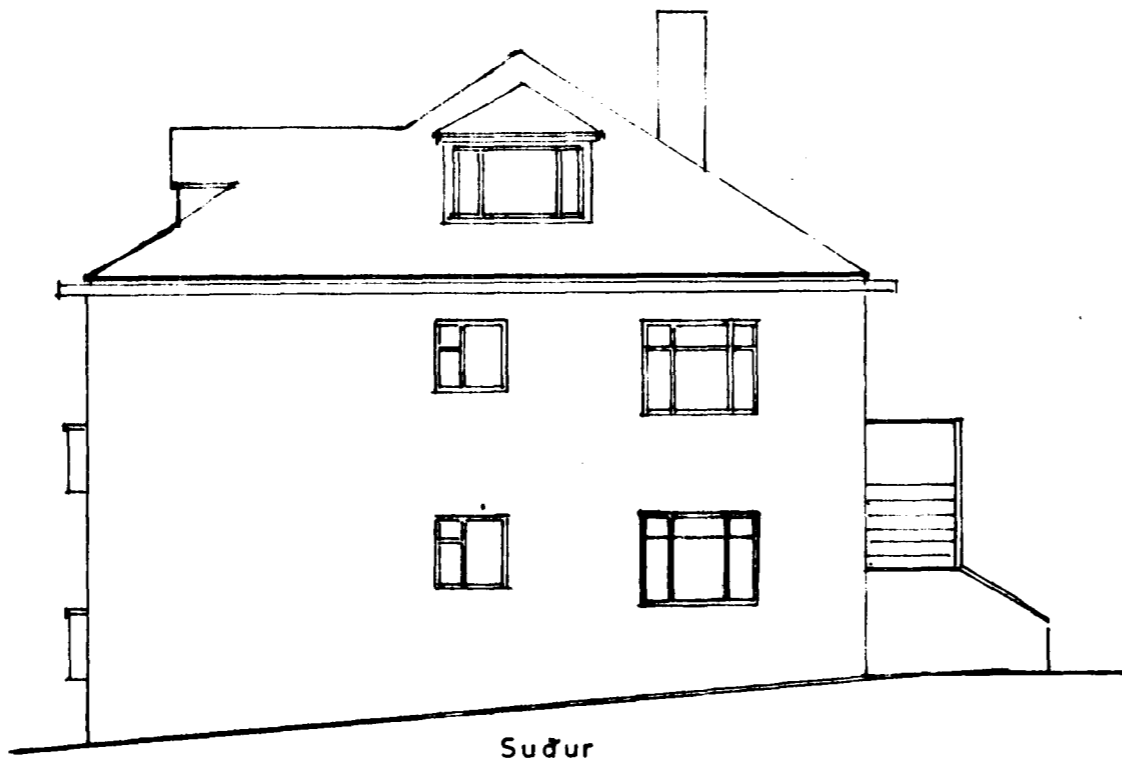

Suður



Vestur

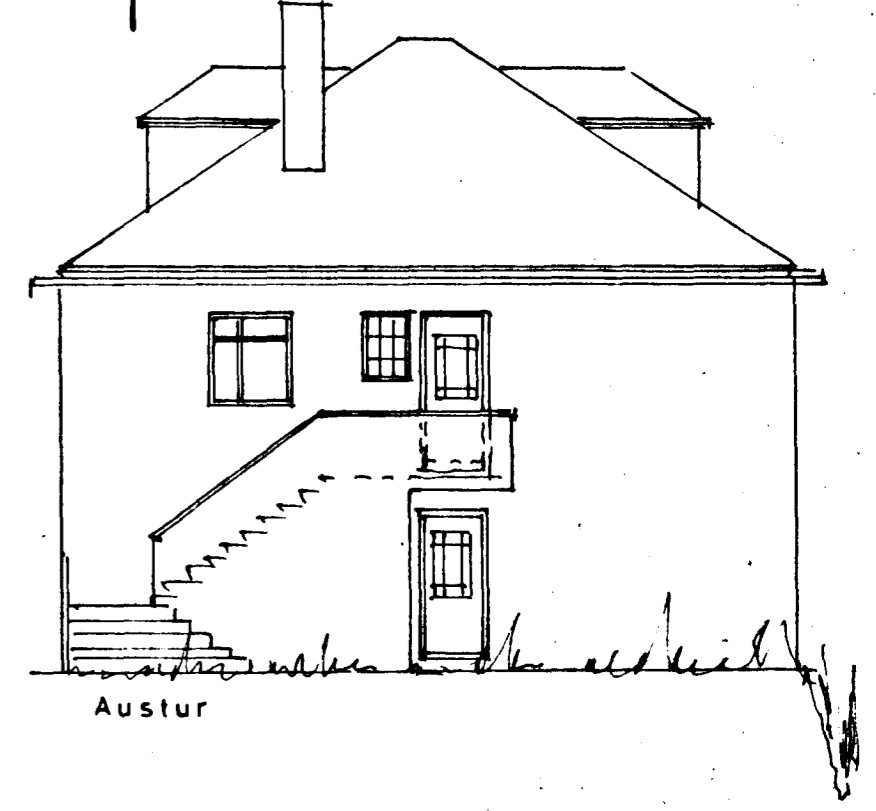


Austur


FYRIR BREYTINGU  
EFTIR BREYTINGU




Norður

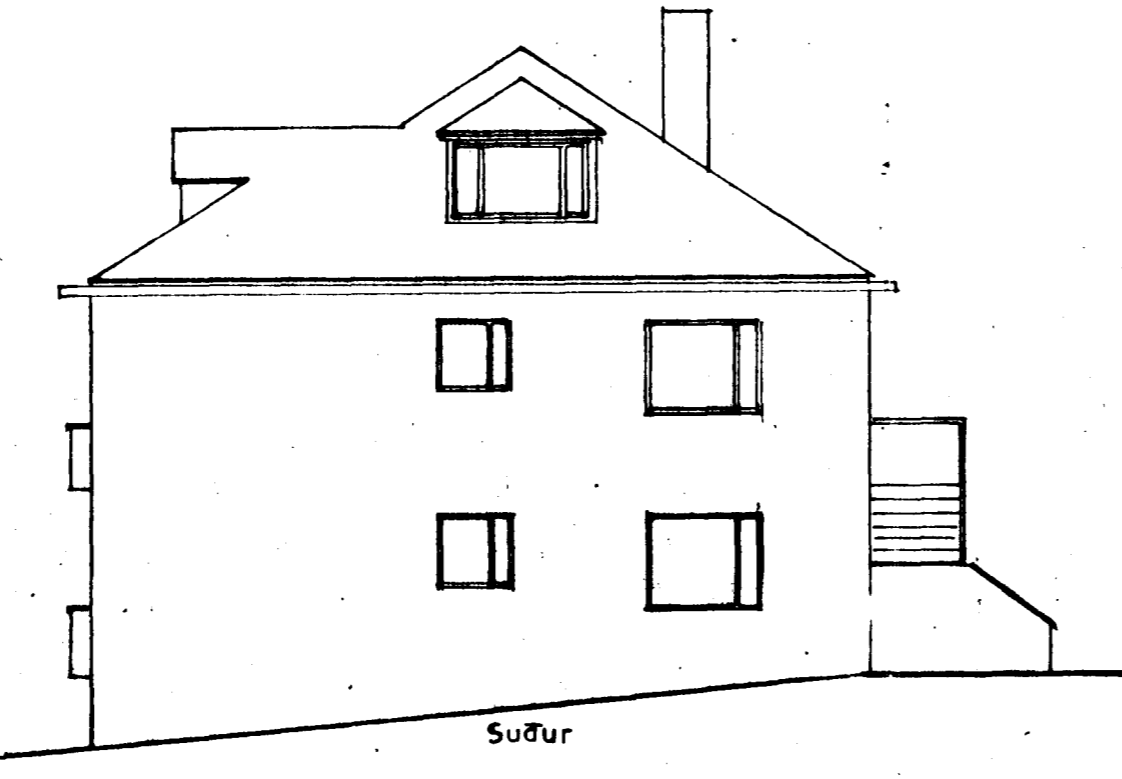

Suður

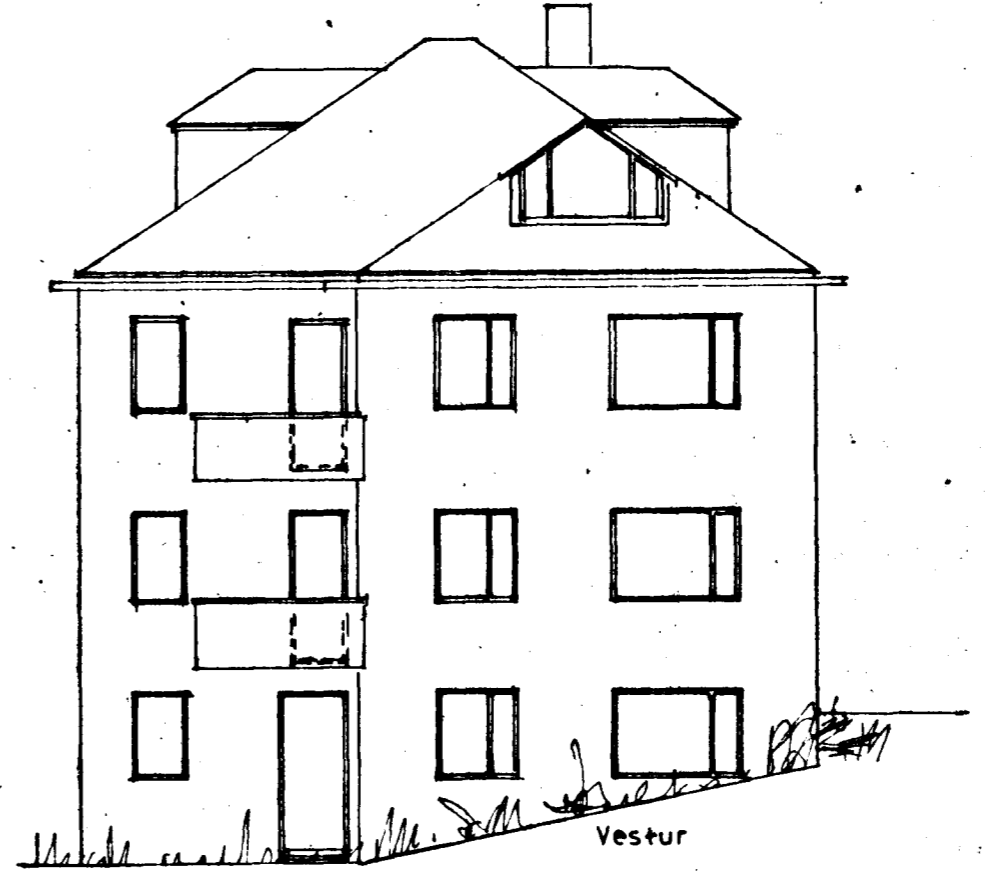

Vestur

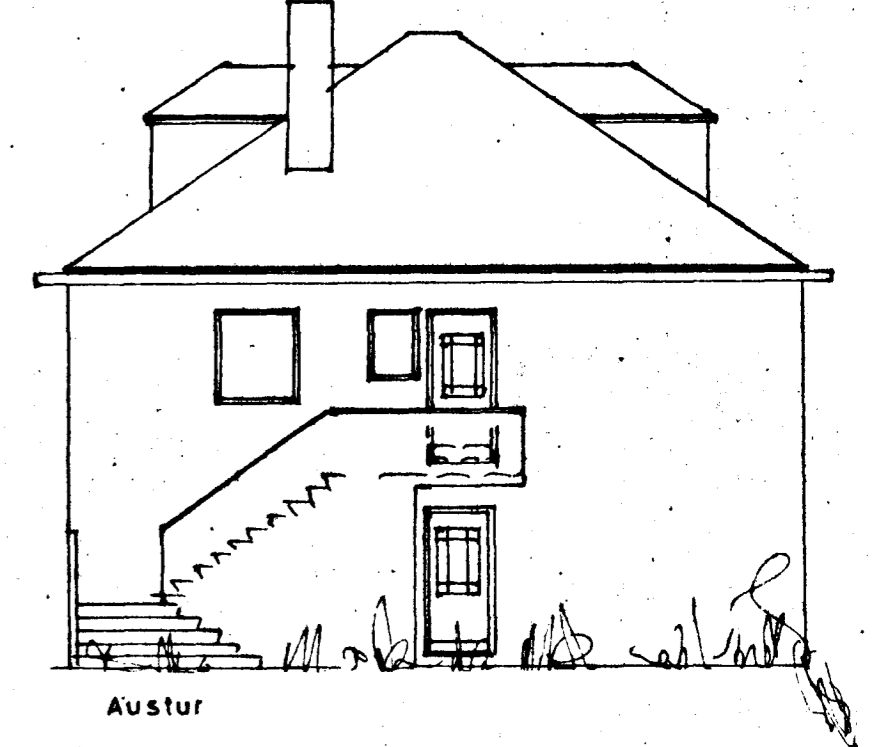

Austur

**HRINGBRAUT NR 62**  
GLUGGABREYTING

ÚTLIT 1:100

*Hafnarfirði 4. jan. 1976*  
*[Signature]*

TEIKN.