



Samþykkt á fundi bygginga-
nefndar þ. 15. 11. 1972
BYGGINGAUFURTRUINN
Í HAFNAFIRÐI
S. Sigurðsson

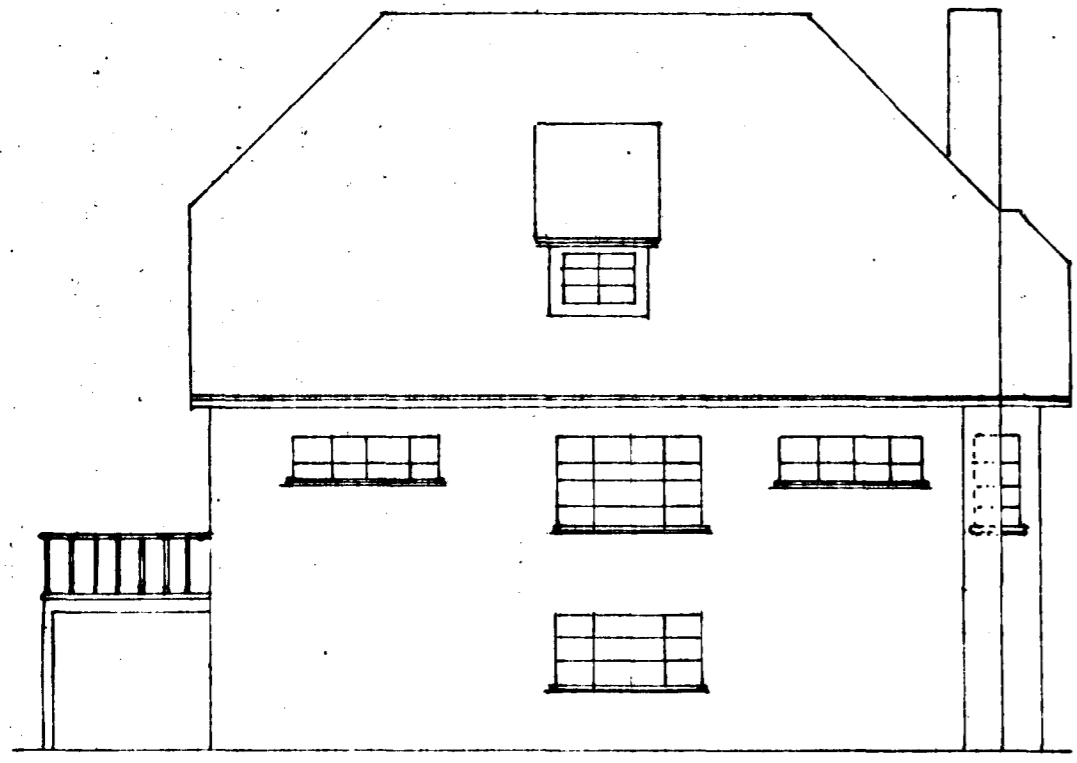

SUÐAUSTUR
FYRIR BREYTINGU

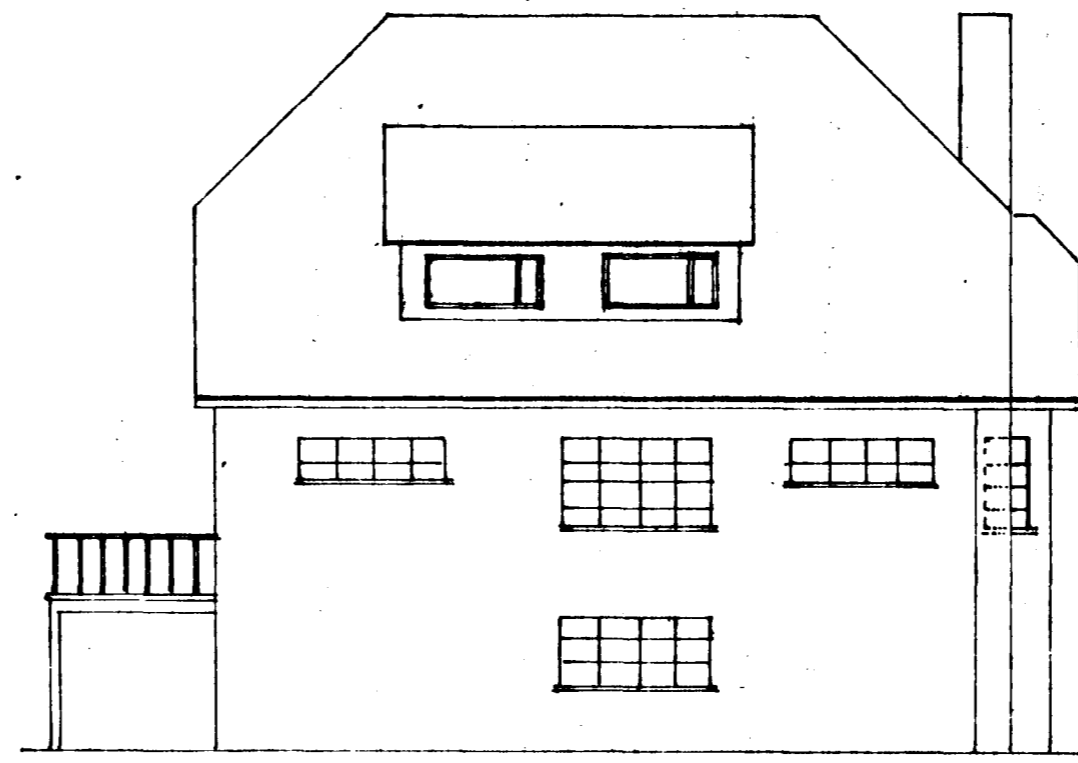

SUÐAUSTUR
EFTIR BREYTINGU

HRINGBRAUT NR. 63
STÆKKUN Á KVISTI

ÚTLIT 1:100

Hafnarbrú 2. október 1972
S. Sigurðsson

TEIKN.
Gunnar P.