




Samþykkt þann
12. MAÍ 2021
Byggingarfulltrúinn í Hafnarfirði
Sigrún Þorvaldsson

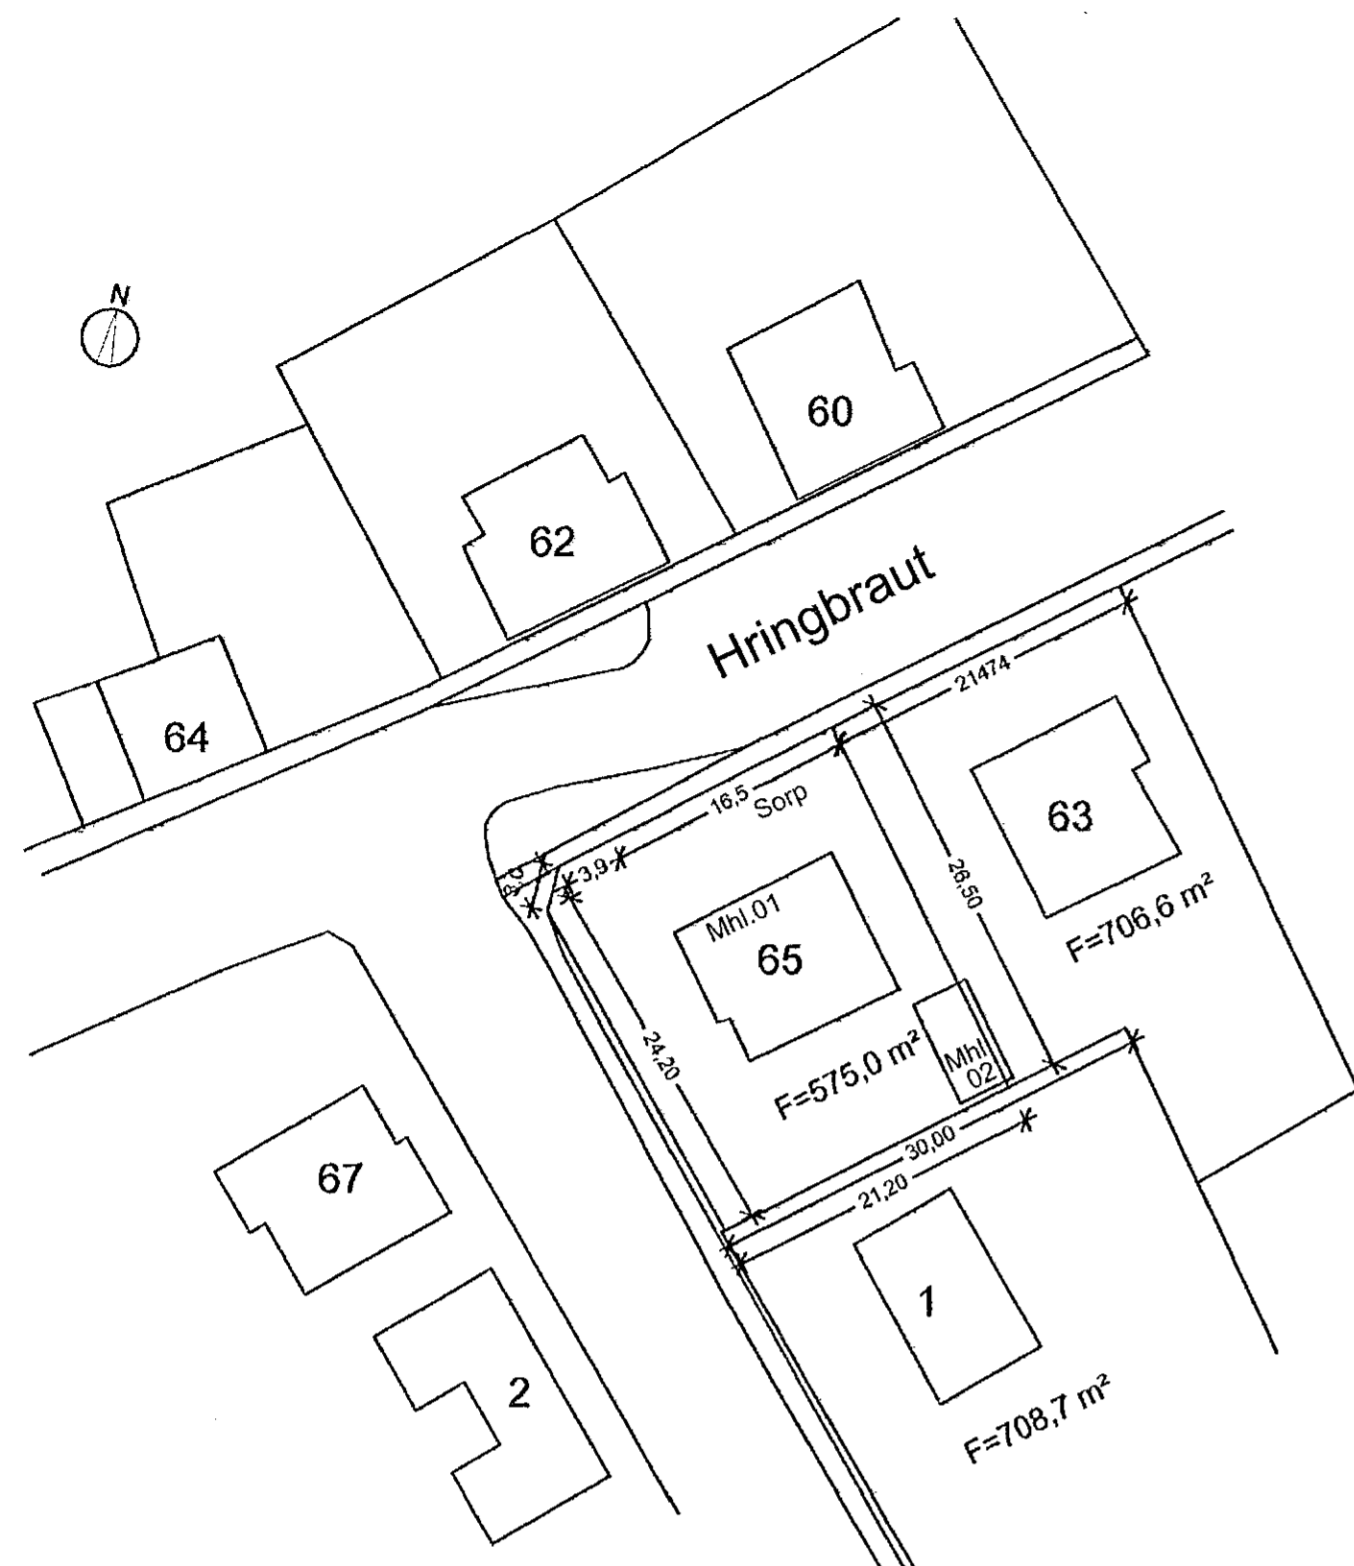


AFSTÖÐUMYND
1:500

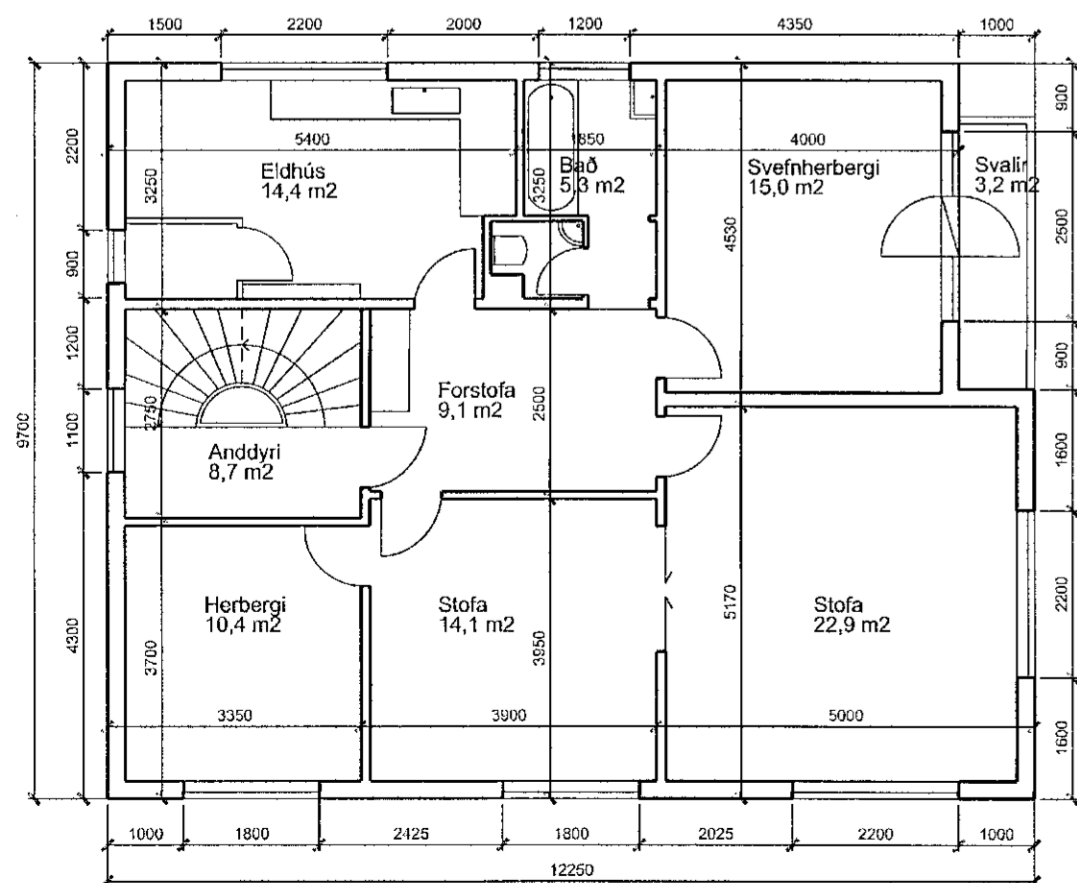

GRUNNMYND 2. HÆÐ - fyrir breytingu
1:100

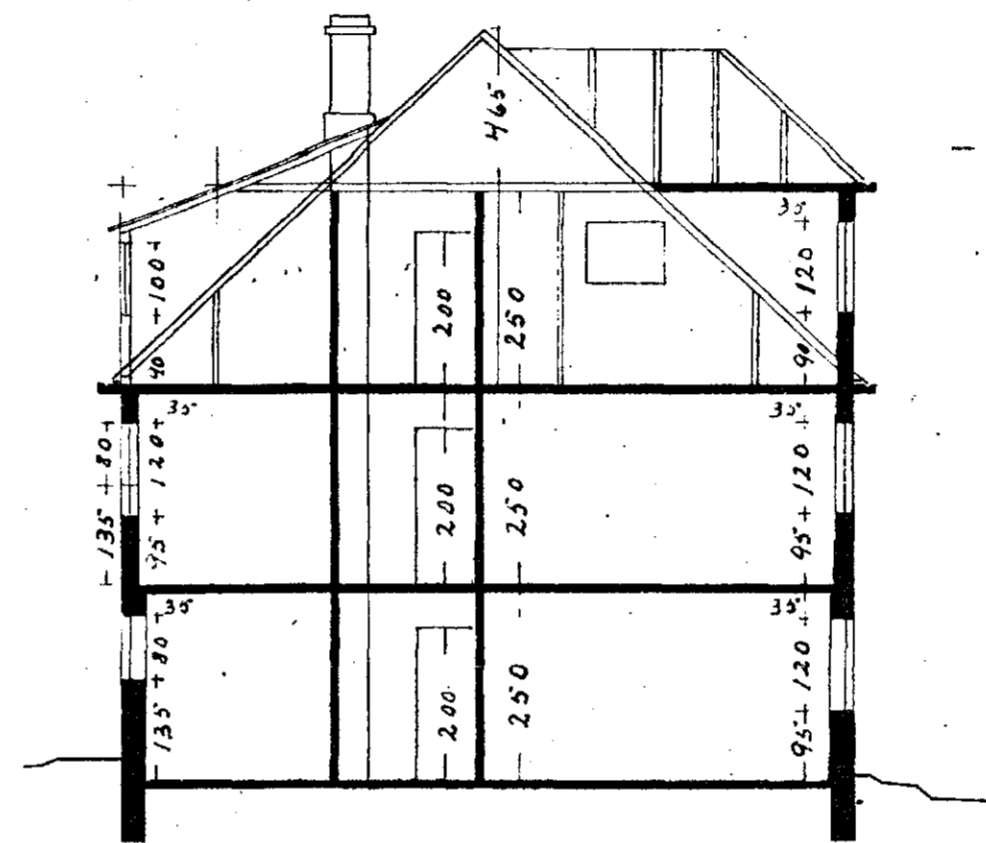

SKURÐMYND
1:100

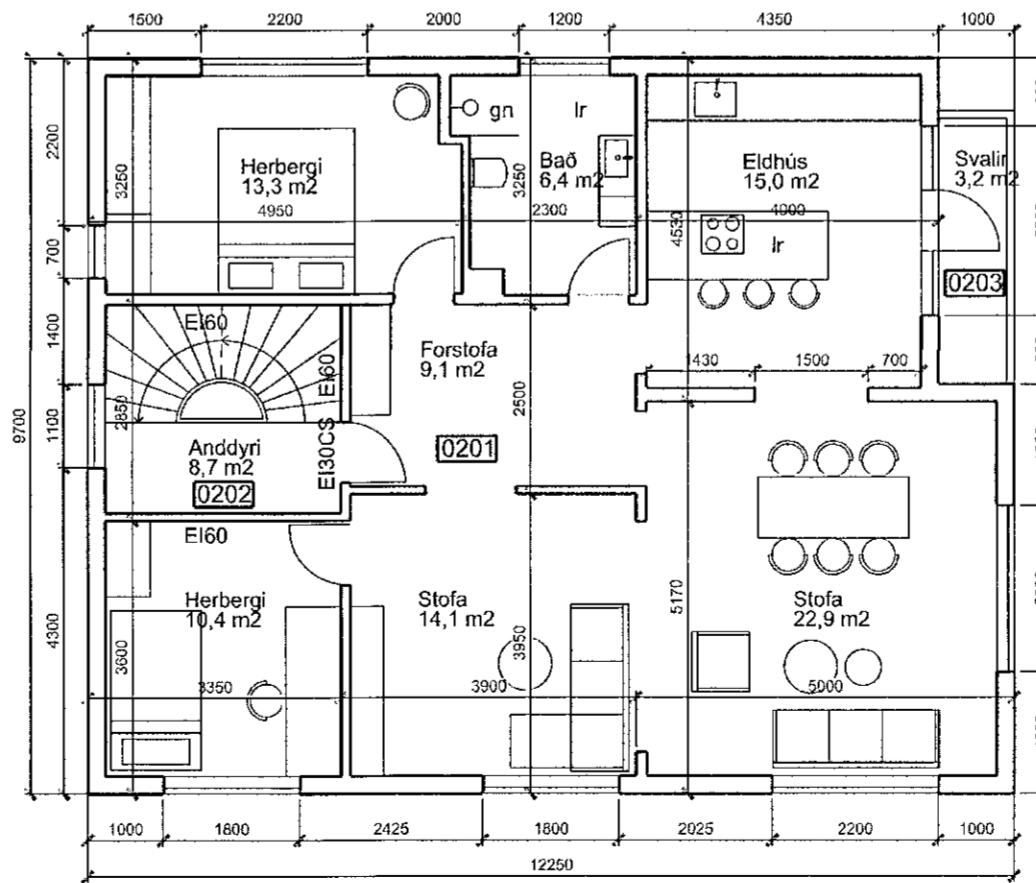

GRUNNMYND 2. HÆÐ - eftir breytingu
1:100

LÝSING

Hringbraut 65, 220 Hafnarfirði.
Landeignarnúmer 121083

Sótt er um leyfi fyrir eftirfarandi breytingum innanhúss á íbúð 2. hæðar:

- Eldhús fært þar sem áður var svefnherbergi og upprunalegu eldhúsi breytt í herbergi. Lagnir tengjast þeim sem nú þegar eru til staðar í baðherbergi. Loftræsing eldhúss og baðherbergi skv. reglugerð.
- Nýtt tvífalt dyraop í vegg milli nýja eldhússins og stofu. Umsögn burðarþolshönnuðar vegna þessa fylgir með umsókn.
- Stækkun á núverandi baðherbergi, léttur veggur færður innar í aðliggjandi herbergi (þar sem áður var eldhús).

Lögð er fram umsögn burðarþolshönnuðar ásamt samþykki annarra eiganda í húsinu. Ekki er sótt um stækkun.

Stærðir eru óbreyttar.

Uppdrættir eru byggðir á teikningum Kristins Georgssonar frá 1946.

ATH! ÖLL MÁL SKULU TEKIN Á STAÐNUM.

Endurskoðun:	Dags:	Teikn:	Yfir.:
D:			
C:			
B:			
A: breytt skv. athugas. SJ	08/05'21	MS	
Hringbraut 65 220 Hafnarfirði			
LANDNÚMÉR:	121083		
VERKKAUPI:	Steinn Arnar Jóhannesson		
KENNITALA:	230163-4059		
EFNI:	AFSTÖÐUMYND, SKURÐMYND, GRUNNMYND		
MÆLIKVARÐI:	1: 500, 1:100		
FRUMSTÆRD BLADS:	A2		
TEIKNÆÐ:	MS	VERKNR:	H65
YFIRFARID:		TEIKN. NR:	101
DAGSETNING ÚTGÁFU:	10.03.2021	ENDURSK.:	

SAS
12.05.2021

VA ARKITEKTAR
 borgartún 6
 105 reykjavík
 kt: 450400-3510
 sími: 530 6990
 fax: 530 6991
 va@vaarkitektar.is
 www.vaarkitektar.is
 ÚTGEFANDI: Magdalena Sigurðardóttir KT: 2604852459

Teikning þessi er gefin út af undirrituðum fyrir hönd eiganda höfundaréttar, VA Arkitektar ehf. Teikninguna má ekki afrita með neinum hætti, að hluta til eða í heild án skriflegs leyfis höfundar.