



Húsið Suðurgata nr. 73b / Hringbraut 66.

Breyting
Mál l: 100


Samþykkt á fundi bygginga-
nefndar, þ. 4.18. 1993
BYGGINGAVALTRÚMNI
Í HAFNARFIRÐI
Sigríður Halldóttir

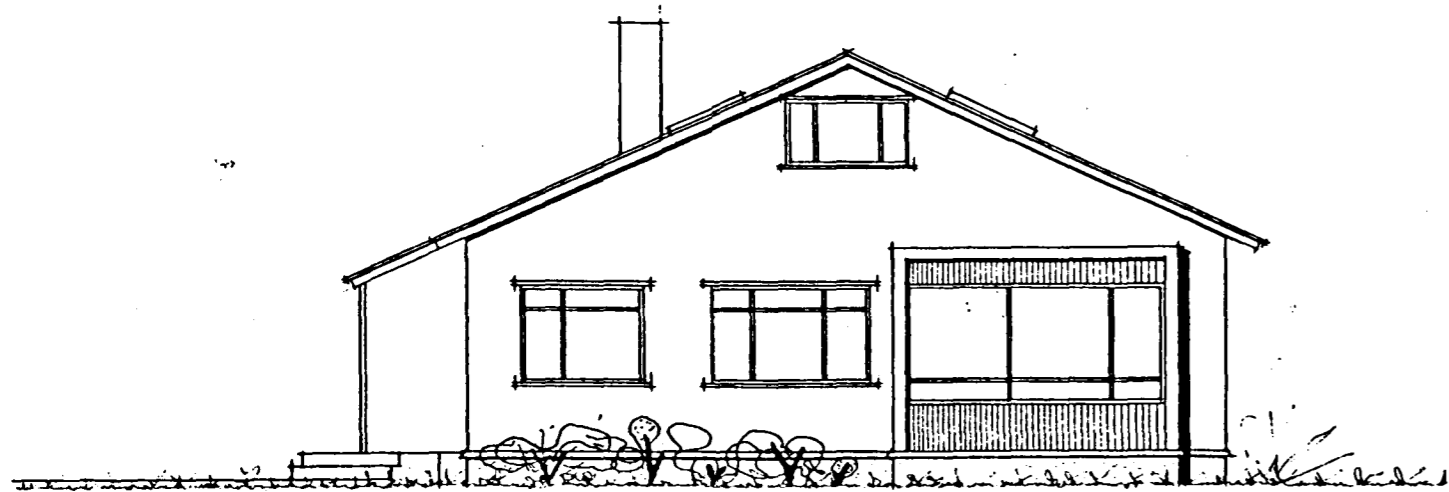


Norð-vestur

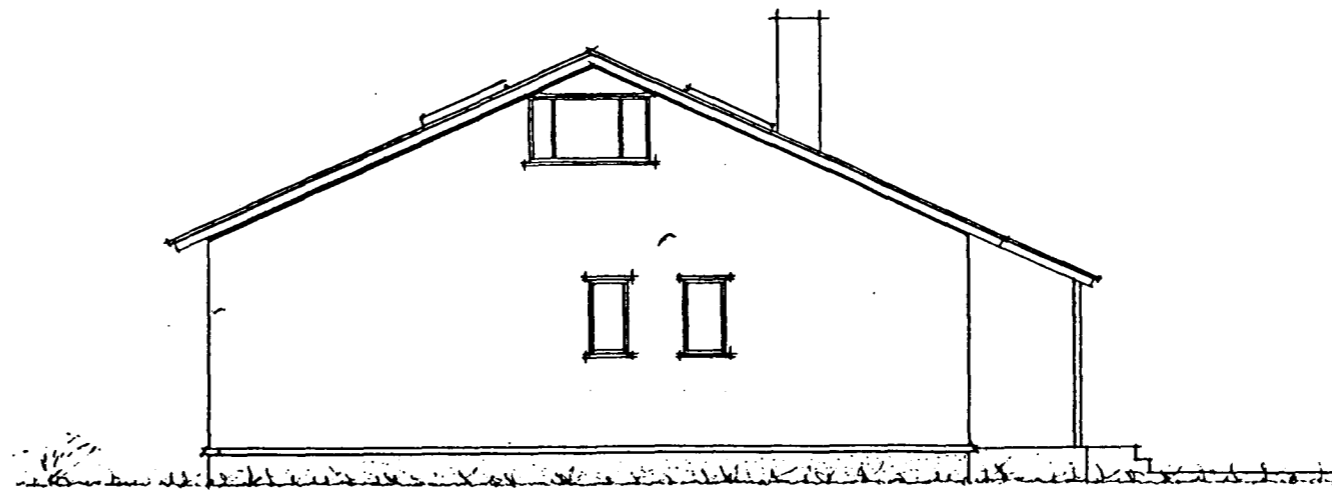


Suð-áustur

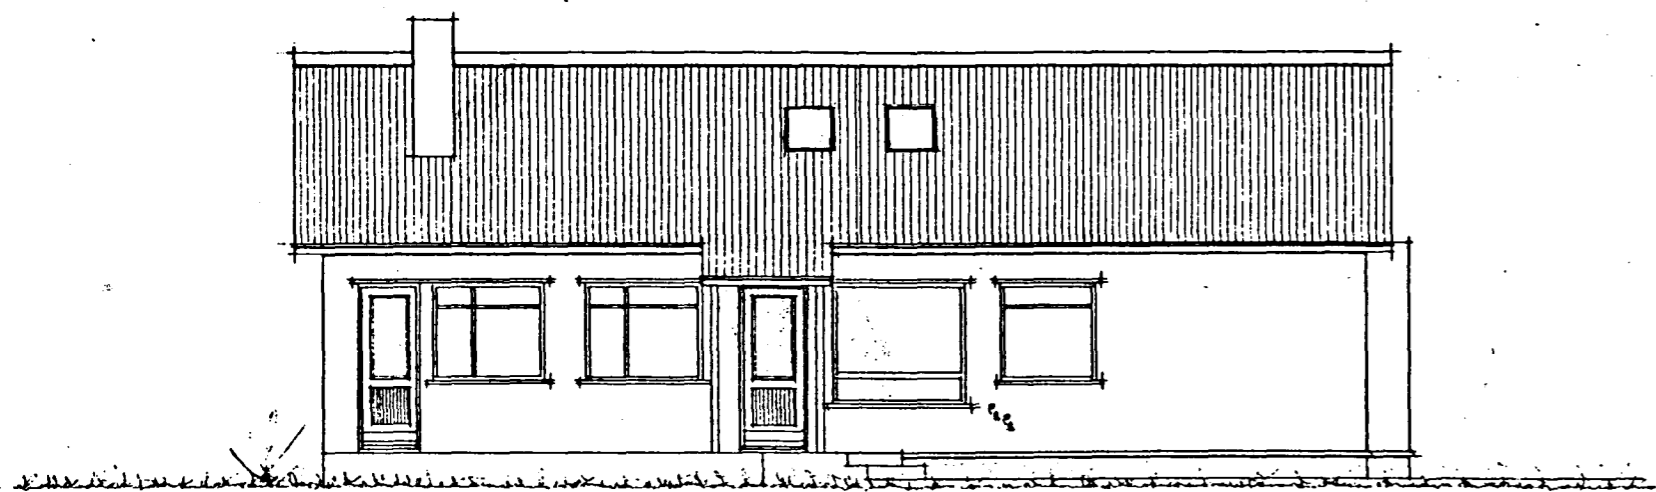


Norð-áustur

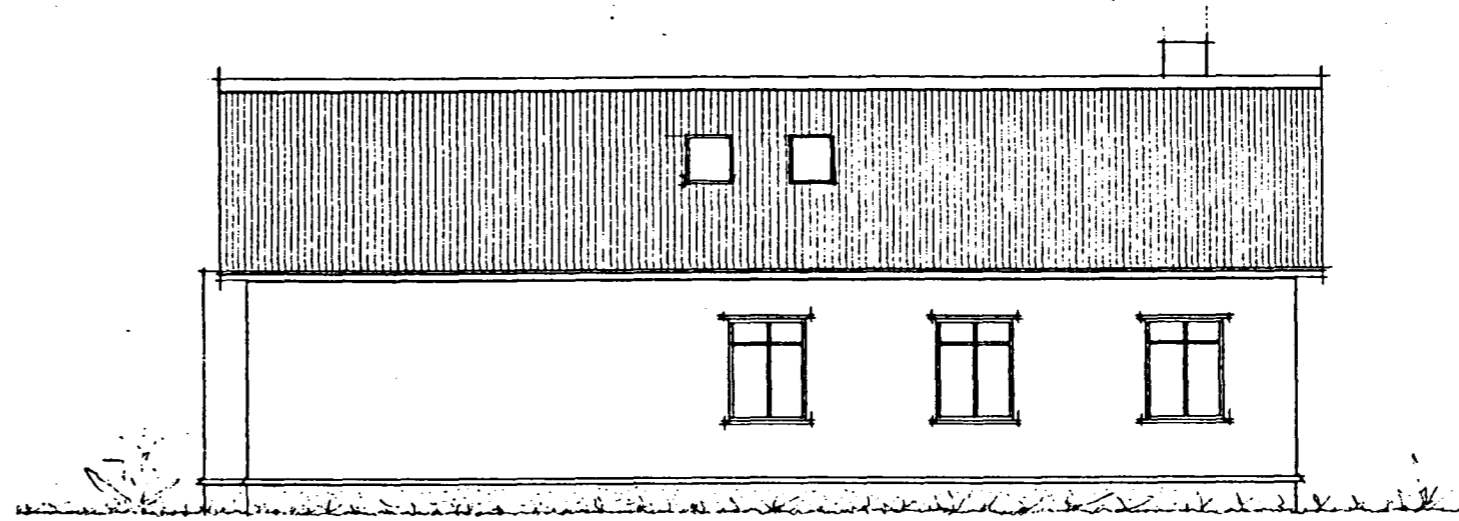


Suð-vestur

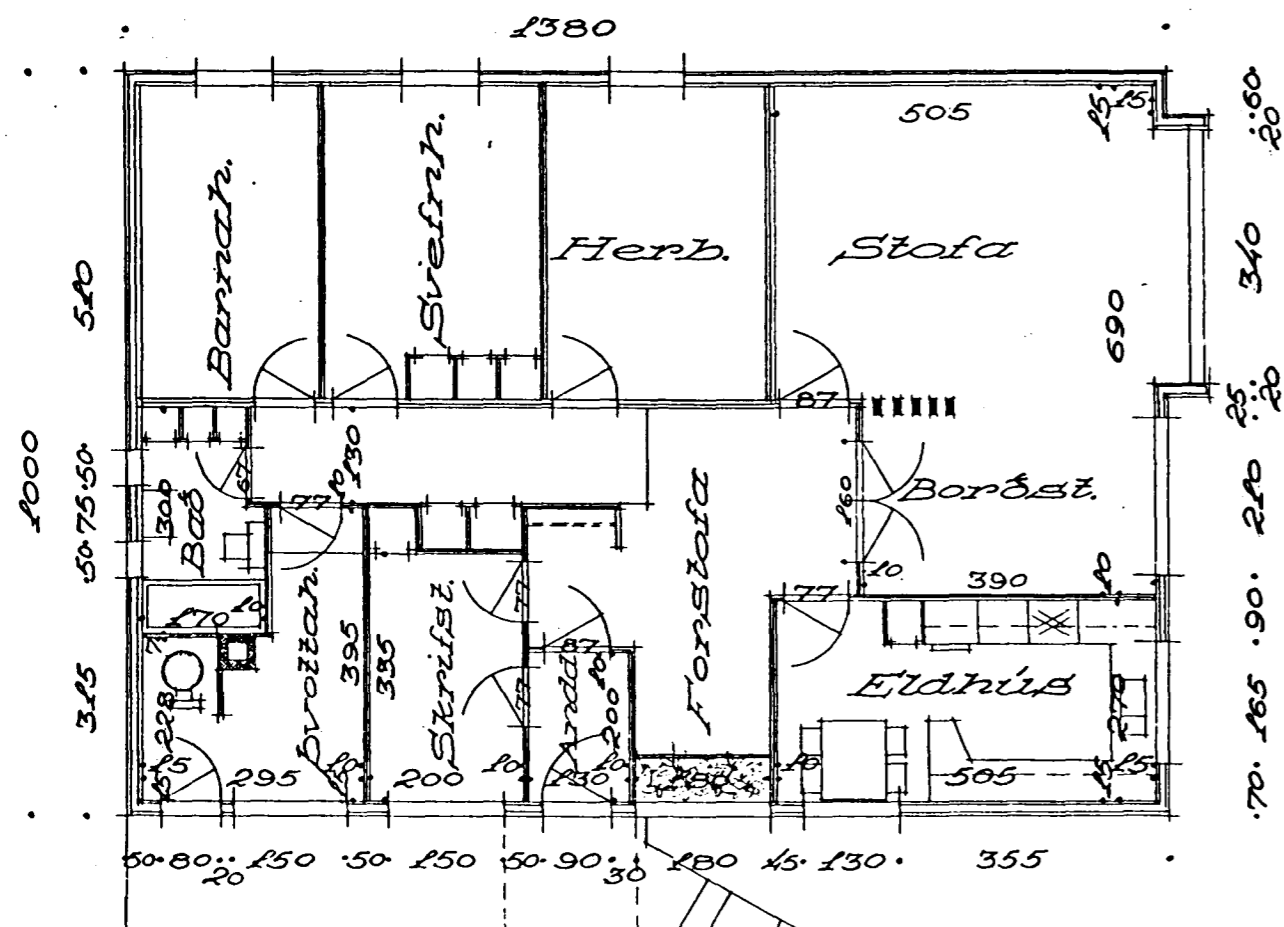

Grunnmynd

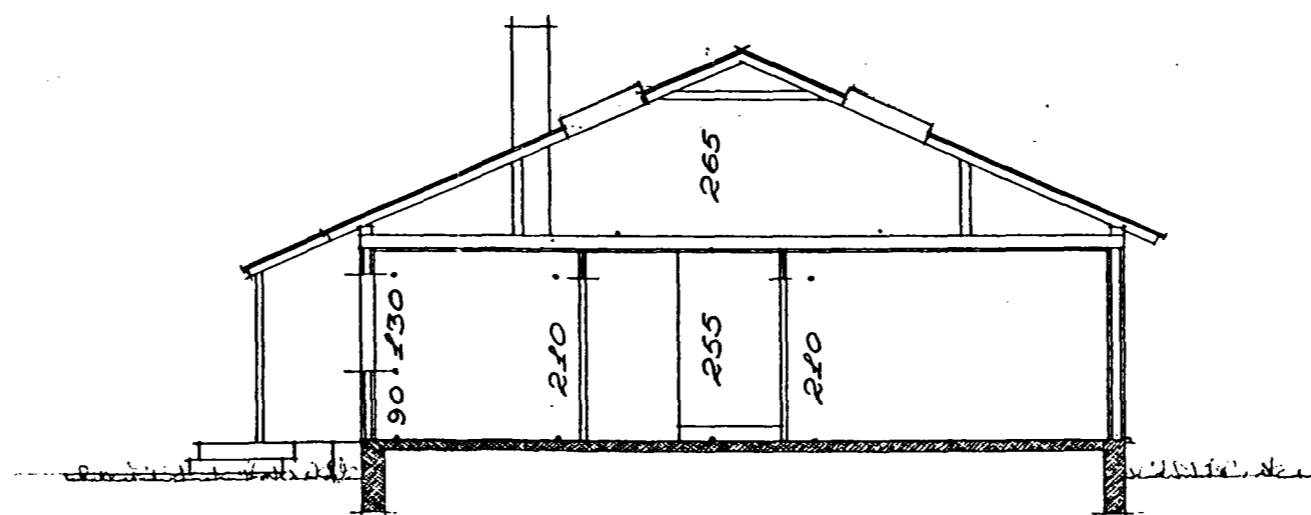

Sneiðing

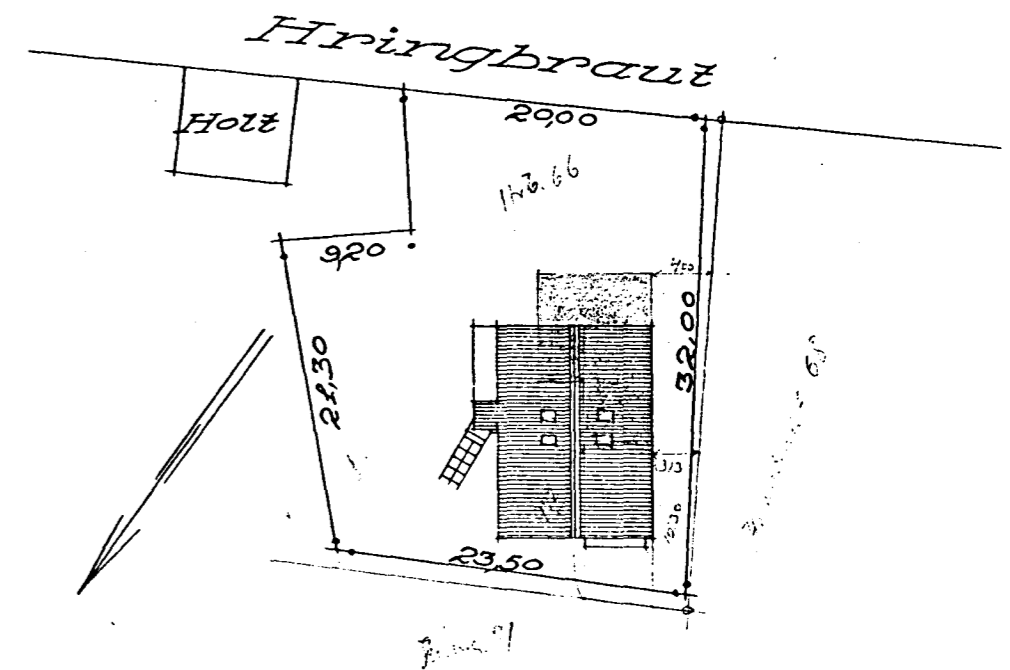

Afstöðumynd 1:500

Breyting 28. júlí 1993.
Bætt við 4 þakgluggum af Velux gerð 66 x 118 cm.

Sveinn Ingoeysson F.V.F.I.

Hafnarfirði 25-9-1957
Stefán Sigurberntsson