


Hringbraut nr. 67 Hafnarfirði

Mál: 1=100

Samþykkt á fundi byggingar-
ráðs nr. 09/09 1991
BYGGINGA-FULLTRÚINN
I HAFNARFIRÐI
Sigrún Hall


Ónefnd gata

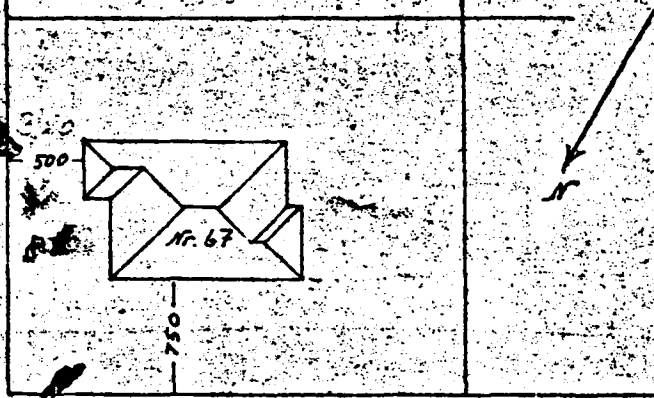


Hringbraut

Afstöðumynd: 1=500

rhlið.

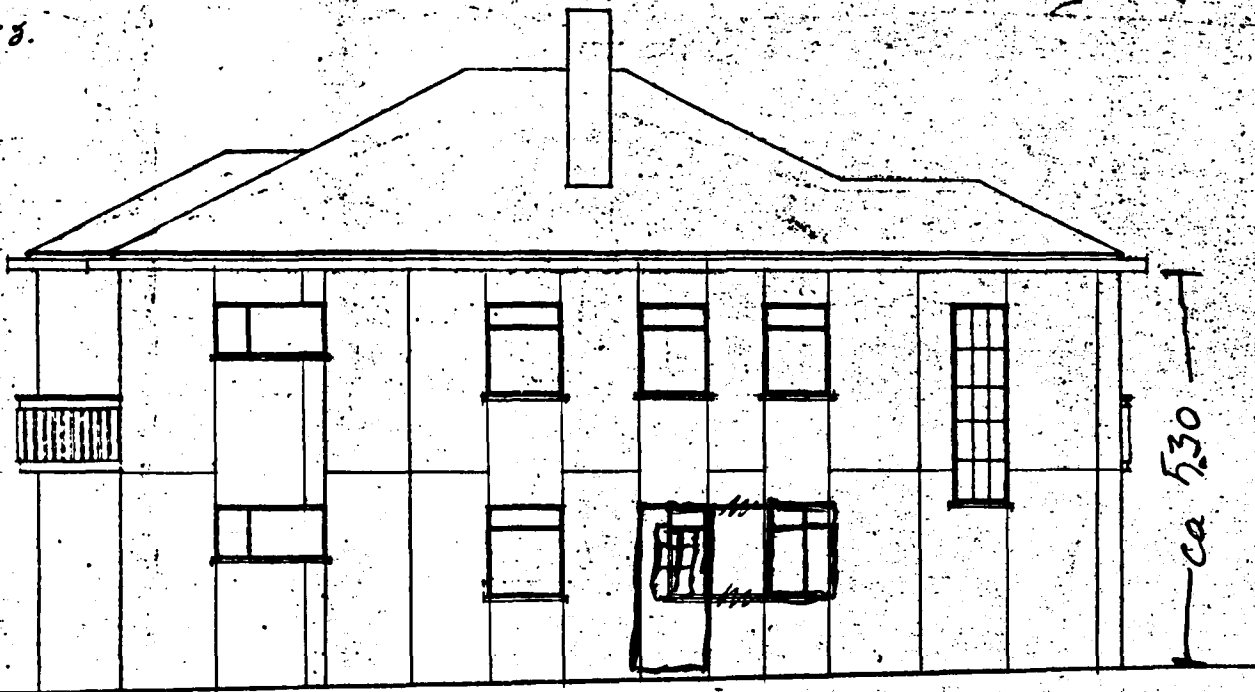


Suðurhlíð.

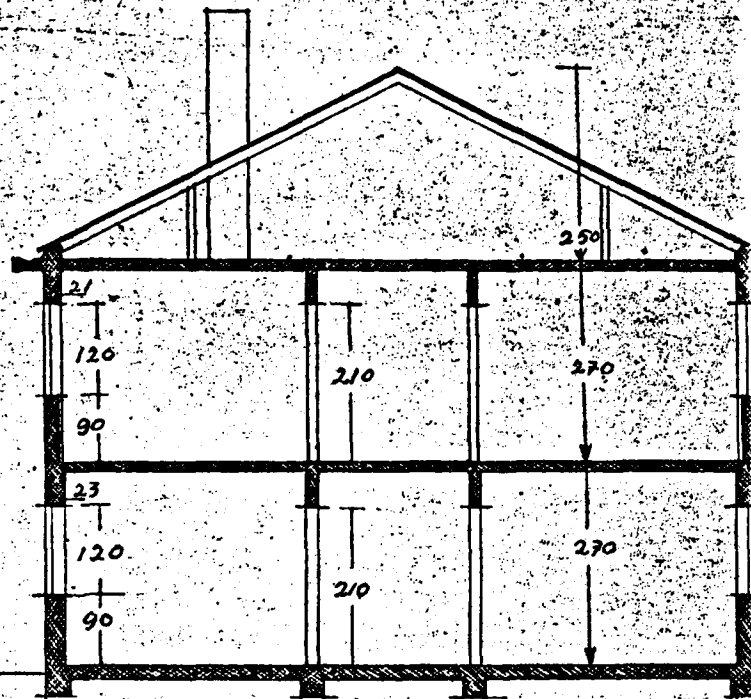

Snæðing.

100 m²

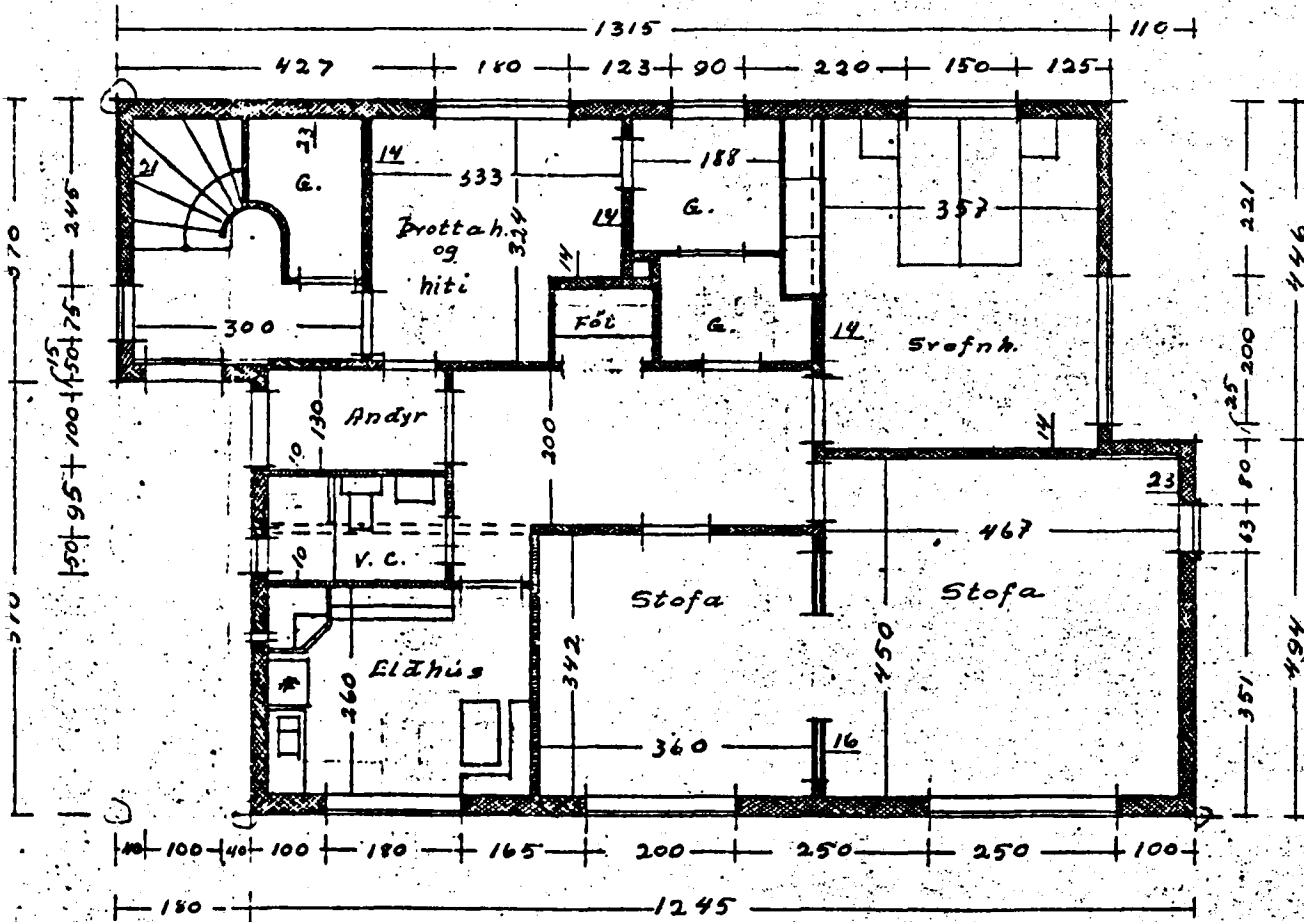

1. hæð.

Hvít Steniklæðing

Reykjavík, 7. júní 1991

Þóður Jónsson