


HRINGBRAUT NR. 68 HAFNARFIRÐI




Samþykkt þann

16 APR. 1996


Byggingatútrúnn / Hafnarfró
Erlendur Hjálmarsson

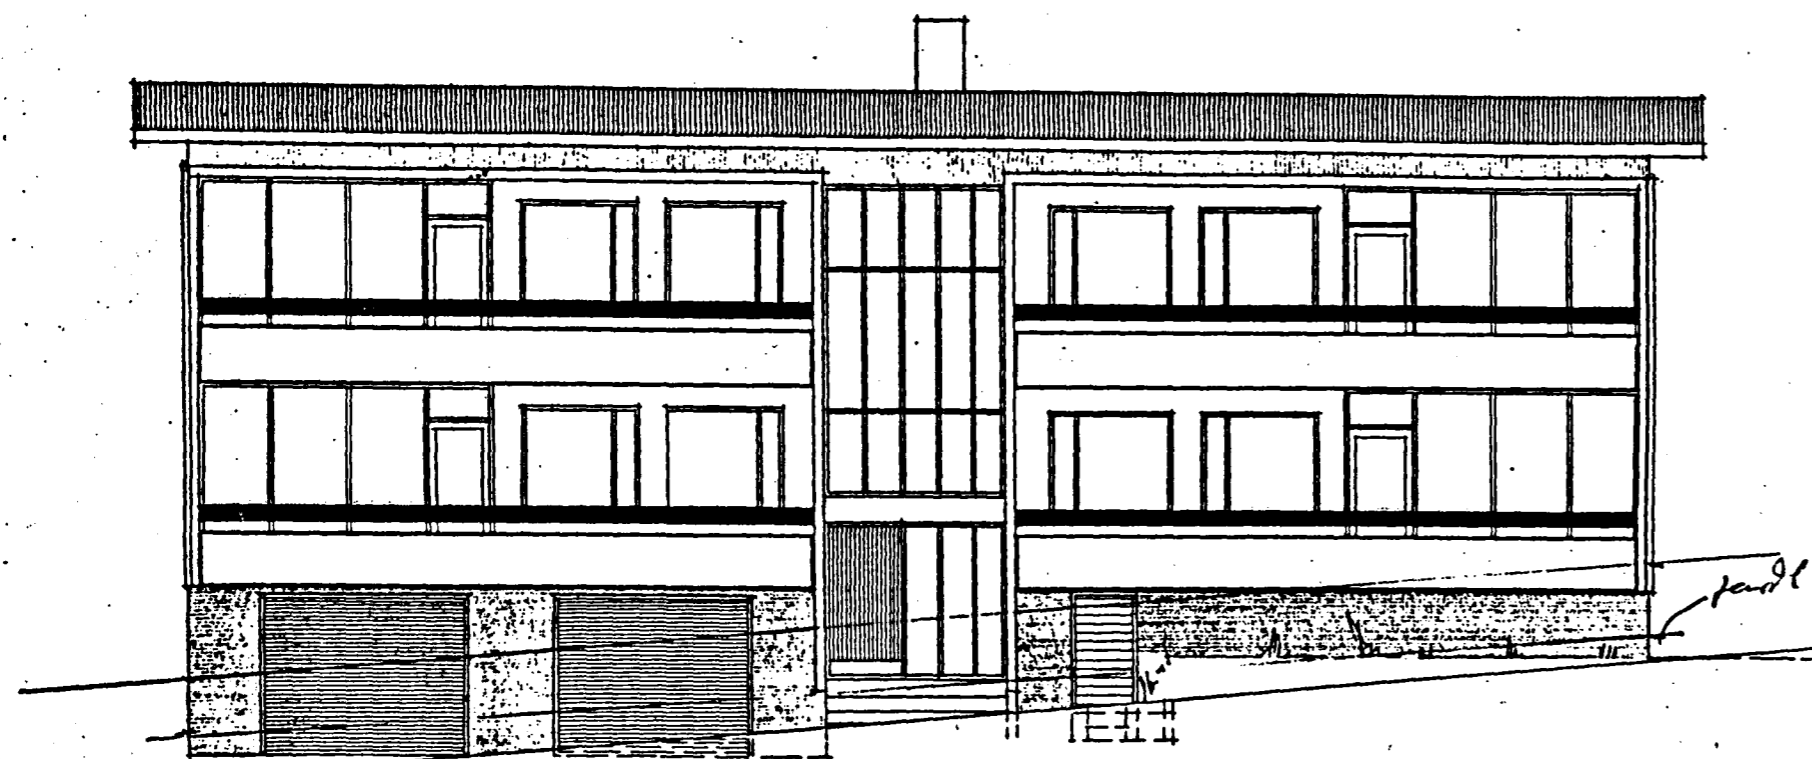


SUD-AUSTUR

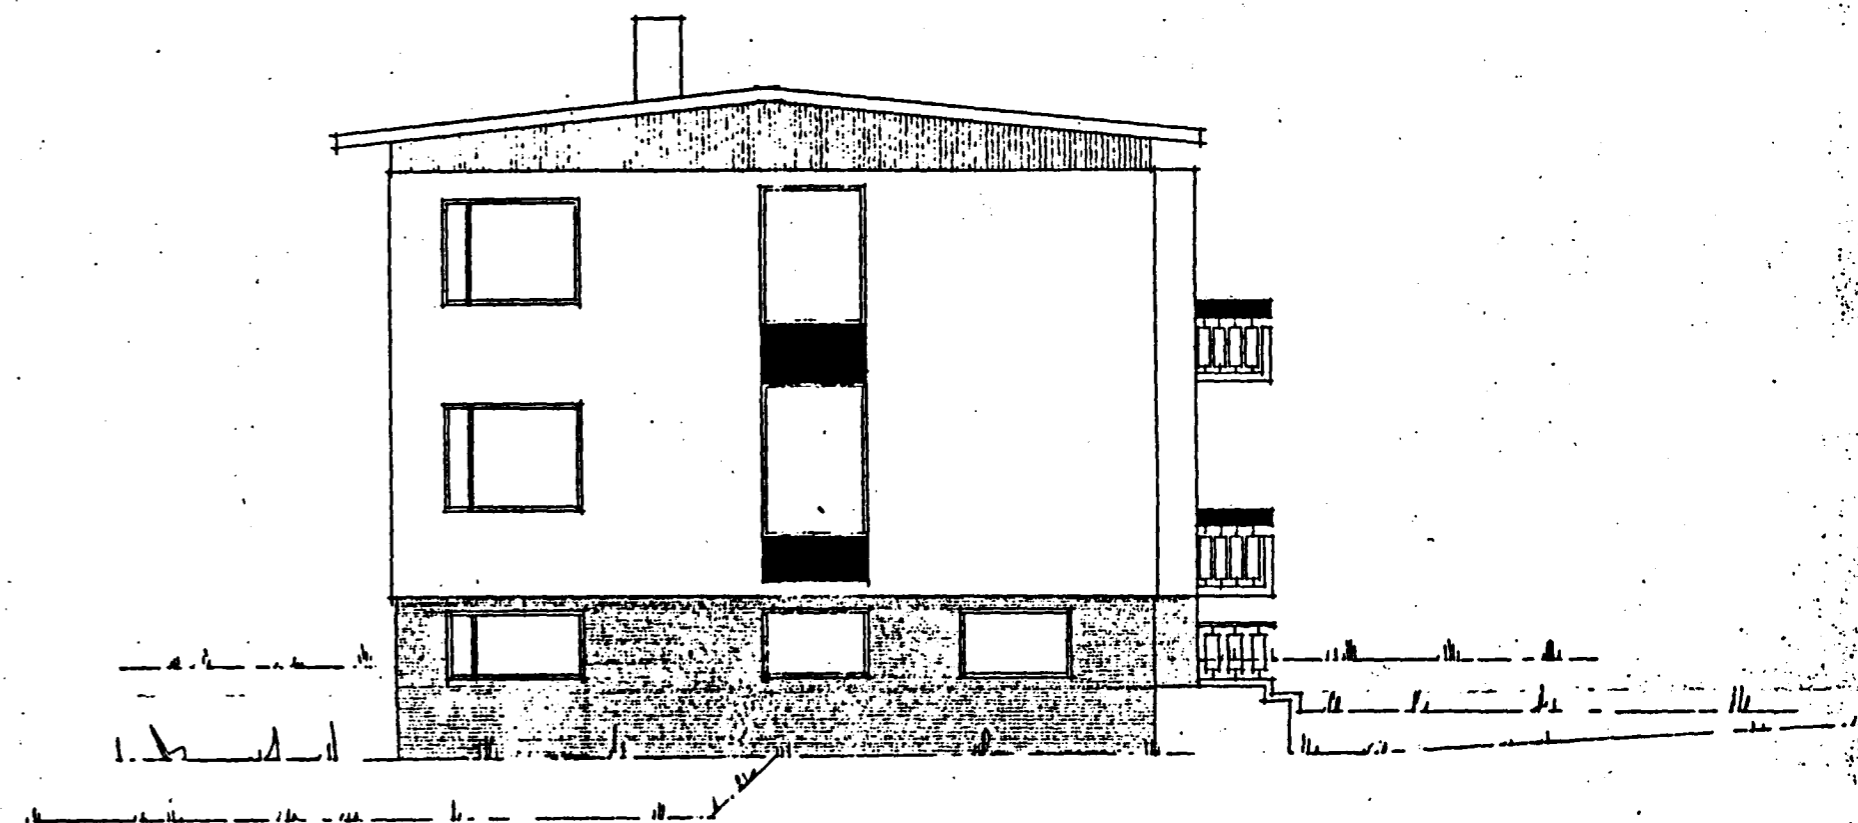

SUD-VESTUR

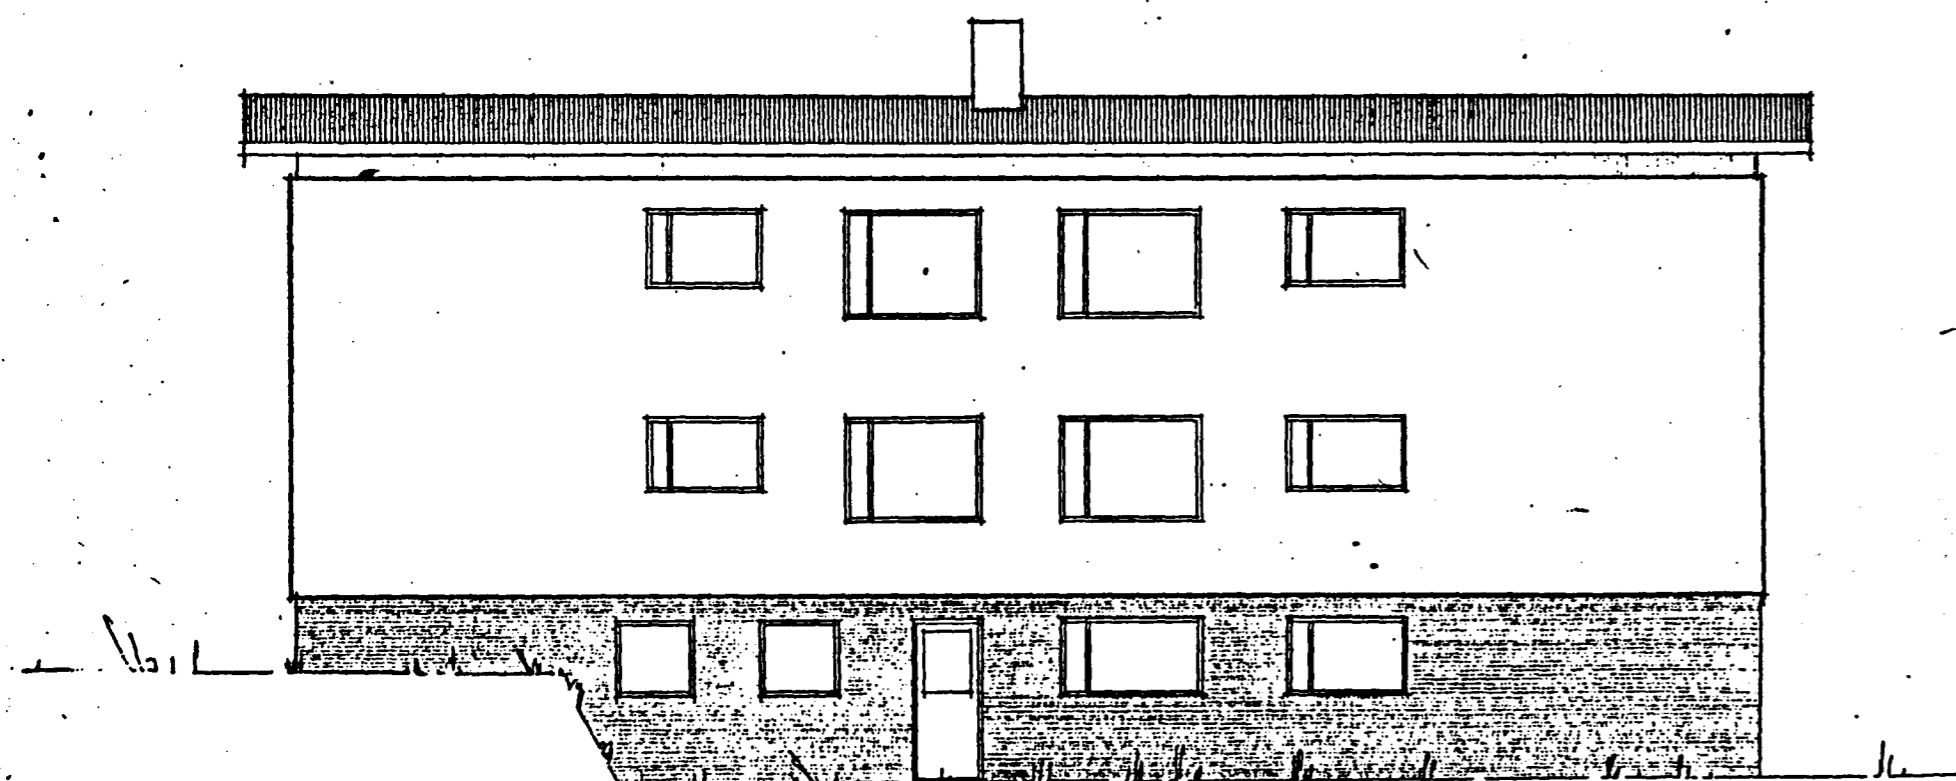

NORD-VESTUR

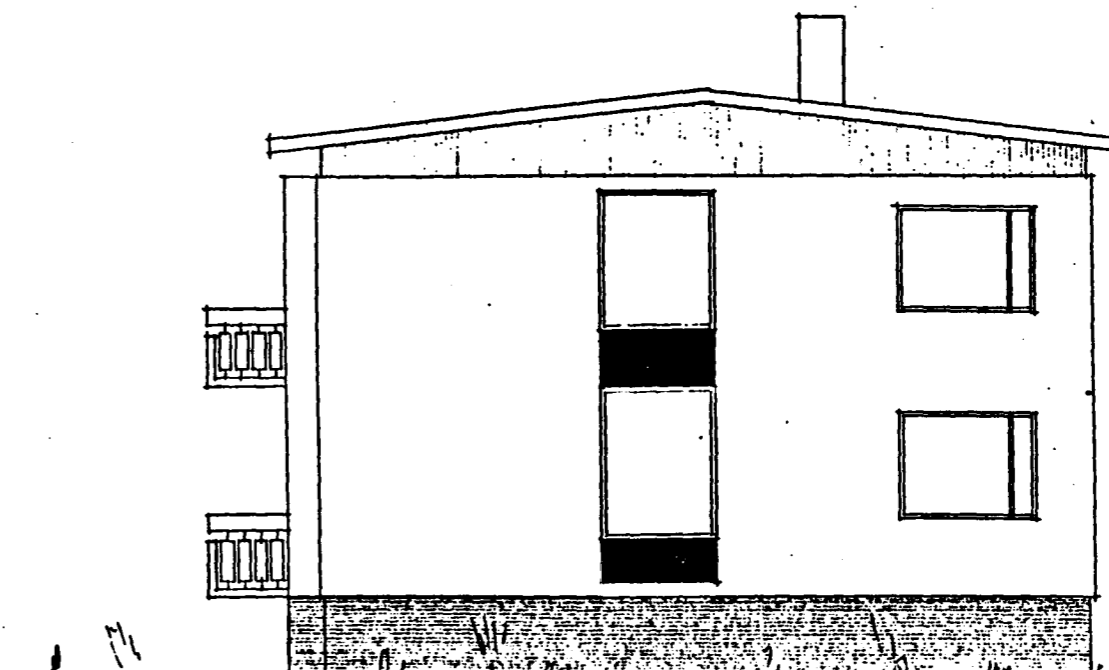

NORD-AUSTUR

HÚS TEIKNAD AF KJARTANI
SVEINSSYNI MARS 1968.
MKV. 1:100.

GLUGGUM BREYTT Í APRÍL 1996 SIGURÐUR ÞORVARDARSON BYGGINGAFRÆÐINGUR BFÍ. STRANDGÖTU 11 HAFNARFIRÐI SÍMI 565 15 10

Sigurður Þorvandarson

HRINGBRAUT 68 HAFNARFIRÐI.

12/14 96