


Byggingarfulltrúi
samþykkir erindið.

20 APR. 2005


Bent skal á að samþykki þessi veitur ekki virk-
lytt en eltri þinglögum eigin skipta til löngun-
innar og stöðing hennar hjá Efstu sammati tókunna
Byggingarfulltrúinn í Hafnarfirði
Fh. Kristján Þorárnsson




Norðvestur

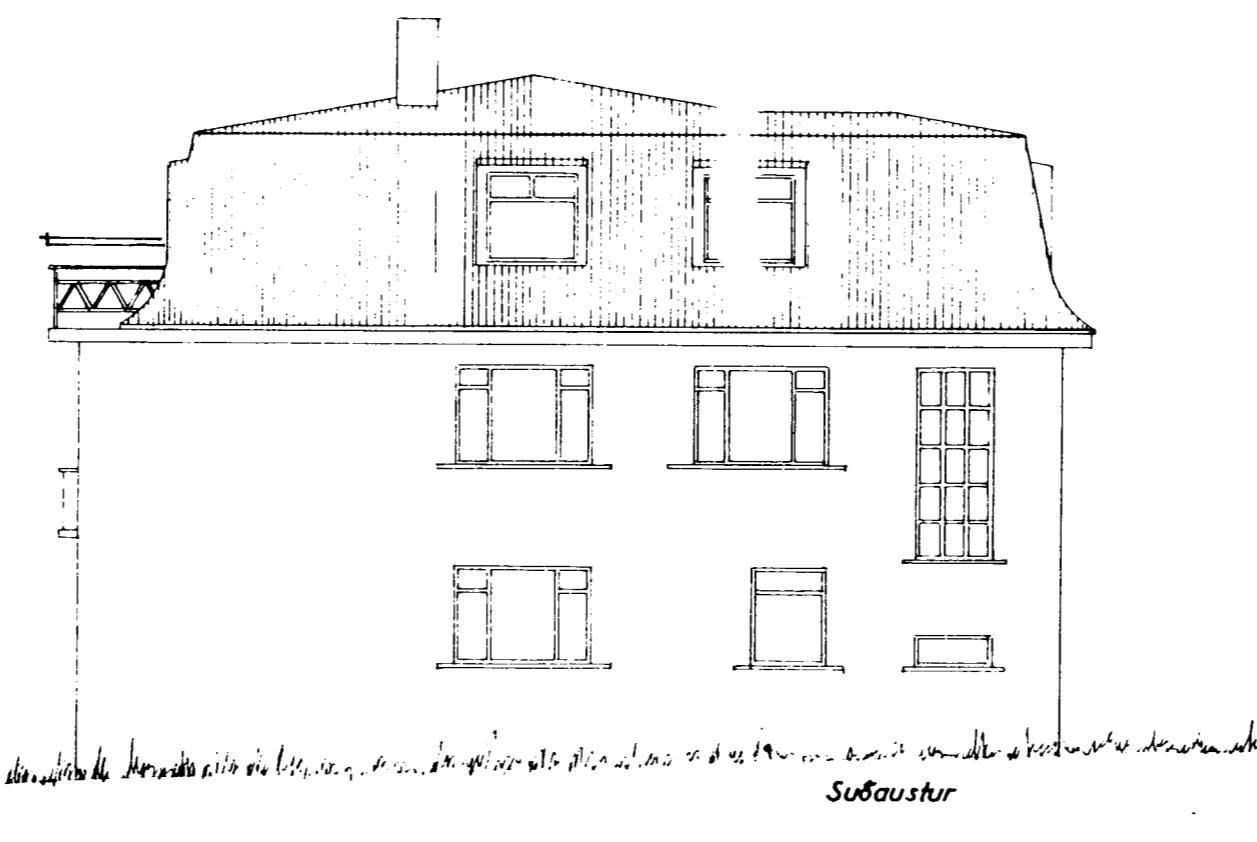


Suðaustur

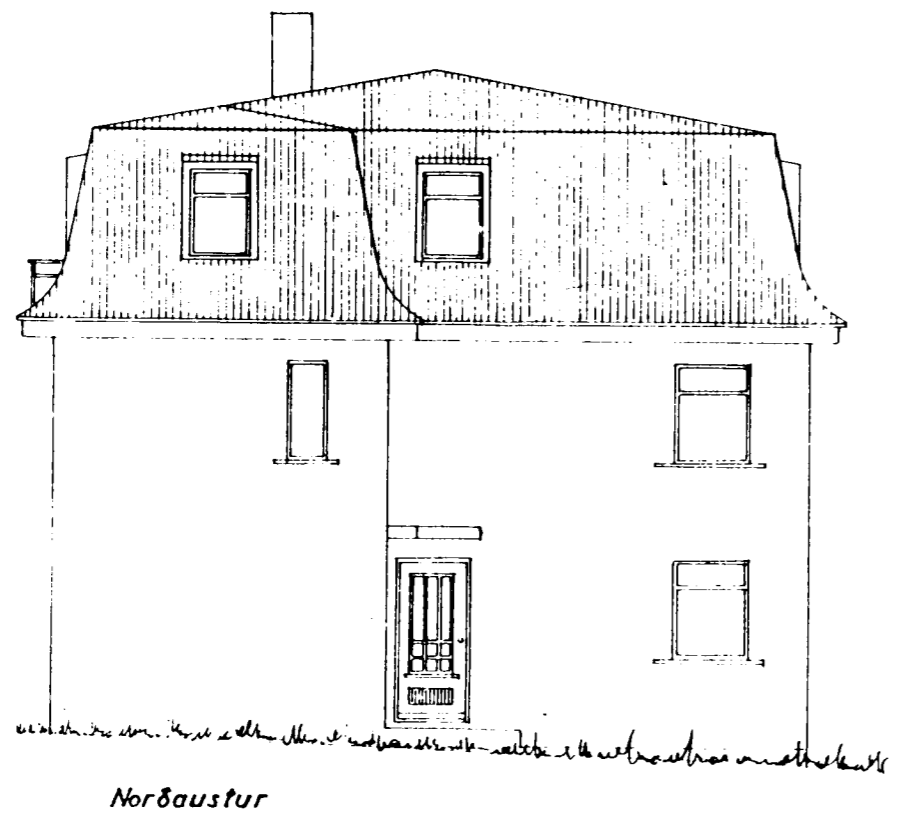


Norðaustur

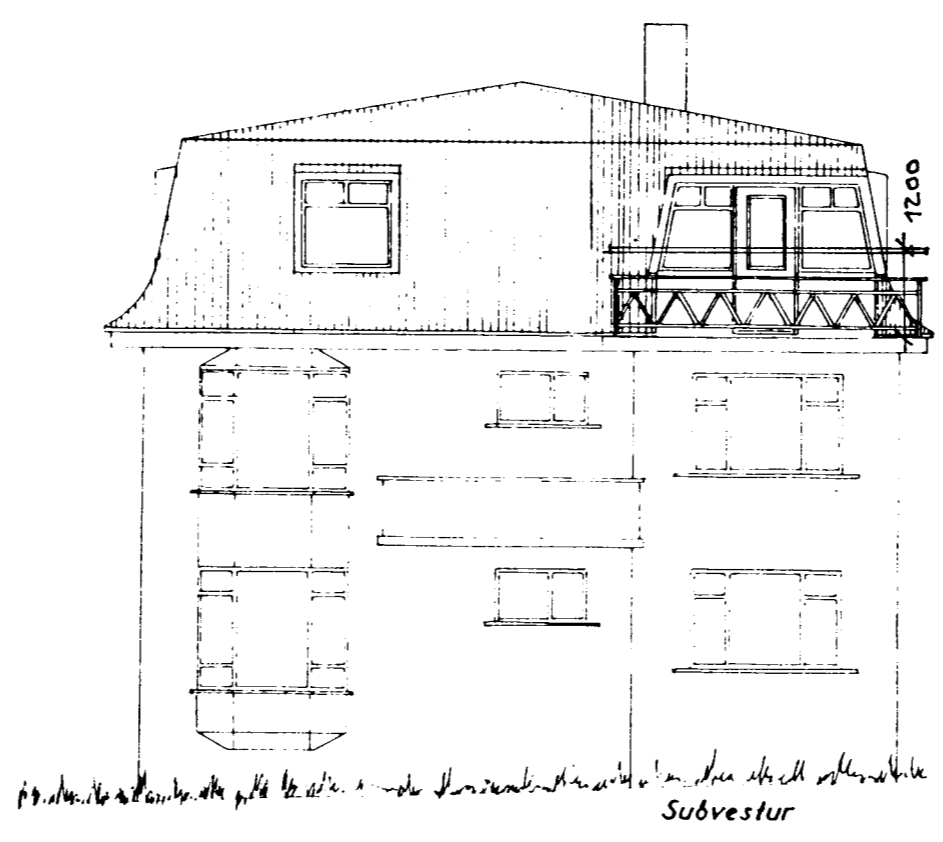

Subvestur

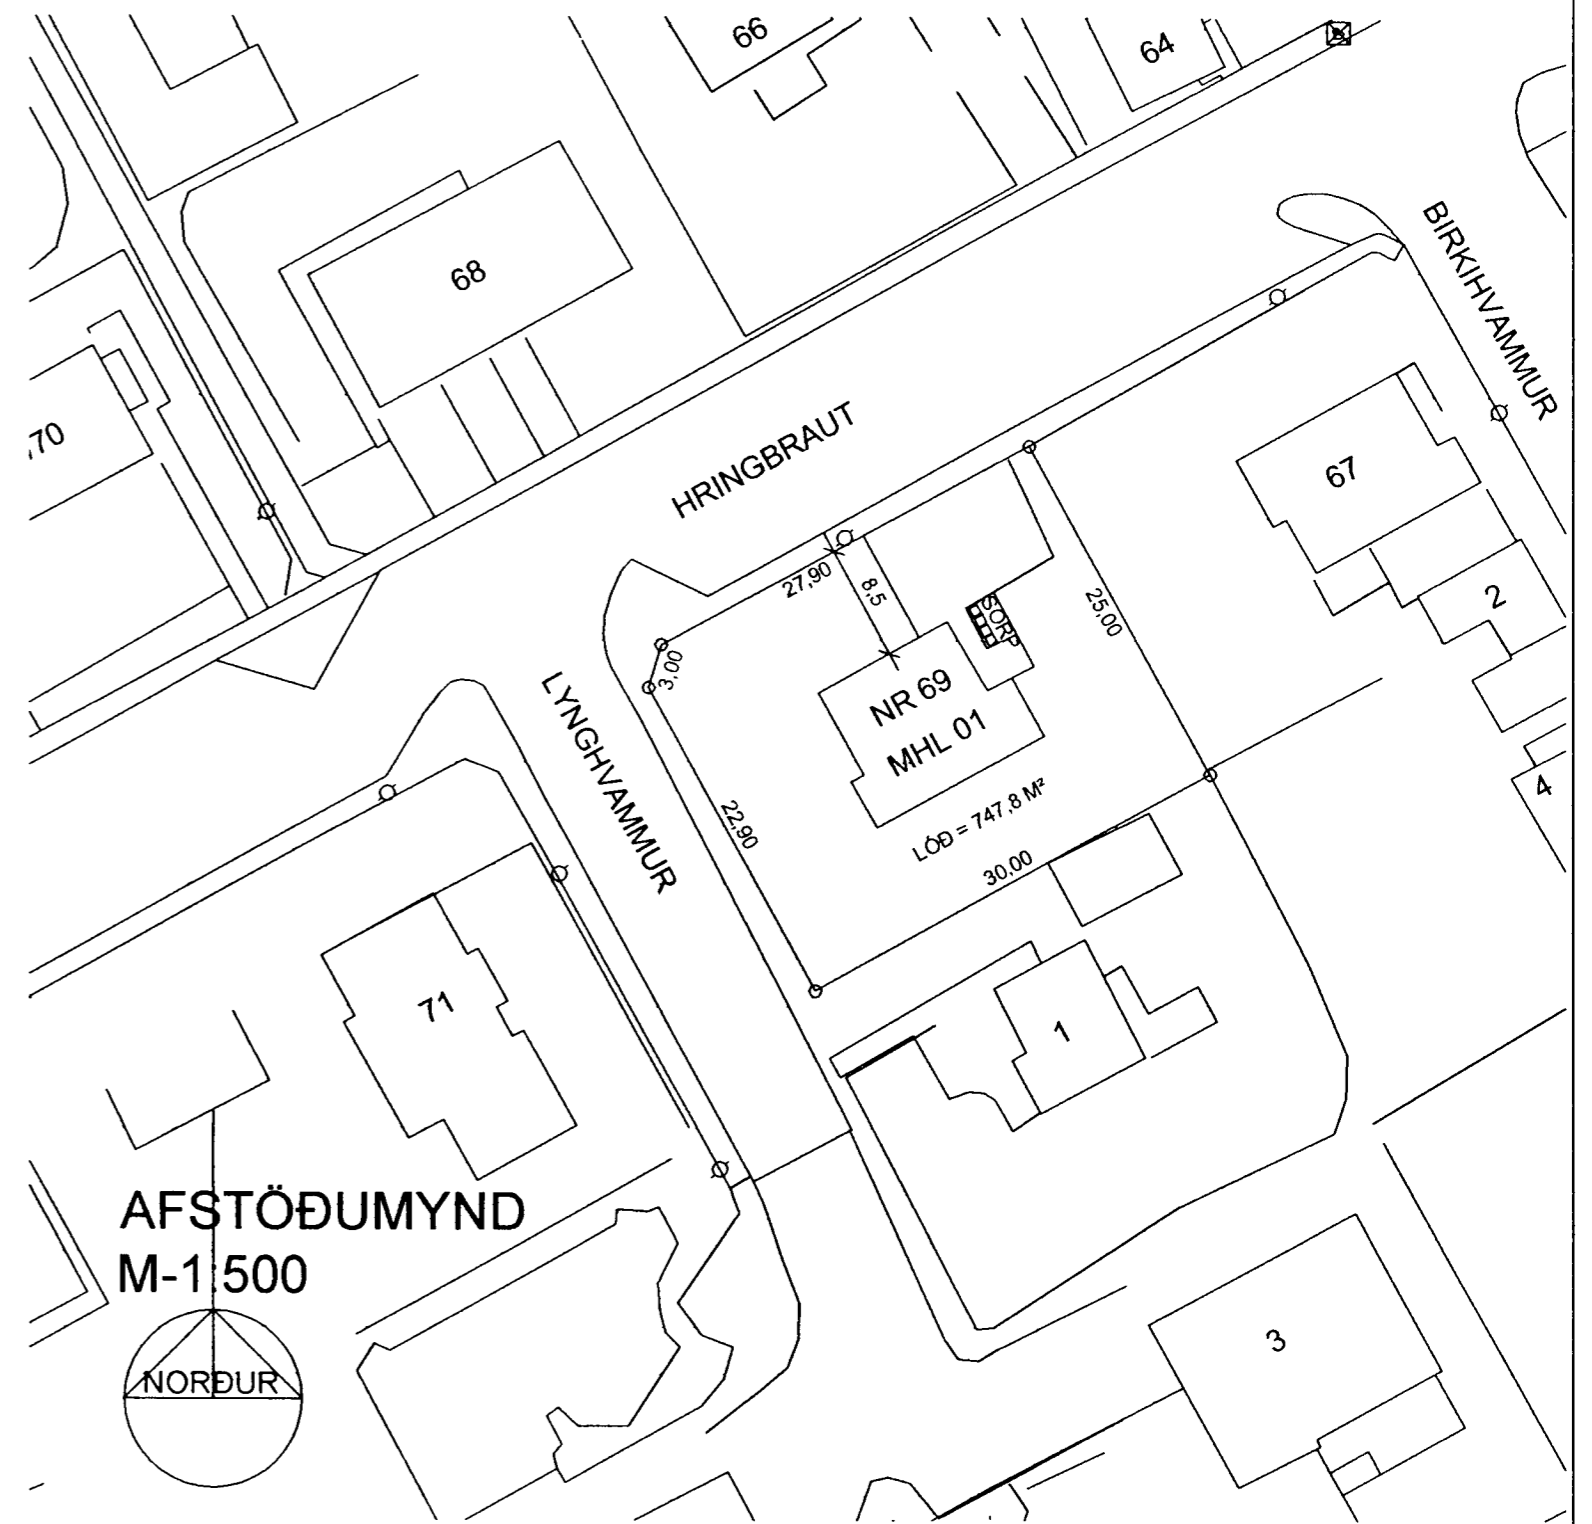

AFSTÖÐUMYND
M-1/500

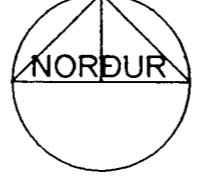

Guðni Aðalsteinsson

HRINGBRAUT 69, HAFNARFIRÐI BLO2

Upphaflega uppdrætti teiknaði Höskuldur Diðriksson í júní 1947. Breytta þakhæð, útlit og sneiðingu teiknaði Friðþjófur Sigurðsson í júlí 1957, samþ. í byggingarnefnd 18/7 1957. Reyndarteikningu dags 04.03.2005 vann Sigurbór Aðalsteinsson á þann hátt að teikna nýjar grunnmyndir hæða og nýja afstöðumynd. Sníð og útlit eru ljósrit af teikningum F. Sigurðs.



ÞRÍÐJA HÆÐIN, ARKITEKTAR – SIGURBÓR AÐALSTEINSSON FAI
REYNDARTEIKNING
ÚTLIT, AFSTÖÐUMYND

HANNAÐ: TEKNAÐ: SA DAGS: 04.03.2005 MKV: 1:100, 1:500 VERKNR: STRANDGÖTU 28 220 HAFNARFIRÐI
SIMI: 555 46 10 GSM 864 4168 KT: 250144-3939
NETFANG: si@slondia.is