

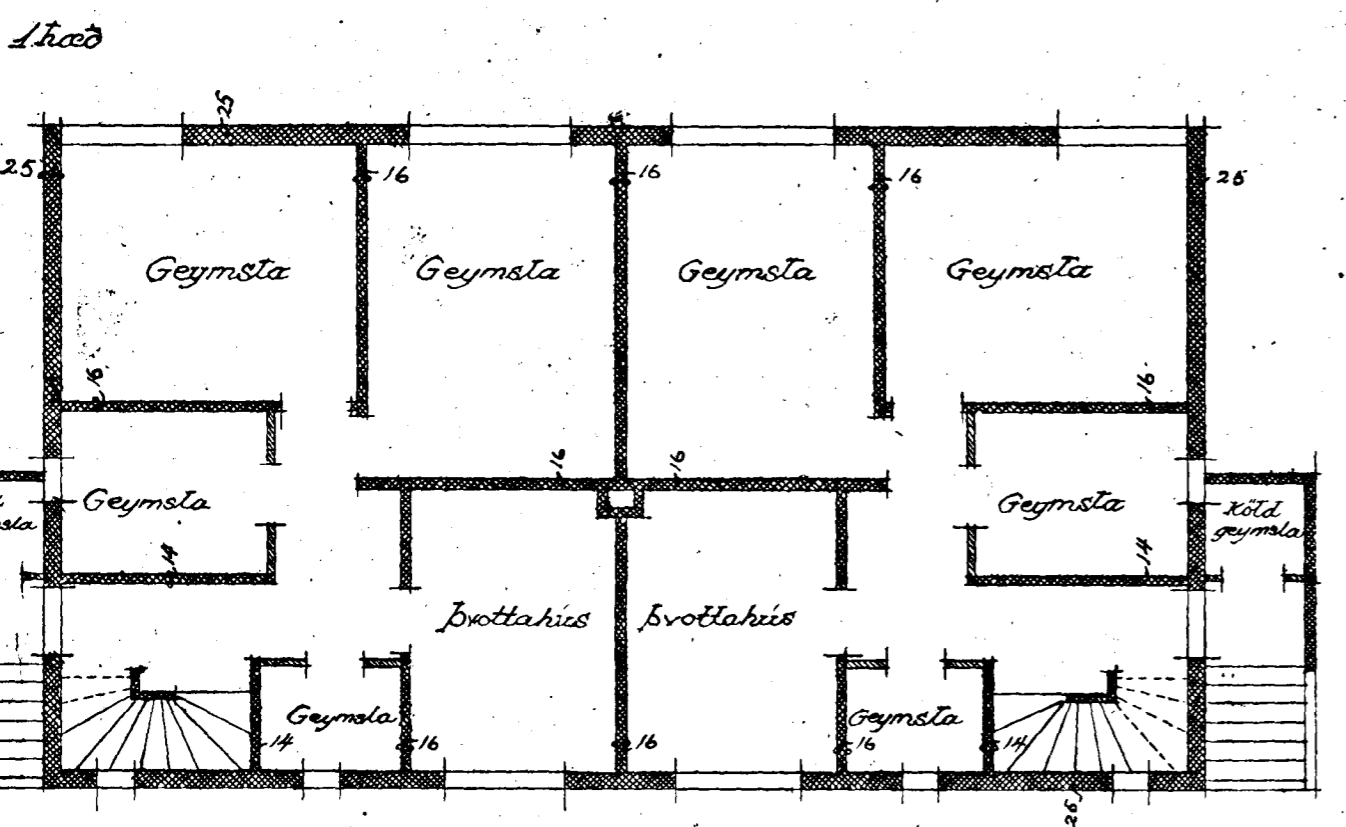
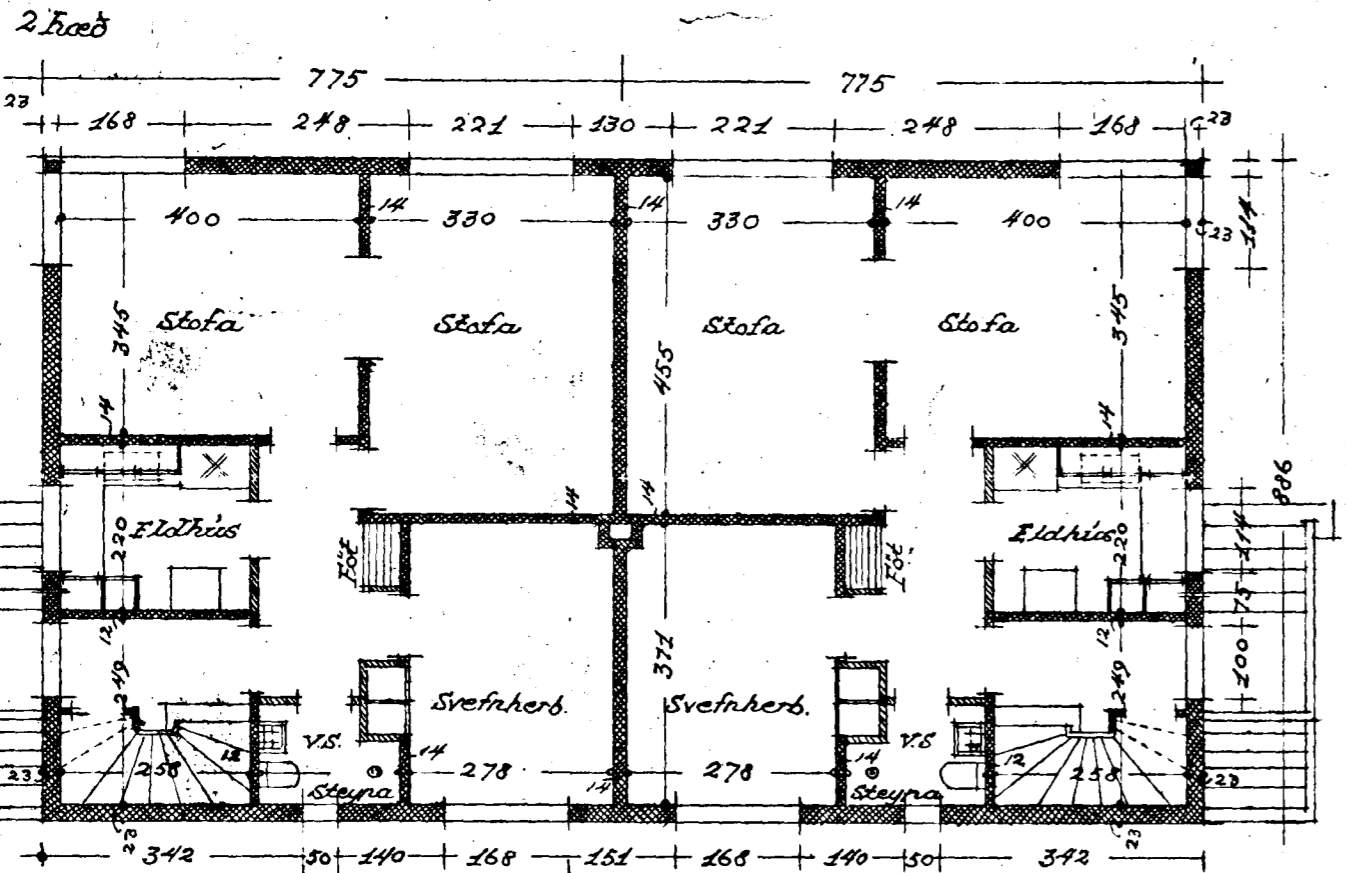
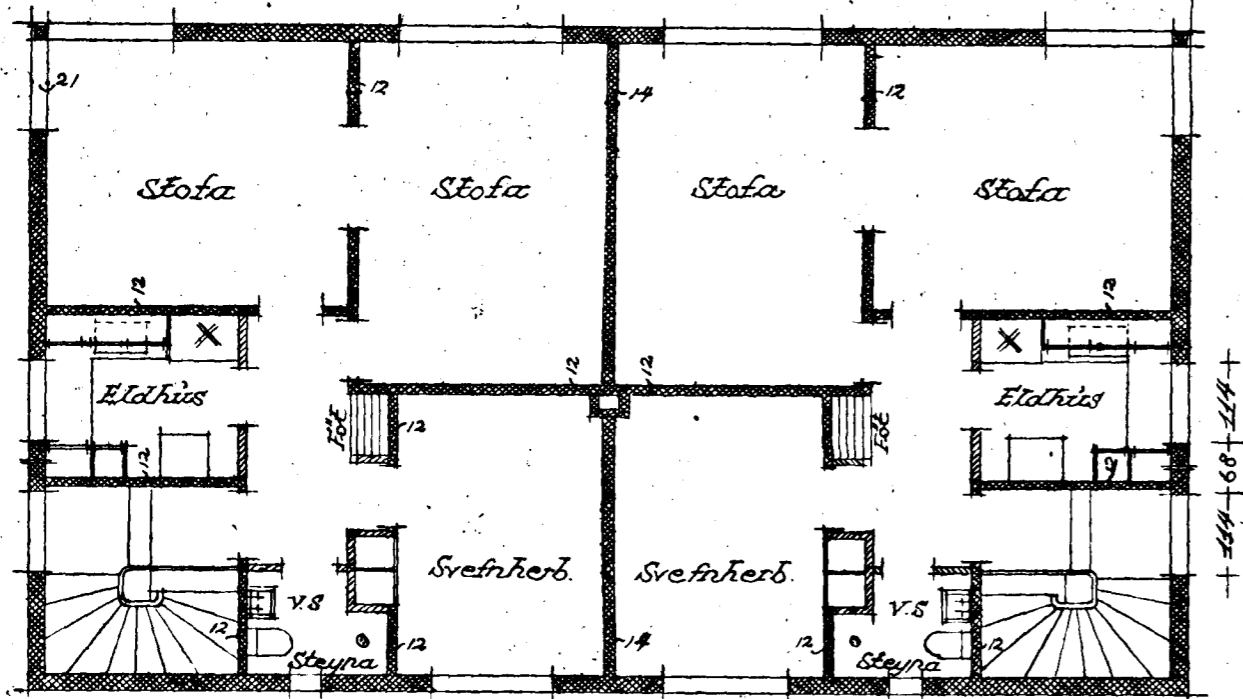
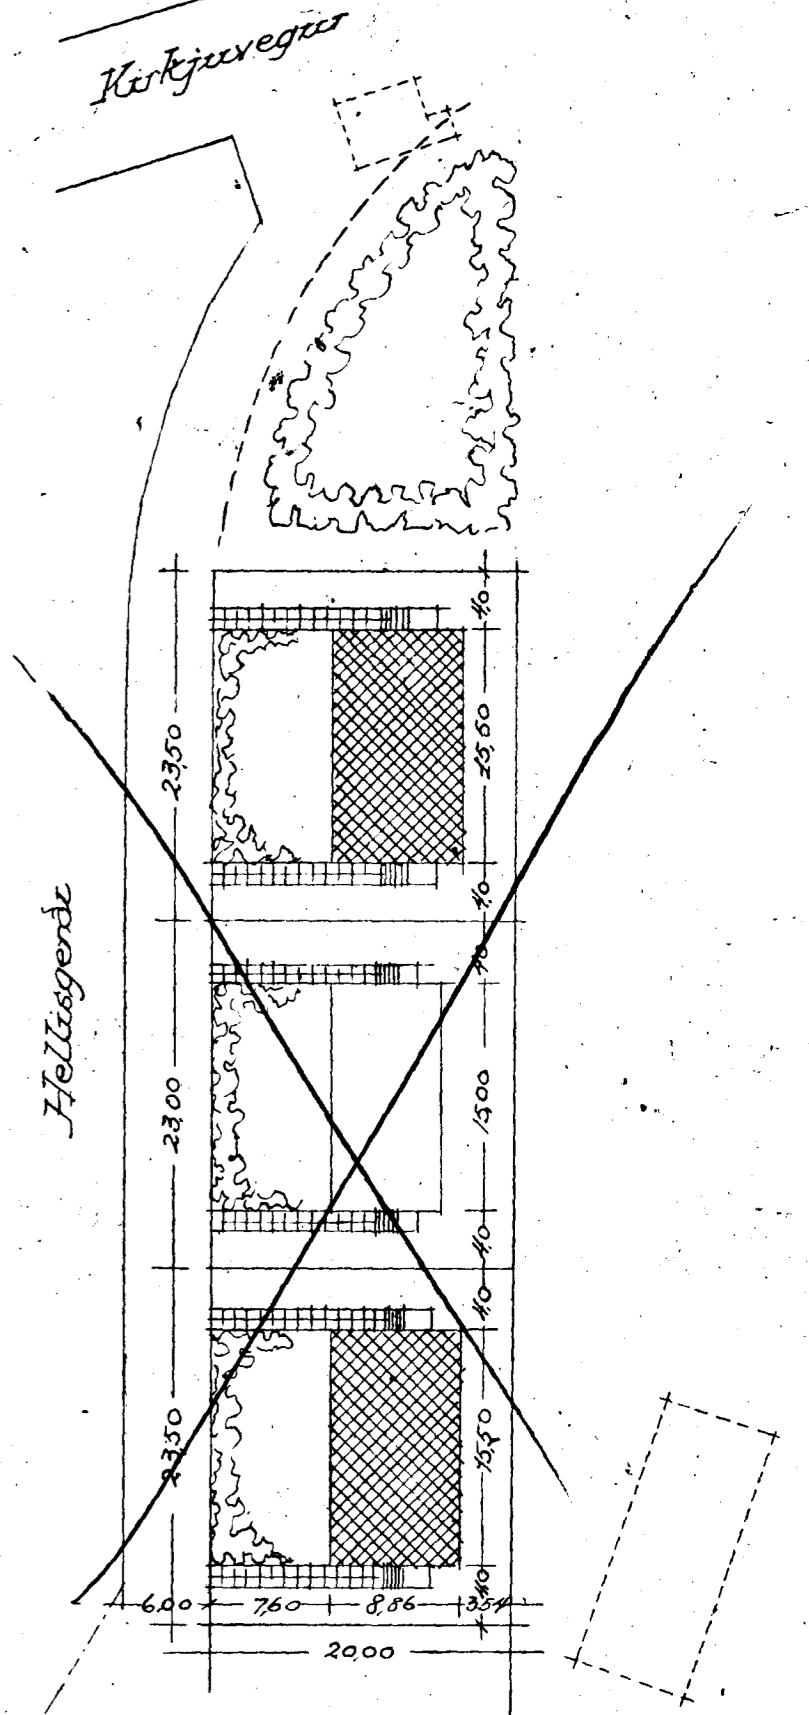
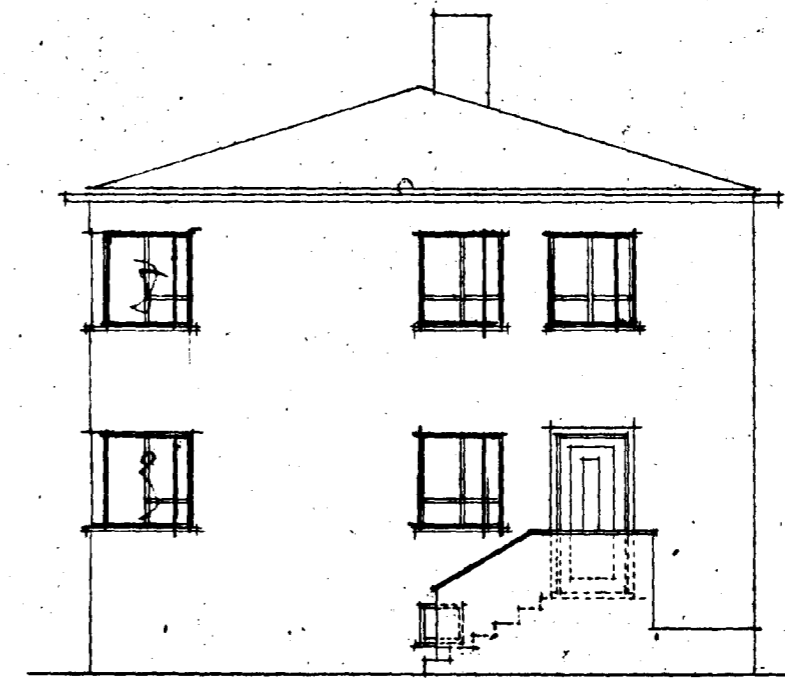
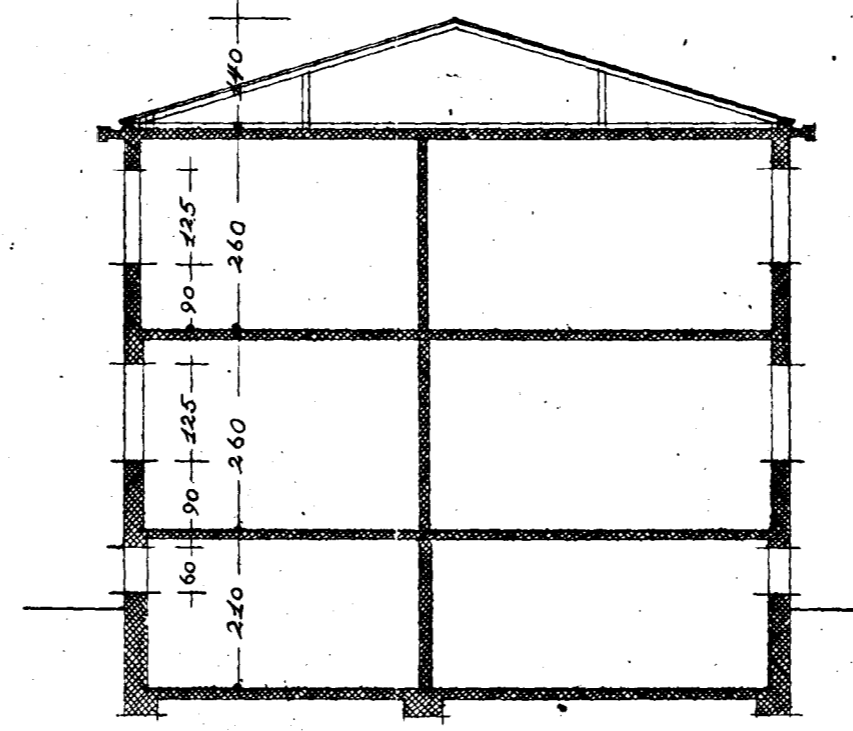


Verkannabústaðir í Hafnarfirði
 M. 1:100 HRINGBRAUT 70-72 við Skólavörðung
 1944

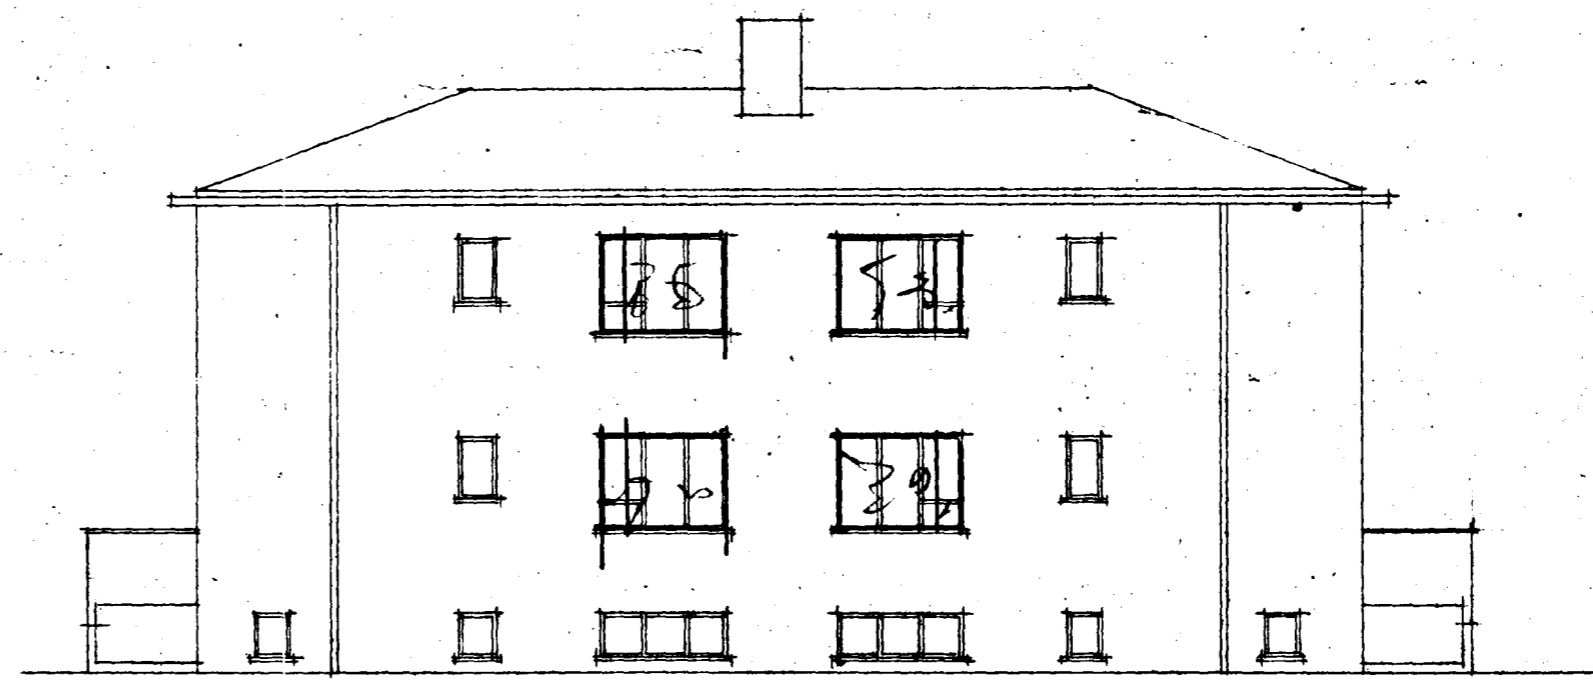

Kjallari

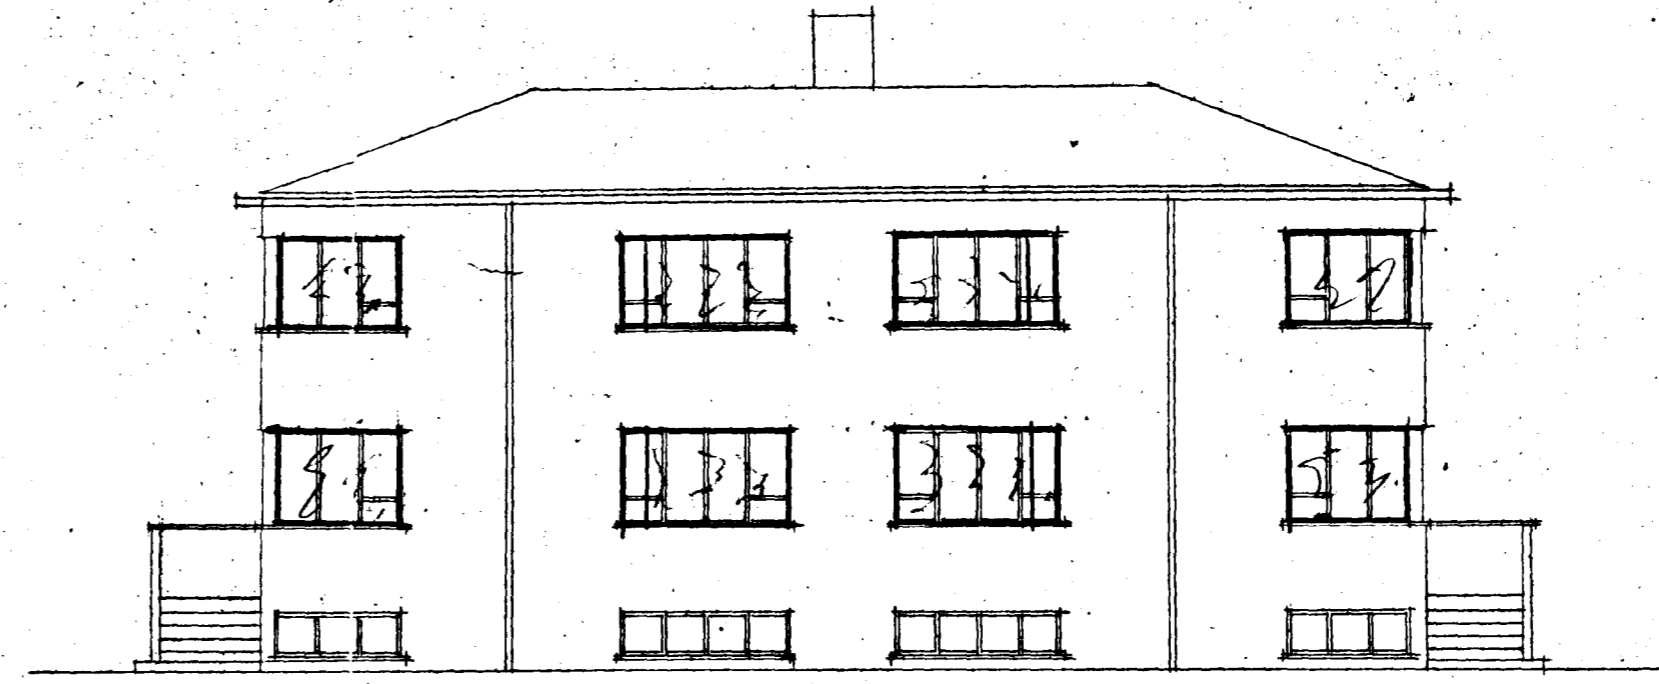

Afstöðumynd 1:500

Reykjavík í október 1944
 íh. húsnæðisráðgjafi
 Þorbjörn Bláinn