



Vid skrifarkenn


Hringbraut 74 76

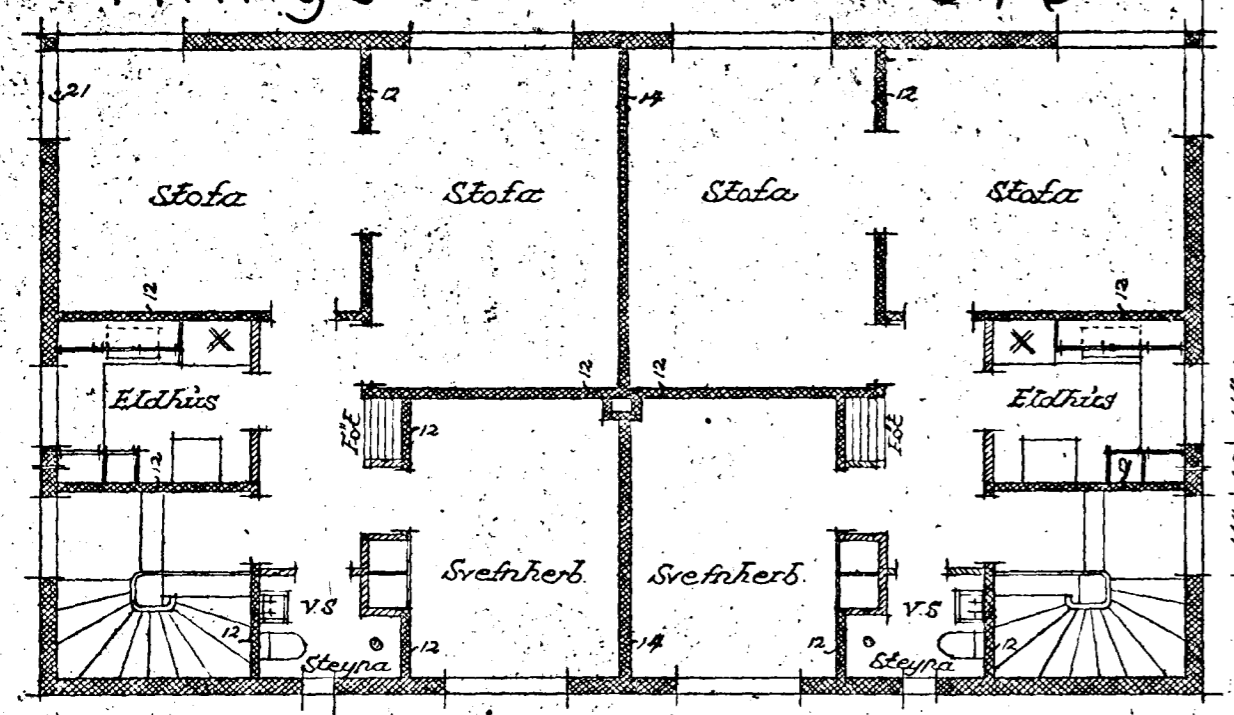

2. hæð

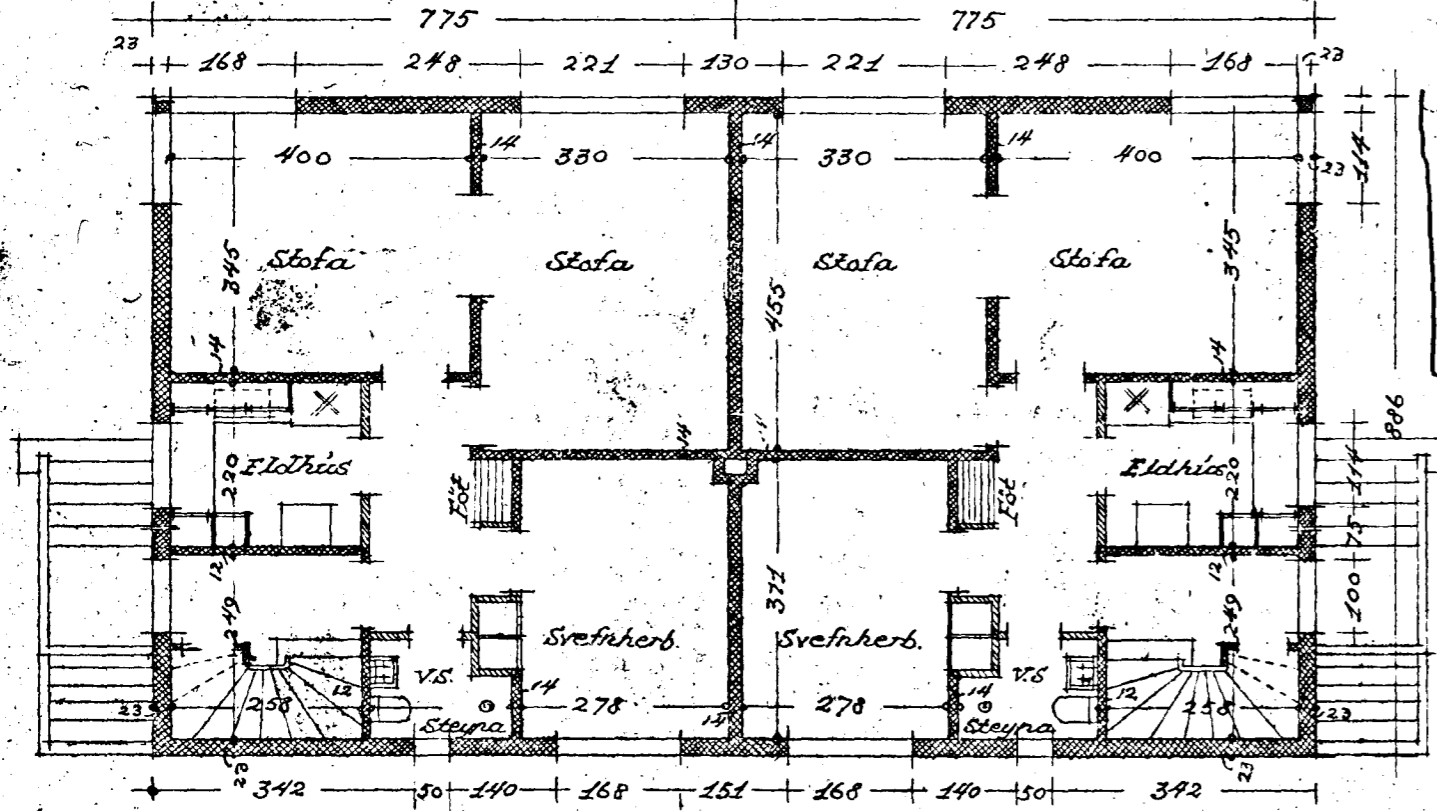

1. hæð

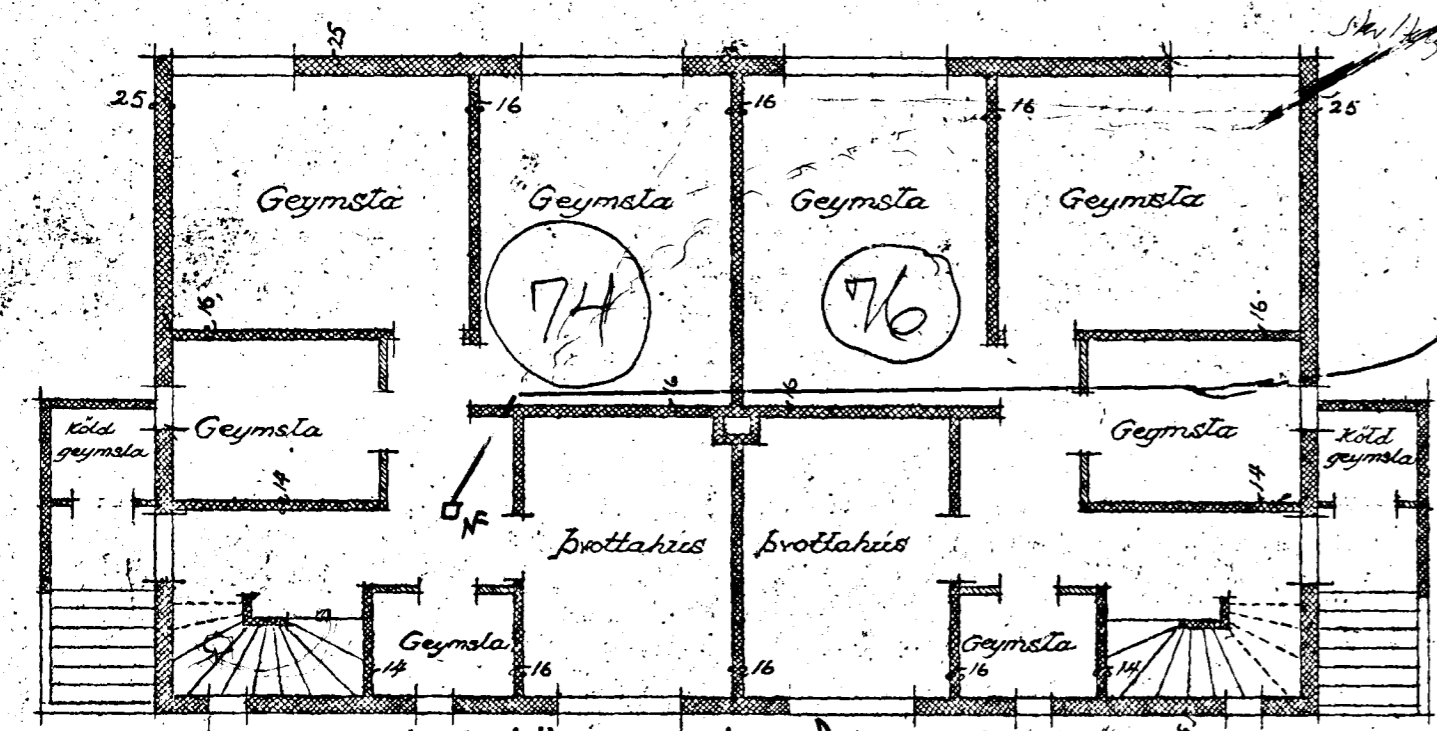


Skjalflög sönud 1. nóv 74.
Lega rétt í nr 74 aðalluð minni í 76
Lega úti við nr 76 rétt


Blátt og því
Stell




Sudurlit

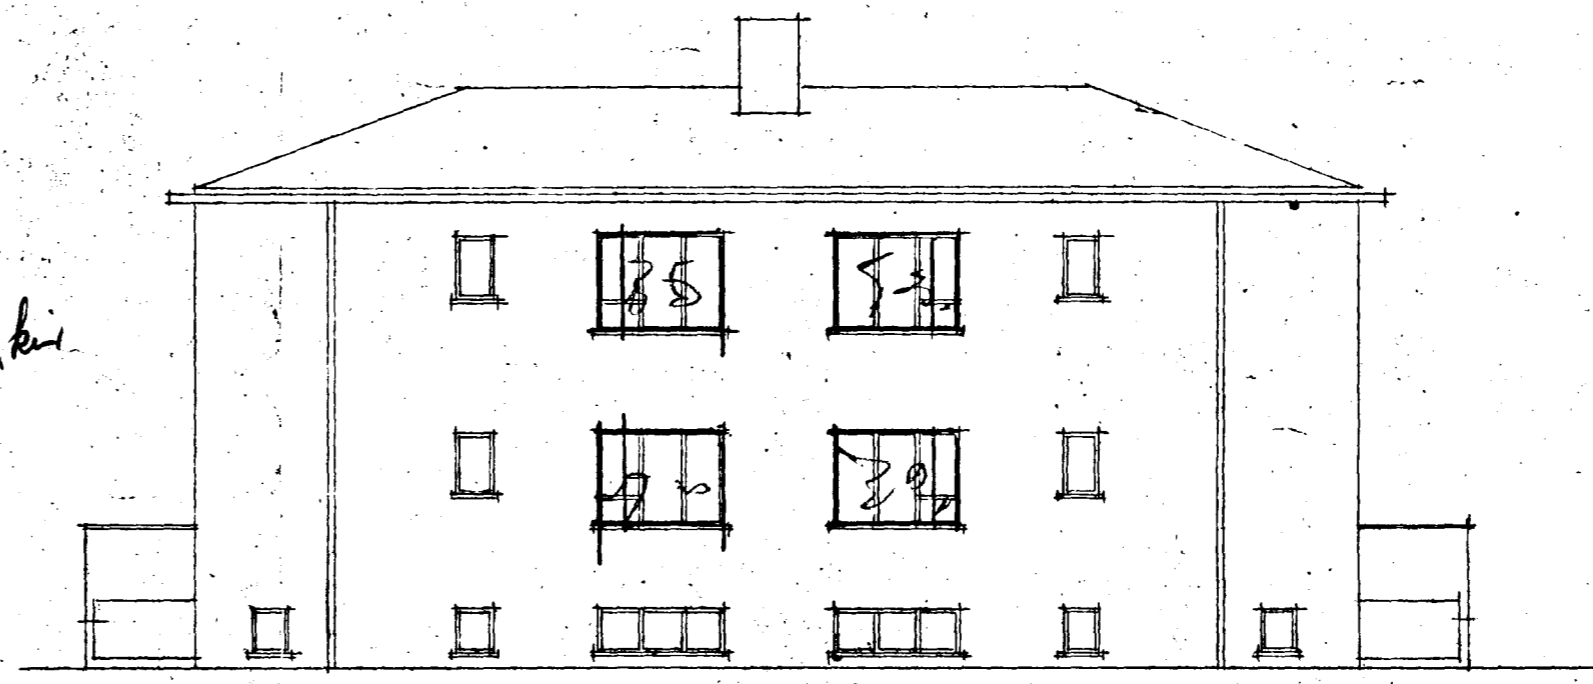


Norðurlit

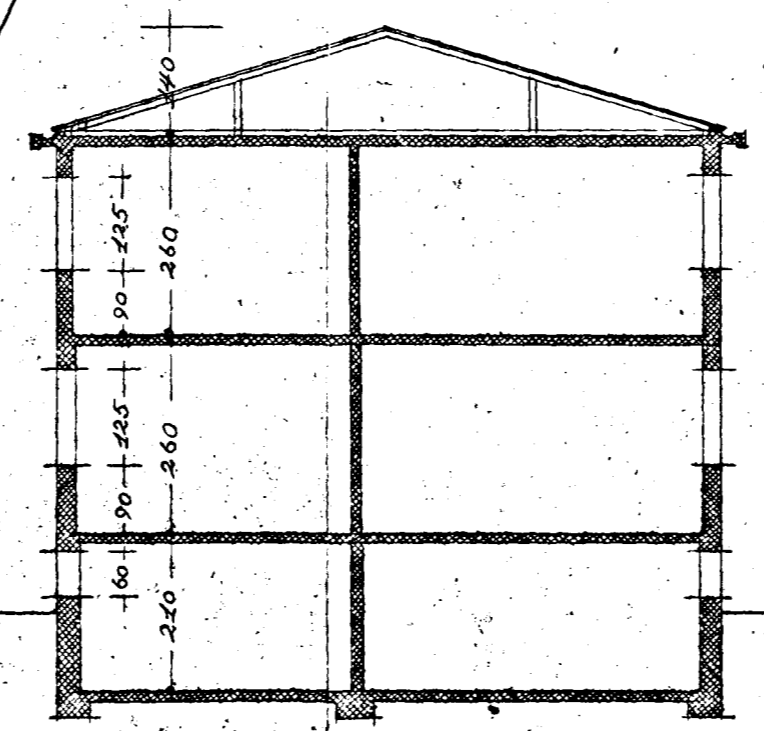

Iverskurður

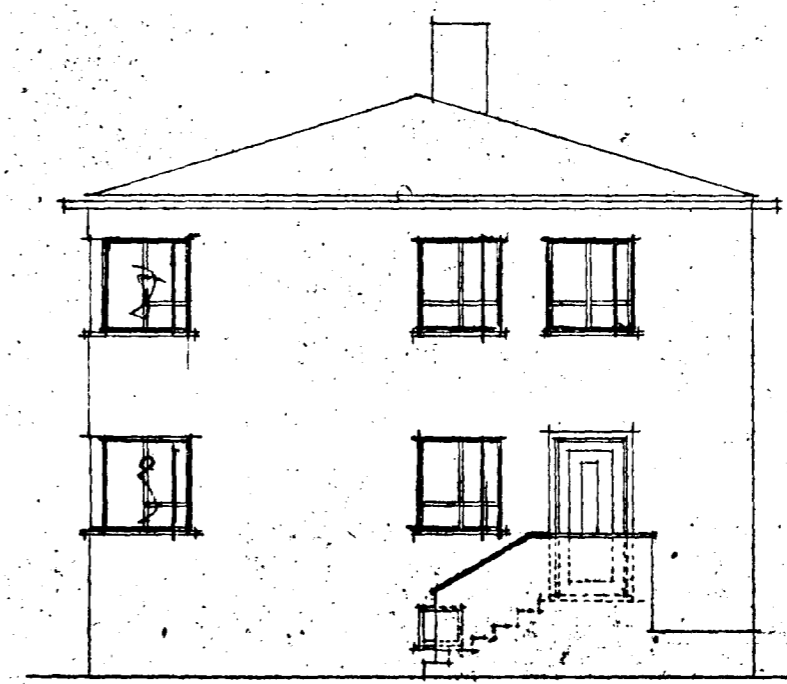

Gall

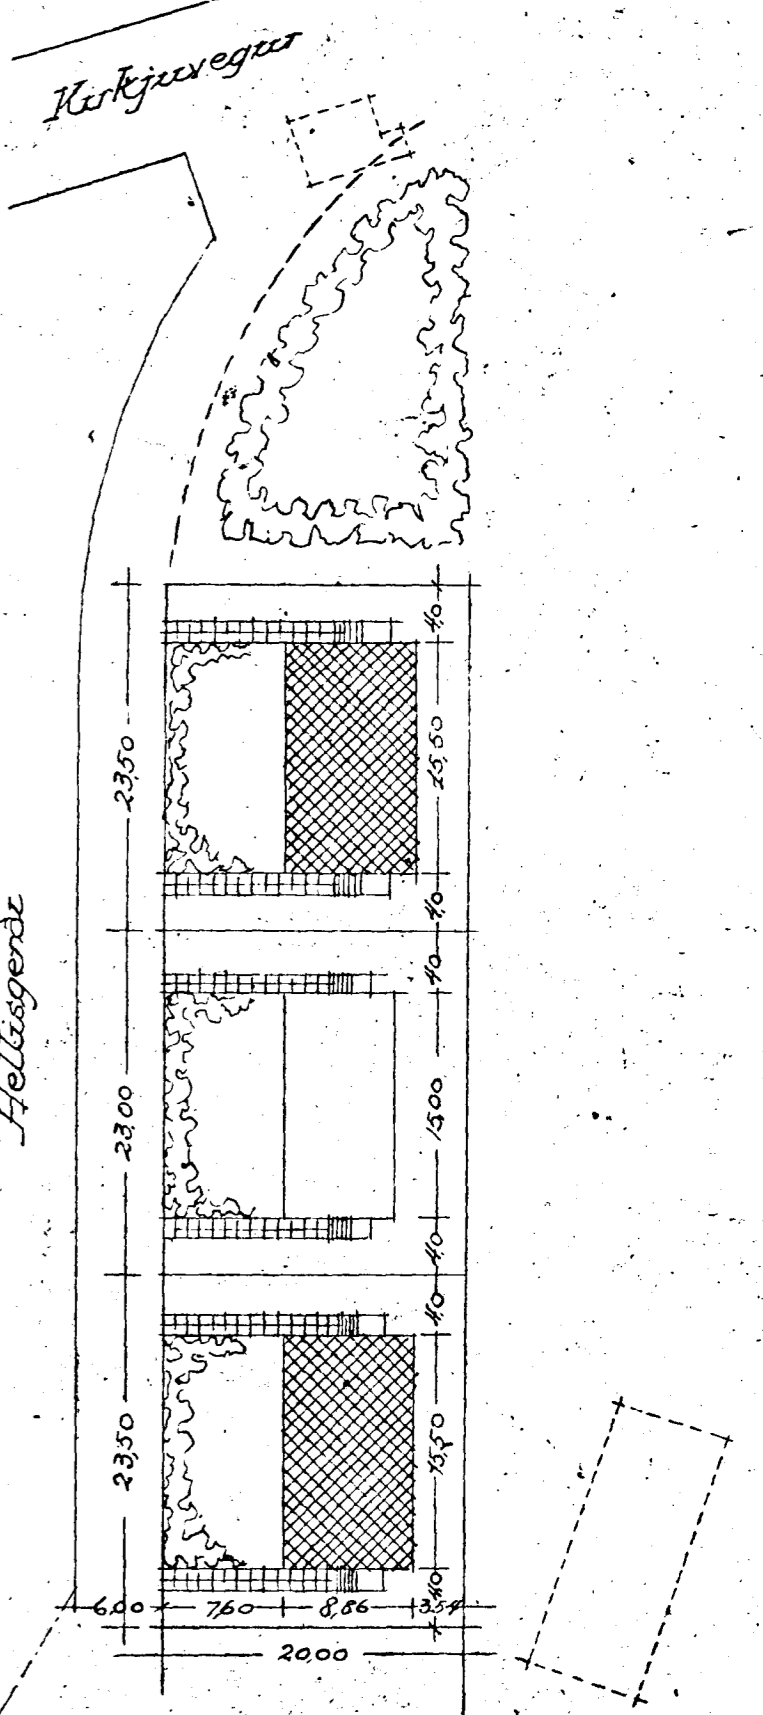

Afstöðumynd 1:500