
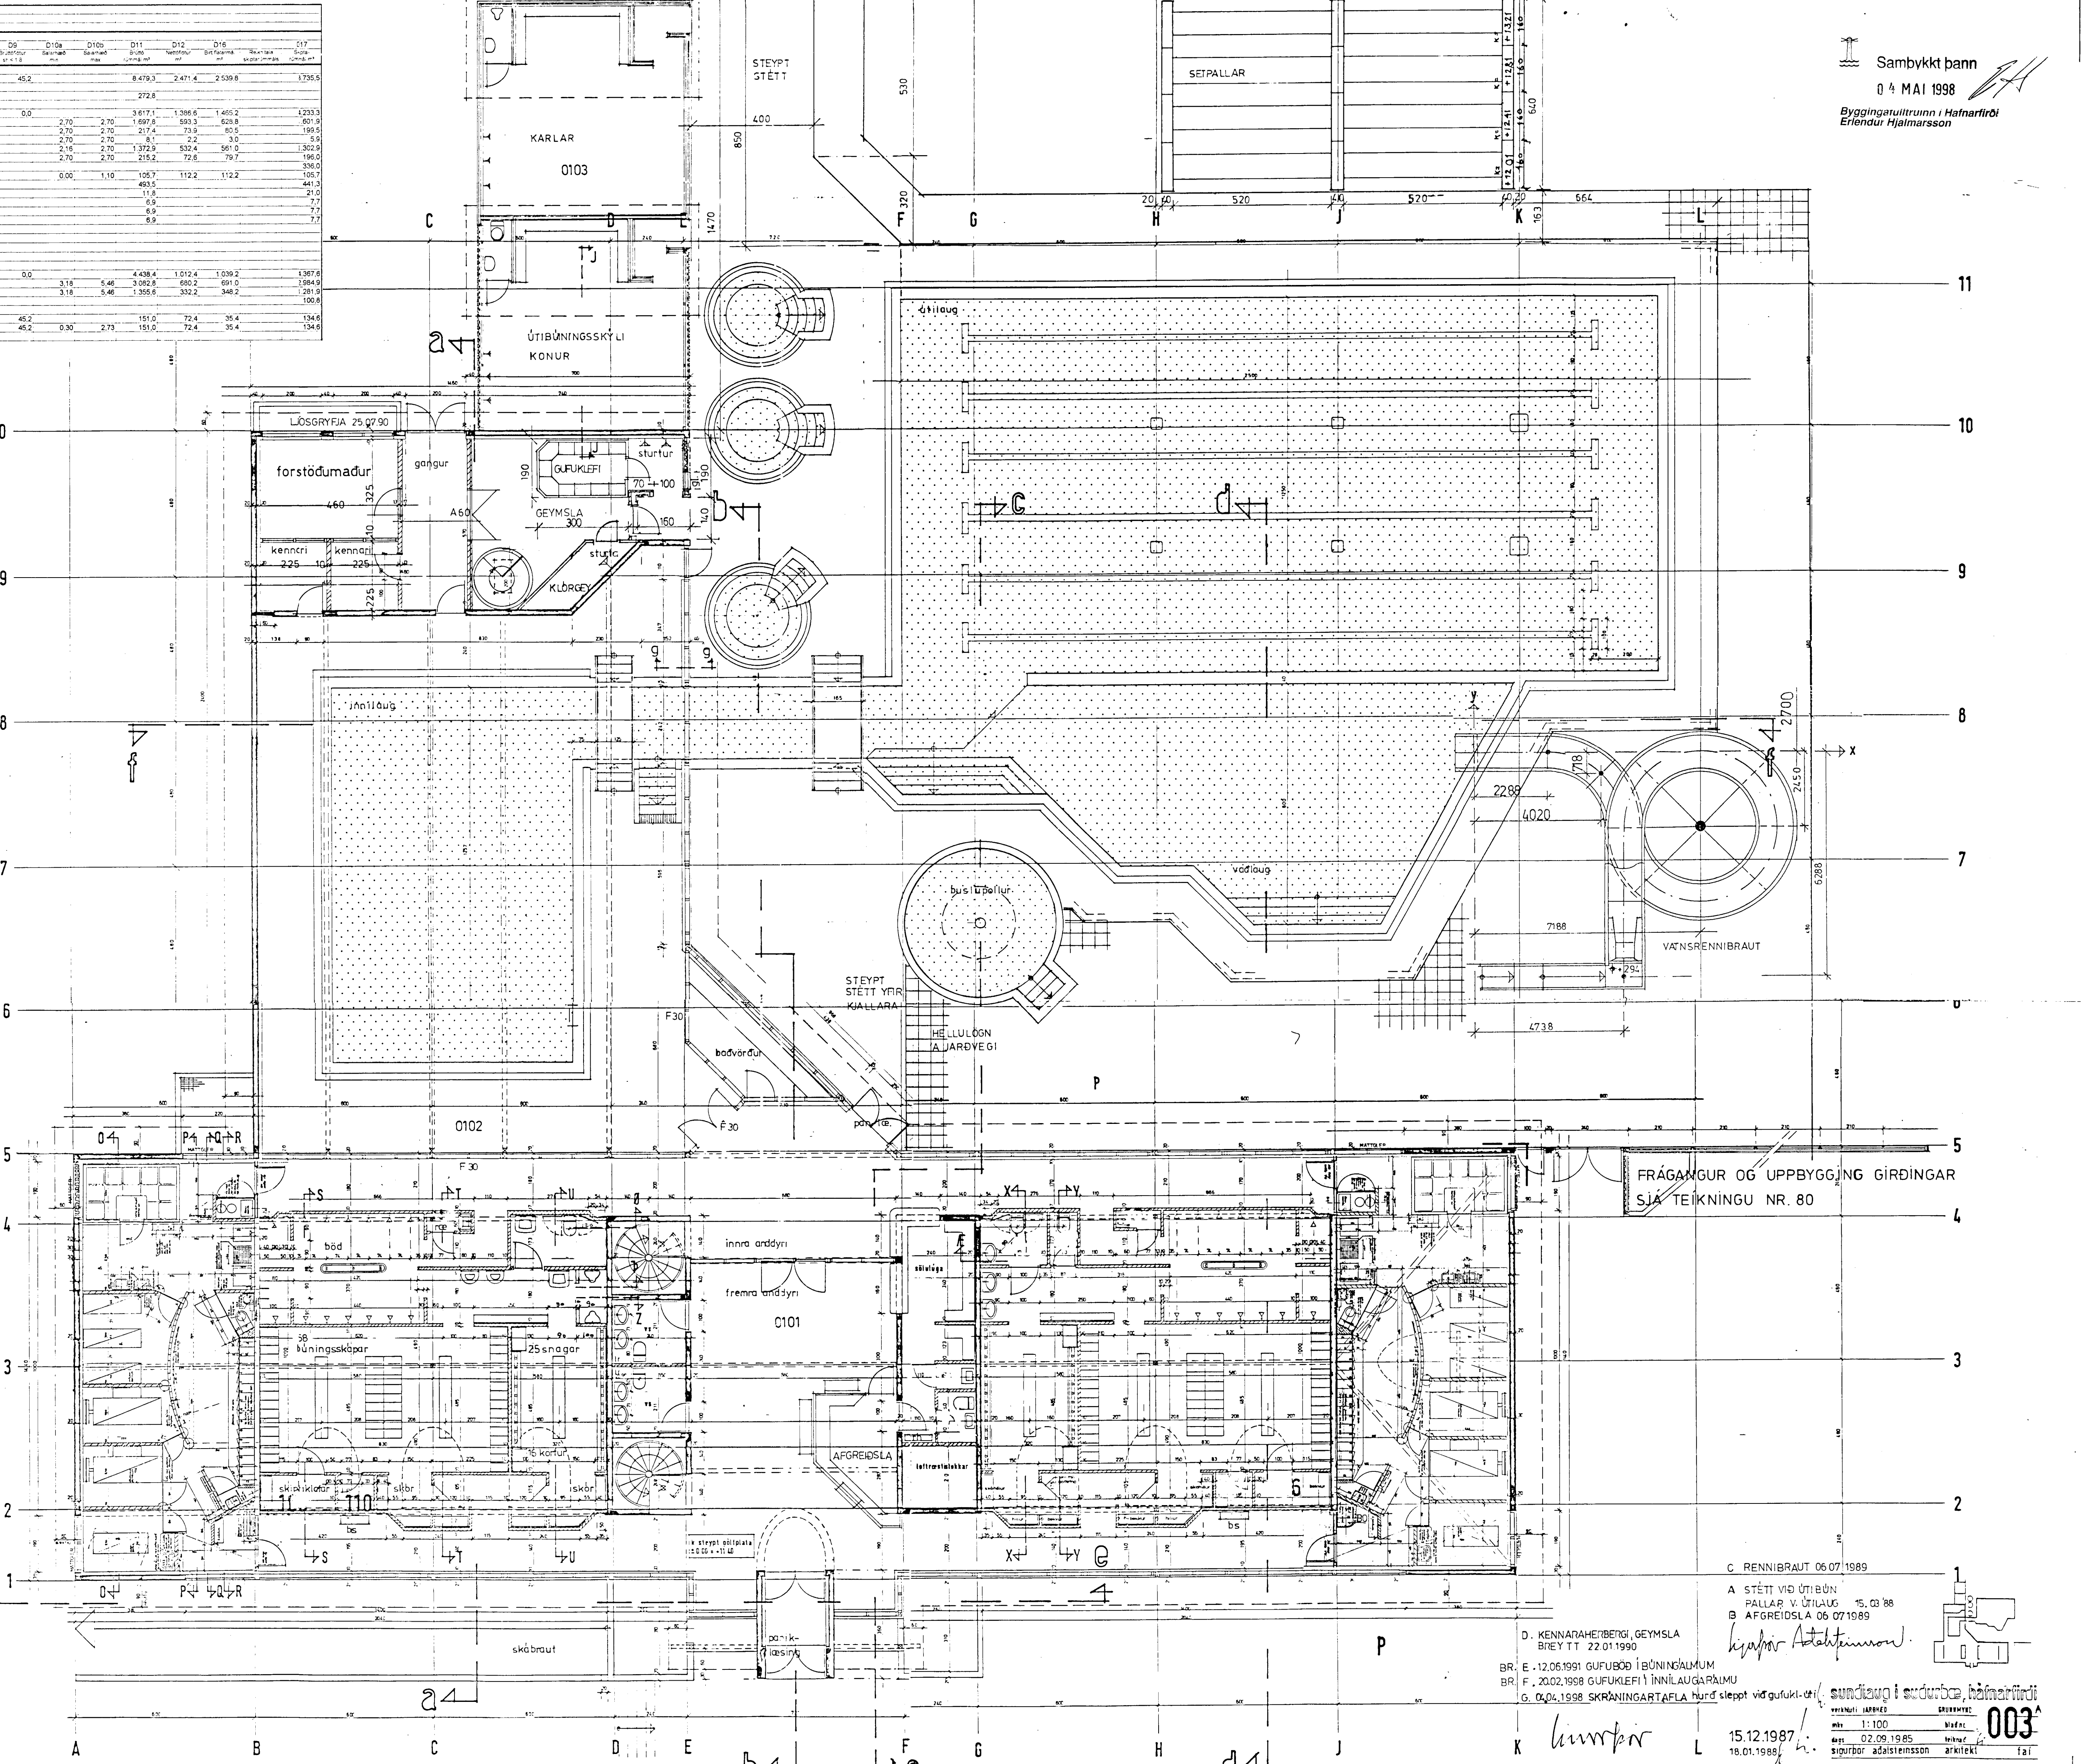


Skraningartala: Hringbraut 77, Hafnarfirði, Suðurlandsháttur		Skissastjóri: Sigurður Adalsteinsson															
Landnúmer: 2104		Kennitala: 250144-3939															
Matskiptanúmer: 01		Dagur: 4.4.1998															
D0	D1	D2	D3	D4	D5	D5M	D6	D7	D8	D9	D10a	D10b	D11	D12	D16	D17	
loft	loft	loft	loft	loft	loft	loft	loft	loft	loft	loft	loft	loft	loft	loft	loft	loft	
2600.2	0.0	13.4	15.2	2585.0	45.2						8.478.3	2.471.4	2.539.8			1735.5	
<b>Botn</b>																	
00	Kjallari			1.455.2	0.0	13.4	0.0	1.485.2	0.0				8.478.3	2.471.4	2.539.8	1735.5	
A	0001	Alm. notarymi	N	0101	628.8	10.6		628.8					2.70	2.70	1.697.8	593.3	628.8
A	0002	Alm. notarymi	N	0101	80.5	2.8		80.5					2.70	2.70	217.4	73.9	80.5
A	0003	Alm. notarymi	N	0101	3.0			3.0					2.70	2.70	8.5	2.5	3.0
A	0004	Tæknirými	T	0101	561.0			561.0					2.16	2.70	1.372.9	532.4	561.0
A	0005	Loftblás.sun.bb.	T	0101	79.7			79.7					2.70	2.70	215.2	72.6	79.7
C	0006	Skábraut	U	0101	336.0			336.0					0.00	1.10	105.7	112.2	105.7
A	0007	Innlaugarker	N	0101	112.2			112.2									112.2
C	0008	Útlaugarker	N	0101	441.3			441.3									441.3
C	0009	Útlaugarker	N	0101	21.0			21.0									21.0
C	0010	Ker m. sveppi	N	0101	7.7			7.7									7.7
C	0011	Hellt ker	N	0101	7.7			7.7									7.7
C	0012	Hellt ker	N	0101	7.7			7.7									7.7
C	0013	Reyklosun	V	0101	6.8			6.8									6.8
C	0014	Ljósgrýfa	V	0101	4.9			4.9									4.9
C	0015	Loftblás	V	0101	11.7			11.7									11.7
C	0016	Ljósgrýfa	V	0101	8.6			8.6									8.6
D1	1. hæð			1.053.8	0.0	0.0	14.6	1.039.2	0.0		3.18	5.46	4.438.4	1.012.4	1.039.2	1.367.6	
A	0101	Búningsski. bóð	N	0101	702.5			691.0									1984.9
A	0102	Innlaugarálna	N	0101	281.3			348.2									281.0
C	0103	Útbúningsski.	N	0101	100.8			100.8									100.8
D2	2. hæð			81.2	0.0	0.0	0.6	80.6	45.2		0.30	2.73	151.0	72.4	35.4	134.6	
A	0201	Loftblás innlaug	T	0101	81.2			80.6	45.2		0.30	2.73	151.0	72.4	35.4	134.6	
D3	3. hæð																
D3	bak																

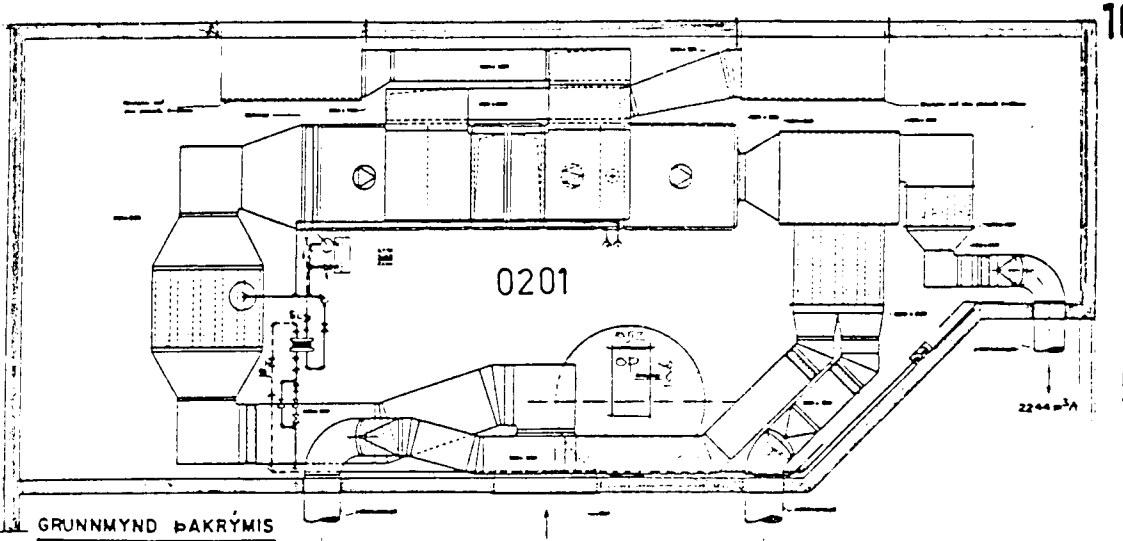


Sambýkkt þann  
04 MAÍ 1998

Byggingafræðingur í Hafnarfirði  
Erlendur Hjalmarrson

FRÁGANGUR OG UPPBYGGING GIRDINGAR  
SJA TEIKNINGU NR. 80

C. RENNIBRAUT 06.07.1989  
A. STÉTT VÍÐ ÚTBÚN  
PALLAR V. ÚTLAUG 15.03.88  
B. AFGREIÐSLA 06.07.1989  
D. KENNARAHEITIBEYGI, GEYMSLA  
BREYTT 22.01.1990  
BR. E. 12.06.1991 GUFUBÓÐ Í BÚNINGALUMUM  
BR. F. 20.02.1998 GUFUKLEFI Í INNLAUGARÁLMUM  
BR. G. 04.04.1998 SKRÁNINGARTAFLA húrd sleppt við gufuklefi  
SUNDIANGI í Suðurlandsháttur, Hafnarfirði  
BYGGINGAFRÆÐINGUR  
Stærð 1:100  
Dagur 02.09.1995  
Sigurður Adalsteinsson arkitekt

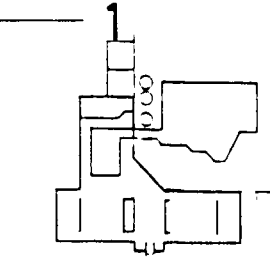

003

15.12.1987  
18.01.1988