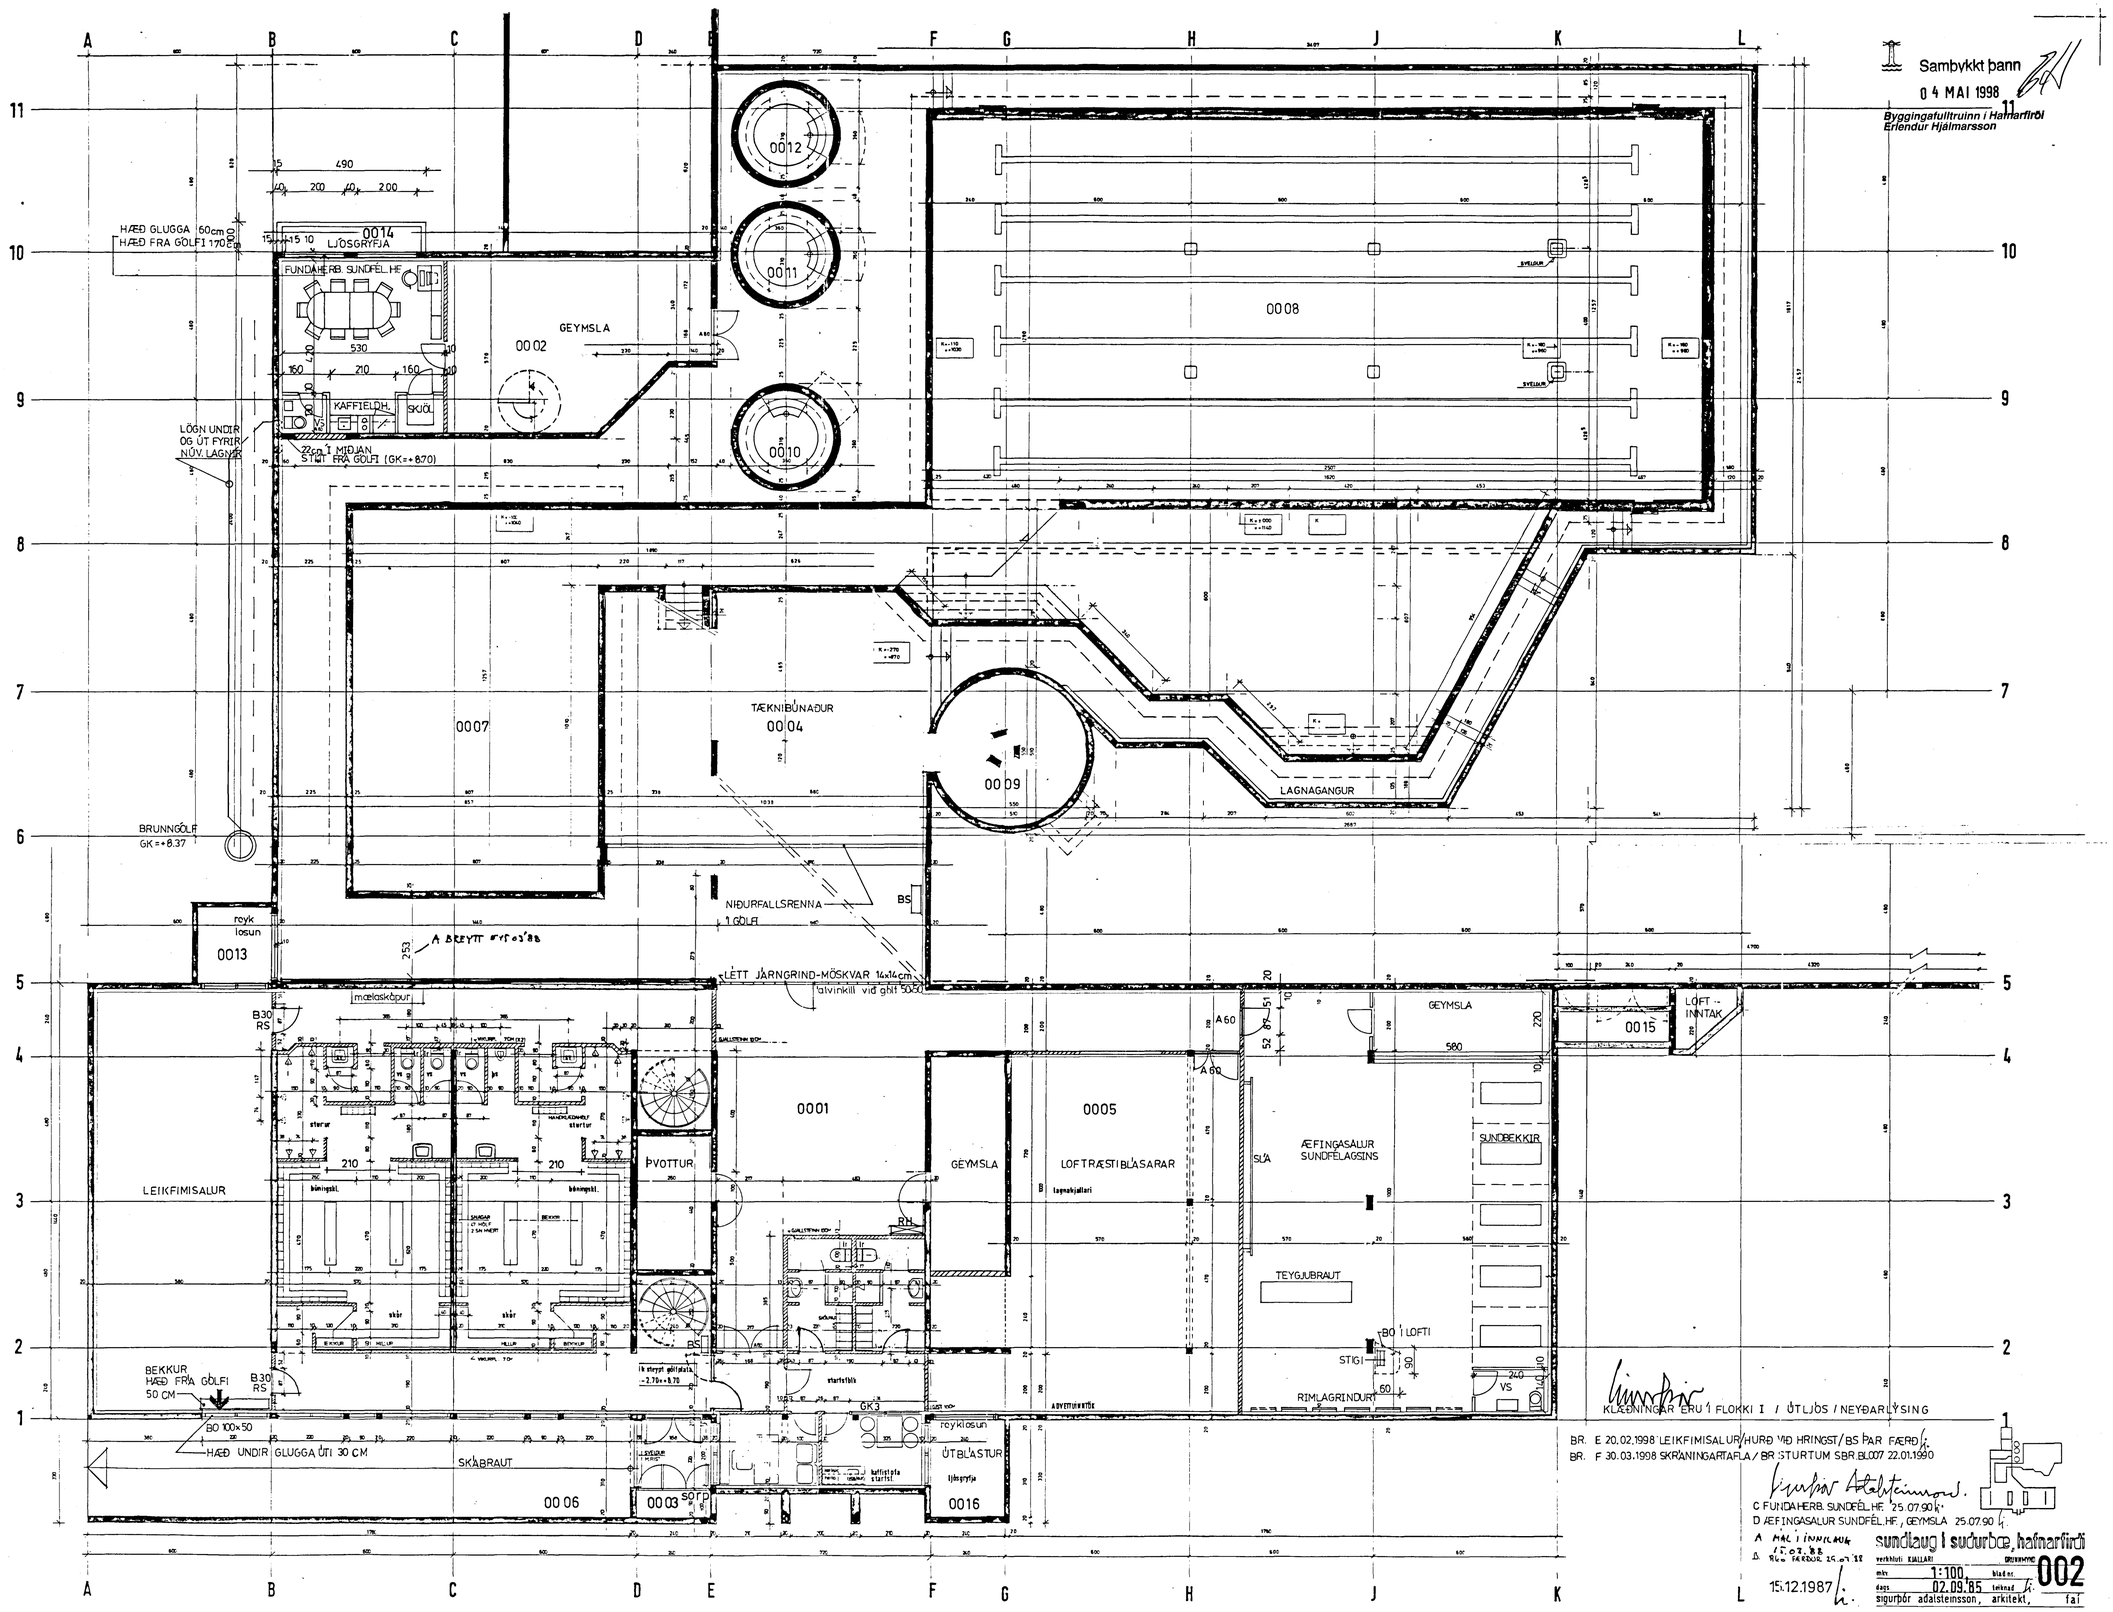

Sambykkt þann
04 MAI 1998
Byggingafulltruinn í Hafnarfirði
Erlendur Hjálmarsson
HÆÐ GLUGGA 60cm
HÆÐ FRÁ GÓLFI 170cm
0014
LJÓSGRYFJA
FUNDAHERB. SUNDFÉL. HF.
GEYMSLA
0002
KAFFIELDH.
SKJÓL
LÖGN UNDIR OG ÚT FYRIR NÚV. LAGNIR
22cm Í MIÐJAN STÚT FRÁ GÓLFI (GK=+8.70)
0012
0011
0010
0008
0007
TÆKNIBÚNAÐUR
0004
0009
LAGNAGANGUR
BRUNNGÓLF
GK=+8.37
NIÐURFALLSRENNA
1 GÓLFI
BS
reyk losun
0013
LÉTT JÁRNGRIND-MÖSKVAR 14x14cm
mælaskápur
B30 RS
LEIKFIMISALUR
ÞVOTTUR
0001
GEYMSLA
0005
LOFTRÆSTIBLÁSARAR
SLÁ
ÆFINGASALUR SUNDFÉLAGSINS
GEYMSLA
SUNDBEKKIR
0015
LOFT-INNTAK
TEYGJUBRAUT
BO Í LOFTI
STIGI
RIMLAGRINDUR
VS
BEKKUR HÆÐ FRÁ GÓLFI 50 CM
BO 100x50
HÆÐ UNDIR GLUGGA ÚTI 30 CM
SKÁBRAUT
0006
0003
sorp
reyklosun
ÚTBLÁSTUR
0016
KLÆÐNINGAR ERU Í FLOKKI I / ÚTLJÓS / NEYÐARLÝSING
BR. E 20.02.1998 LEIKFIMISALUR/HURÐ VIÐ HRINGST/BS PAR FÆRÐ
BR. F 30.03.1998 SKRÁNINGARTAFLA / BR STURTUM SBR BL007 22.01.1990
C FUNDAHERB. SUNDFÉL.HF. 25.07.90
D ÆFINGASALUR SUNDFÉL.HF., GEYMSLA 25.07.90
A MÁL Í INNILAUK 15.07.88
Δ RÉO FÆRÐUR 25.07.88
15.12.1987
sundlaug í suðurbæ, hafnarfirði
verkhluti KJALLARI
GRUNNMYND
mkv 1:100
blad nr. 002
dags 02.09.'85
teiknad
sigurþór adalsteinsson, arkitekt, fai