

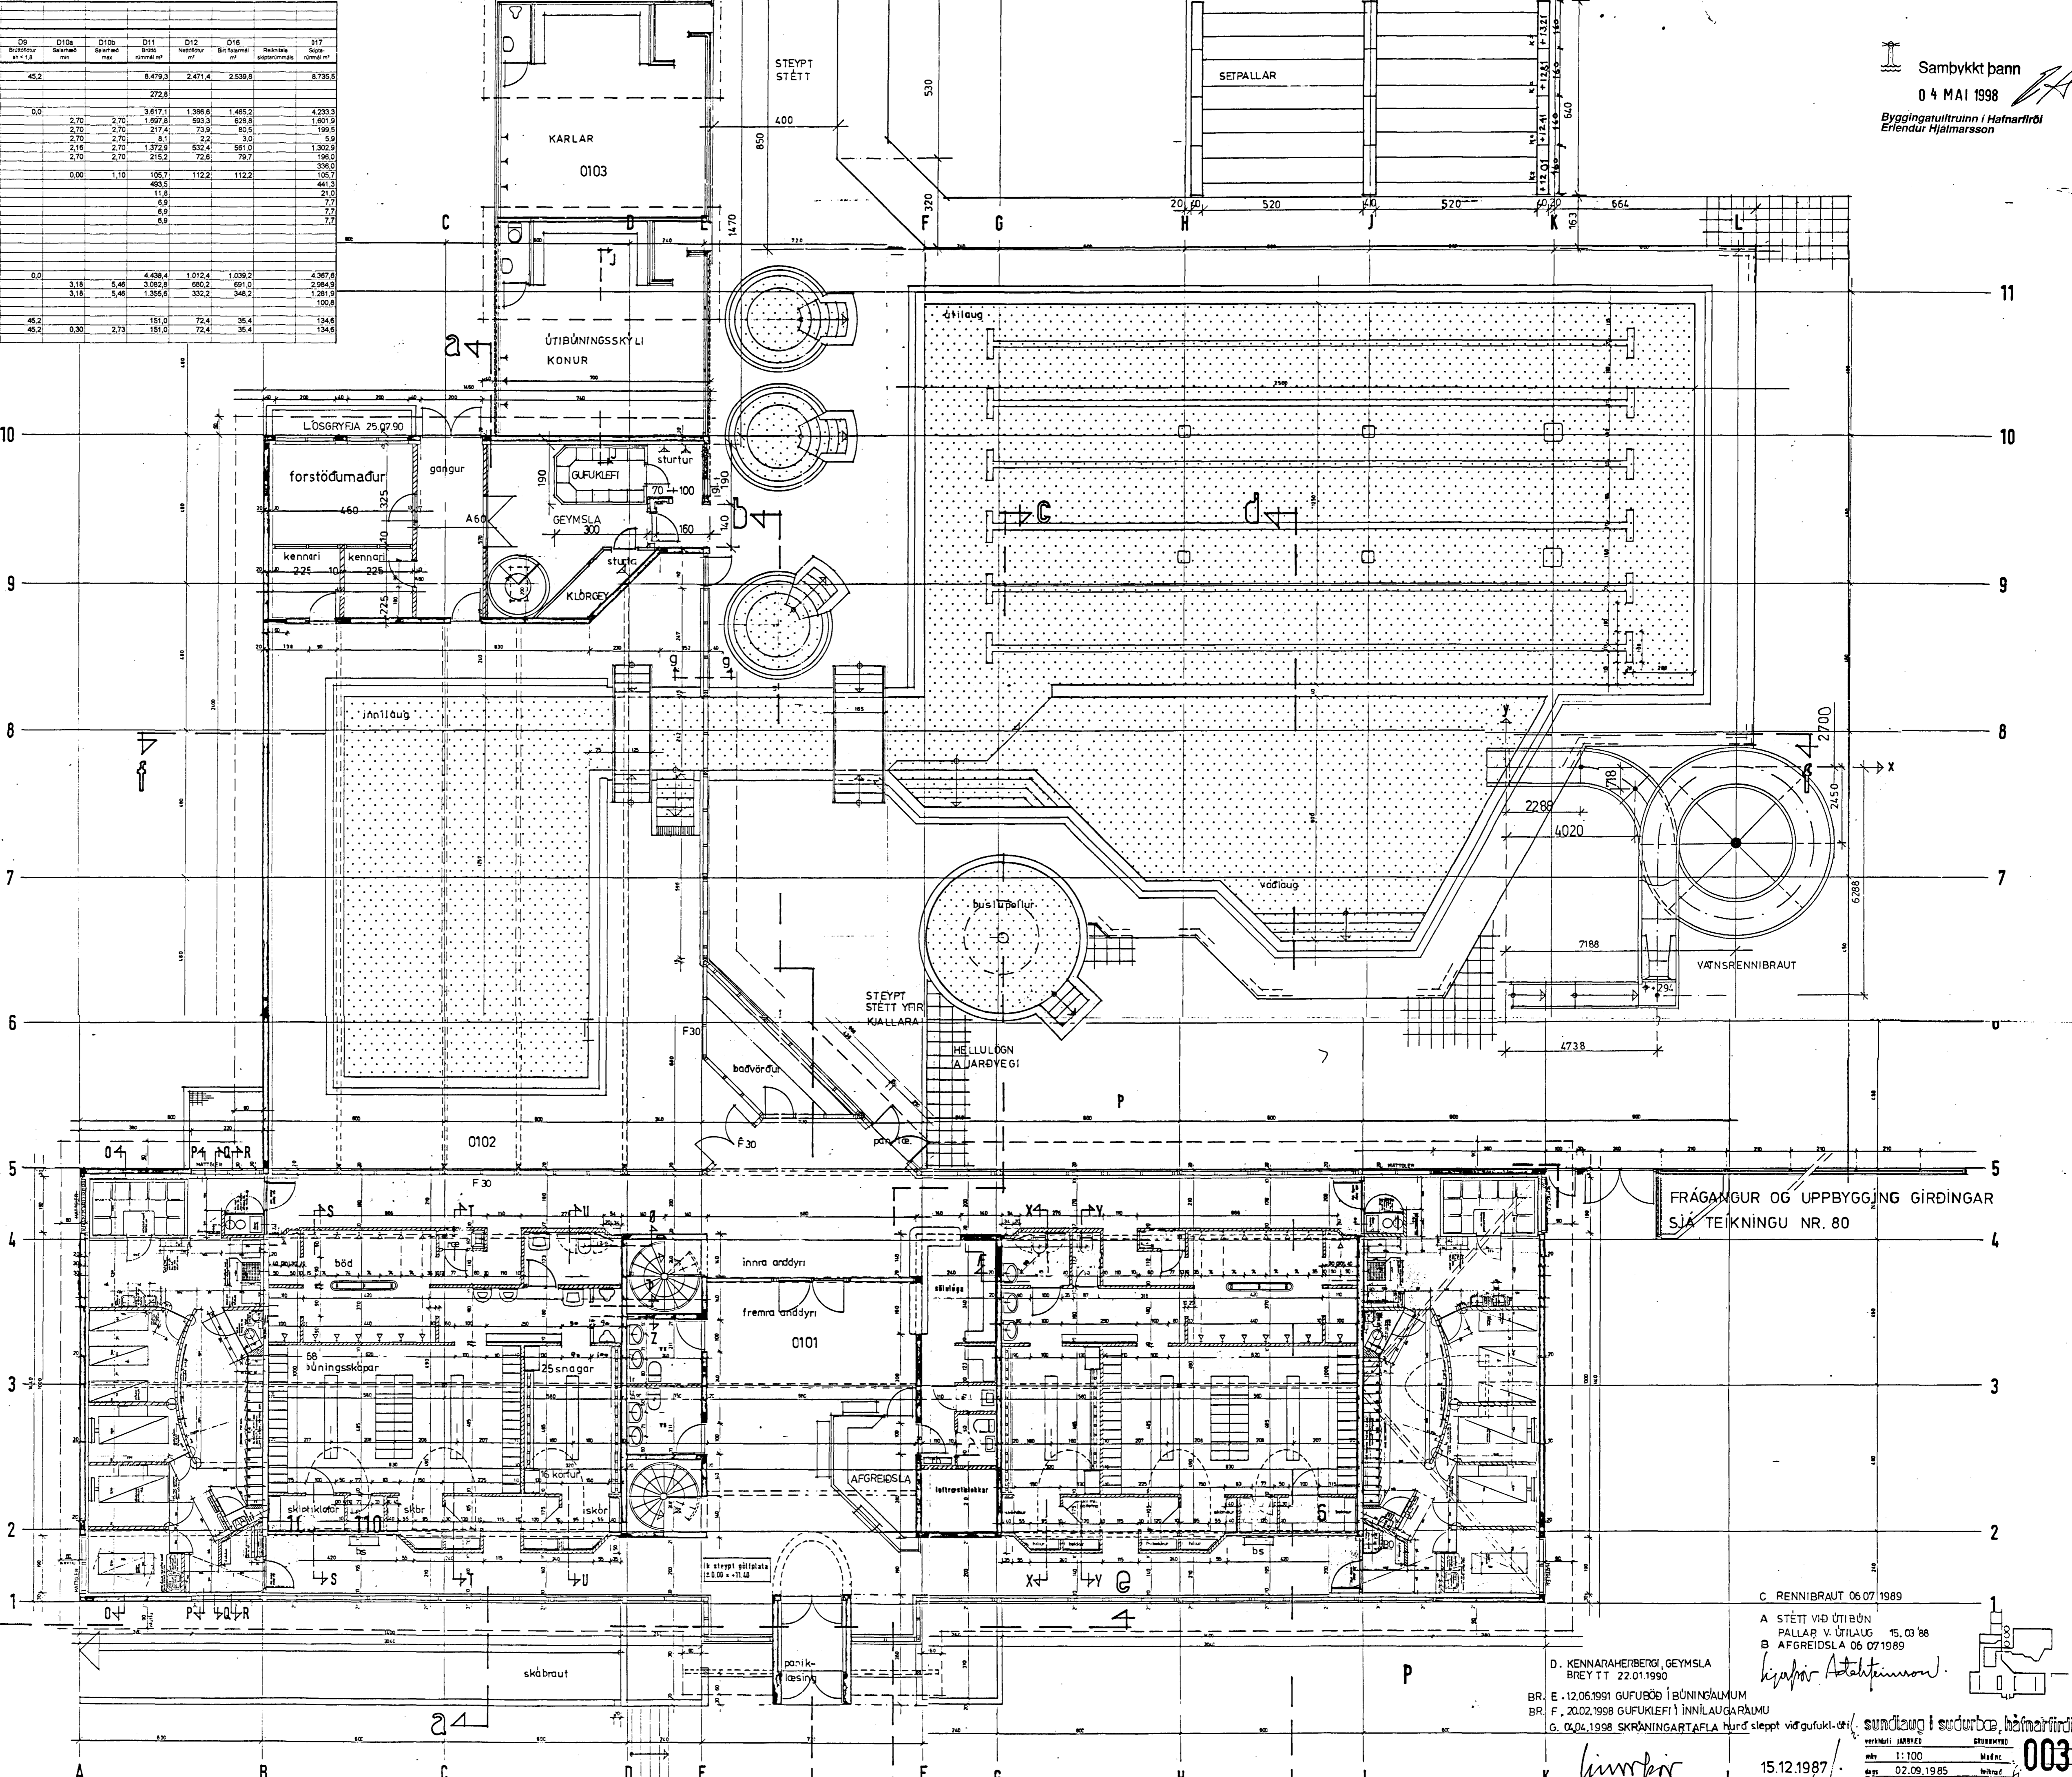


Skráningartala: Hrósbúð 77, Hafnarfirði, Suðurbæjarveg																	
Landnúmer: 121084																	
Kennitala: 250144-39 P																	
Máttaráttindi: 01																	
Date: 4.4.1998																	
Uppskipting og lýsing																	
Dó	D1	D2	D3	D4	D5	DSM	D6	D7	D8	D9	D10a	D10b	D11	D12	D16	217	
Lögn	Rúm	hæð	hæð	hæð	hæð	hæð	hæð	hæð	hæð	hæð	hæð	hæð	hæð	hæð	hæð	hæð	
		Matshúsi			2600,2	0,0	13,	15,2	2585,0	45,2			8478,3	2471,4	2538,8	8735,5	
		Boði														272,8	
A	0001	Alm. notarymi	N	0101	1465,2	0,0	13,	0,0	1465,2	0,0	2,70	2,70	3817,1	1398,6	1465,2	4233,3	
A	0002	Alm. notarymi	N	0101	80,5				80,5		2,70	2,70	1097,8	80,5	80,5	1097,8	
A	0003	Alm. notarymi	N	0101	3,0				3,0		2,70	2,70	217,4	79,9	80,5	199,5	
A	0004	Takrygna	T	0101	561,0				561,0		2,18	2,18	1372,9	532,4	561,0	1330,8	
A	0005	Lofblás.bún.bo.	T	0101	79,7				79,7		2,70	2,70	215,2	72,8	79,7	196,0	
C	0006	Skabrátt	U	0101	336,0				336,0							336,0	
A	0007	Innlaugar	N	0101	112,2				112,2		0,00	1,10	105,7	112,2	112,2	106,7	
C	0008	Útlaugar	N	0101	441,3				441,3							441,3	
C	0009	Ker m. sveppi	N	0101	21,0				21,0							21,0	
C	0010	Heiti ker	N	0101	7,7				7,7							7,7	
C	0011	Heiti ker	N	0101	7,7				7,7							7,7	
C	0012	Heiti ker	N	0101	7,7				7,7							7,7	
C	0013	Ryklosun	V	0101	6,8				6,8							6,8	
C	0014	Ljósryfja	V	0101	4,9				4,9							4,9	
C	0015	Lofntak	V	0101	11,7				11,7							11,7	
C	0016	Ljósryfja	V	0101	8,6				8,6							8,6	
		01	3. hæð		1053,8	0,0	0,	14,8	1039,2	0,0			4438,4	1012,4	1039,2	4367,6	
A	0101	Búningsskáp	N	0101	102,5				11,5		3,18	5,46	3082,8	892,2	891,0	2084,9	
A	0102	Innlaugaralma	N	0101	351,3				3,1		348,2		1355,6	332,2	348,2	1281,9	
C	0103	Útbúningsskáp	N	0101	100,8				100,8							100,8	
		02	2. hæð		81,2	0,0	0,	0,6	80,6	45,2	0,30	2,73	151,0	72,4	35,4	134,6	
A	0201	Lofblás.innlaug	T	0101	81,2				0,6	80,6	45,2	0,30	2,73	151,0	72,4	35,4	134,6
		03	Þak														

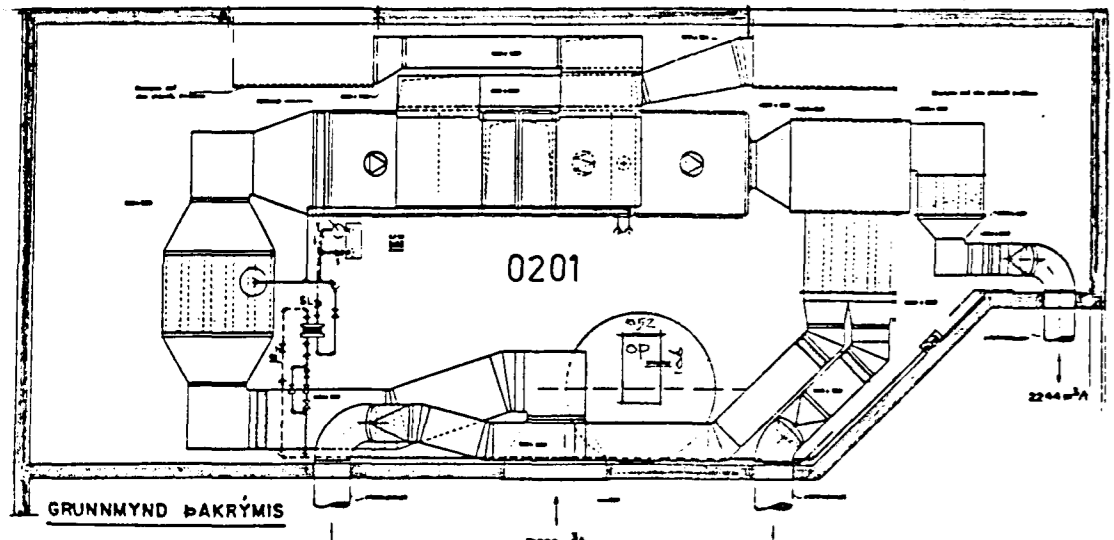

FRÁGANGUR OG UPPBYGGING GÍRÐINGAR  
SJA TEIKNINGU NR. 80

C RENNIBRAUT 06.07.1989  
A STÉTT VÍÐ ÚTIBÚN  
PALLAR V. ÚTILÁUG 15.03.88  
B AFGREIÐSLA 06.07.1989  
D. KENNARHÉBERG, GEYMSLA  
BREYTT 22.01.1990  
BR. E. 12.06.1991 GUFUKLEFI Í BÚNINGALUM  
BR. F. 20.02.1998 GUFUKLEFI Í INNILÁUGARALUM  
G. 04.1998 SKRÁNINGARTÆLA hvar stépt við gufuklefi  
SUNDLAUG Í SUÐURBÆ, HAFNARFIRÐI  
VERNDI LARBERG  
skala 1:100  
dát. 02.09.1985  
sigurður adalsteinsson arkitekt

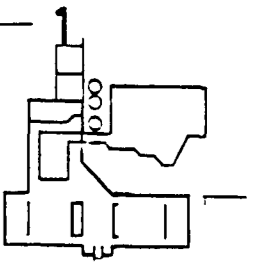

003