
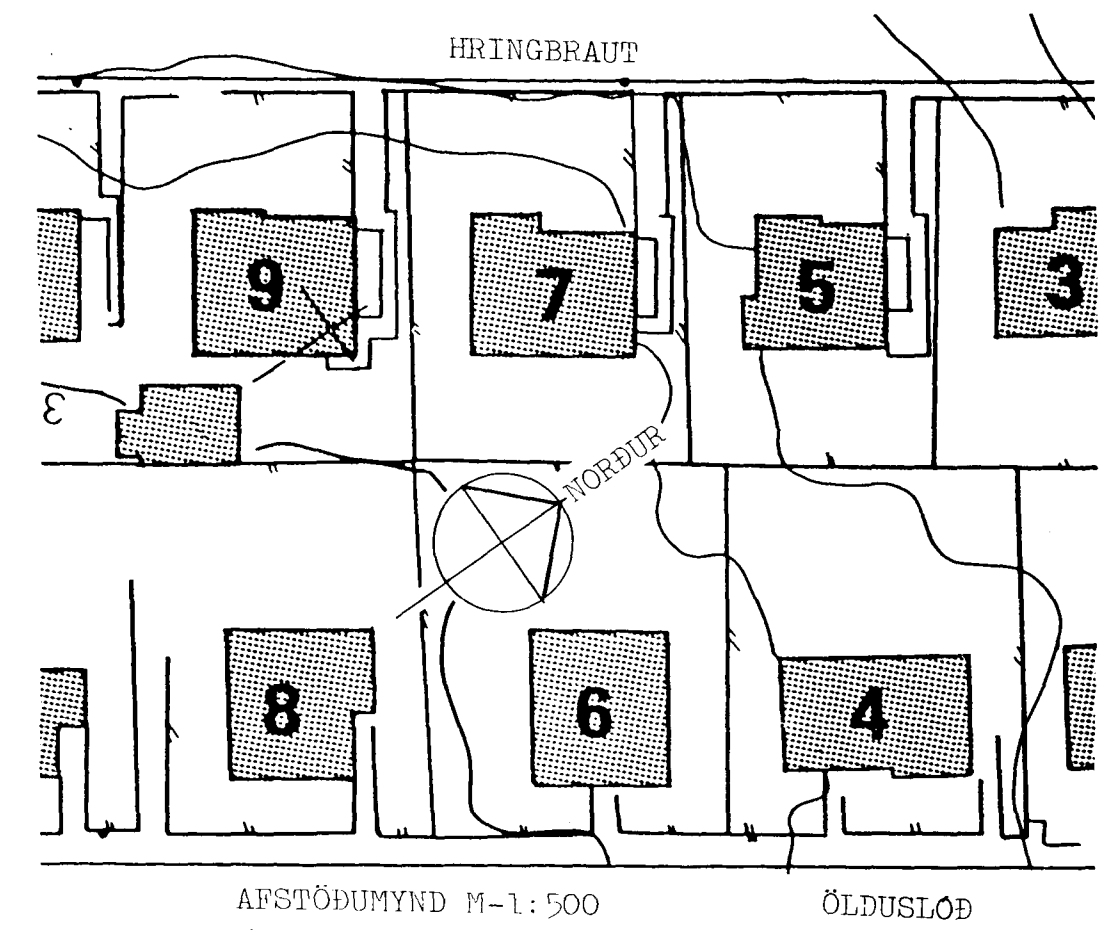
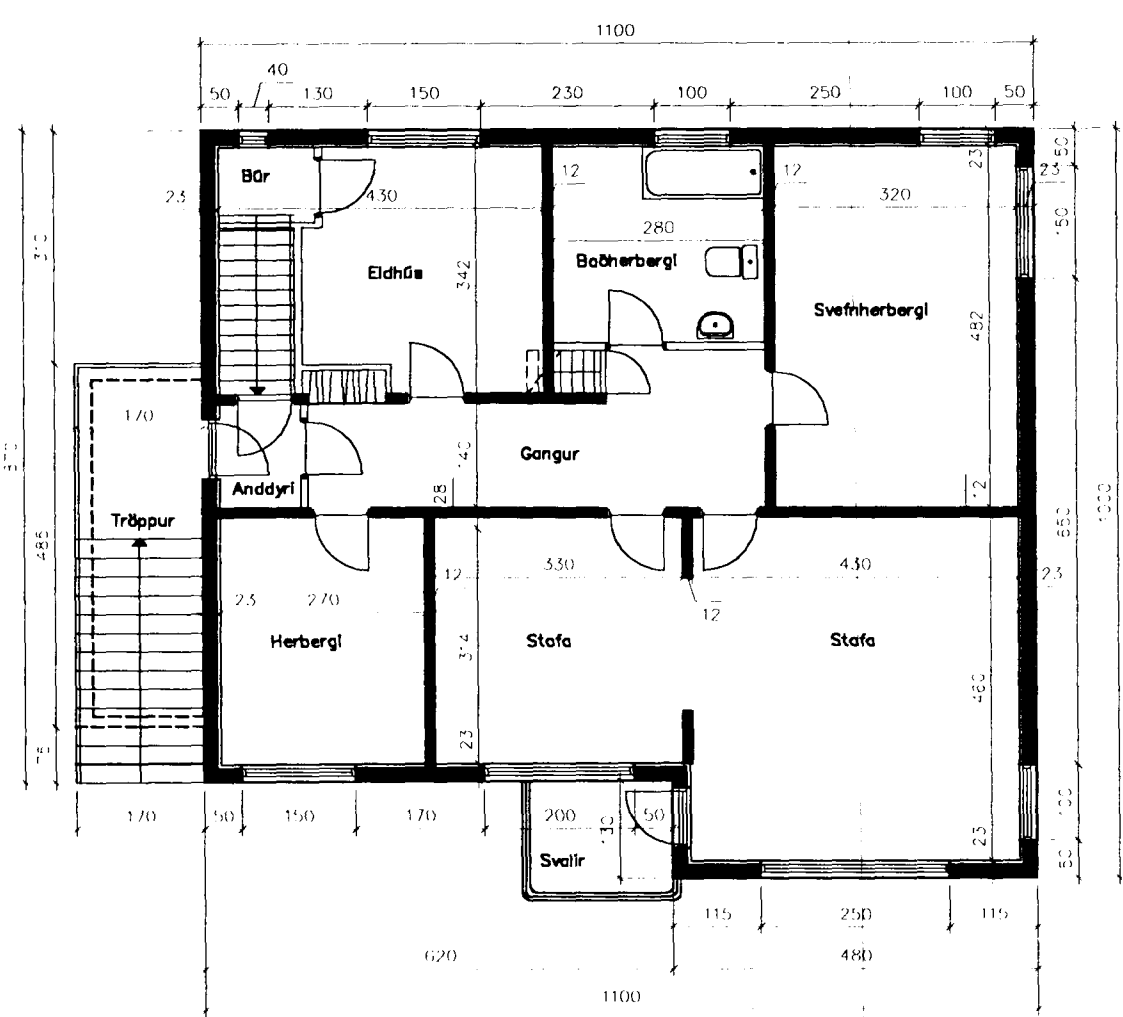
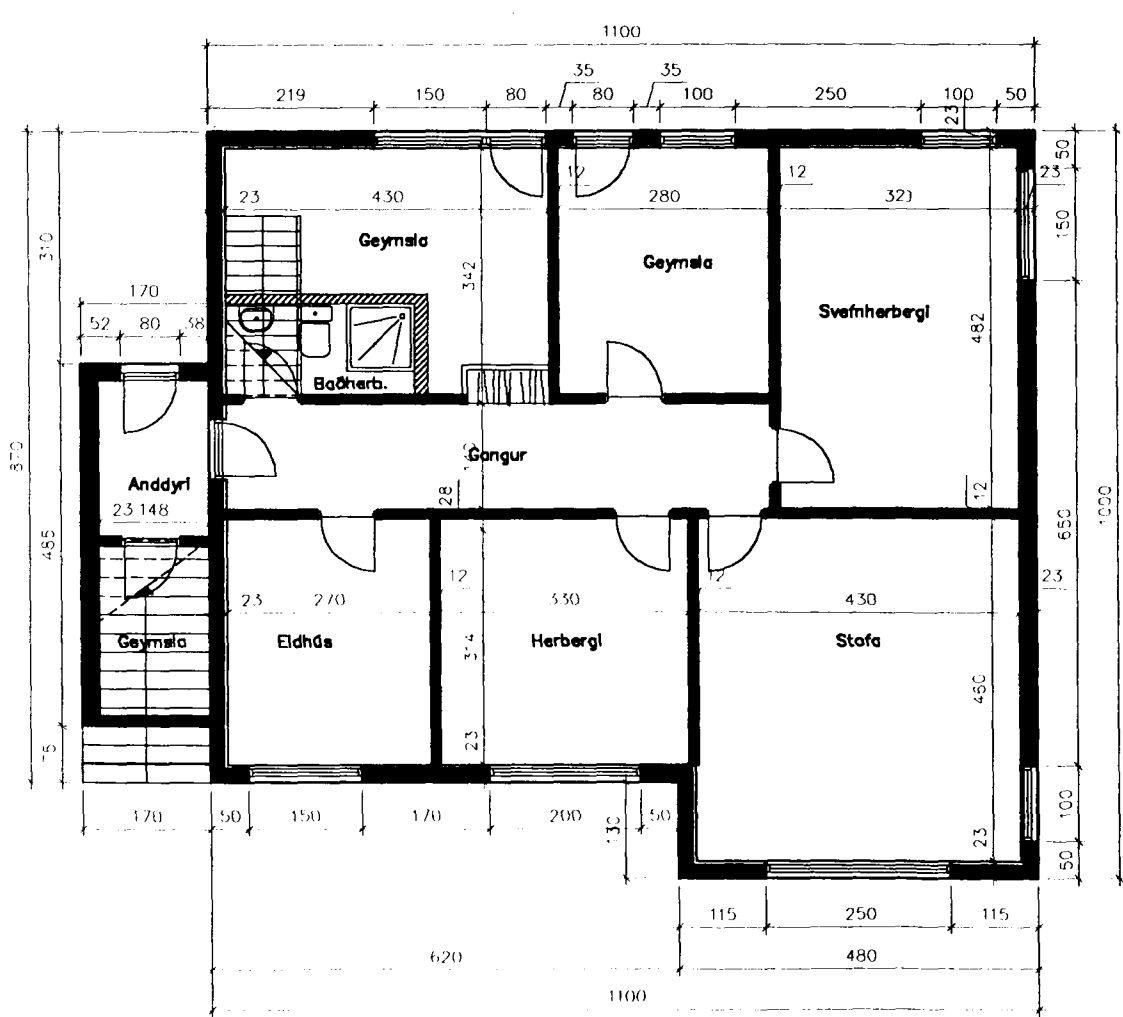
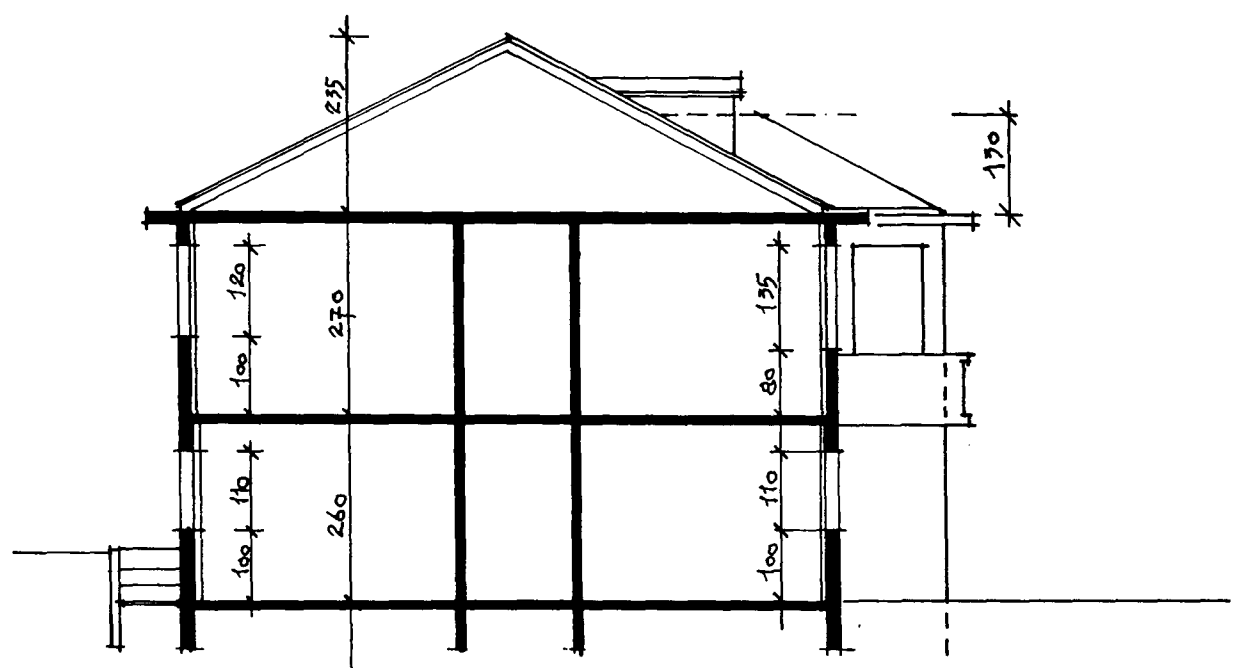
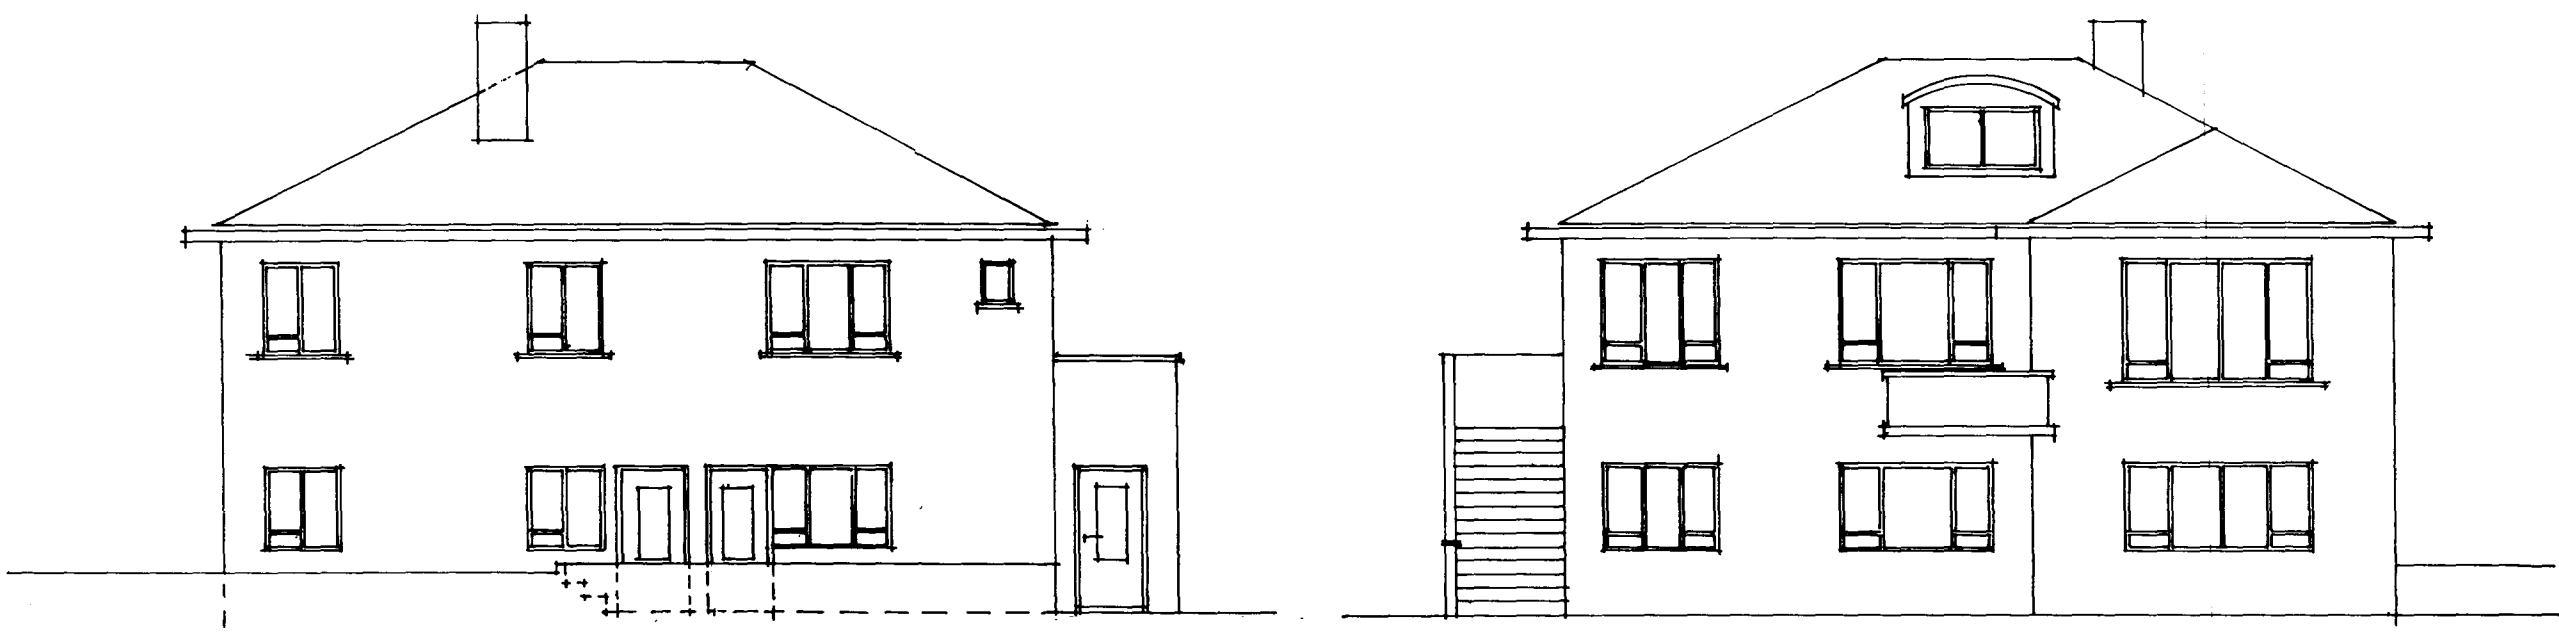


K.B.

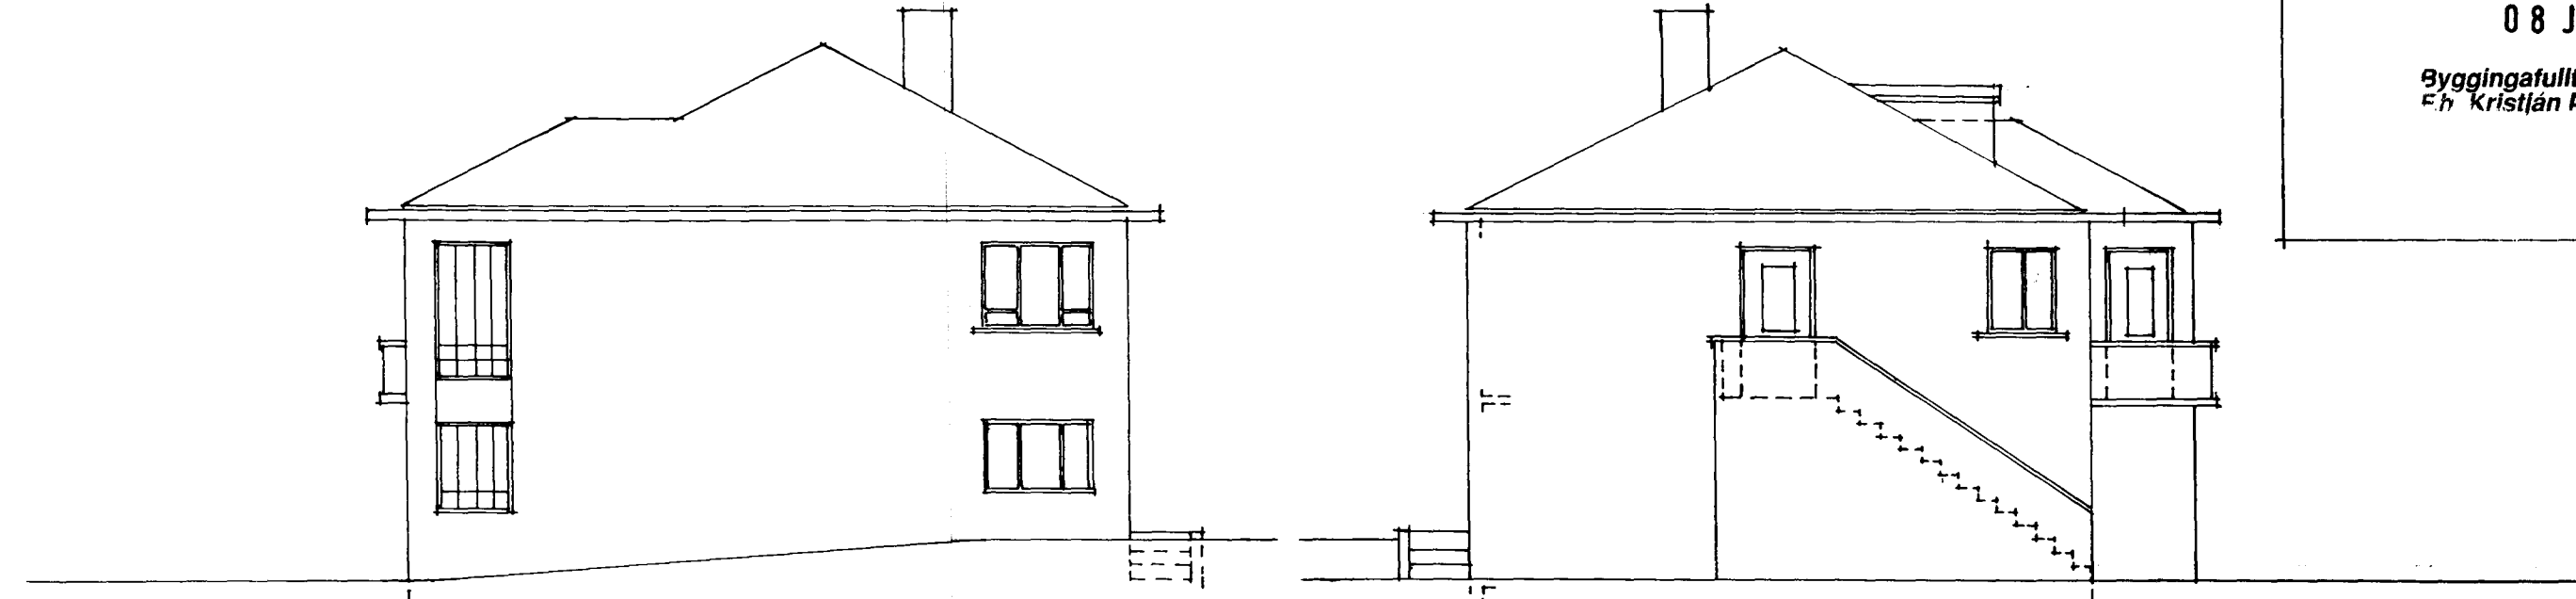

GRUNNMYND NEDRI HÆÐAR 1:100

GRUNNMYND EFRI HÆÐAR 1:100

Teikning Sigurðar Guðmundssonar frá sept.46  
 færð til samræmis við raunveruleikann og  
 breytt þvottah/geymslu, hurð á þvottah.

HRINGBRAUT 7, HAFNARFIRÐI  
 Grunnmyndir, útlit, sniðmynd, afst.  
 M-1:100, 1:500 25.06.1996  
 Sigurþór Aðalsteinsson, arkitekt.  
*Sigurþór Aðalsteinsson*