


HNITASKRÁ:

NR.	AUSTUR	NORÐUR	NR.	AUSTUR	NORÐUR	NR.	AUSTUR	NORÐUR	BYGGINGARREITUR
117	355684,274	396763,813	130	355853,860	396775,825	170	355783,269	396767,770	NR. AUSTUR NORÐUR
118	355718,396	396775,290	131	355841,849	396739,773	171	355779,521	396767,386	A 355753,775 396754,795
119	355739,351	396782,311	132	355828,860	396743,434				B 355778,229 396759,611
120	355775,716	396790,021	133	355827,618	396738,076				C 355779,551 396748,187
121	355776,406	396784,060	134	355818,445	396739,879				
122	355777,798	396784,208	135	355819,323	396745,308				
123	355781,669	396746,406	136	355788,647	396746,949				
124	355750,431	396739,642	137	355787,556	396767,355				
125	355732,423	396733,585	138	355792,532	396774,533				
126	355687,022	396718,315	139	355815,071	396775,738				
127	355683,729	396719,951	167	355778,808	396774,349				
128	355678,437	396735,685	168	355783,782	396774,859				
129	355816,820	396783,998	169	355784,237	396770,408				

Breyting A: 24.02.2022/HKB; Byggingarreitur færður innan lóðar. Hringhamar 5H. Breytt lóðamörk, byggingarreitur og sérafnotaréttur. Samþykkt í bæjarráði 21.01.2022. Hringhamar 7.

SKÝRINGAR:

- KVÖÐ UM BÍLASTÆÐI FJÖLDI STÆÐA SAMKVÆMT SKILMÁLUM OG REGLUG.
 - BINDANDI MÖRK BYGGINGARREITS
 - BINDANDI BYGGINGARREITUR Á LÓÐAMÖRKUM
 - HÁMARKS BYGGINGARREITUR
 - HÁMARKS BYGGINGARREITUR Á LÓÐAMÖRKUM
 - BYGGINGARREITUR BÍLAGEYMSLU
 - KVÖÐ UM LAGNIR, 4 M
 - SÉRAFNOTARÉTTUR
 - NÚMER LÓÐAR
 - HÚSAGERÐ, SJÁ SKILMÁLA
 - NÚMER ADLIGGJANDI LÓÐABLADA, STAÐGREINIR
 - LANDEIGNANÚMER
- SJÁ JAFNFRAMT SKIPULAGSUPPDRATT OG SKILMÁLA
DEILISKIPULAG SAMÞYKKT Í SKIPULAGS- OG BYGGINGARRÁÐI 27.03.2020. ÖDLAST GILDI ÞANN 02.10.2020.

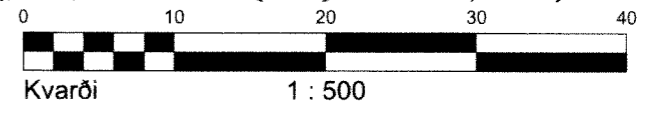

MÆLIBLAÐ 25.267.2
TEIKNING NR. 421.002
HRINGHAMAR 1, 3, 5, 5H OG 7

HAFNARFJARDARBÆR
UMHVERFIS- OG SKIPULAGSSVIÐ
HAMRANES

VSBS
VERKFRÆDISTOFA

BÆJARHRAUNI 20 / 220 HAFNARFJÖRÐUR
KENNITALA 710796-2899
SÍMI 58 58 600
vsb@vsb.is / www.vsb.is