


Samþykkt á fundi bygginga-
nefndar þ. 21/9 1989 19/10 '89
BR. F. GK

BYGGINGAFULLTRÚINN
Í HAFNARFIRDI

Áskilið er samþykki
heilbrigðisráðs Hafnarfjarðar


Áskilið er samþykki
Brunamálaáskilnaðar stjórnar

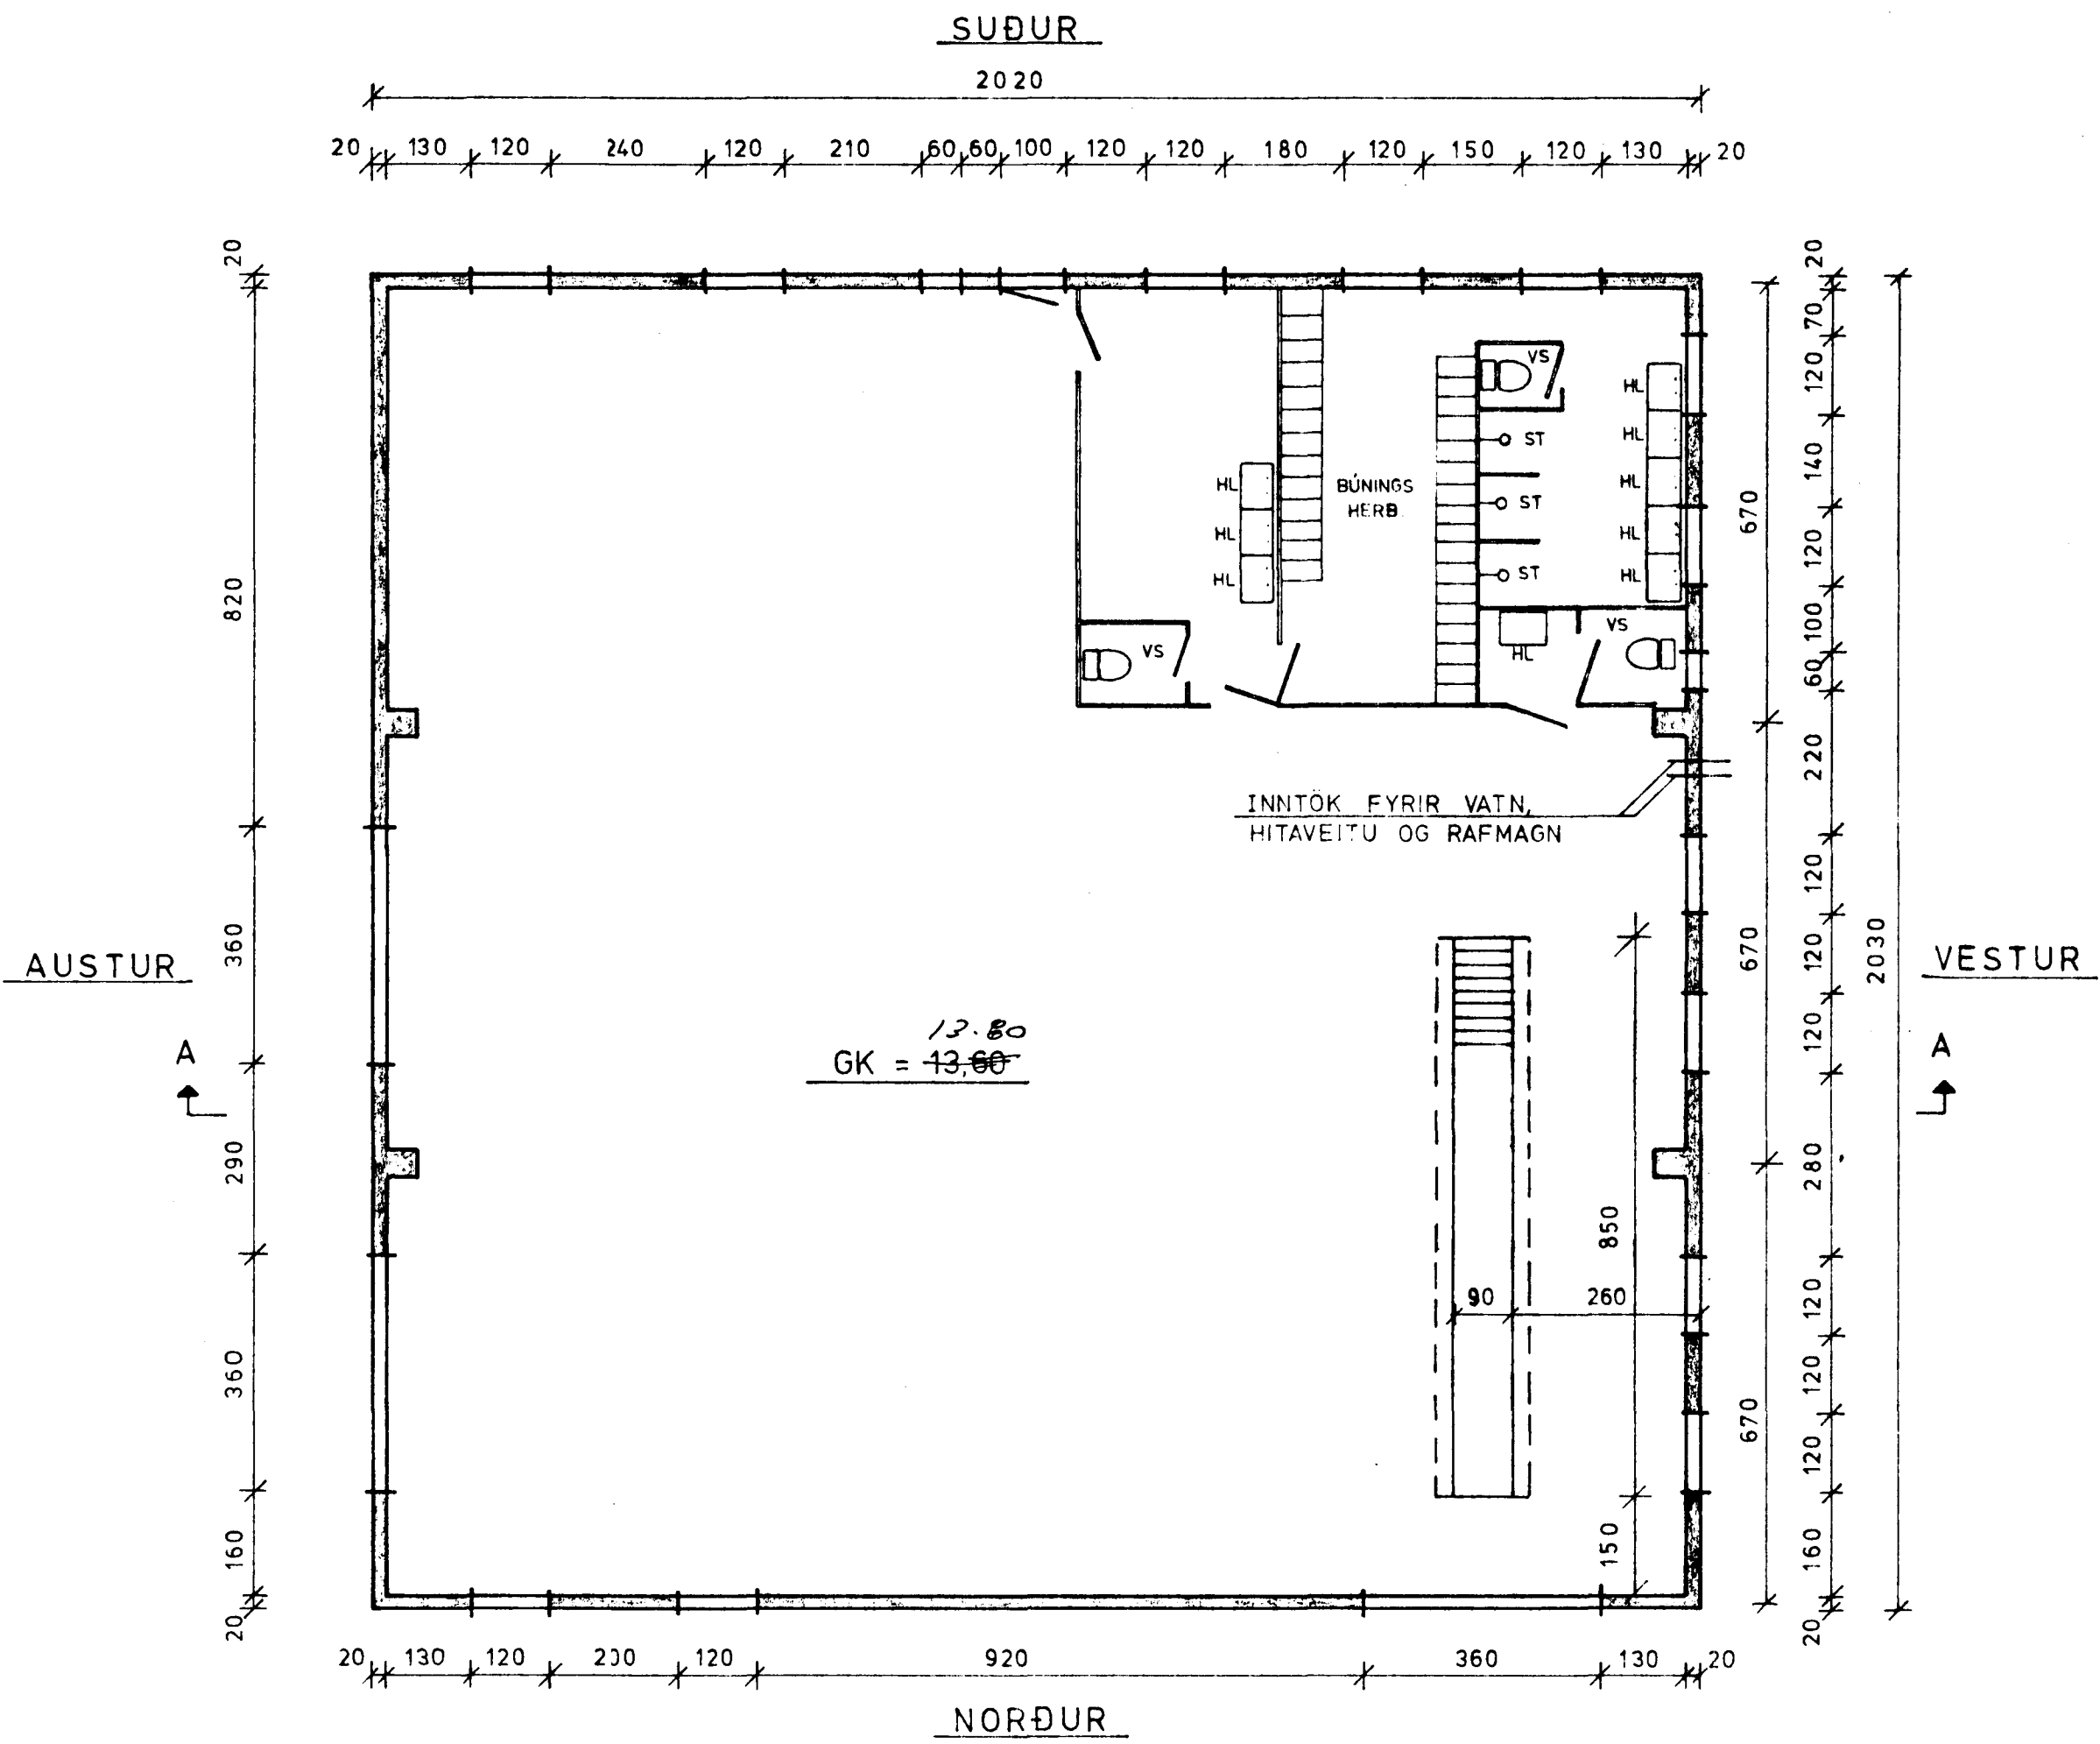

ÖLL MÁL ERU CM

SKÝRINGAR:

HÚSIÐ ER EINANGRAÐ AÐ UTAN MEÐ 100MM STEINULLAR-
EINANGRUN OG KLÆTT MEÐ STANDANDI STÁLKLÆÐNINGU.
Í ÞAKI ERU "TACODEK-S" ÞAKEININGAR.
GÓLFFLATARMÁL: 394 M²
RÚMÁL HÚSS: 2144 M³
~~BRÚTTA FLATARMÁL 410.1 M²~~
~~BRÚTTA RÚMÁL 2322 M³~~

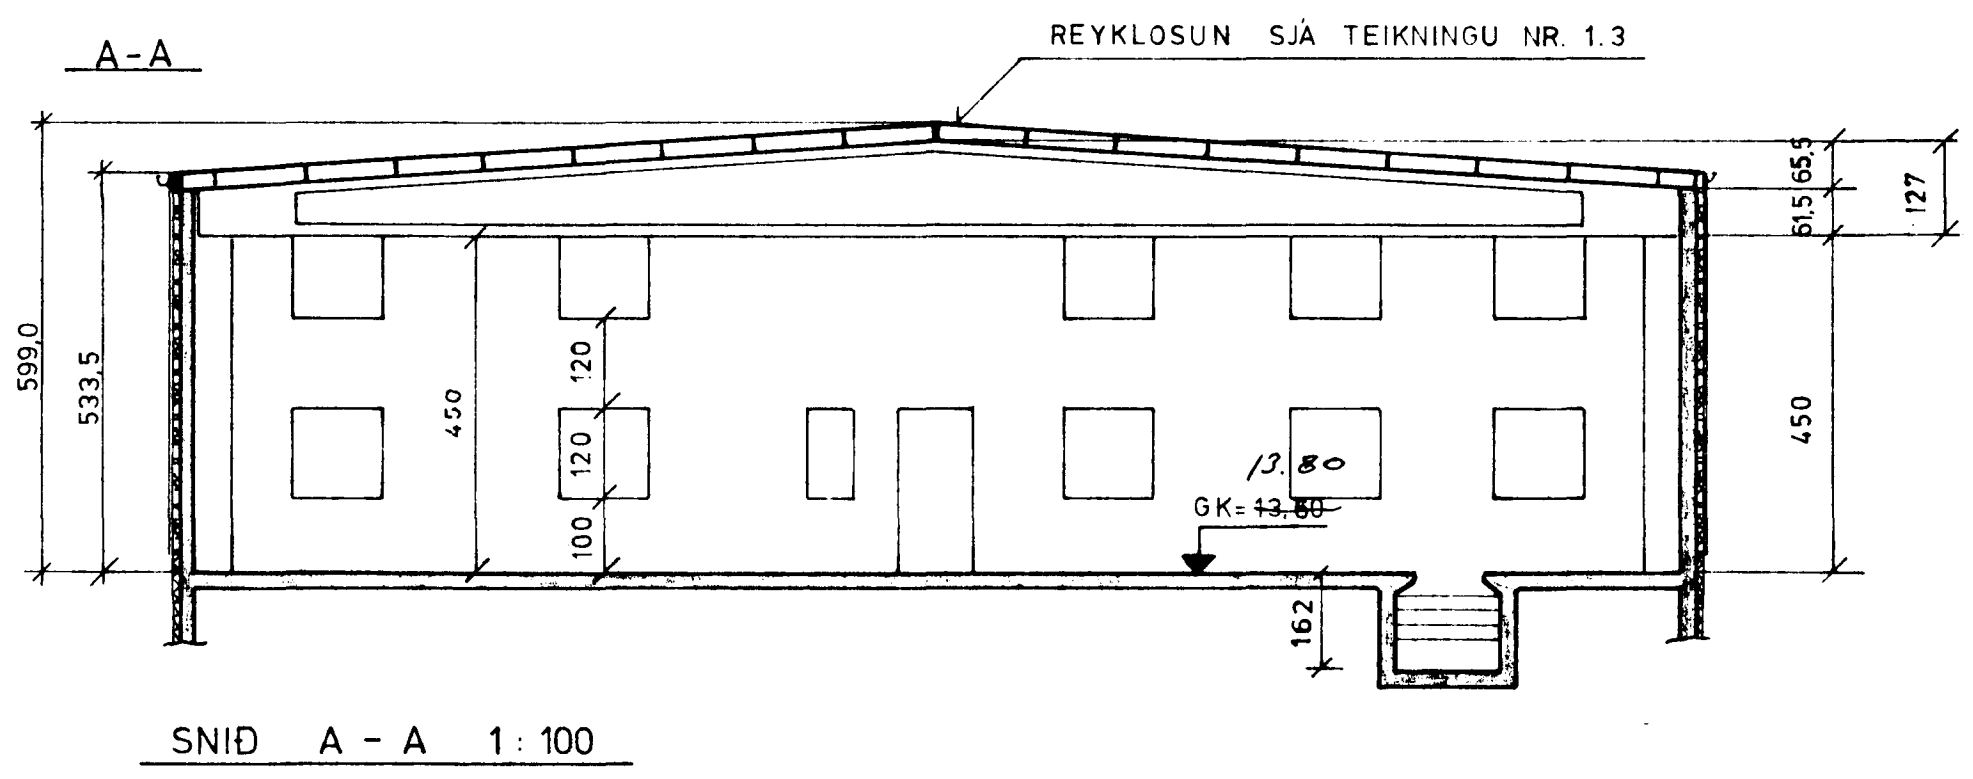

BREYTT 6-9 '89

H HAGVIRKI HF				Verk nr.	FA 590
VERKTAKI VERKHÖNNUN				Teikning nr.	2
MARKHELLA 1, HAFNARF.				Mælikvarði	1:100
GRUNNMYND OG SNID				Dagsetning	AGÚST '89
BREYTT 20.9 '89	Hannað	Teiknað	Yfirfarið	Samþykkt	
BREYTT SEPT. '89	H.P.M.	H.P.M.	H.P.M.	Þorvaldur Sigvaldsson	