


Samþykkt á fundi bygginga-
nefndar þ. 21.9.1989 19/10'89
BR. A GR.
BYGGINGAFULLTRÚINN
Í HAFNARFIRDI

Áskilið er samþykkt

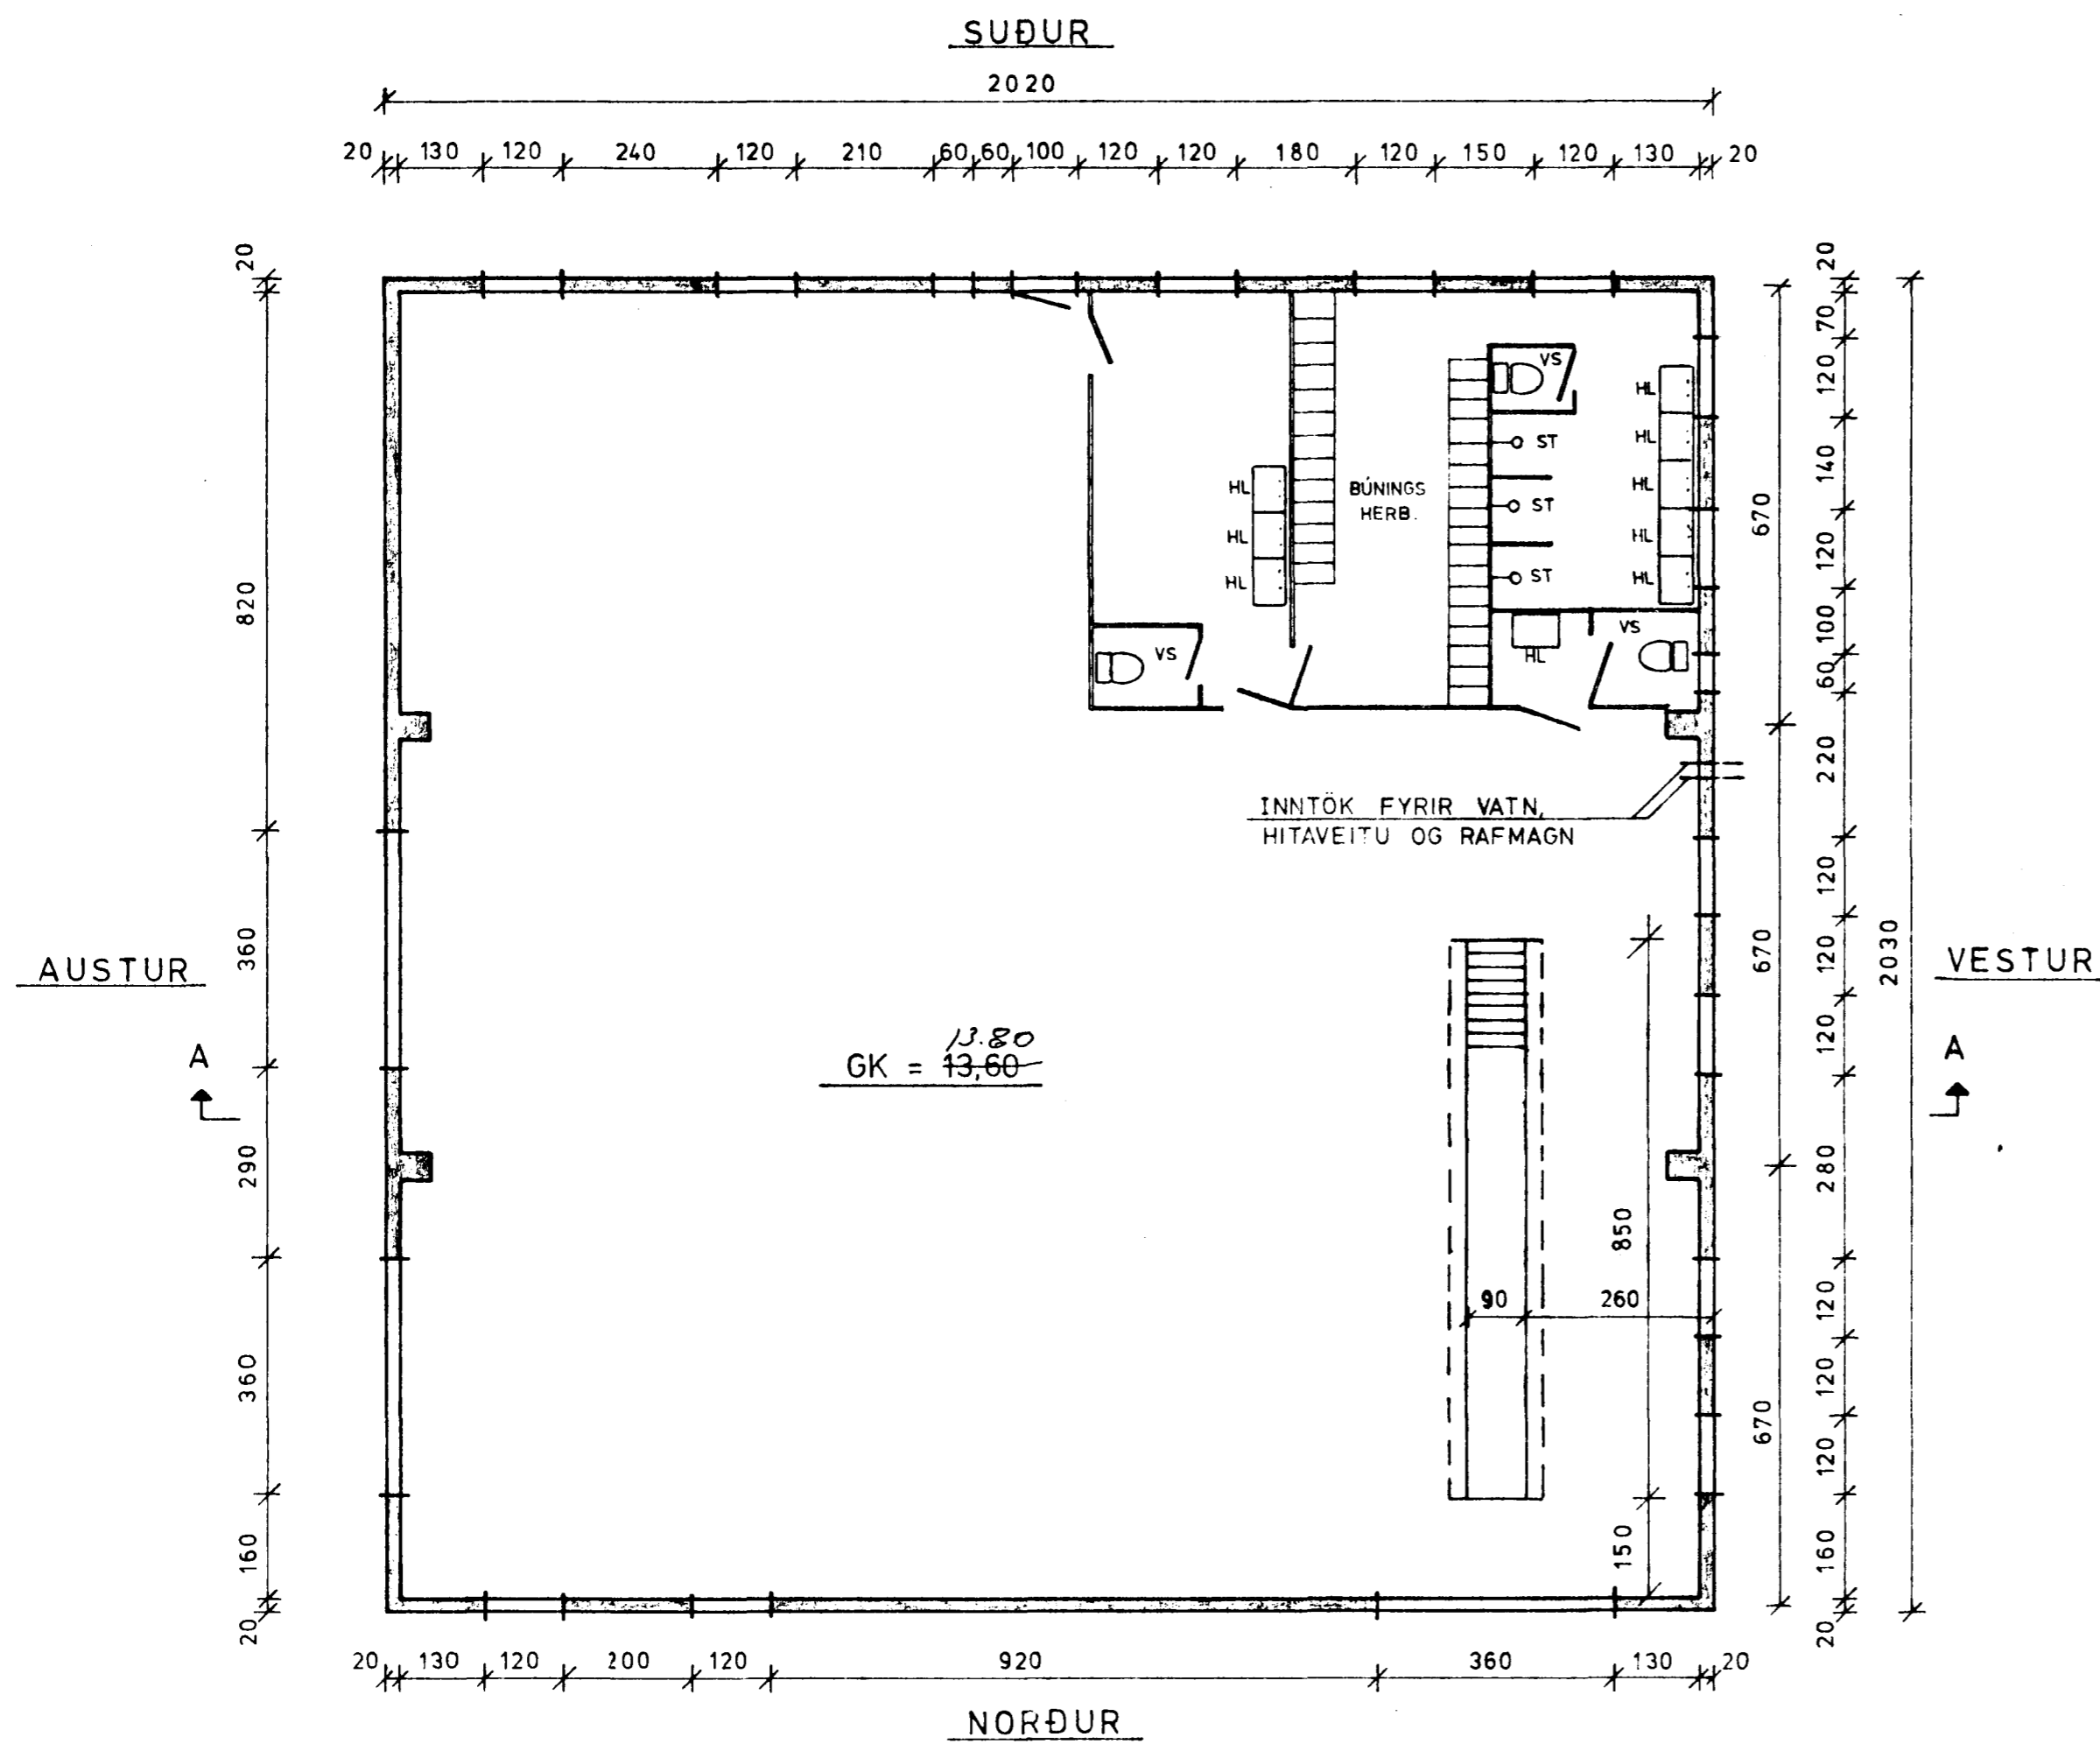


GRUNNMYND 1:100

ÖLL MÁL ERU CM

SKÝRINGAR:

HÚSIÐ ER EINANGRÆÐ AÐ UTAN MEÐ 100MM STEINULLAR-EINANGRUN OG KLATT MEÐ STANDANDI STÁLKLÆÐNINGU. Í ÞAKI ERU "TACODEK-S" ÞAKEININGAR.
GÓLFFLATARMÁL: 394 M²
RÚMÁL HÚSS: 2144 M³
BRÚTTÓ FLATARM. 410,1 M²
BRÚTTÓ RÚMÁL 2.322 M³

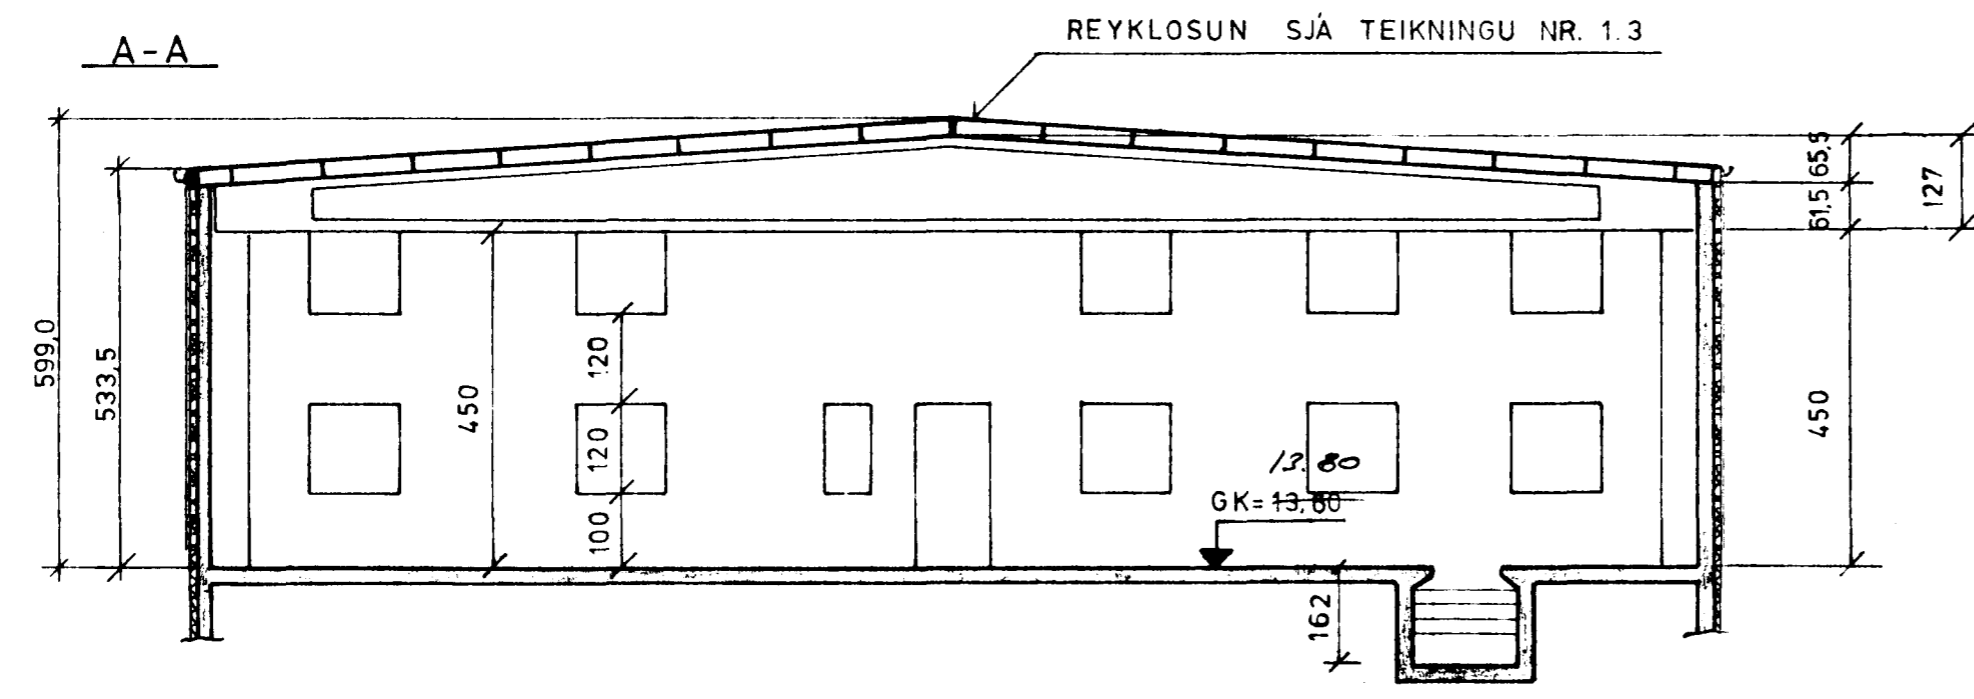

SNID A - A 1:100

BREYTT 6-9 '89

BREYTT 20.9.'89
BREYTT SEPT. '89

H HAGVIRKI HF VERKTAKI VERKHÖNNUN	VERK nr. FA 590
	Teikning nr. 2
MARKHELLA 1, HAFNARF.	
GRUNNMYND OG SNID	
Dagsetning AGÚST '89	
Hannað H.P.M.	Teiknað H.P.M.
Vfirfarið H.P.M.	Samþykkt Hemmián Sigvaldsson