Samþykkt þann
18 MARS 1997
Byggingafulltrúinn í Hafnarfirði
F.h. Kristján Þorarinsson

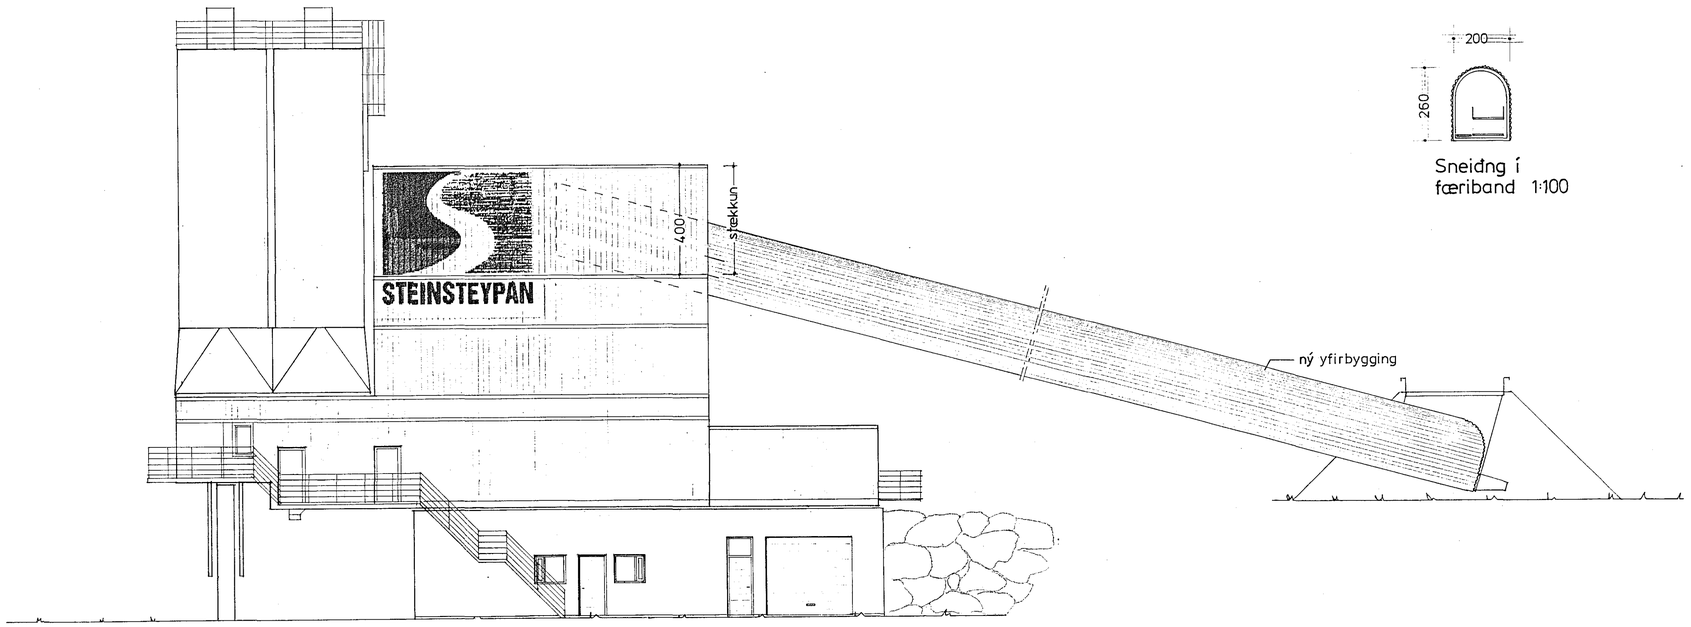

Útlit norður 1:100

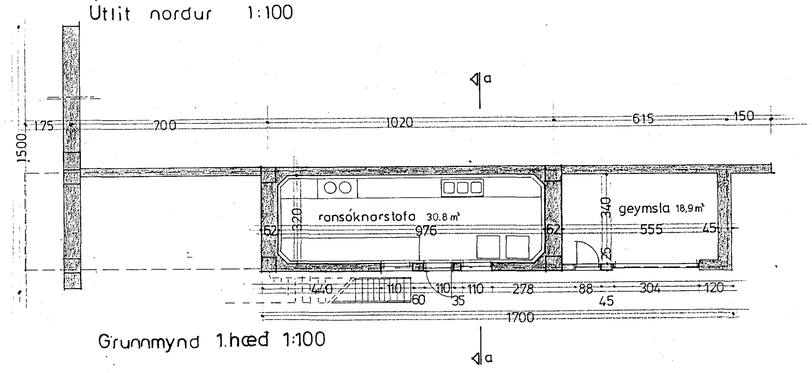

Grunnmynd 1.hæð 1:100

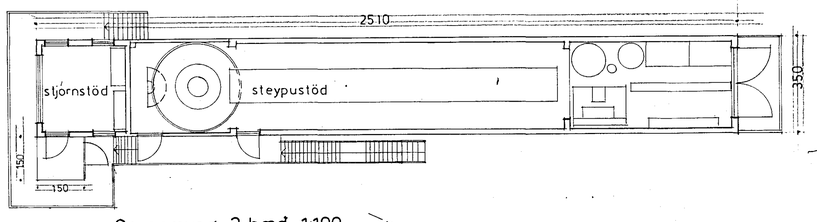

Grunnmynd 2.hæð 1:100

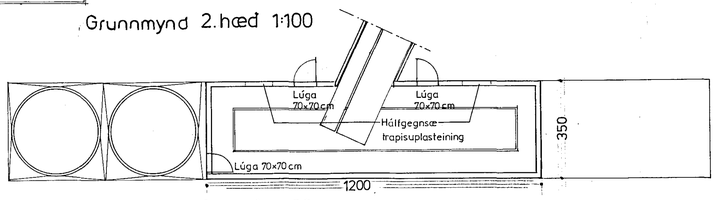

Grunnmynd 3.hæð 1:100

Sneiðng í færiband 1:100

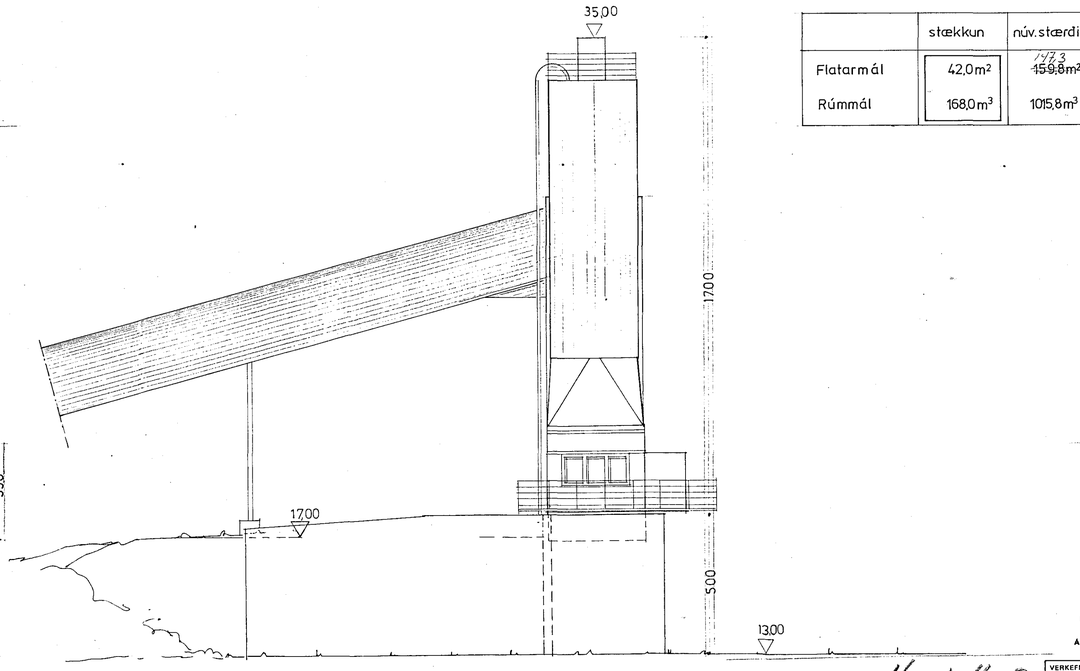

Útlit austur 1:100

Núverandi brútto stærðir:

	steypustöð	ransóknastofa og geymsla	samtals
Flatarmál	90,1m²	~~69,7~~ 57,2 m²	~~159,8~~ 147,3 m²
Rúmmál	737,0m³	278,8 m³	1015,8 m³

Stærðir eftir stækkun:

	stækkun	núv.stærðir	samtals
Flatarmál	42,0m²	~~159,8~~ 147,3 m²	~~201,8~~ m² 189,3
Rúmmál	168,0m³	1015,8m³	1183,8m³

Hringhella 2

BR 14.02.'97 Stækkun -yfirbyggingfæribands - merkt
BR 25.10.'95
BR 15.10.'94
BR 02.08.'94
BR. 25.07.'94

TEIKNISTOFAN HF
ÁRMÚLA 6
108 REYKJAVÍK • SÍMI 553 8750
GÍSLI HALLDÓRSSON ARKITEKT FAÍ
JÓSEF REYNIS ARKITEKT FAÍ
LEIFUR GÍSLASON BYGGINGAFRÆÐINGUR BFÍ
IVON STEFÁN CILIA ARKITEKT FAÍ
BJARNI SNÆBJÖRNSSON ARKITEKT FAÍ
ÁSGEIR ÁSGEIRSSON BYGGINGAFRÆÐINGUR BFÍ

VERKEFNI: STEINSTEYPAN ~~BERGHELLU 2~~ HAFNAFIRÐI
VERK
Grunnmyndir, útlit og sneiðing
SAMÞ.
MÁL: 1/100
DAGS: 05.07.'94
BR.
NR. A-2
TEIKN.