


Rúmmynd hita-og vatnslagnar
1:50

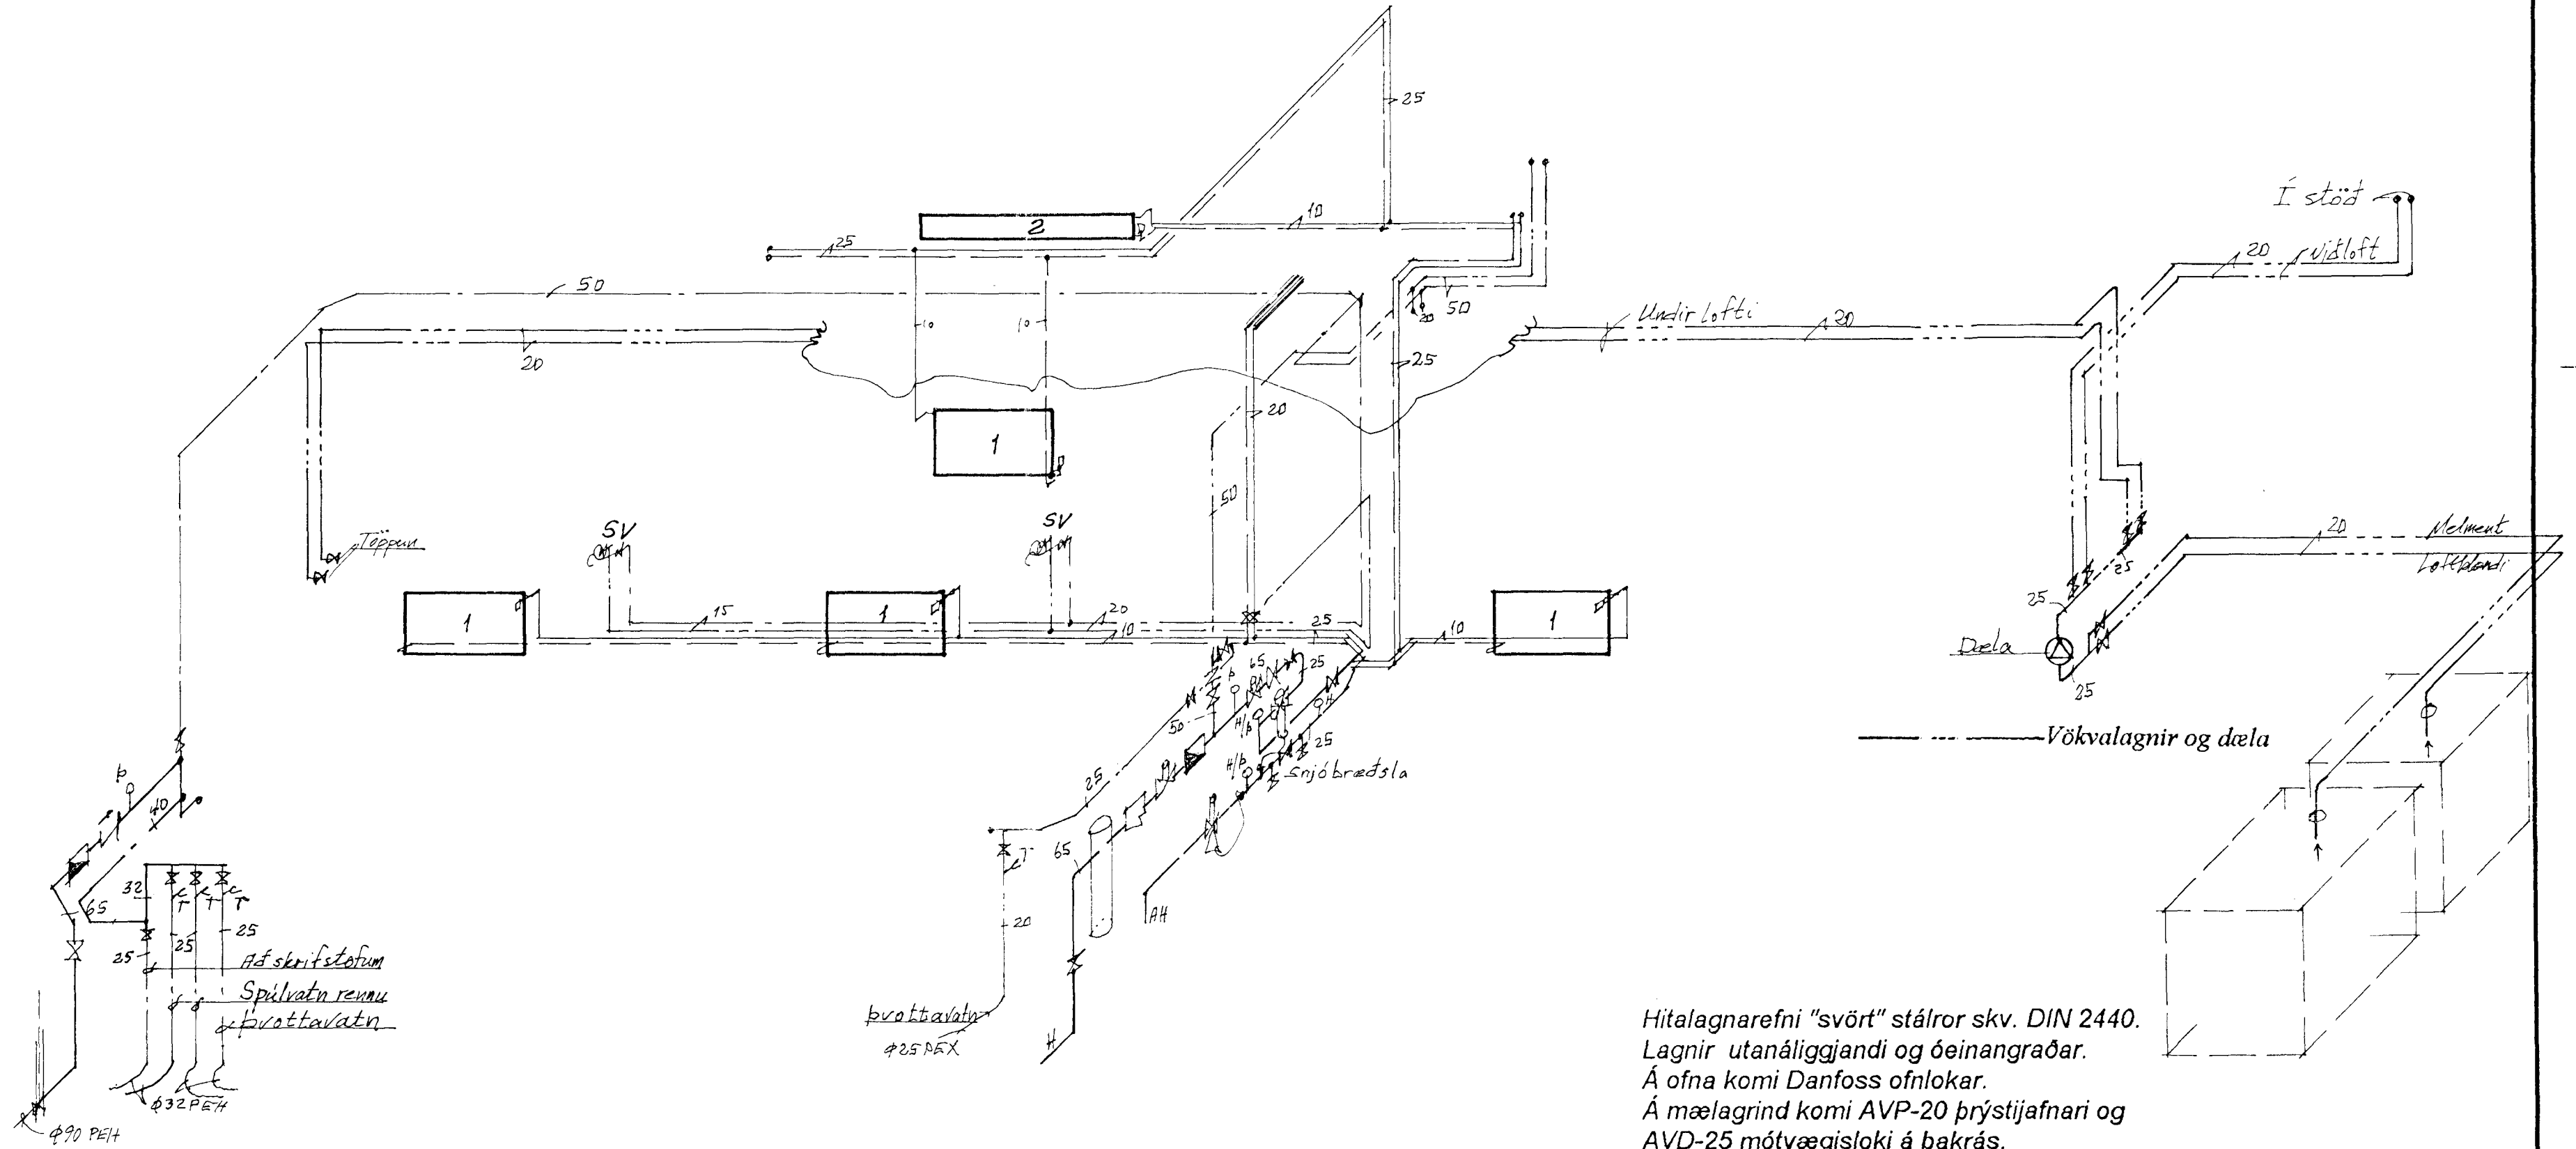

Hitalagnarefni "svört" stálror skv. DIN 2440.
Lagnir utanálggjandi og óeinangraðar.
Á ofna komi Danfoss ofnlokar.
Á mælagrind komi AVP-20 þrýstijafnari og
AVD-25 mótvægisloki á bakrás.

H: hitamælir
B: þrýstimælir
Ö: öryggisloki
T: tæming

Vatnslagnarefni "galv" stálror skv. DIN 2440.
Lagnir einangrist með viðurkenndri einangrun.
(Næst kaldavatsnslögn komi auk þess sísalpappi.)

Ofn nr. 1 986 kcal/klst. P21-600, L: 1130 Pánetafer
- " - 2 884 - " - C-21, L: 2000 Rantalafer
st = 40°C. Stíllitla turloka 2.0

10 NOV 1995
HAFNARFJÁRDARBAEI
BYGGINGAUFVALTRUIN
Hringhella 2
Bergheila 12, Hafnarfirði

Breytingar			Verkfræðistofa Práinn og Benedikt hf. Laugavegi 178, sími 31770, 687775, Fax: 687775	H TBS S M 1:50 Nr. 57 Dags. maí '95 Benedikt Þorsteinsson
Nr.	Dags.	Nafn		
1	9/11 95	BSS	Vökvalagnir/Dæla	