Hringhella 4, Hafnarfirði

Samþykkt á fundi skipulags- og byggingarráðs
13 MAI 2004
Byggingafulltrúinn í Hafnarfirði
F.h. Kristján Þórarinsson

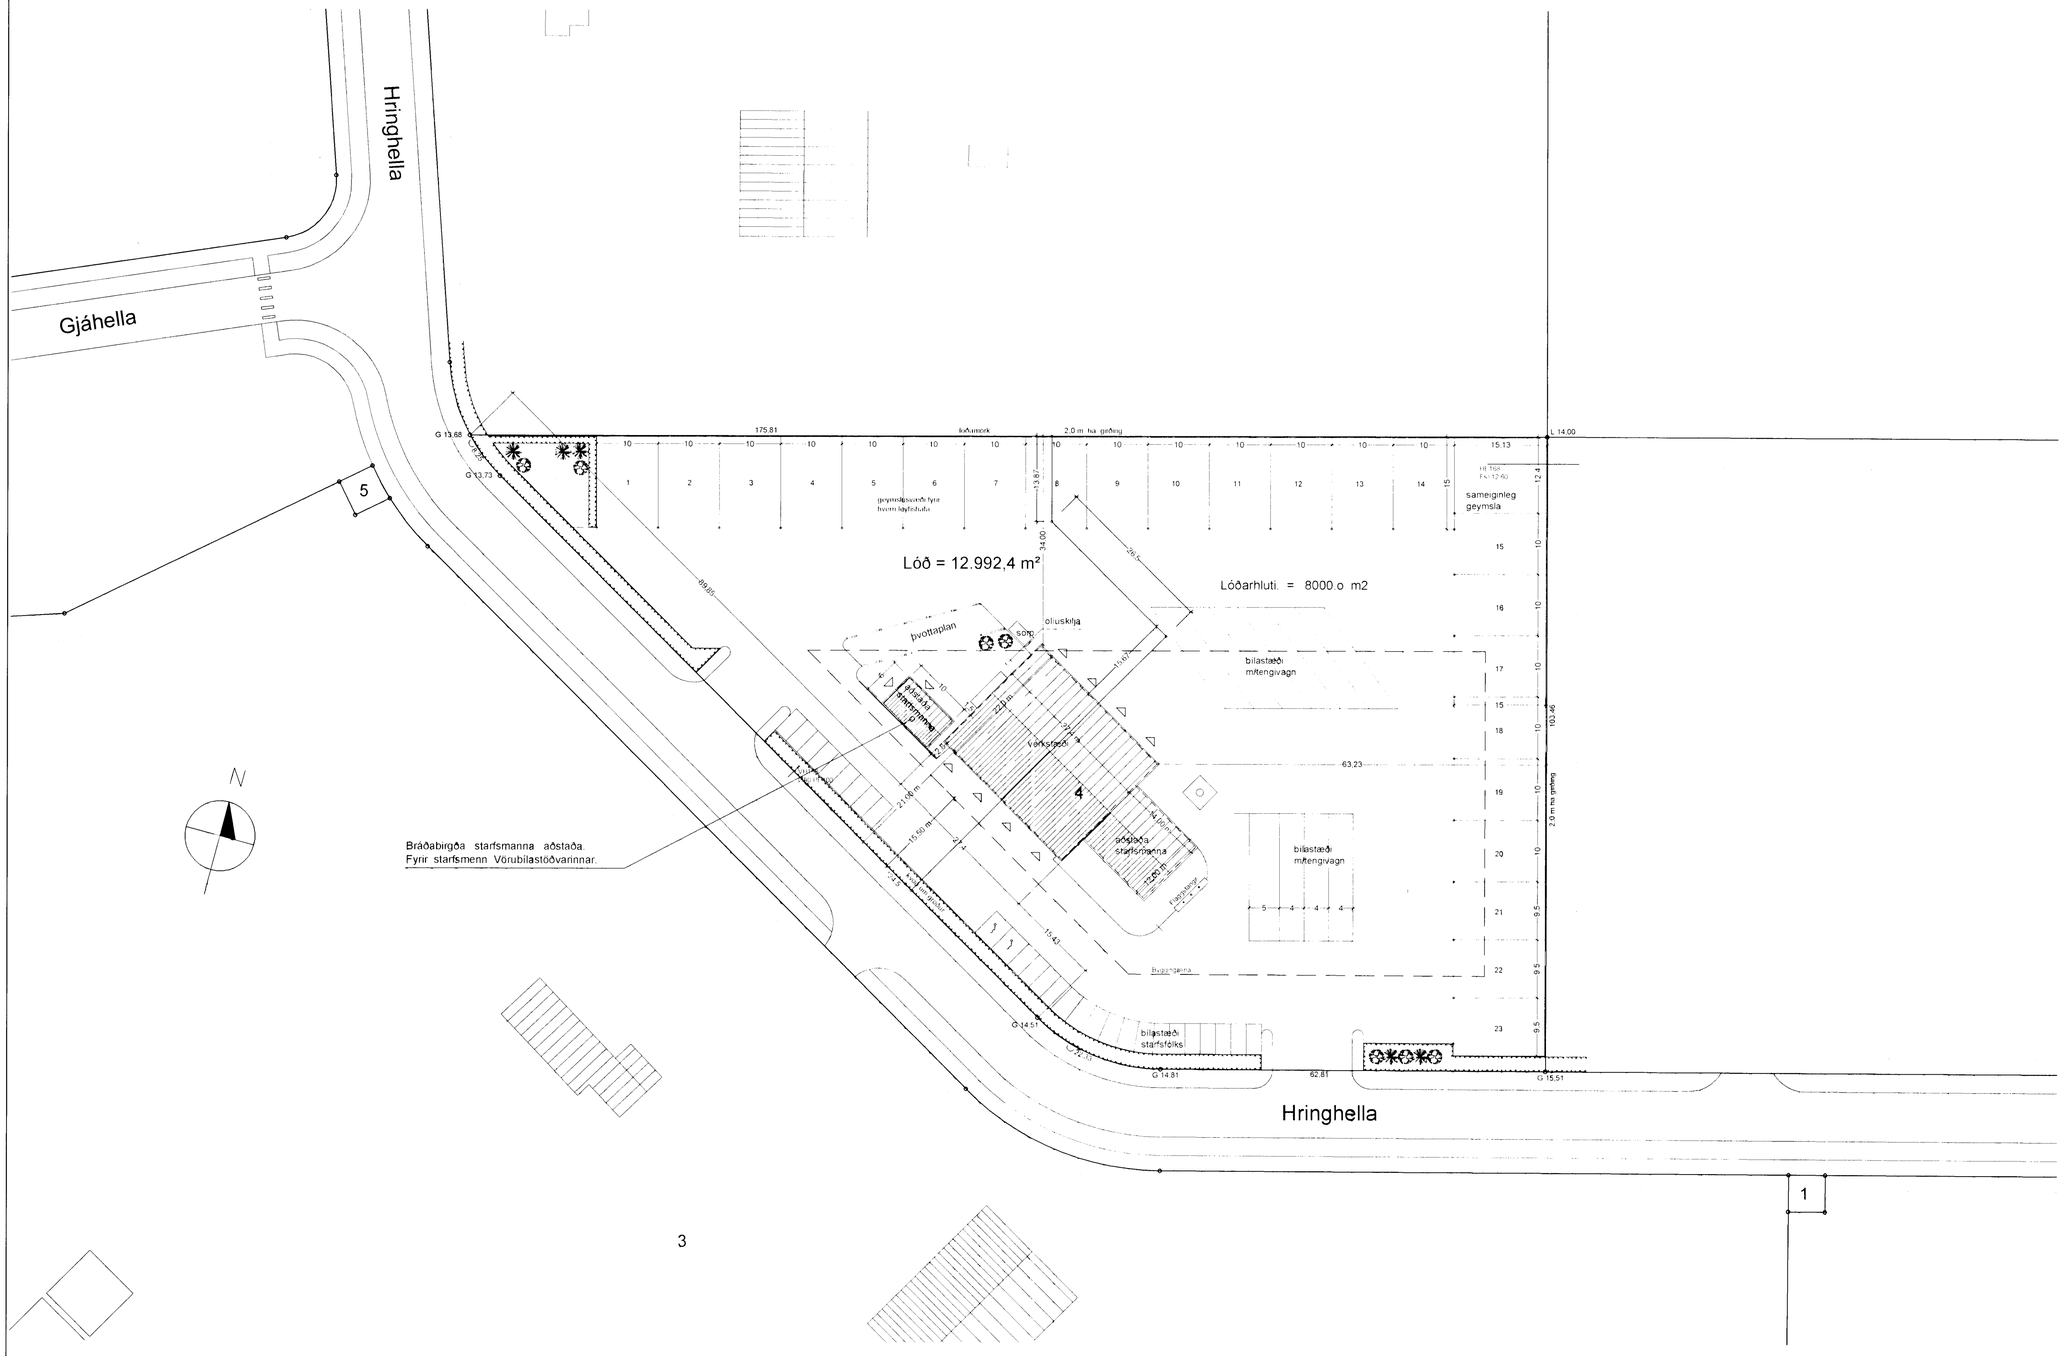

AFSTÖÐUMYND M 1 : 500

Breytt 4. - 5. - 2004
Sótt er um bráðabyrða - staðsettningu á starfsmannahúsi fyrir starfsmenn Vörubílastöðvar Hafnarfjarðar. við suð-vesturhlið á verkstæðishúsi.

Breytt 19. - 8. - 2003
Stækkað starfsmannahús. Lengt um 5,0 m.

HRINGHELLA 4 HAFNARF. AFSTÖÐUMYND

VERK. NR. 242 | DAGS. 26-09-2001 | MÁL. 1 : 500
TEIKN. NR. 01 | BREYTT. 12. - 11. - 2002, 19. - 8. - 2003

JÓN GUÐMUNDSSON ARKITEKT KT. 310561 3059
VINNUSTOFA SUÐURLANDSBRAUT 16 REYKJAVÍK SÍMI 552 5055

Jón Guðmundsson, arkitekt Suðurlandsbraut 16 4.5.2004 18:04 hringhell1901.dwg