


HEILBRIGÐISEFTIRLIT  
 HAFNARFJARÐARSVÆÐIS  
 Heilsugæslustöðinni Sölvangi  
 Pósthólf 440 - 222 Hafnarfjörður  
 Sími 565 2600

19. júní 1996


Samþ.  
 Stærð olíugildna  
 skal ákveðin í samráði  
 við heilbrigðiseftirlit  
 Guðni H. Guðsson

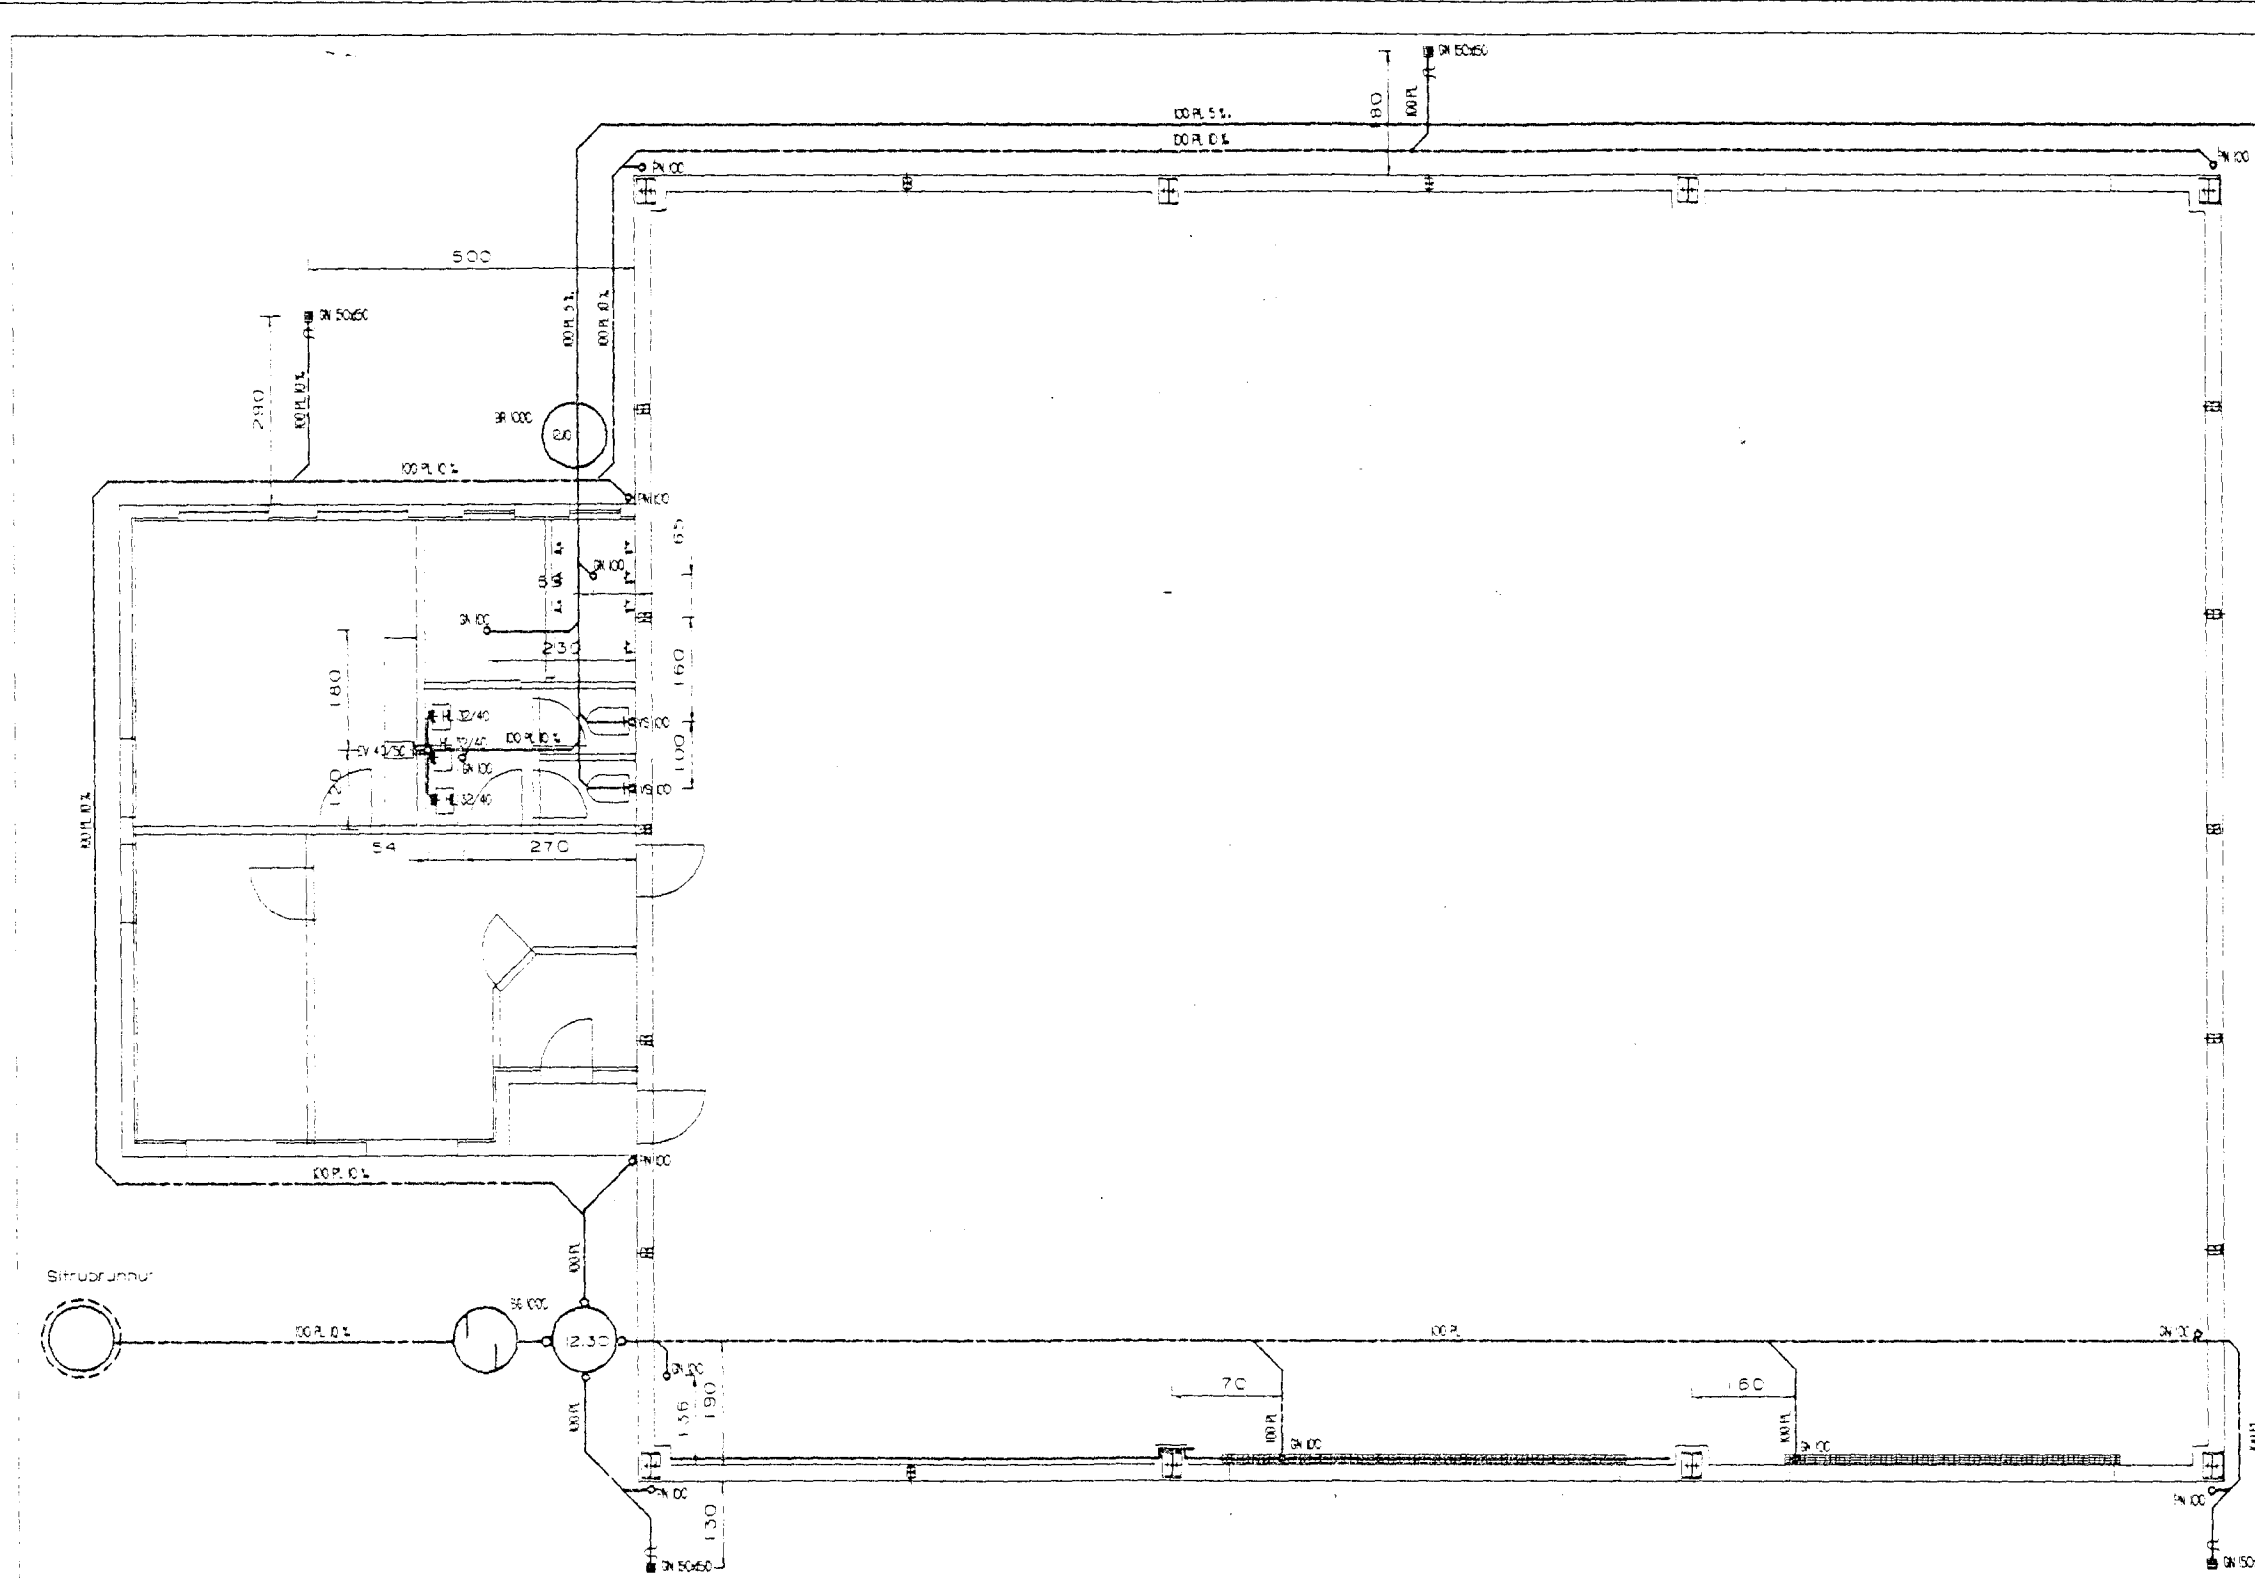

Sitrubrunnur

————— Skóplagn  
 - - - - - Regn og jarðvatnslagn  
 Eftir og frágangur lagna skal vera í samræmi við reglugerðir.

21 JUNI 1996

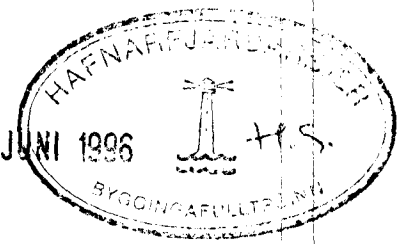

HRINGHELLA 5	
VEIKIBYGGINGARLAGN	11. JUNI 1996
VEIÐVATNSFRÆMMSLAGN	11. JUNI 1996
GUÐNI HANSSON	11. JUNI 1996
PTT	11. JUNI 1996