



GRUNNMYND JARHÆÐ 150

GRUNNMYND RISHÆÐ 150


SNID I
OLUGILDRO 150

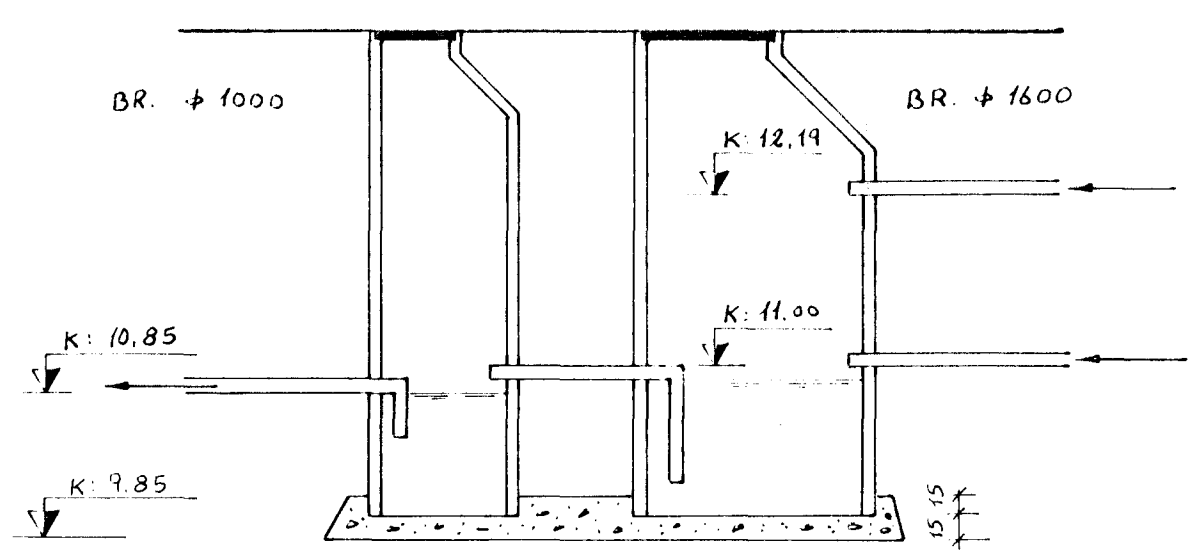


STOFNAGRAF 1-50

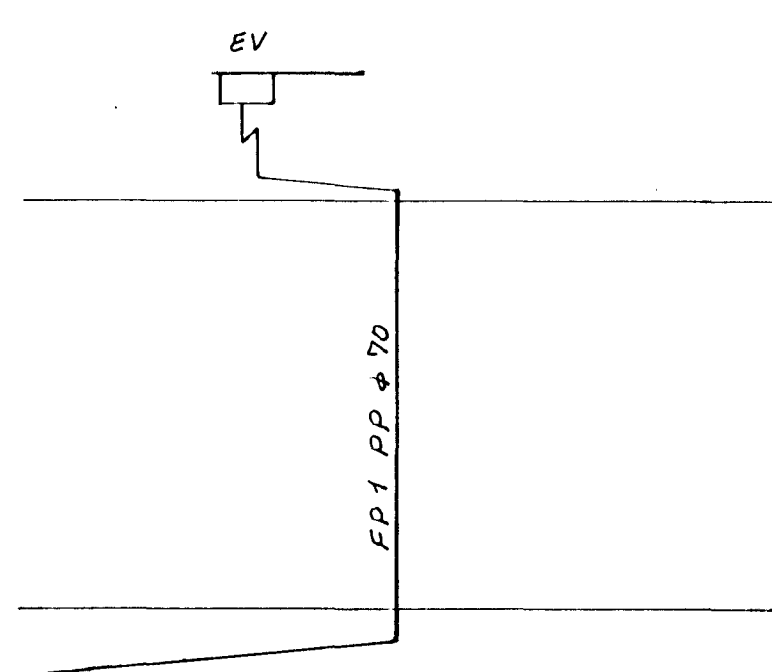

FS: 11.82. AFSTÖÐUMYND 1:500

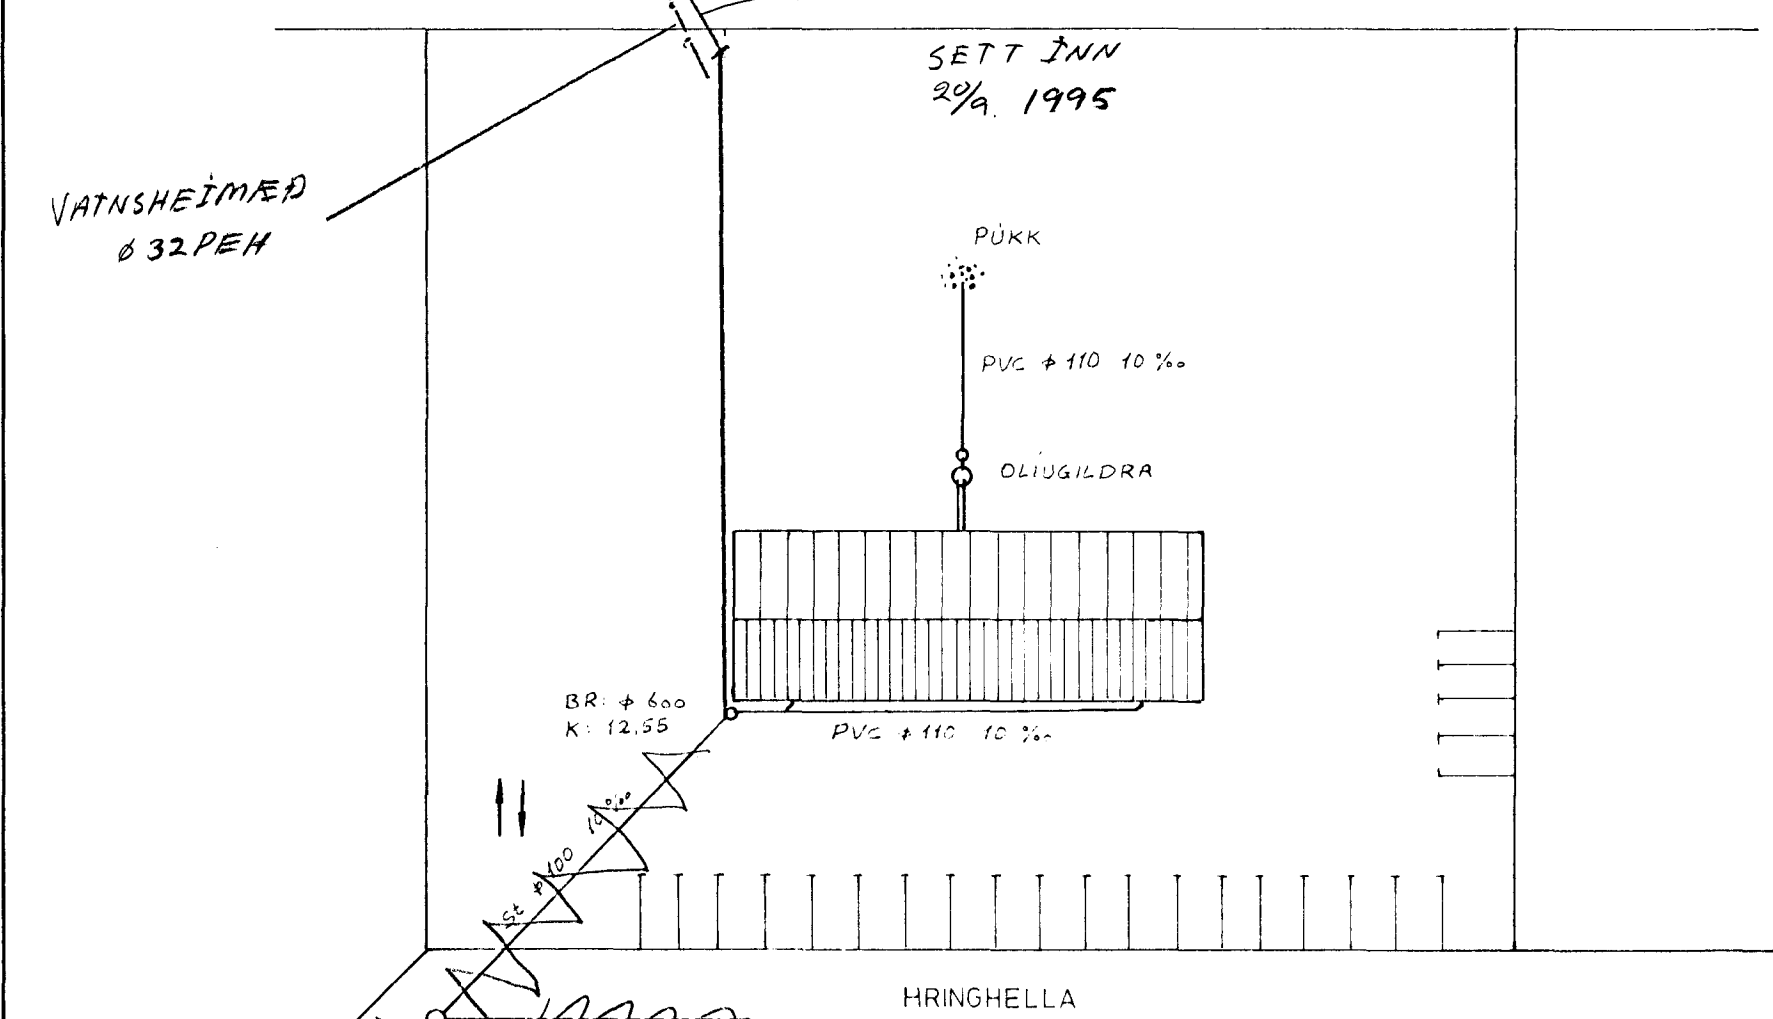

BREYTT LÖGNLÍM FRÁ
HAFNARFJ. BR. SUMARÍÐ 1995

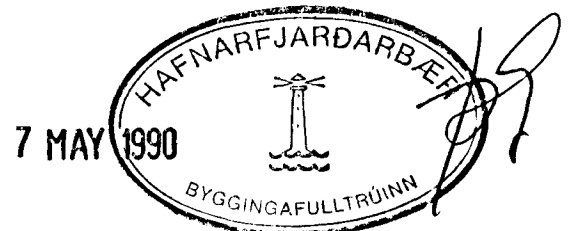

VERKFRÆÐISTOFA
Halldórs Hannessonar sími: 91-54355
Bajarhraun 20 - 220 Hafnarfjörður

HRINGHELLA 7 HAFNARFJÖRÐI
FRÆNNISLISLAGNIR GRUNNMYNDIR,
SNID, STOFNAGRAF OG AFSTÖÐUMYND.

M. 1:50, 1:500
Hannað: *[Signature]*
Teiknað: *[Signature]*
Höfundur: *[Signature]*