



Stimpykkt þann
 17 AUG 2011
 Byggingafráttirinn í Hafnarfirði
 Fh. Sigurður Steinar Jónsson

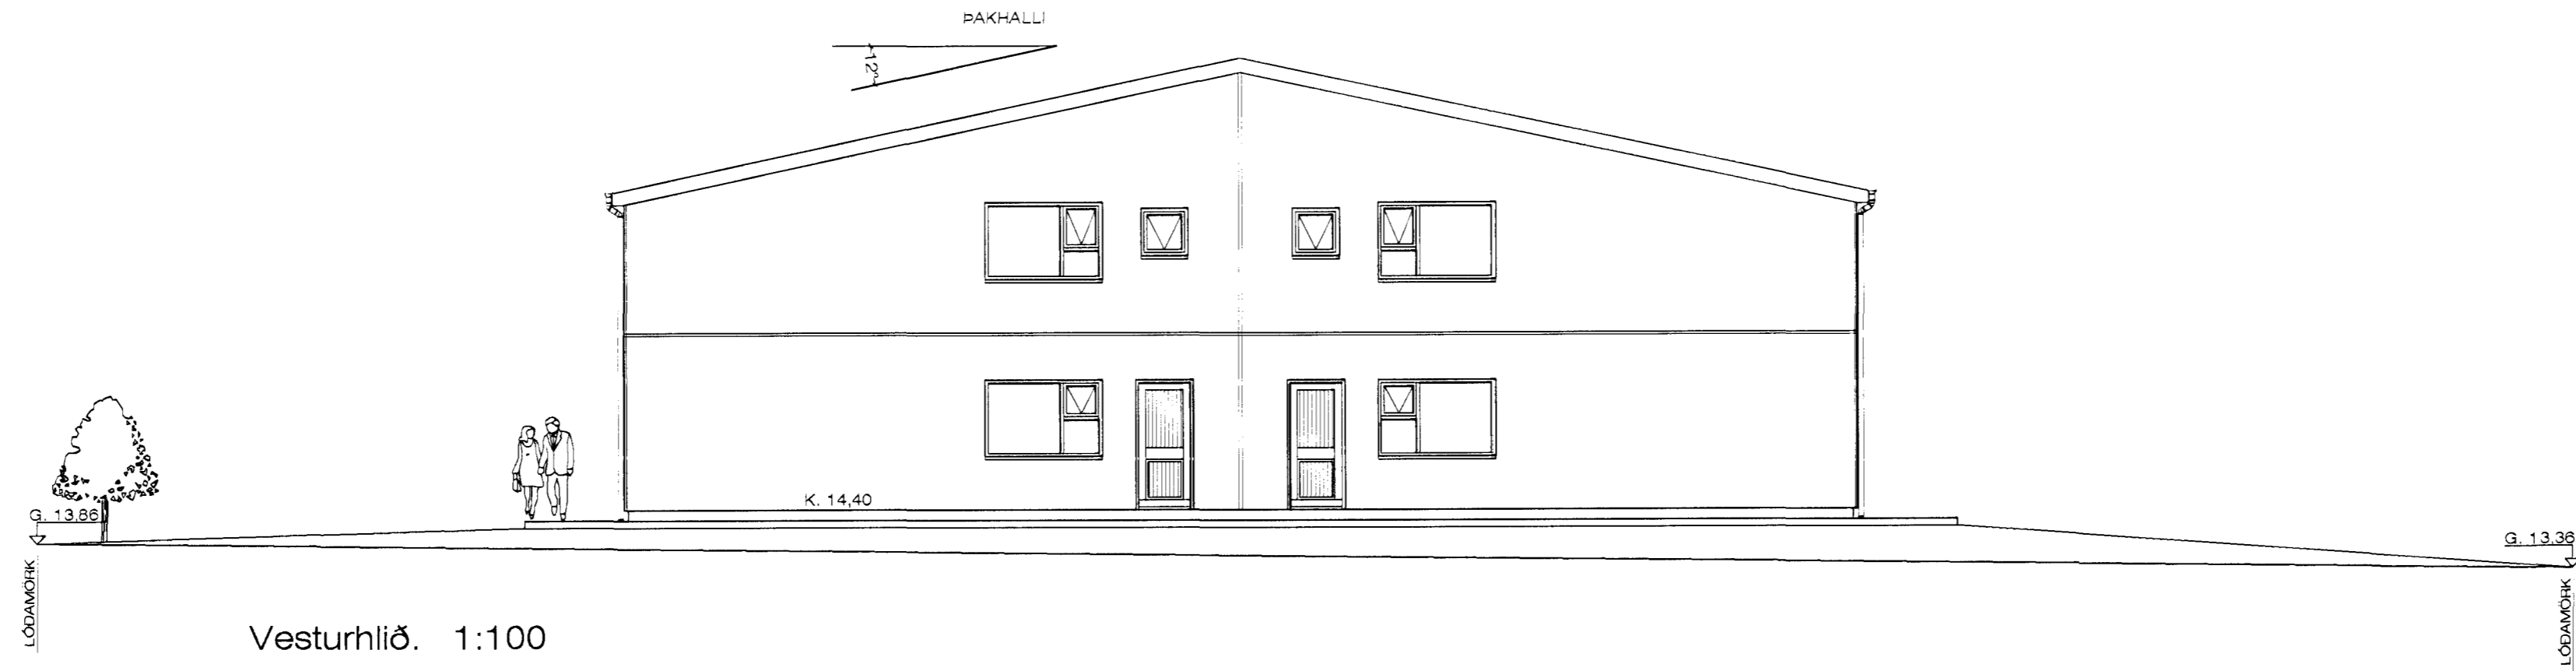

Vesturhlíð. 1:100



Norðurhlíð. 1:100

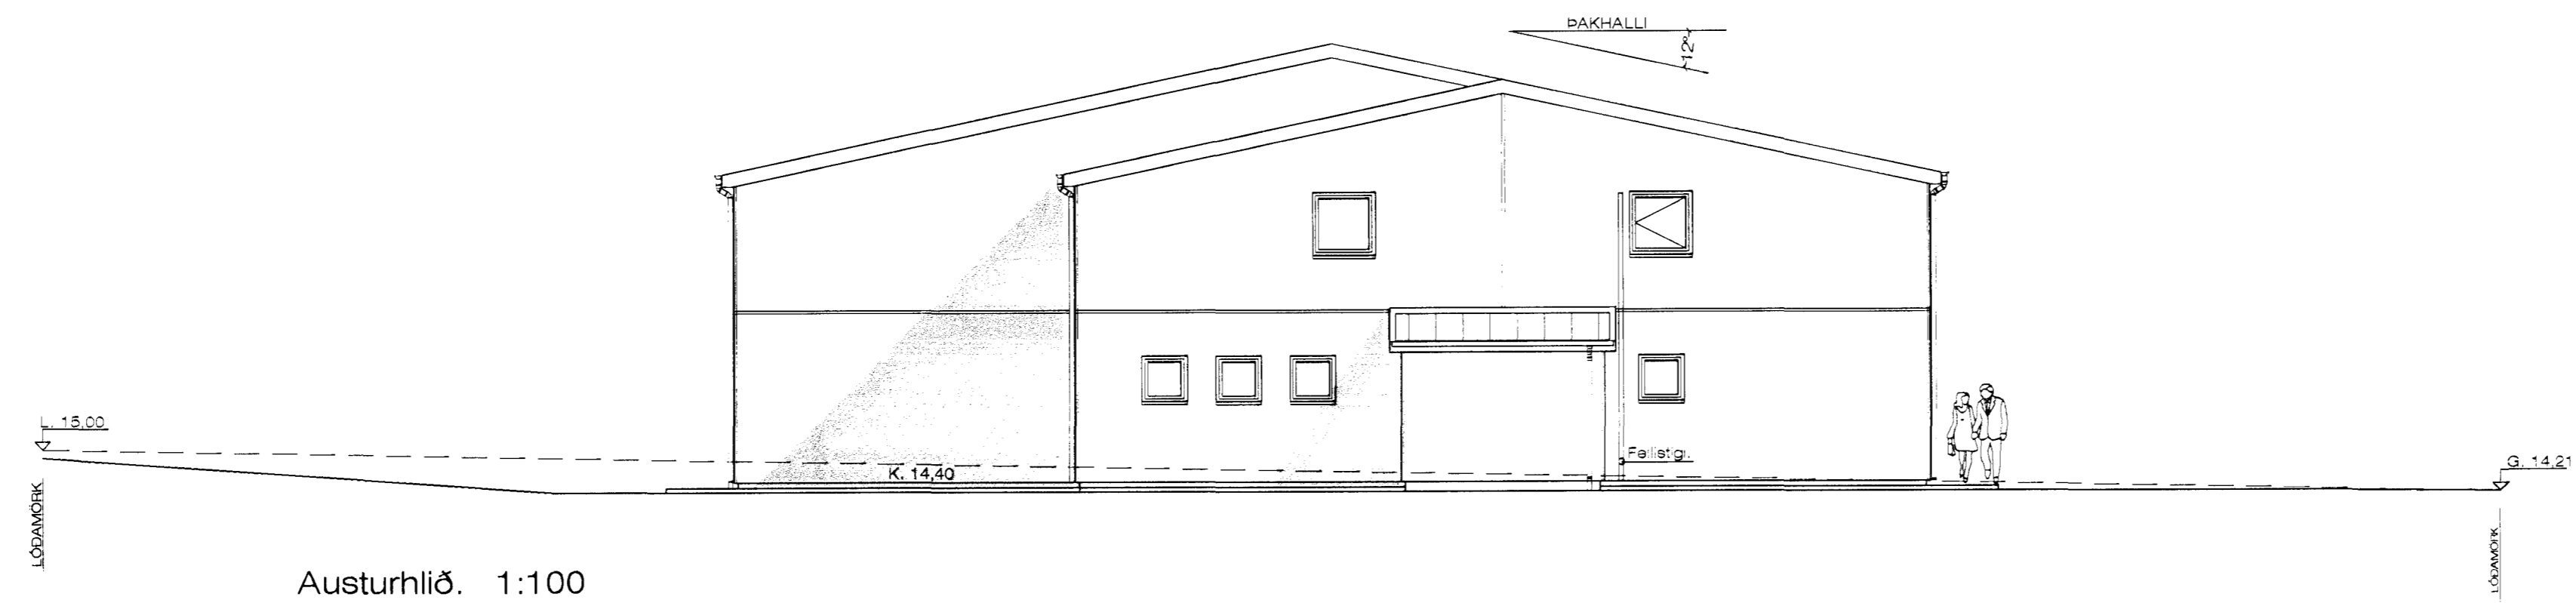

Austurhlíð. 1:100



Suðurhlíð. 1:100

Jón Guðmundsson arkitekt. Suðurlandsbraut 16 25.7.2011 15:17 Hringh.8 1903 - 2011.dwg

Breytt 22. - 7. - 2011.
 Bætt inn á teikningar millilofum í eftirfarandi
 rými. 01-04.
 Reyndarteikningar.

Hringhella 8 Hafnarfirði. Útlit.

VERK NR. 307 DAGS. 10.-11.-2006 MÁL. 1:100
 TEIKN. NR. 04 BREYTT.

JÓN GUÐMUNDSSON ARKITEKT *Jón Guðmundsson*
 VINNUSTOFA SUÐURLANDSBRÁUT 16 REYKJAVÍK Sími 552 5055

