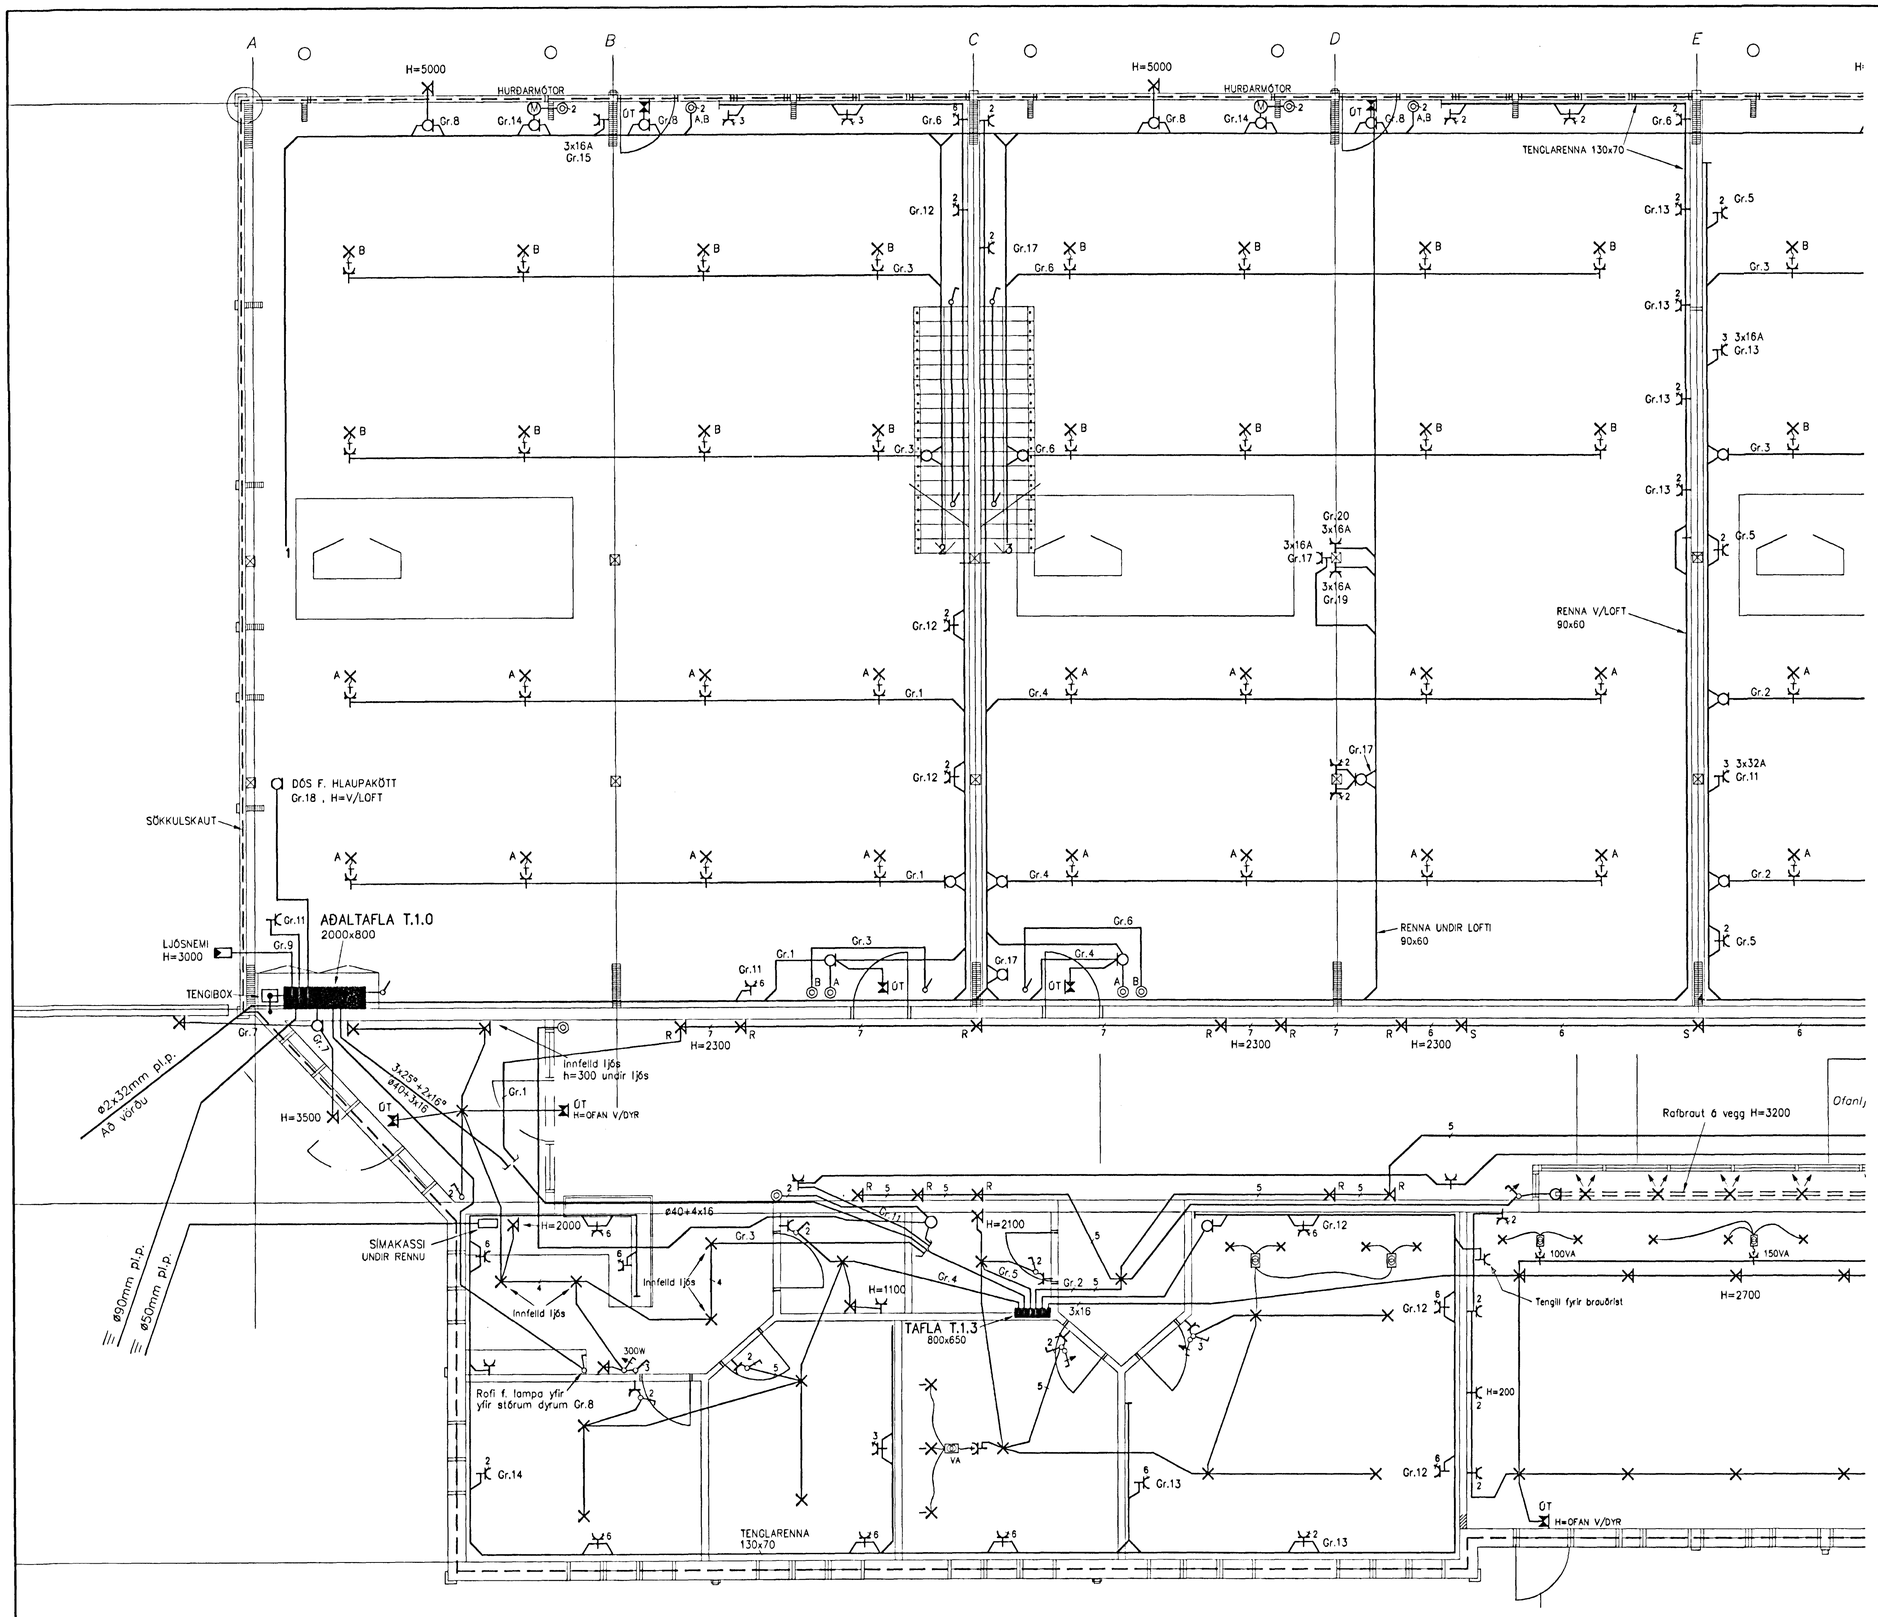


SNIÐ Í STEYPUMÓT

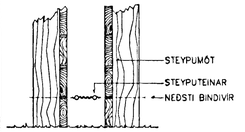


FRÁGANGUR Á SAMTENGINGUM STEYPUTEINA FYRIR SÖKKULJARÐSKAUT

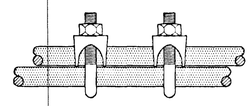

## SKÝRINGAR

LAGNIR ERU HULDAR 16mm PLASTPÍPUR OG TAUGAR 3x1,5°.
HÆÐ Á ROFUM SÉ 105 sm.
TENGLAR VIÐ ROFA SÉU Í SÖMU HÆÐ OG ROFAR.
HÆÐ Á TENGLUM SÉ 20sm.
HÆÐ Á VEGGLJÓSUM YFIR VÖSKUM SÉ 210sm.
HÆÐ Á BJÖLLUM SÉ 220sm.
MÁLSTRAUMUR ROFA SÉ 10A, EN TENGLA 16A.

} NEMA ANNARS SÉ GETIÐ

L = SJÓNVARP, F = BÆJARSÍMI, T = TÖLVA
Br.Bj.=BRUNAVIÐV.BJÖLLUR , Bj.= ÚTHRINGINGARBJÖLLUR

[R]j REYKSKYNJARI jóniskur
[R]o REYKSKYNJARI optiskur
[□] HANDBRUNABOÐI, H=130sm
○→ HREYFISKYNJARI þJÓFAVARNARKERFIS H=V/LOFT

| ÚTG. | DAGS. | | TEIKN. | HANNAÐ | SAMÞYKKT | KENNITALA |
|---|---|---|---|---|---|---|
| C | 02-03-28 | REYNDARTEIKNINGAR | S.Æ. | T.S. | | |
| B | 01-05-03 | FULLNAÐARTEIKNING-ENDURSKOÐUÐ | S.Æ. | T.S. | | |
| A | 01-01-21 | FULLNAÐARTEIKNING | S.Æ. | T.S. | | |

ÞJÓNUSTUMIÐSTÖÐ HRINGHELLA 9
Raflögn 2/2

TERA S/F RAFMAGNSVERKFRÆÐISTOFA
EDMUND HULLERSEN RAFMAGNSVERKFR. SÍMI 568 7368
TRAUSTI SVEINBJÖRNSSON RAFMAGNSIÐNFR. SÍMI 568 7390

MKV 1:50
TEIKN.NR. 403
SÍÐASTA TNR.
TNR. — AF —
ÚTG. C
GEYMSLUNR. þjónustu-grunnmynd.dwg