



ÁSKILIÐ,
SJA BÓKUN
og bréf frá
B.S.

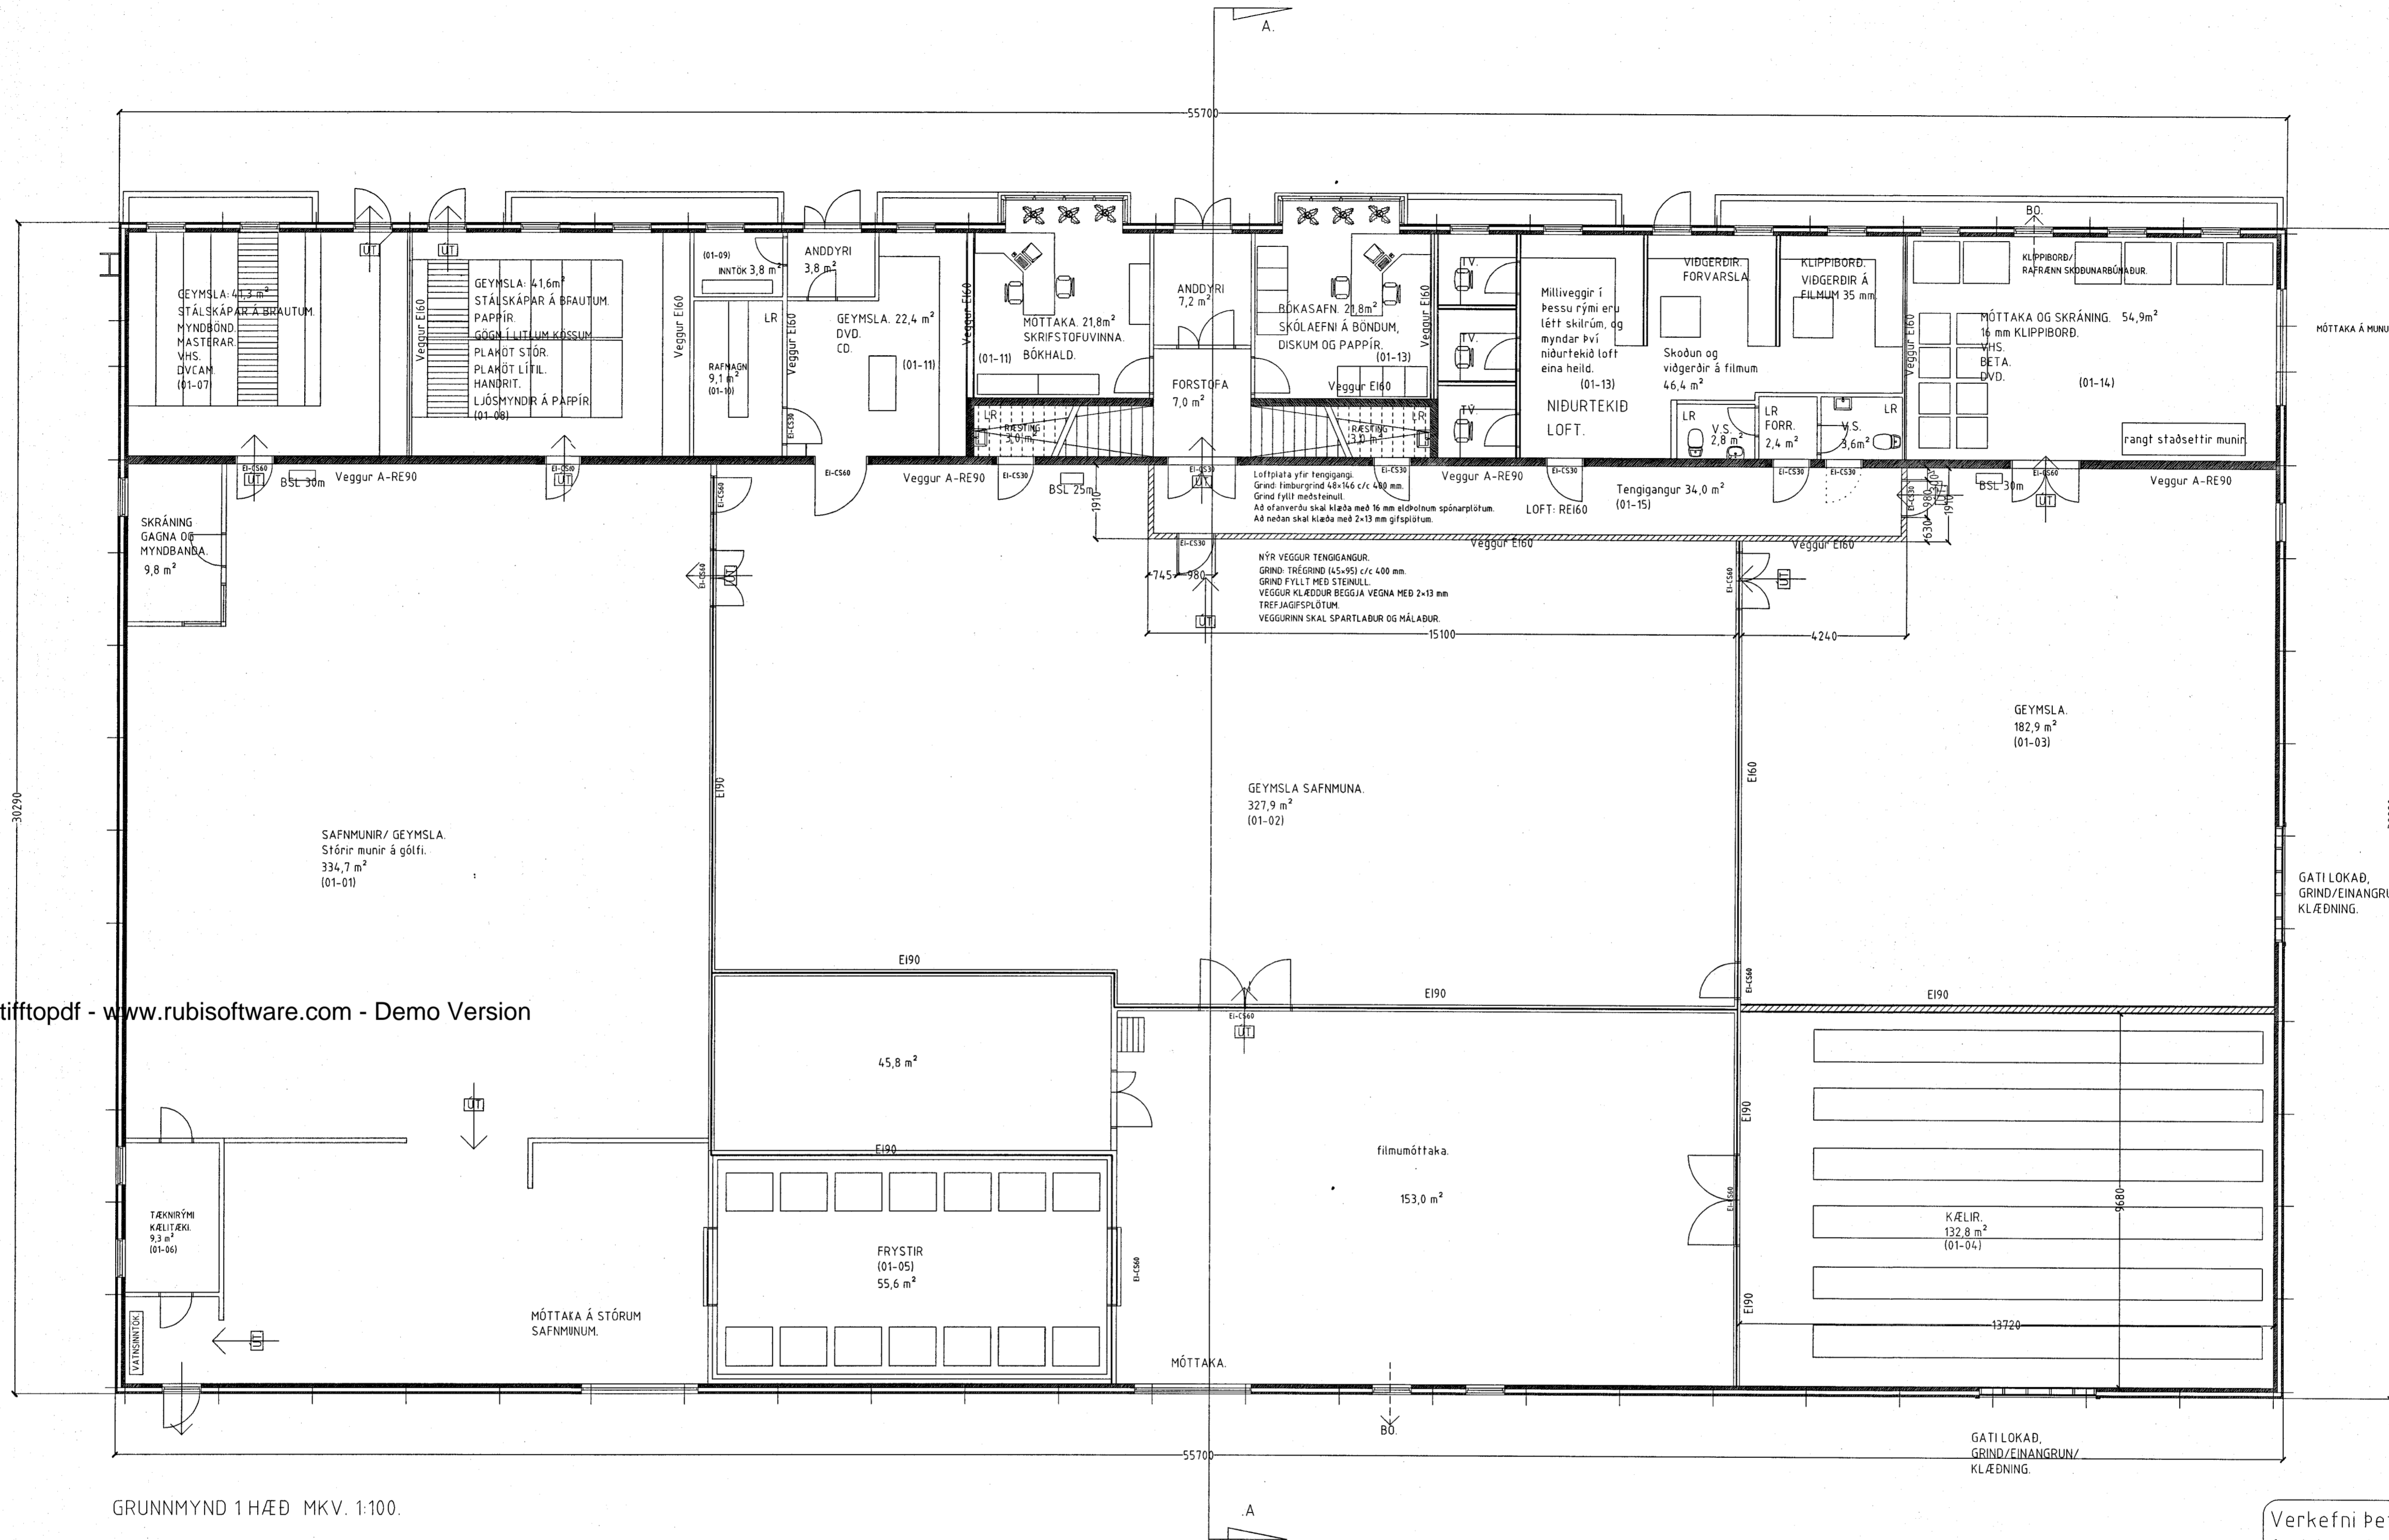

tiffpdf - www.rubissoftware.com - Demo Version

10/10 03
Stokkavíkur húsnæðingarsvæðisins bs.
Sþorv

GRUNNMYND 1 HÆÐ MKV. 1:100.

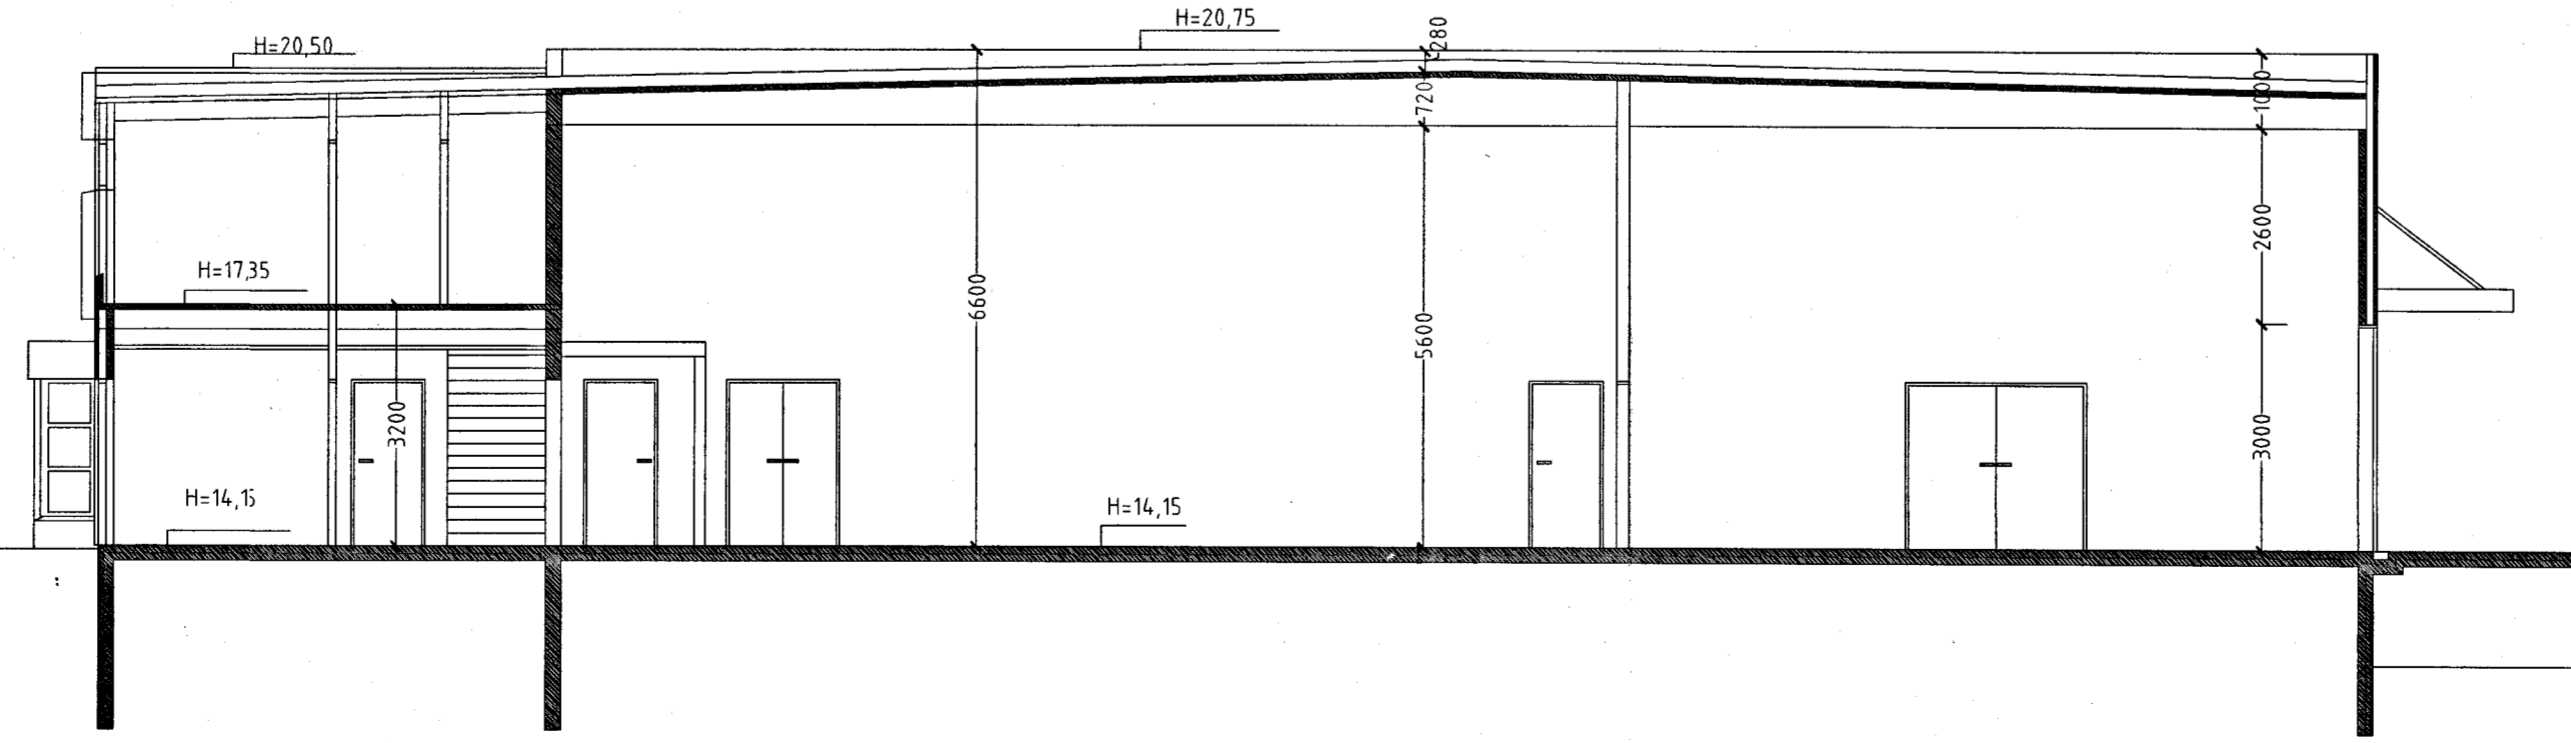

SNIDMYND A-A. MKV. 1:100.

Verkefni þetta nær til þess að breyta innra fyrirkomulagi hússins, og nýta það fyrir Kvikmyndasafn Ísland. Ekki eru gerðar neinar breytingar á útliti eða burðarvirki hússins. Húsið er teiknað sem fiskvinnsluskóli af Óla Þórðarsyni arkitekt f.a.í. í júní 1982.

HVALEYRARBRAUT 13 HAFNARFIRÐI.

STH. Teiknistofan ehf. Strandgötu 11 220 Hafnarfirði.
Sigurður Þorvarðarson byggingafræðingur bfi.
Sími: 5651510/ 8928534. Netfang: teiknistofan@simnet.is
Kennitala aðalhönnuðar: 141250-4189.

Skýringar:	Aðaluppdráttur.
Teikning:	GRUNNMYND 1 HÆÐ, SNID A-A.
Mælikvarði:	1:100.
Undirskrift:	<i>5/12 03</i>
Blað nr:	1 af 3.
Dagsetning:	17 september 2003.
Breytt:	