



SUÐ - AUSTURHLIÐ. 1:100

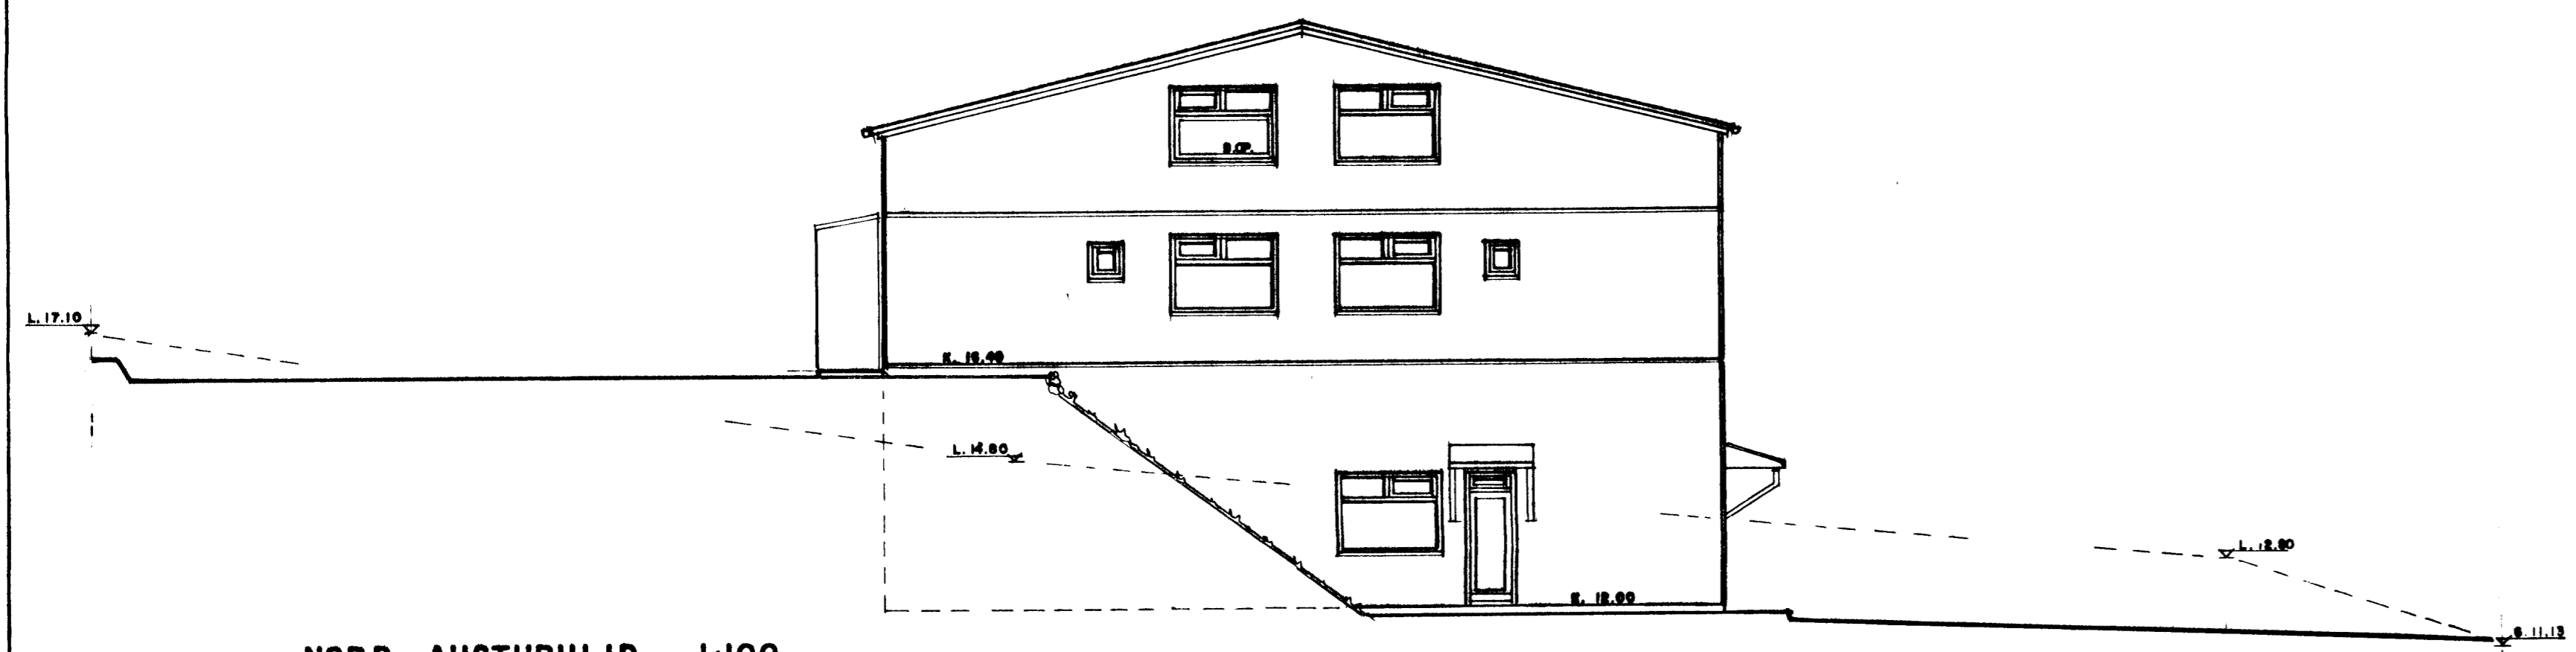


NORÐ - AUSTURHLIÐ. 1:100

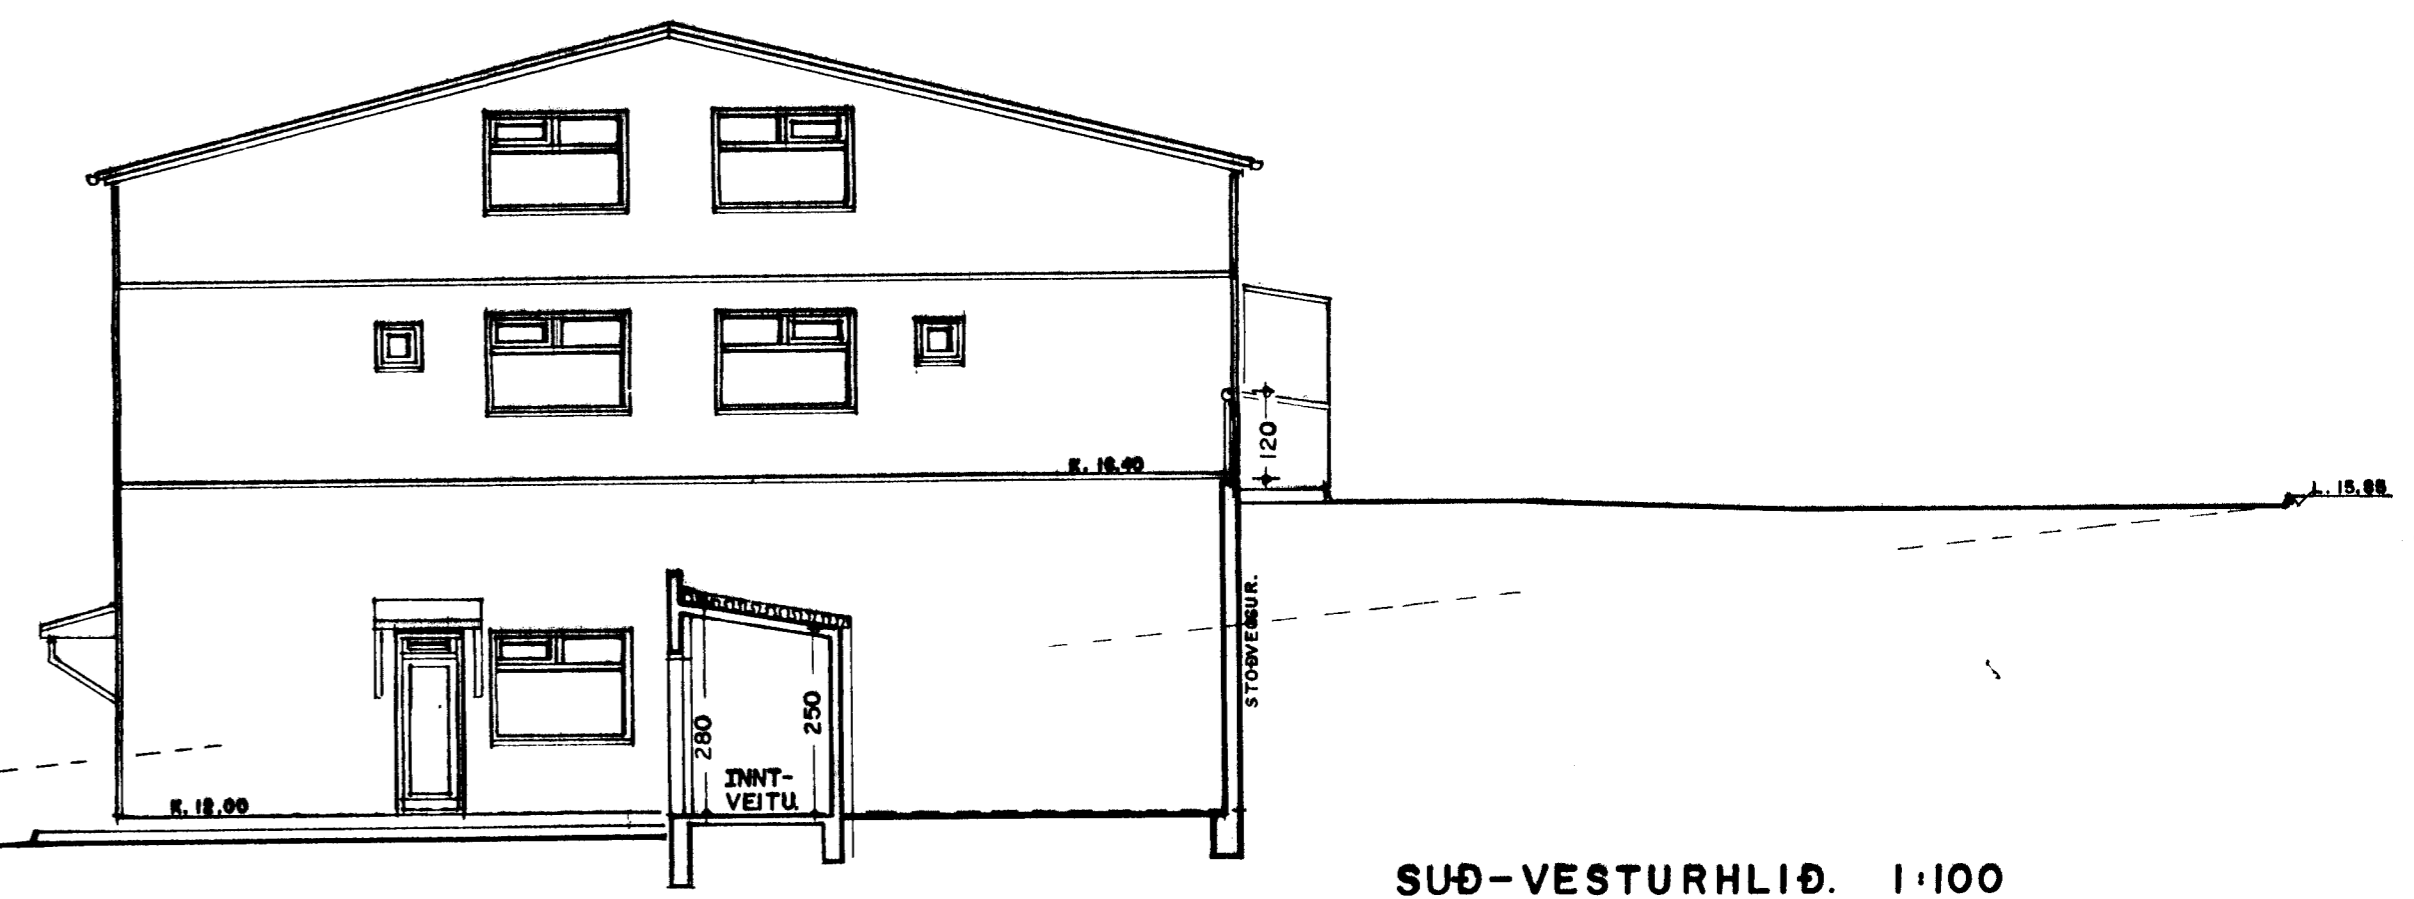

SUÐ - VESTURHLIÐ. 1:100

11/4/03
Staðfesting
Jón Guðmundsson

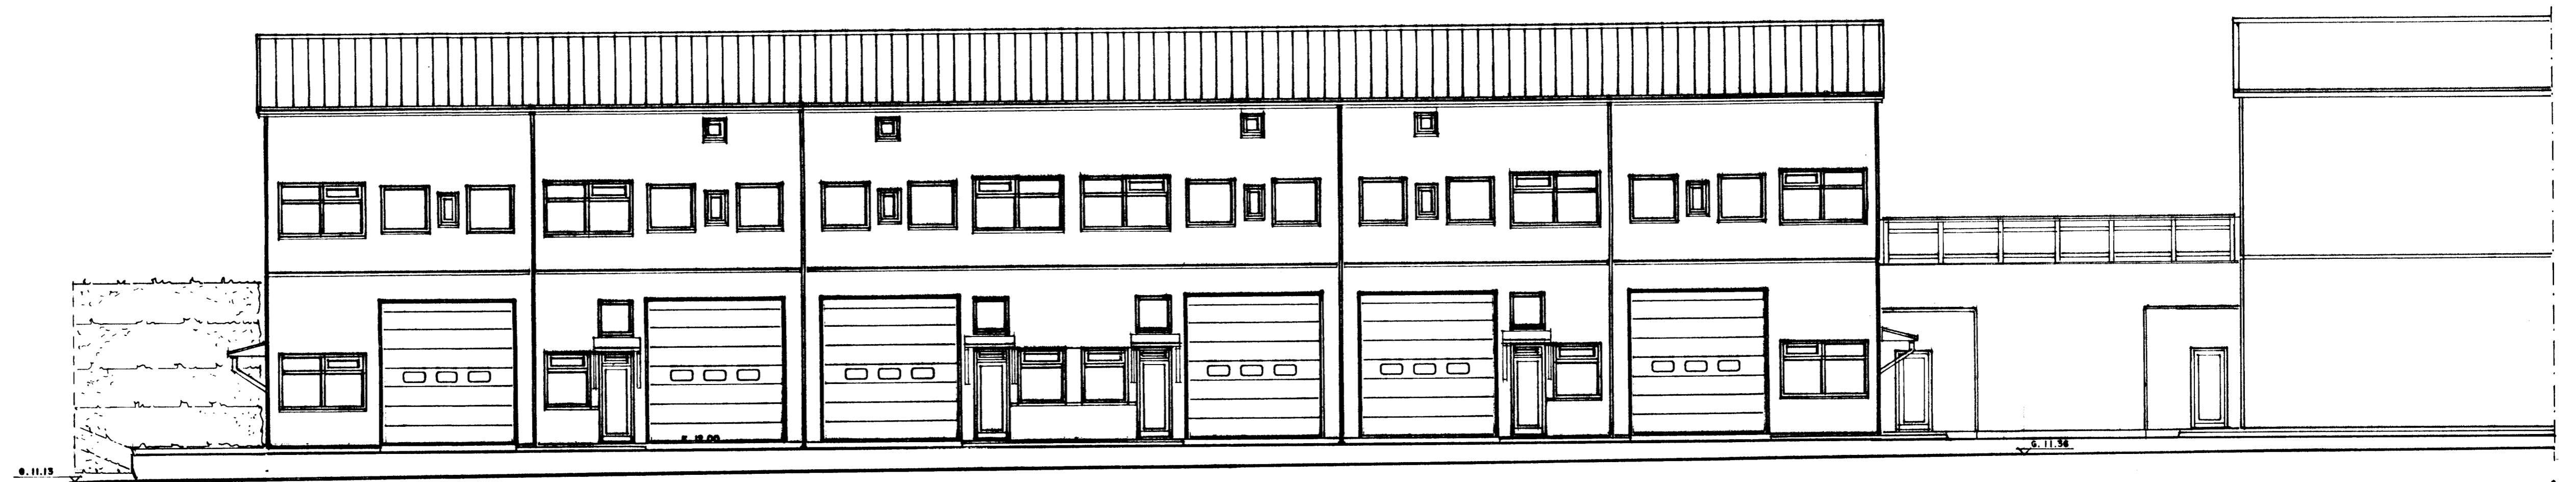

NORÐ - VESTURHLIÐ. 1:100

BREYTT SETT SVGNL YFIR ÖTGANGA
Á L. HÆÐ. 12.-6.-2003
Jón Guðmundsson
STAÐSETTUR LOFTPRESSUKASSI VIÐ
SUÐ - AUSTURHLIÐ. 19.-6.-2002
BREYTT ÚTLITI Á SUÐ - AUSTURHLIÐ. 21.-2.-2002

BREYTT STÆRÐ Á INNTAKSKLEFA. 22.-6.-2001
BREYTT STÖÐVEGG MILLI HÚSANNA.
8.-8.-2000

HVALEYRARBRAUT 27 HAFNARFIRÐI. ÚTLIT.

VERK. NR. 207 DAGS. 9.-4.-1999 MÁL. 1:100
TEIKN. NR. 04 BREYTT.

JÓN GUÐMUNDSSON ARKITEKT
VINNUSTOFA. SKÚLAGÖTU 63 REYKJAVÍK. Sími. 562 5055