



Skráningartífa:		HvaleyraBraut 27 Hafnarfirði		Skrásetur: Jón Guðmundsson arkitekt																																	
Landsnúmer:		174221		Útgáfa:		4.01		Kennitala: 310531-3250																													
Mæðlunúmer:		01		Dagur:		12.2.2003																															
Uppskipting og lýsing		D1		D2		D3		D4		D5		D6		D7		D8		D9		D10		D11		D12		D13		D14		D15		D16		D17			
Matshúll																																					
Bætur																																					
01		1. hæð																																			
A	0101	Léttur-íðnaður.	N	0101	658.6	29.4	0.0	0.0	665.0	0.0	4.46	4.46	462.0	93.5	105.0	4.40	411.400																				
A	0102	Léttur-íðnaður.	N	0102	210.0	210.0			210.0		4.46	4.46	924.0	197.8	210.0	4.40	870.320																				
A	0104	Léttur-íðnaður.	N	0104	105.0	105.0			105.0		4.46	4.46	924.0	197.8	210.0	4.40	870.320																				
A	0105	Inntaksklefi.	T	X	5.6				5.6		2.51	2.80	14.8	4.2																							
A	0106	Milliflo-íspær.	N	0102	29.4	29.4			29.4		5.10	2.07																									
A	0201	Léttur-íðnaður.	N	0201	704.5	704.5			704.5		6.3	6.3	3242.2	643.2	698.2	5.15	481.010																				
A	0202	Léttur-íðnaður.	N	0202	105.0	105.0			105.0		6.3	6.3	540.7	97.4	105.0	5.15	501.610																				
A	0203	Léttur-íðnaður.	N	0203	105.0	105.0			105.0		6.3	6.3	540.7	97.4	105.0	5.15	501.610																				
A	0204	Léttur-íðnaður.	N	0204	105.0	105.0			105.0		6.3	6.3	540.7	97.4	105.0	5.15	501.610																				
A	0205	Léttur-íðnaður.	N	0205	105.0	105.0			105.0		6.3	6.3	540.7	97.4	105.0	5.15	501.610																				
A	0206	Léttur-íðnaður.	N	0206	105.0	105.0			105.0		6.3	6.3	540.7	97.4	105.0	5.15	501.610																				
A	0207	Skrifstofa.	N	0201	74.5				74.5		6.3	6.3	68.2	1.41	3.35																						
Afhugasemdir																																					
Samtögnir summa																																					
Eignarhald																																					
	Eignarhald																																				
	0101	Léttur-íðnaður.		105.0	411.400	411.400																															
	0102	Léttur-íðnaður.		239.4	870.320	870.320																															
	0103	Léttur-íðnaður.		210.0	870.320	870.320																															
	0104	Léttur-íðnaður.		105.0	411.400	411.400																															
	0201	Léttur-íðnaður.		173.2	481.010	481.010																															
	0202	Léttur-íðnaður.		105.0	501.610	501.610																															
	0203	Léttur-íðnaður.		105.0	501.610	501.610																															
	0204	Léttur-íðnaður.		105.0	501.610	501.610																															
	0205	Léttur-íðnaður.		105.0	501.610	501.610																															
	0206	Léttur-íðnaður.		105.0	481.010	481.010																															
	Aln			1.357,6	5.531,900	5.531,900																															

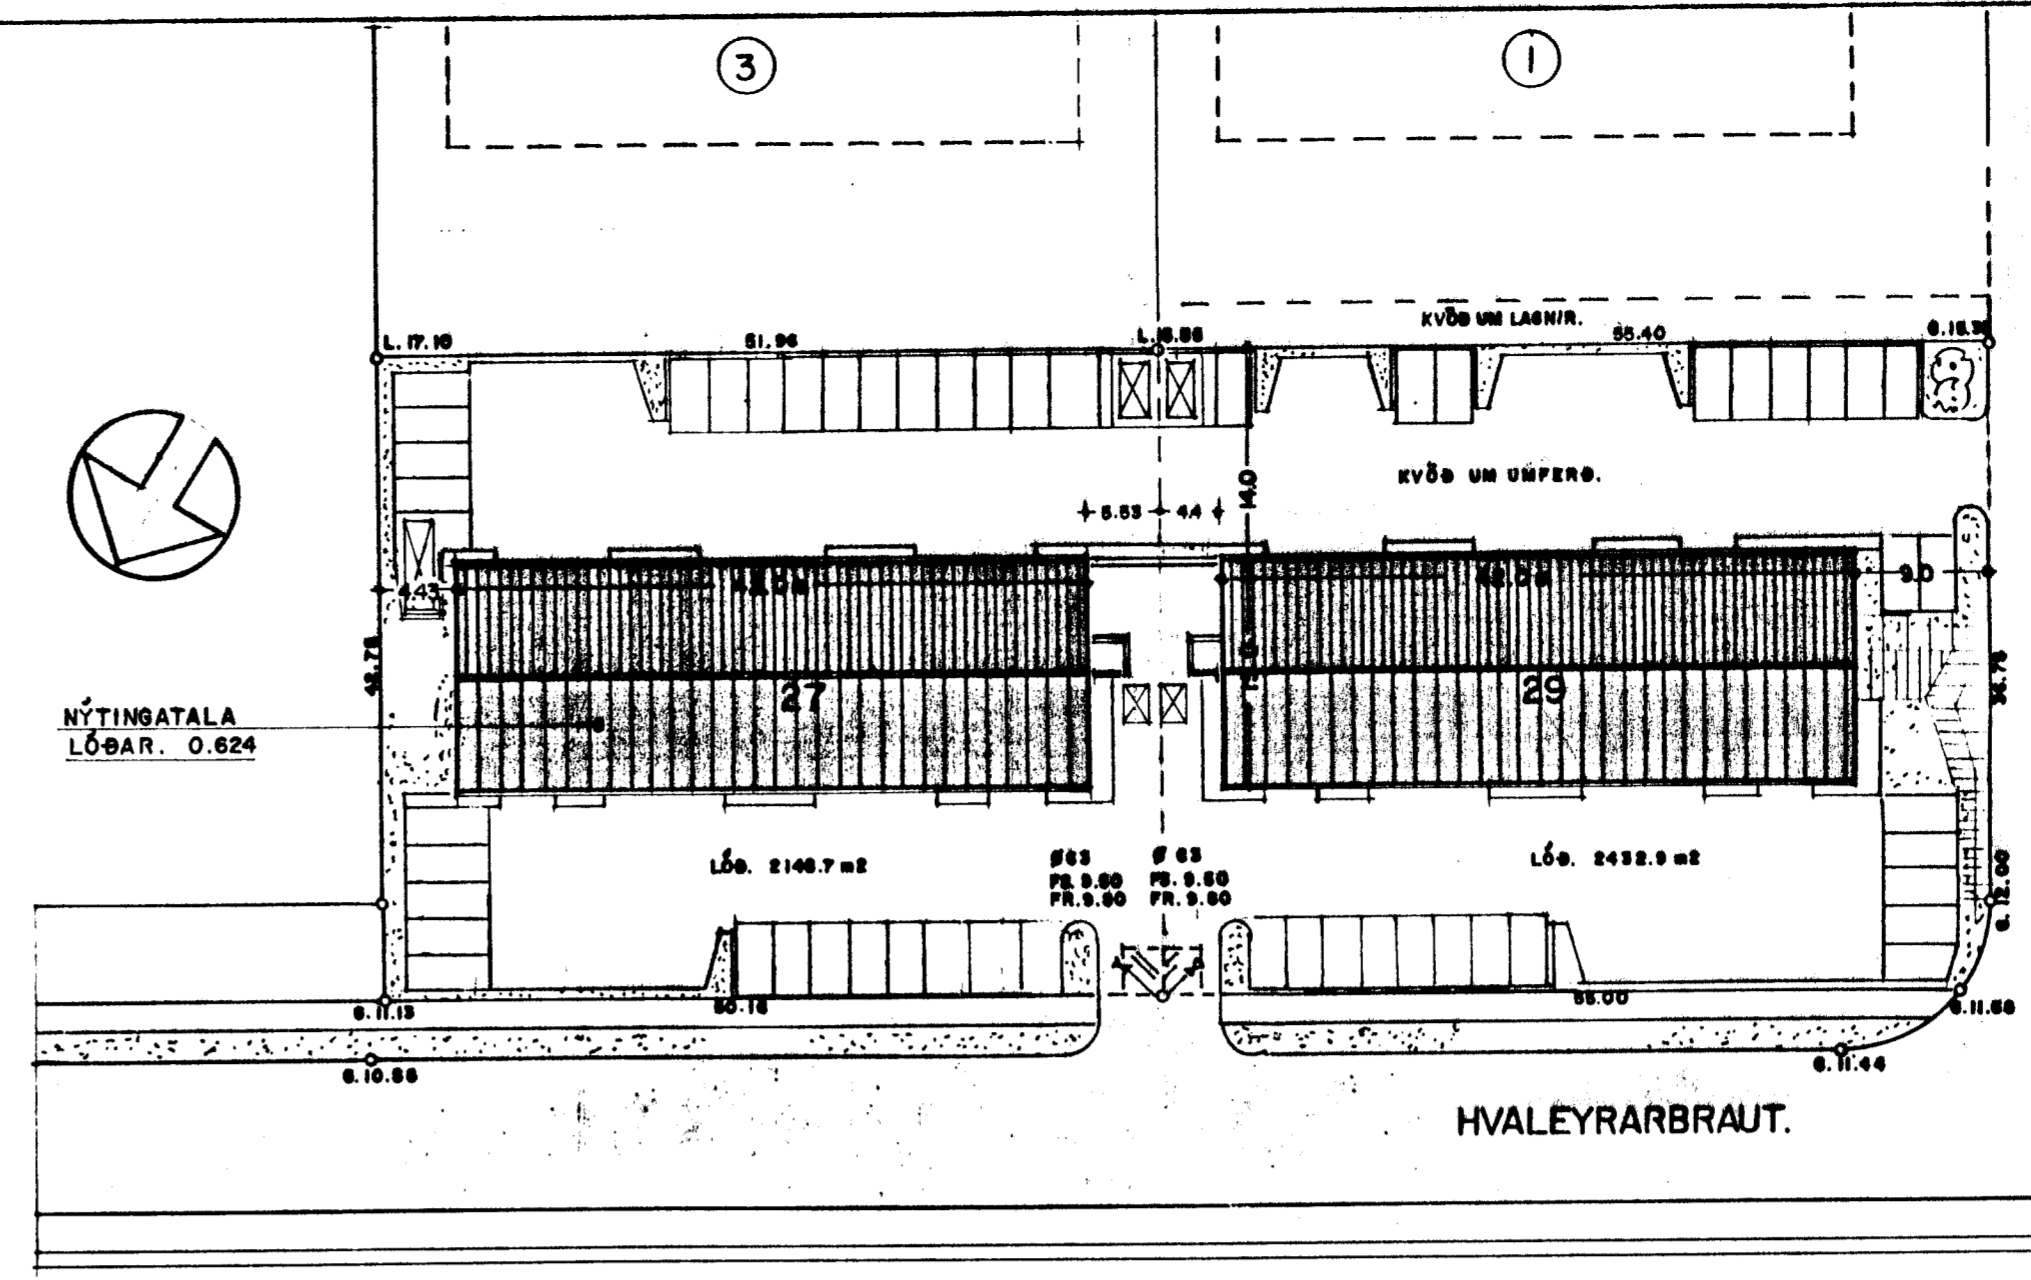

BREKKUTRÖÐ.

AFSTÖÐUMYND. 1:500

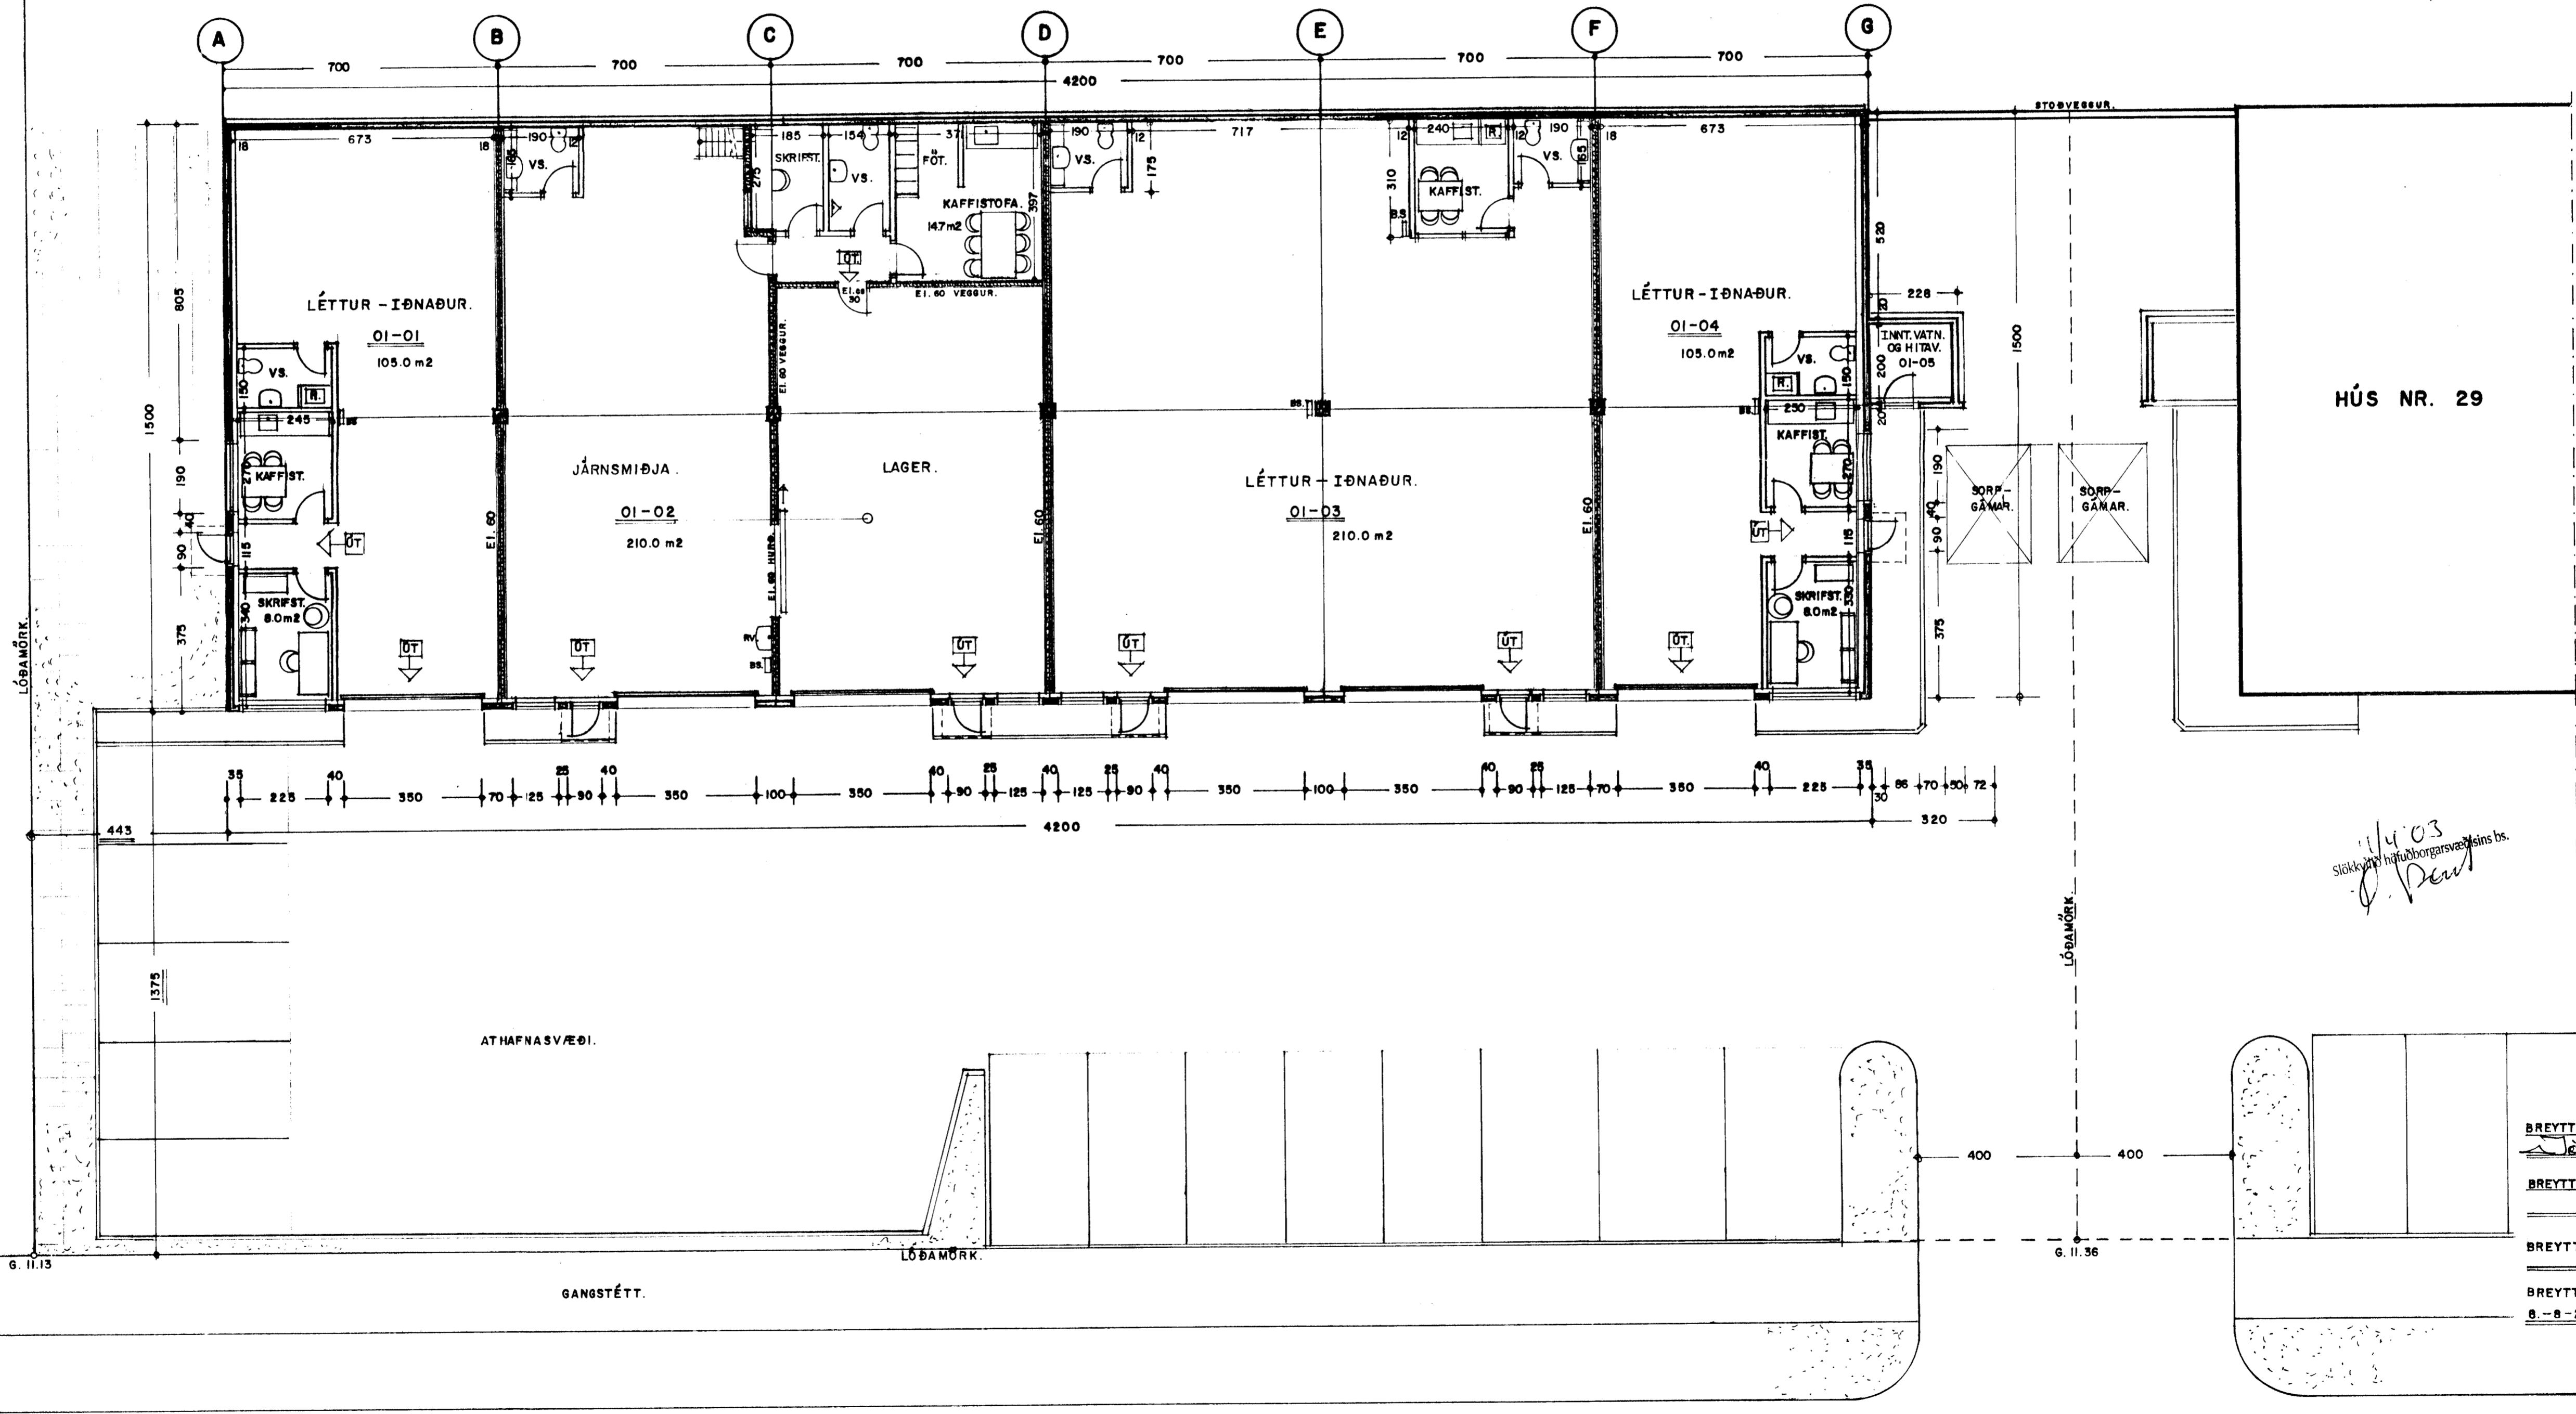

11.4.03  
J. Þórunn

BREYTT INNRA SKIPLAGI 01-02. 12-2-2003  
Jón Guðmundsson  
BREYTT SKRÁNINGAT OG BÍLAST. 21-2-2002  
BREYTT INNRA SKIPLAGI. 22-6-2001  
BREYTT STÖÐVEGG MILLI HÚSANNA.  
8-8-2000  
BREYTT LÖBAMÖRKUM. 30-3-2000

GRUNNMYND I. HÆÐ 1:100

HVALEYRARBRAUT 27 HAFNARFIRÐI.  
VERK NR. 207  
TEIKN. NR. 02  
JÓN GUÐMUNDSSON ARKITEKT  
VINNUSTOFA, SKÚLAGÖTU 63 REYKJAVÍK. Sími 662 6058